


Boring 1

Lengteprofiel A-A

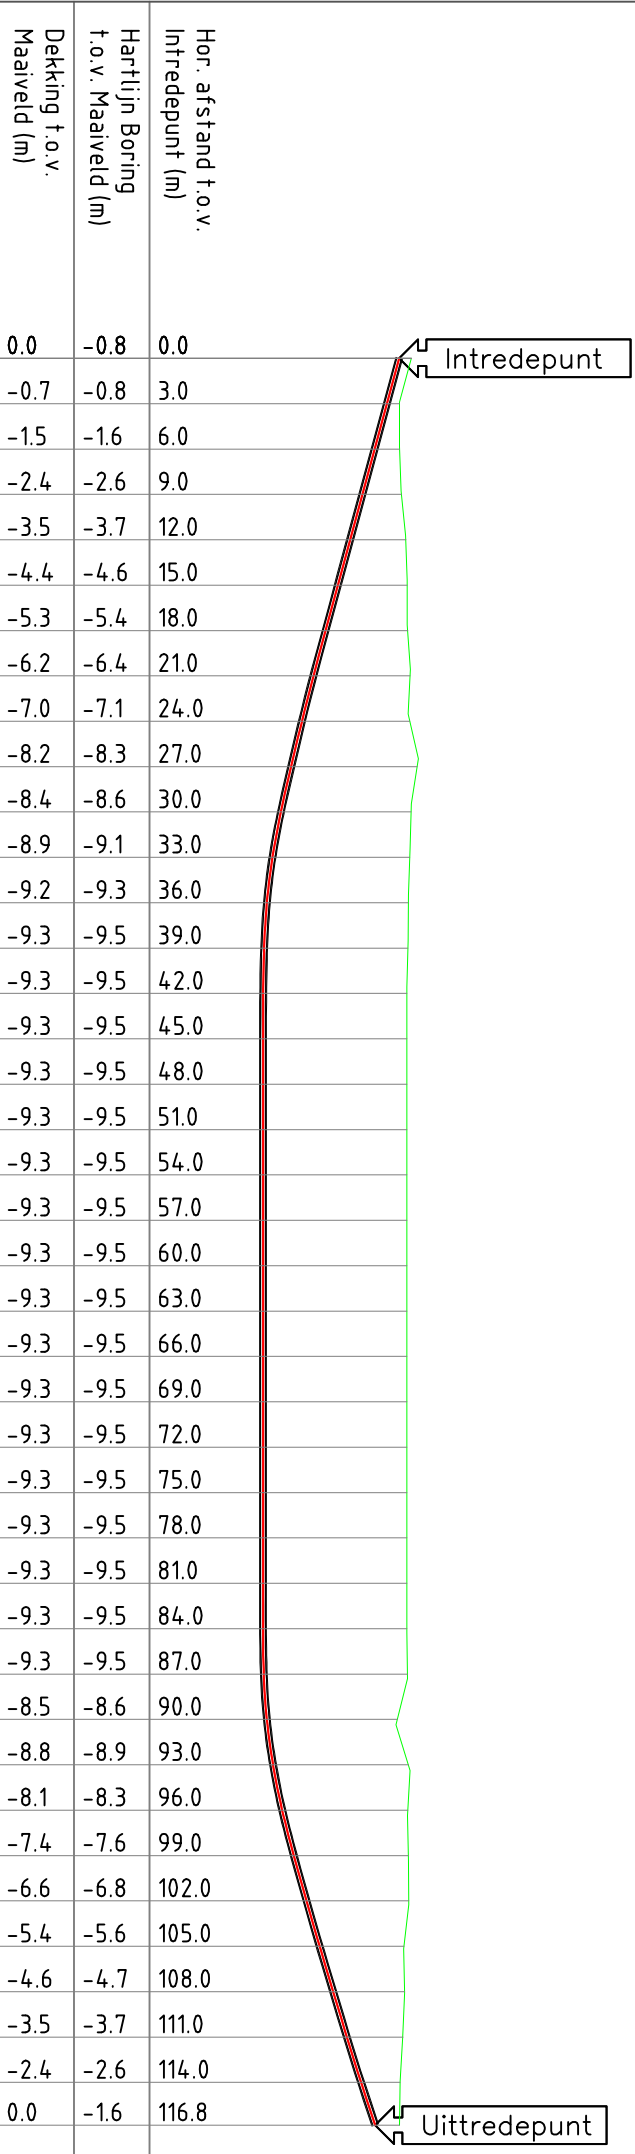

Ingetrokken buis
5 x Ø110mm sdr11

LET OP:
Bovenstaande meetgegevens zijn bepaald tijdens de pilotboring. Deze maten kunnen afwijken van de werkelijkheid. Mogelijke oorzaken van storende elementen kunnen zijn, demwanden, betonnen, spoorrails, bodemgesteldheid en dergelijke.

BCM NEDERLAND B.V.
wegwijs onder de grond

B.G.M. NEDERLAND
Zandweg 1c
5437 BS Beers
Tel: 0485 - 31 01 19
Fax: 0485 - 31 04 69
www.bgmbv.nl
info@bgmbv.nl

Getekend: E. Oosterbaan
Gecontroleerd: 05-07-2012
Goedgekeurd: 12_2018-01-R
Tekening nr. 04-07-2012
Datum: 11:500
Schaal:



Boring Dorpenweg (Delenkanaal) te Macharen
Projectnummer: 12/2018
Versie: 01
Blad: 1
Formaat: A4