




Legenda

- Brug
- Sluis
- Sifon
- Dwarsprofiel

Verschil t.o.v. model (m)

2.00 *
1.75 *
1.50 *
1.25 *
1.00 *
0.75 *
0.50 *
0.25 *
0.10 *
0.05 *
-0.05 *
-0.25 *
-0.50 *
-0.75 *
-1.00 *
-1.25 *
-1.50 *
-1.75 *
-2.00 *
-2.50 *

Opdrachtgever:	Gemeente Oss		
Project:	Baggerwerk Havens Oss		
Onderdeel:	Verschilkaart t.o.v. model		
	Tijhuis Ingenieurs BV	Schaal	: 1:2.000
	Tel. Hoorn: 0229 272000	Formaat	: A1
	Tel. Amersfoort: 030 6848040	Getekend	: A.T.
	E-mail: info@tijhuisingenieurs.nl	Gecontroleerd	: M.S.
www.tijhuisingenieurs.nl		Tekeningnummer:	Ti21280-BST-04
			Blad 1 van 3
		Datum	: 21-4-2022


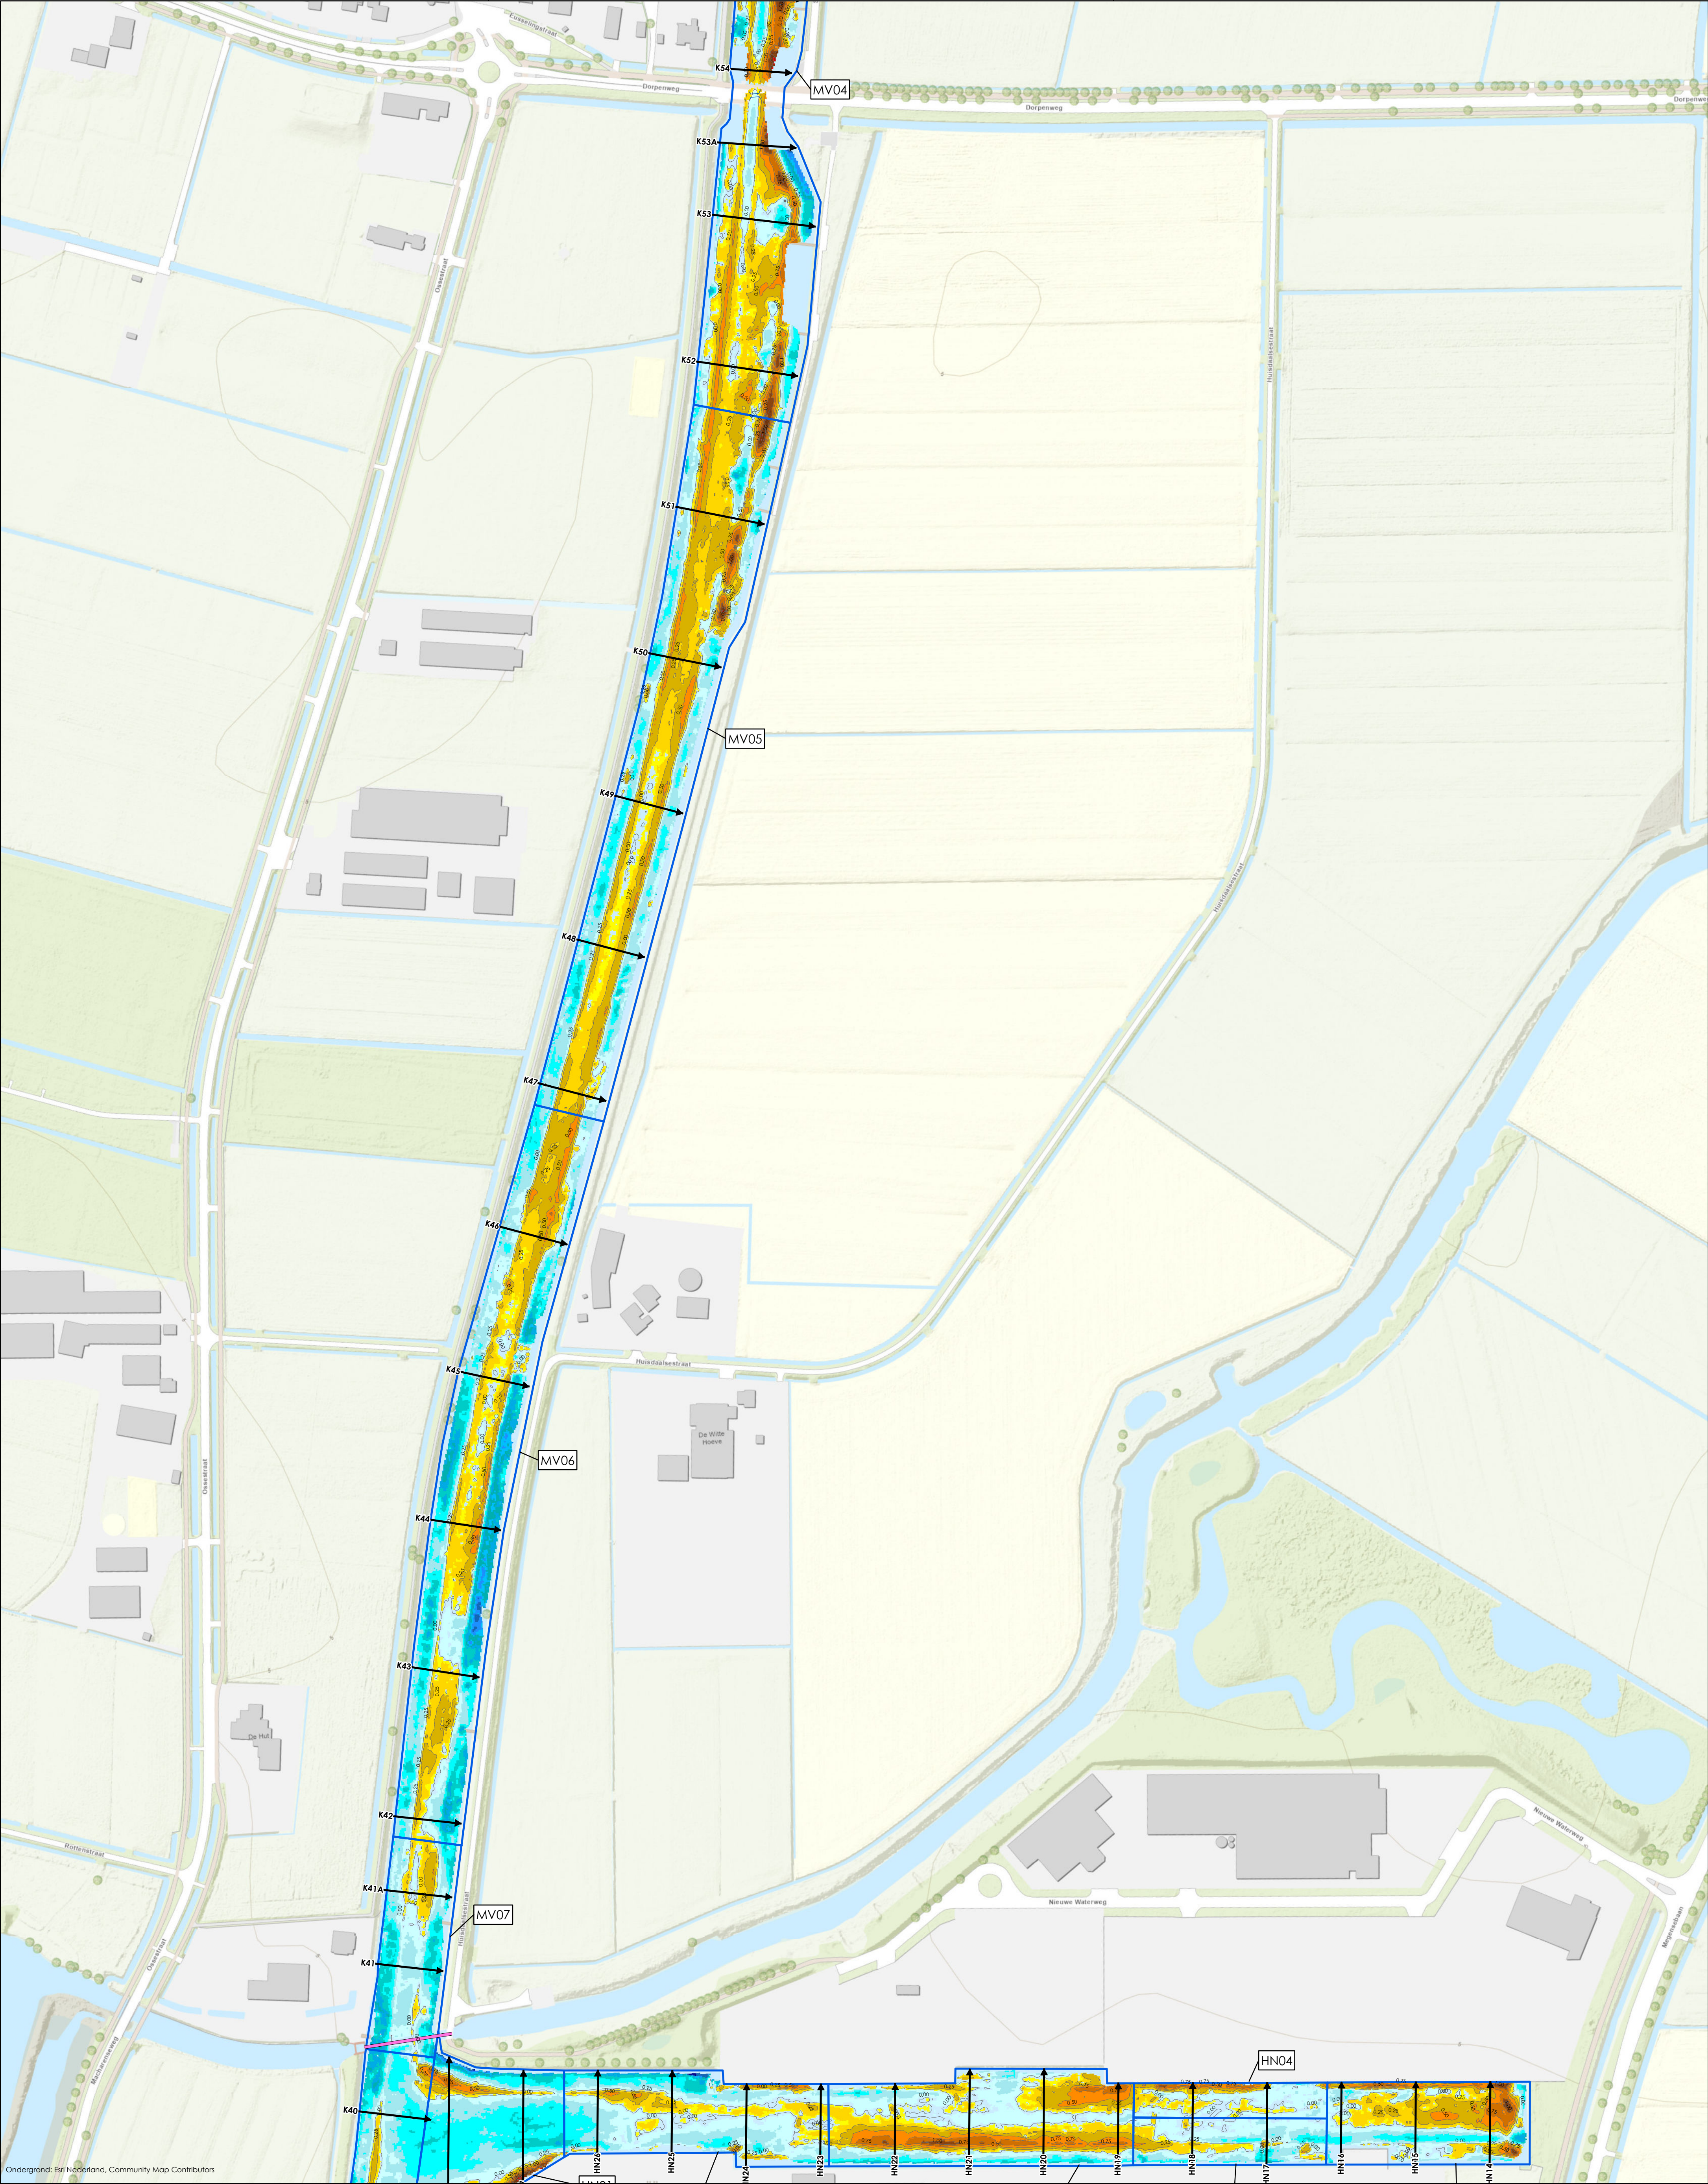


Ondergrond: Esri Nederland, Community Map Contributors

Legenda

- Brug
- Sluis
- Sifon
- Dwarsprofiel

Verskil t.o.v. model (m)

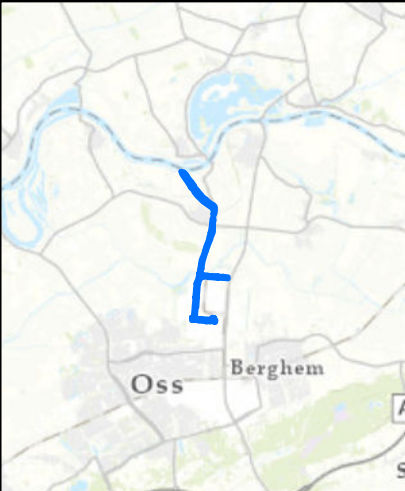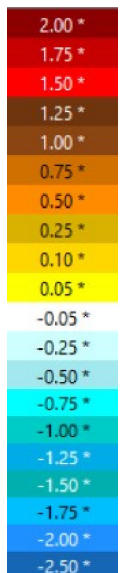

Opdrachtgever:	Gemeente Oss		
Project:	Baggerwerk Havens Oss		
Onderdeel:	Verschilkaart t.o.v. model		
 Tijhuis Ingenieurs BV Tel. Hoorn: 0229 272000 Tel. Amersfoort: 030 6848060 Tel. Joure: 0513 618080 E-mail: info@tijhuisingenieurs.nl www.tijhuisingenieurs.nl	Schaal	: 1:2.000	Tekeningnummer:
	Formaat	: A1	Ti21280-BST-04
	Gelekd	: A.T.	Blad 2 van 3
	Gecontroleerd	: M.S.	Datum : 21-4-2022



Brug

Sluis

Sifon

Dwarsprofiel

Vershil t.o.v. model (m)

2.00 *

1.75 *

1.50 *

1.25 *

1.00 *

0.75 *

0.50 *

0.25 *

0.10 *

0.05 *

-0.05 *

-0.25 *

-0.50 *

-0.75 *

-1.00 *

-1.25 *

-1.50 *

-1.75 *

-2.00 *

-2.50 *

Opdrachtgever:	Gemeente Oss		
Project:	Baggerwerk Havens Oss		
Onderdeel:	Verschilkaart t.o.v. model		
	Tijhuis Ingenieurs BV		Schaal : 1:1.750
	Tel. Hoorn: 0229 272000		
	Tel. Amersfoort: 030 6848040		Tekeningsnummer: TI21280-BST-04
	Tel. Joure: 0513 618080		
E-mail: info@tijhuisingenieurs.nl		Geleekend : A.T.	Blad 3 van 3
www.tijhuisingenieurs.nl		Gecontroleerd : M.S.	Datum : 21-4-2022