

PUTTENSTAAT


Projectgegevens

Klant: Gemeente Utrecht Dienst Stadswerken
Werk: Utrecht, KENN, Adenauerlaan
Opdrachtgever:
Uw basisgegevens:
Uw contactpersoon: de heer F. Slakhorst
Uw telefoonnummer: ###
Uw faxnummer: D Versienr: 02 Prefix: ADEN
Uw e-mail: frank.slakhorst@utrecht.nl
Offerte/ordernummer: ORD21-03693 Datum: dinsdag 14 december 2021
Tekenaar/constructeur: Medardo Semeleer Doorkiesnummer: +31 24 352 36 70

Opmerking

--

Algemene gegevens

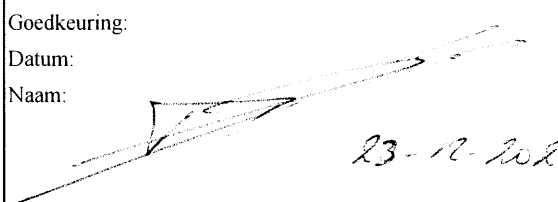Gevraagde leverdatum: 01-08-2022	Ter controle verzonden: 15-12-2021
Afgesproken leverdatum:	Wijzigingen verzonden: 22-12-2021
	Wijzigingen verzonden:
Goedkeuring: Datum: Naam: 	Handtekening / Firmastempel ter goedkeuring:

Wij vragen u de buizen/puttenstaat te controleren en, voorzien van uw handtekening inclusief firmastempel, aan ons te retourneren. Alleen dan kunnen correcte en afgesproken levertijden worden gegarandeerd.

Met de goedkeuring geeft u opdracht tot productie en verplicht u zich tot afname.

De putdeling kan afwijken i.v.m. onze produktiemogelijkheden.

akkoord F Slakhorst dd 01-04-2022

Gemeente Utrecht Dienst Stadswerken

T.a.v. de heer F. Slakhorst

Postbus 8375

3503 RJ UTRECHT

Nijmeegse Betonindustrie De Hamer B.V.
Weezenhof 9307, Nijmegen
Postbus 6553, 6503 GB Nijmegen
E-mail info@dehamer.nl
Website www.dehamer.nl
Telefoon 024 3441244

K.v.K. Nijmegen 7379
ABN AMRO Bank 45.32.26.566
B.T.W.nr. NL 00 1479945 B 01

Buizenstaat

Datum:

Werk:

Utrecht

KENN, Adenauerlaan

ORD21-03693

Prefix:

ADEN

Onze referentie:

HKU / LDB

Uitgewerkt door:

MSE

Uw telefoon:

14030

Uw fax:

D

Uw referentie:

Diameter	Buizen Totale Lengte	Type buis	Buis lengte	Aantal buizen						Wapening	BRR	
				Dicht	Hamin		Inlaten		Afw.			
					125	160	125	160				PVC
(mm)	(m1)		(m1)									
300	266,40	Hab 030 2.40	2,40	90	9	12					Geen	F146
300	2,00	Hab mofspi 030 1.00	1,00	2							Geen	F146
300	6,00	Hab mofvlk 030 1.00	1,00	6							Geen	
300	10,80	Hab spivlk 030 1.80	1,80	6							Geen	F146
400	1,00	Hab mofspi 040 1.00	1,00	1							Geen	F146
400	2,00	Hab mofvlk 040 1.00	1,00	2							Geen	
400	3,60	Hab spivlk 040 1.80	1,80	2							Geen	F146
400	74,00	Per 040 2.00	2,00	23	14						Geen	F146
600	1,00	Hab mofspi 060 1.00	1,00	1							Geen	F146
600	4,00	Hab mofvlk 060 1.00	1,00	4							Geen	
600	7,20	Hab spivlk 060 1.80	1,80	4							Geen	F146
600	180,00	Per 060 2.00	2,00	50	33	7					Geen	F146

Met onderstaande goedkeuring verplicht u zich tot afname van de bovengenoemde artikelen!

Datum:

Handtekening / stempel opdrachtgever ter goedkeuring:

akk FS

Offerte/ordernummer: ORD21-03693

Versienr:

Prefix: ADEN

Datum:

dinsdag 14 december 2021



Totaal Schachten (maatvoering in mm)

Afmetingen	Aantal	Afmetingen	Aantal	Afmetingen	Aantal
800x800 Hapro	87				
1000x1000 Hapro	5				



Schachten (maatvoering in mm)

Putnr.	Afmeting	Status	Gevraagde leverdatum	Afgesproken leverdatum
G10	800x800 Hapro		01-08-2022	
G11	800x800 Hapro		01-08-2022	
G12	800x800 Hapro		01-08-2022	
G13	800x800 Hapro		01-08-2022	
G14	800x800 Hapro		01-08-2022	
G7	800x800 Hapro		01-08-2022	
H13	1000x1000 Hapro		01-08-2022	
H14	1000x1000 Hapro		01-08-2022	
H15	1000x1000 Hapro		01-08-2022	
H16	800x800 Hapro		01-08-2022	
H17	1000x1000 Hapro		01-08-2022	
H17A	800x800 Hapro		01-08-2022	
H18	1000x1000 Hapro		01-08-2022	

akk FS

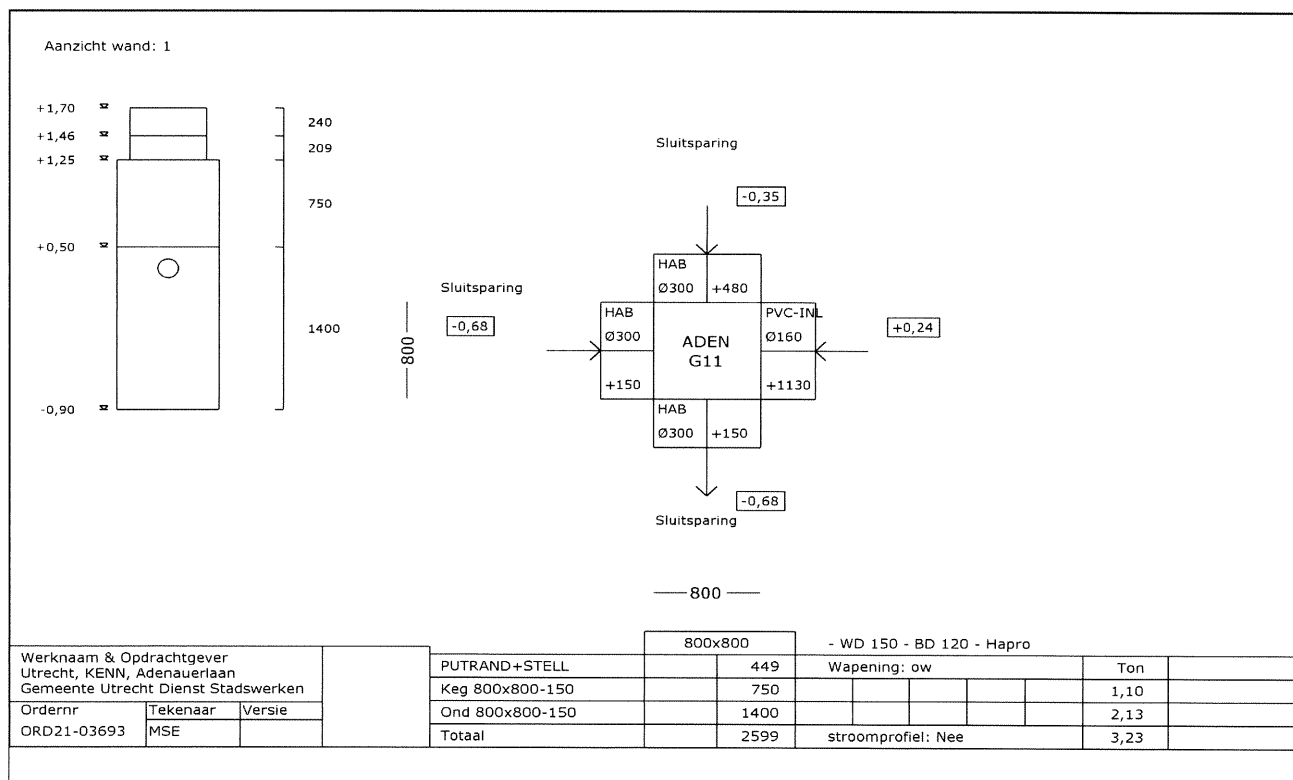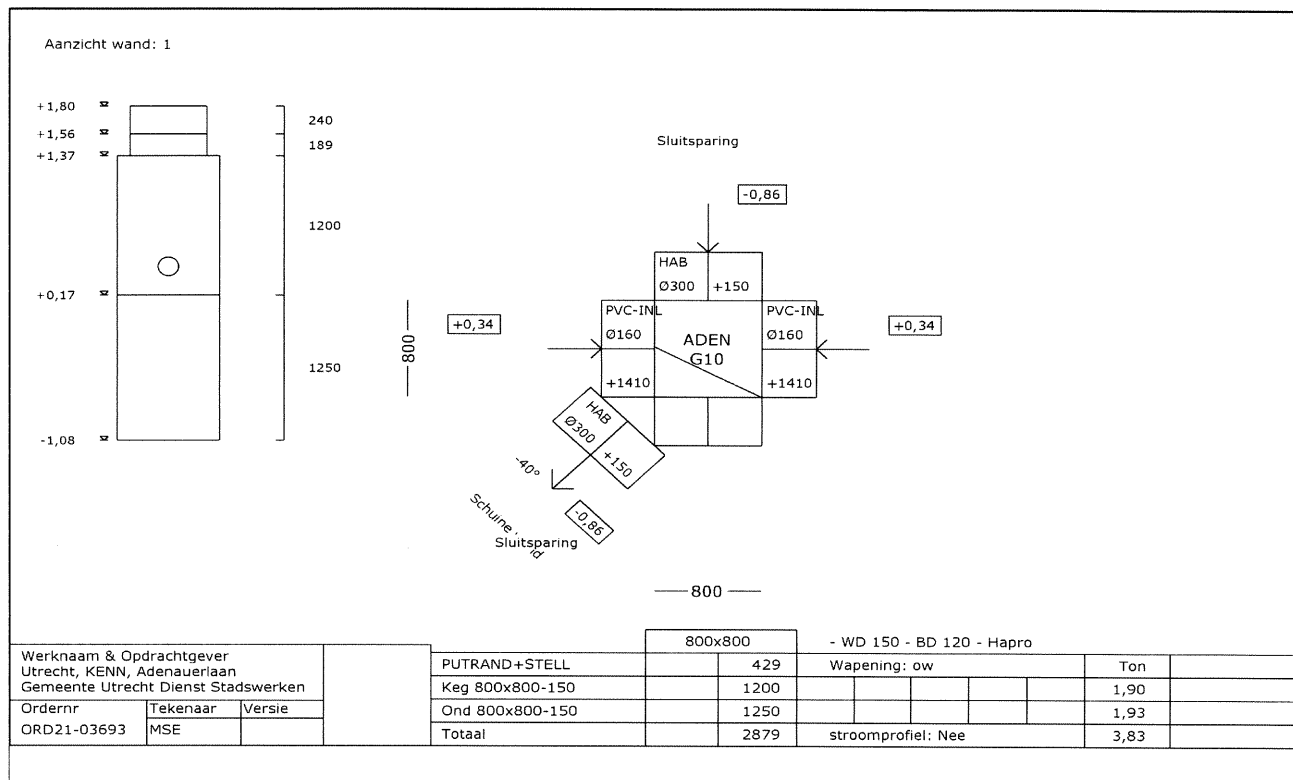


akk FS

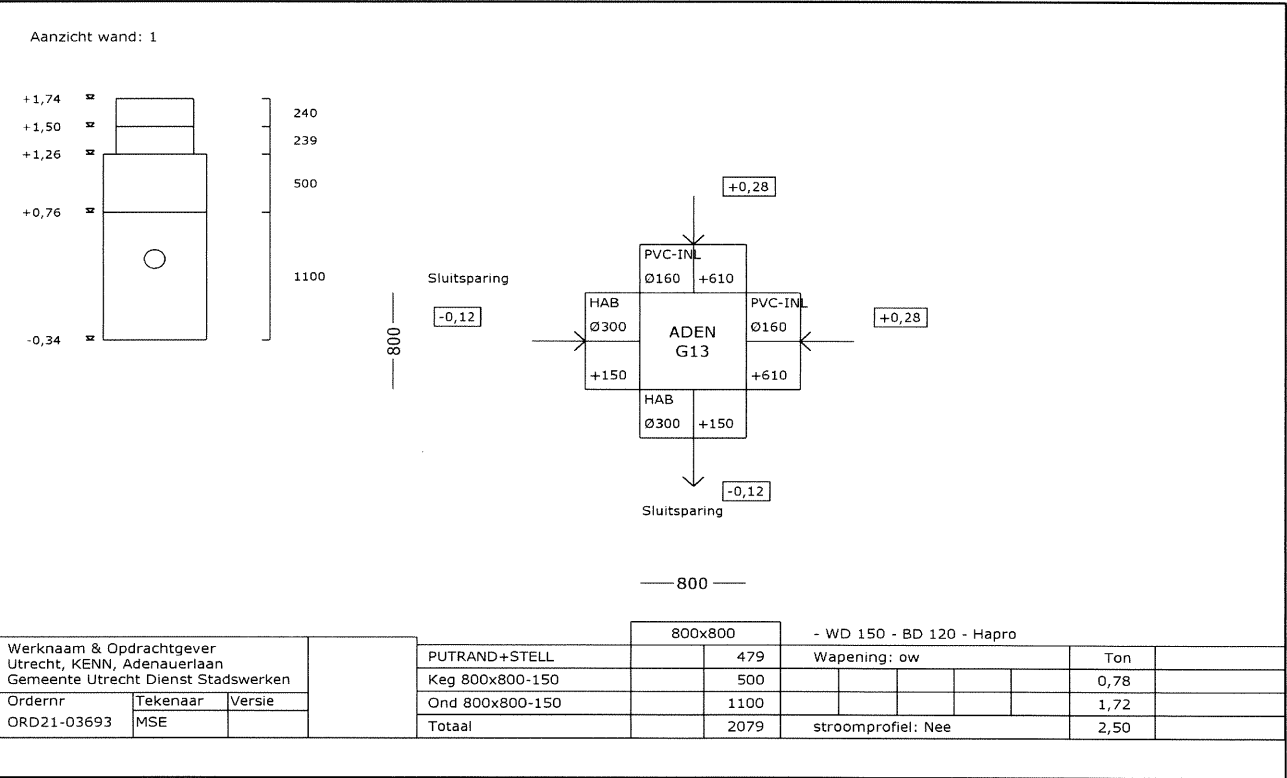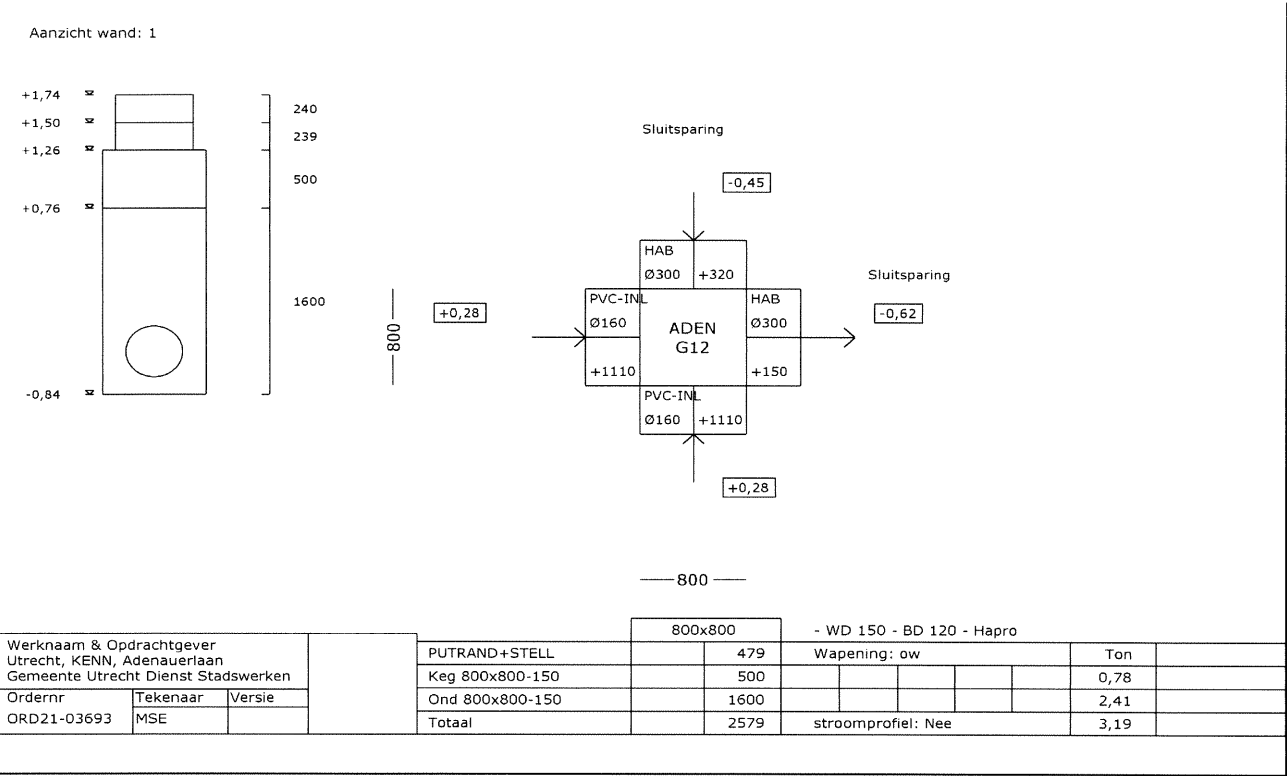

Puttenstaat tekeningen


ORD21-03693

Aanzicht wand: 1

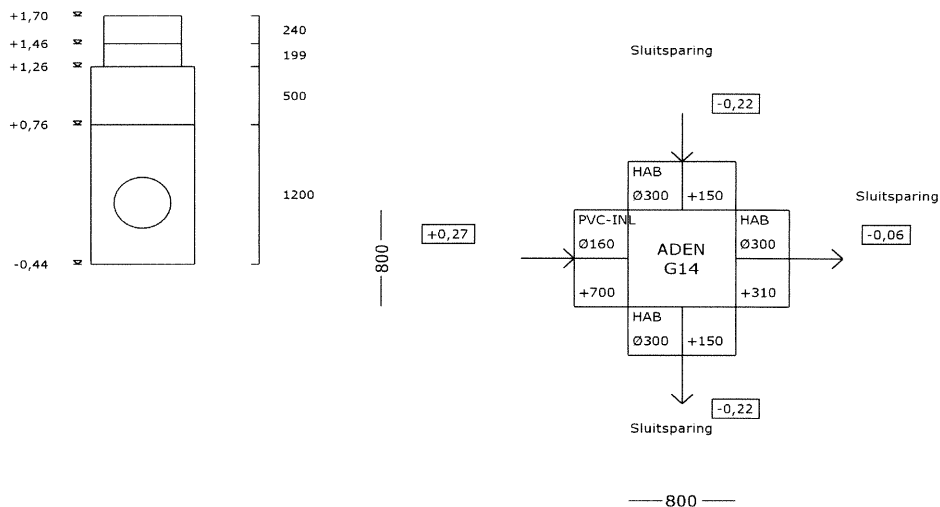

Werknaam & Opdrachtgever			800x800		- WD 150 - BD 120 - Hapro			
Utrecht, KENN, Adenauerlaan			PUTRAND+STELL	439	Wapening: ow		Ton	
Gemeente Utrecht Dienst Stadswerken			Keg 800x800-150	500			0,78	
Ordernr	Tekenaar	Versie	Ond 800x800-150	1200			1,86	
ORD21-03693	MSE		Totaal	2139	stroomprofiel: Nee		2,64	

Aanzicht wand: 1


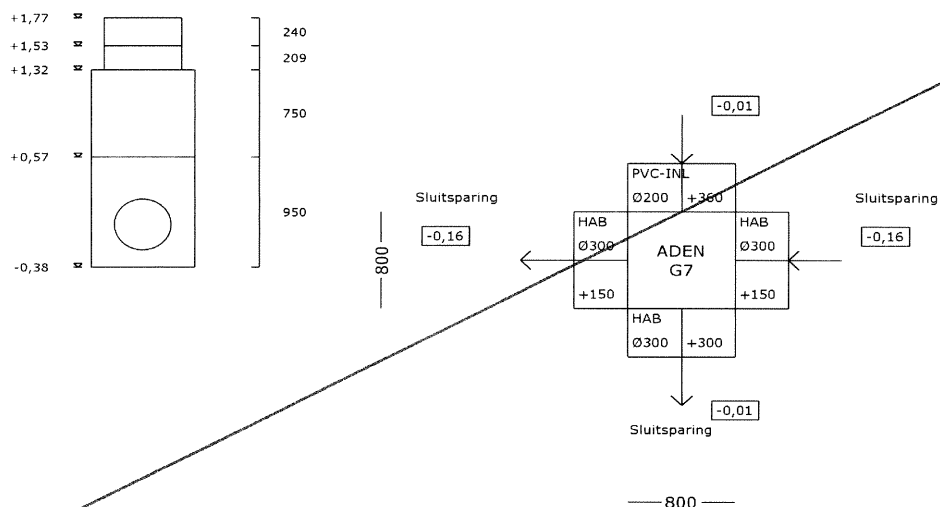


Werknaam & Opdrachtgever			800x800		- WD 150 - BD 120 - Hapro			
Utrecht, KENN, Adenauerlaan			PUTRAND+STELL	449	Wapening: ow		Ton	
Gemeente Utrecht Dienst Stadswerken			Keg 800x800-150	750			1,10	
Ordernr	Tekenaar	Versie	Ond 800x800-150	950			1,51	
ORD21-03693	MSE		Totaal	2149	stroomprofiel: Nee		2,61	

akk FS



Puttenstaat tekeningen
ORD21-03693

Aanzicht wand: 1

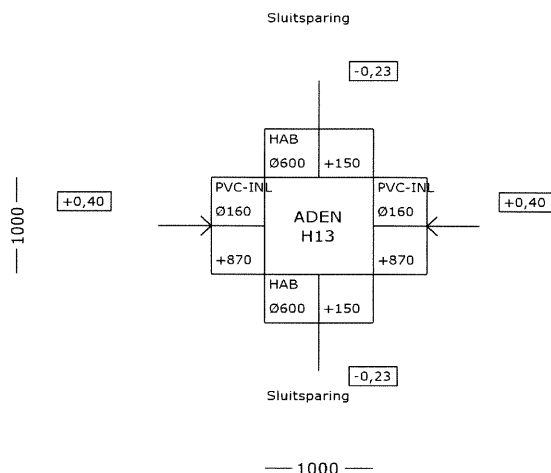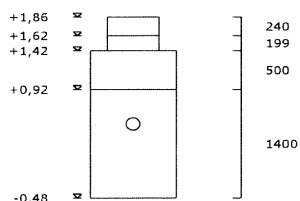

Werknaam & Opdrachtgever Utrecht, KENN, Adenauerlaan Gemeente Utrecht Dienst Stadswerken			1000x1000		- WD 150 - BD 120 - Hapro		
			PUTRAND+STELL	439	Wapening: ow	Ton	
Ordernr ORD21-03693	Tekenaar MSE	Versie	Keg 1000x1000-150	500			1,11
			Ond 1000x1000-150	1400			2,65
			Totaal	2339	stroomprofiel: Nee		3,76

Aanzicht wand: 1

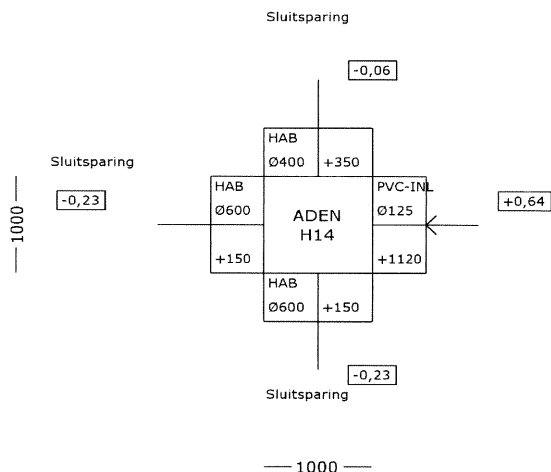
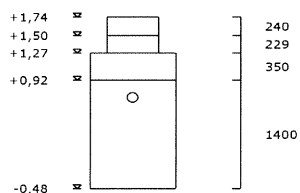


Werknaam & Opdrachtgever Utrecht, KENN, Adenauerlaan Gemeente Utrecht Dienst Stadswerken			1000x1000		- WD 150 - BD 120 - Hapro		
			PUTRAND+STELL	469	Wapening: ow	Ton	
Ordernr ORD21-03693	Tekenaar MSE	Versie	Keg 1000x1000-150	350			0,88
			Ond 1000x1000-150	1400			2,65
			Totaal	2219	stroomprofiel: Nee		3,53

akk FS



Puttenstaat tekeningen
ORD21-03693

Aanzicht wand: 1

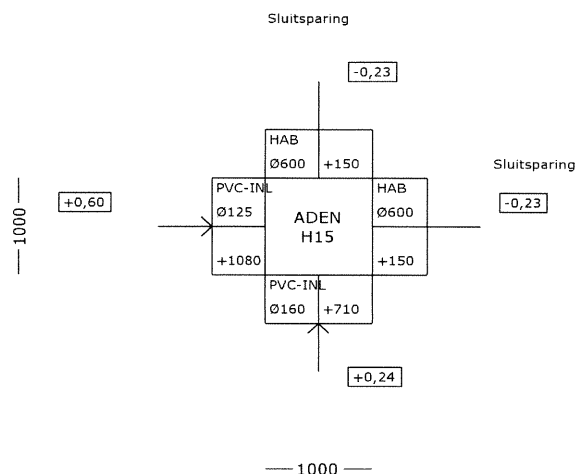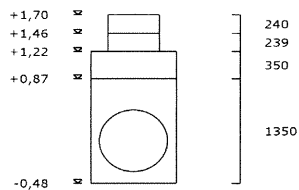

Werknaam & Opdrachtgever Utrecht, KENN, Adenauerlaan Gemeente Utrecht Dienst Stadswerken			1000x1000		- WD 150 - BD 120 - Hapro		
			PUTRAND+STELL	479	Wapening: ow		
			Keg 1000x1000-150	350	Ton		
			Ond 1000x1000-150	1350	0,88		
Ordernr	Tekenaar	Versie	Totaal	2179	stroombroef: Nee		
ORD21-03693	MSE				3,45		

Aanzicht wand: 1

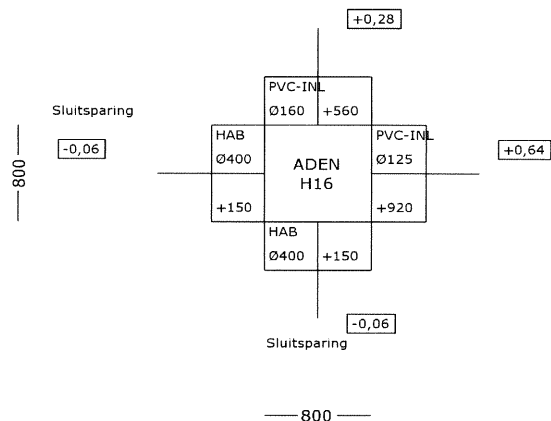
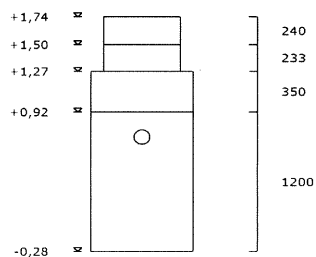


Werknaam & Opdrachtgever Utrecht, KENN, Adenauerlaan Gemeente Utrecht Dienst Stadswerken			800x800		- WD 150 - BD 120 - Hapro		
			PUTRAND+STELL	473	Wapening: ow		
			Keg 800x800-150	350	Ton		
			Ond 800x800-150	1200	0,56		
Ordernr	Tekenaar	Versie	Totaal	2023	stroombroef: Nee		
ORD21-03693	MSE				2,42		


akk FS

Puttenstaat tekeningen

ORD21-03693

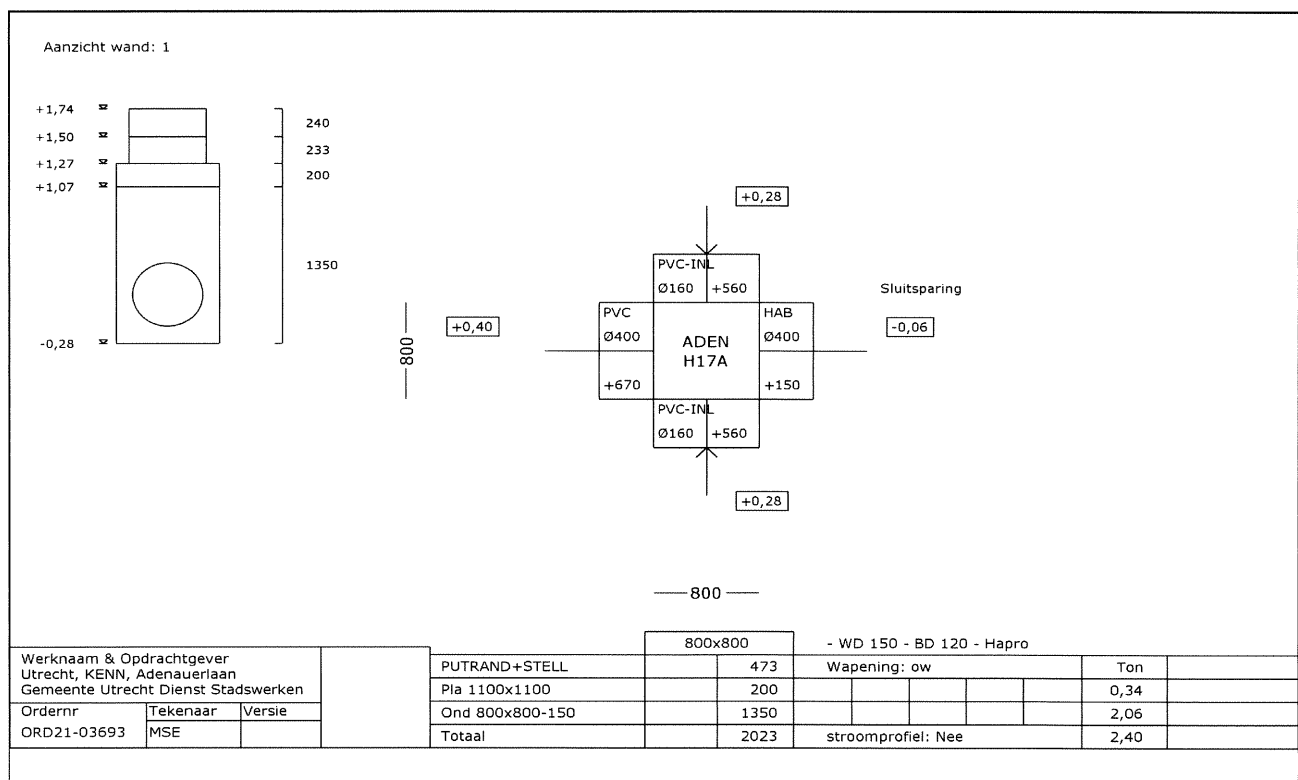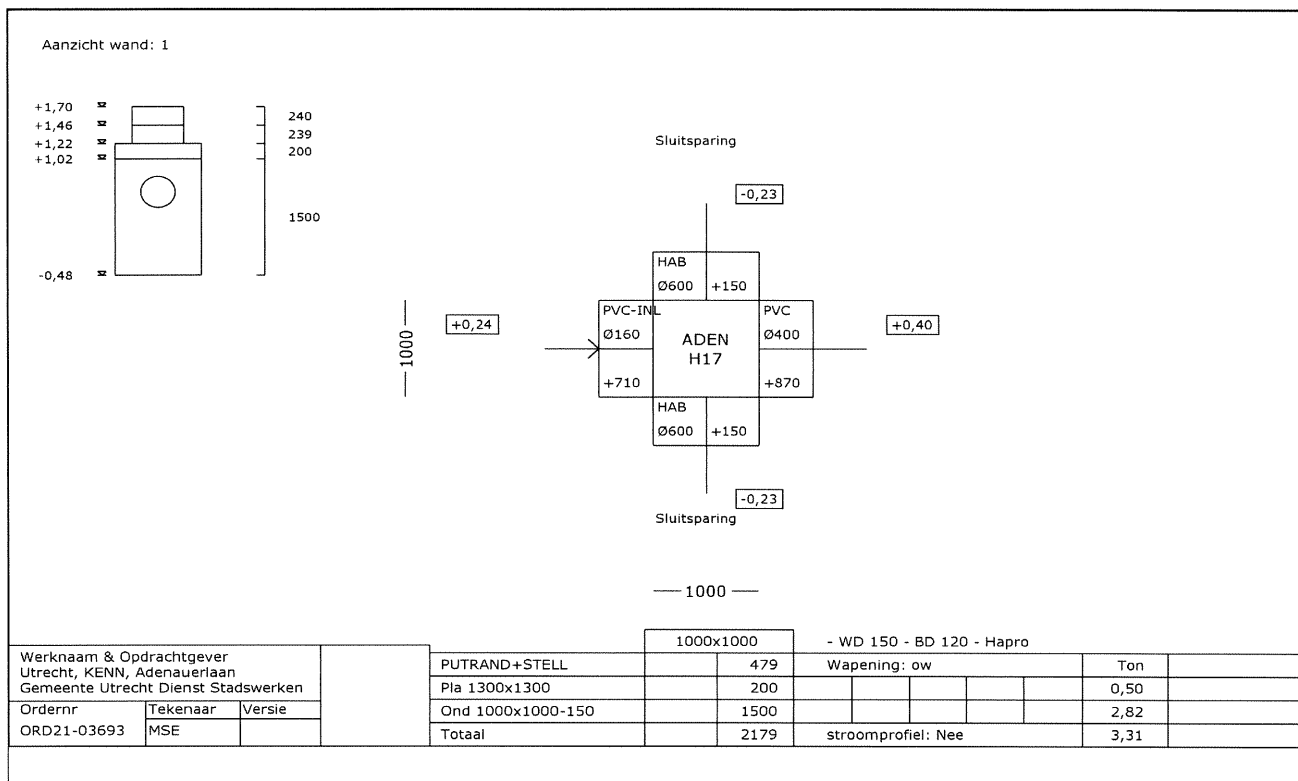

akk FS

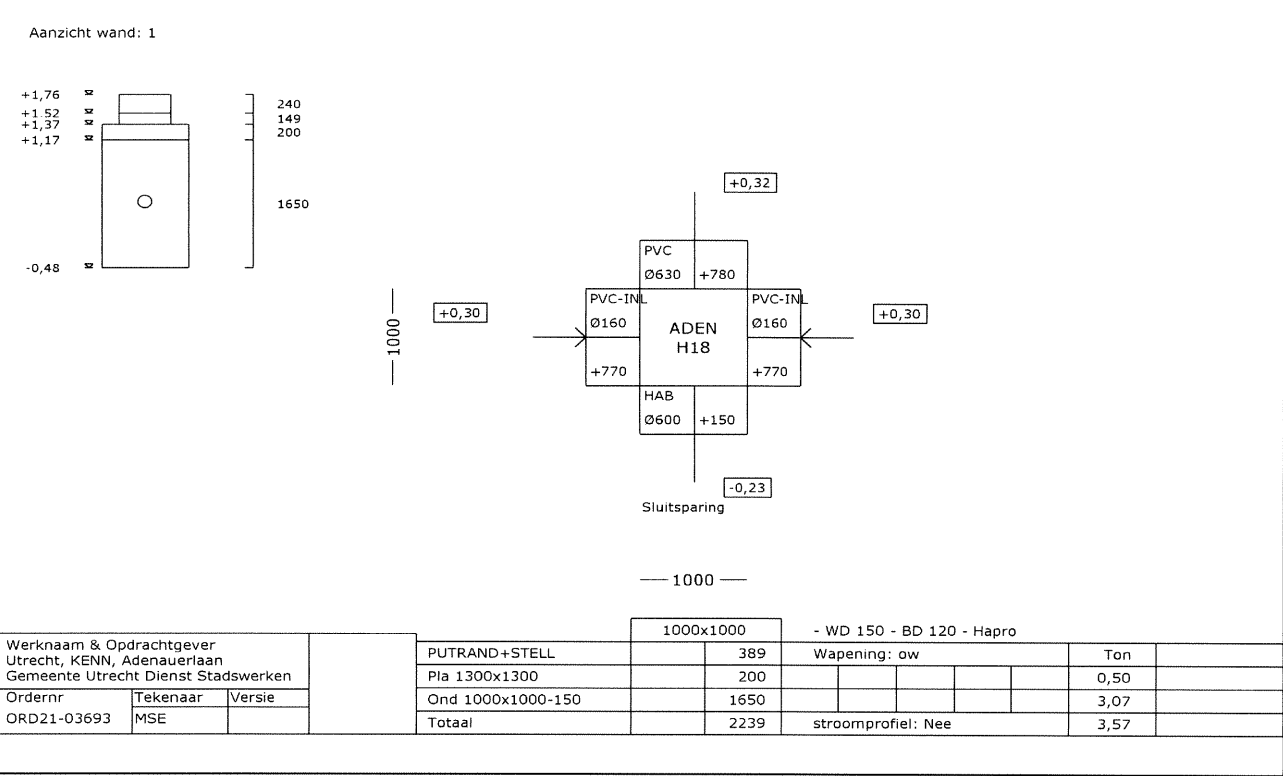

akk FS