


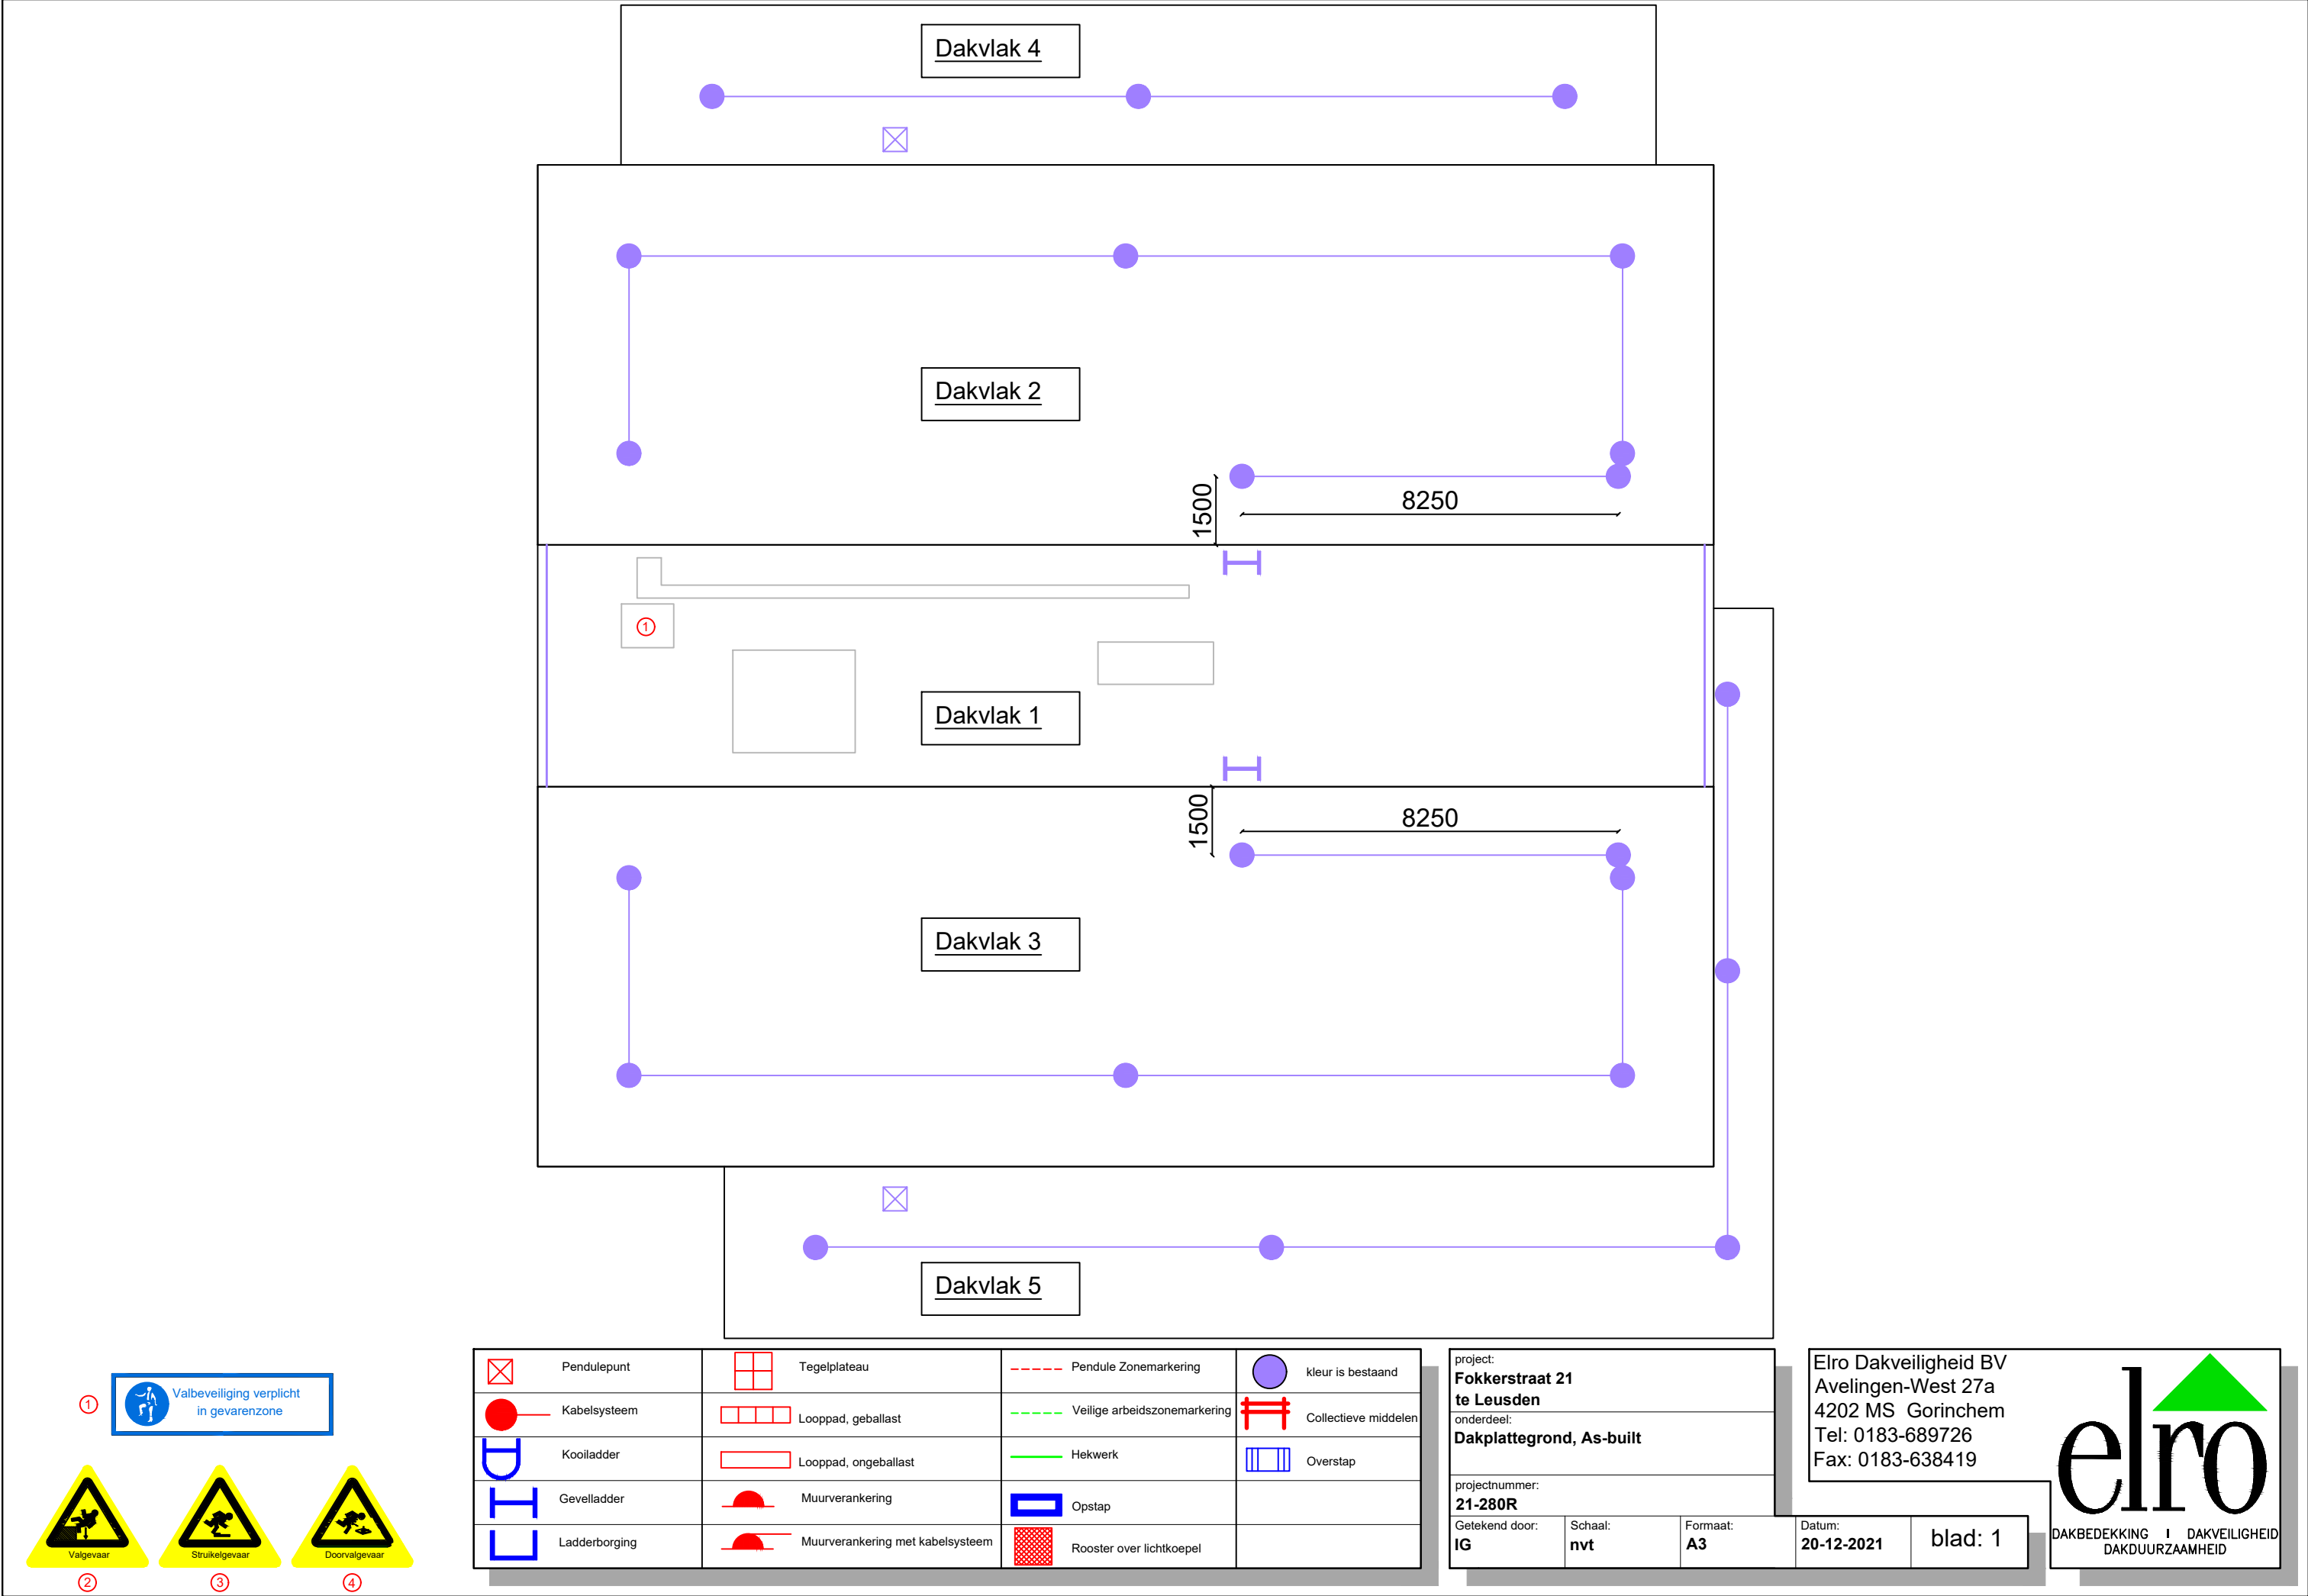

	Pendulepunt		Tegelpateau		Pendule Zonemarkering		kleur is bestaand
	Kabelsysteem		Looppad, geballast		Veilige arbeidszonemarkering		Collectieve middelen
	Koolladder		Looppad, ongeballast		Hekwerk		Overstap
	Gevelladder		Muurverankering		Opstap		
	Ladderborging		Muurverankering met kabelsysteem		Rooster over lichtkoepel		

project: Fokkerstraat 21 te Leusden			
onderdeel: Dakplaattegrond, As-built			
projectnummer: 21-280R			
Getekend door: IG	Schaal: nvt	Formaat: A3	

Elro Dakveiligheid BV Avelingen-West 27a 4202 MS Gorinchem Tel: 0183-689726 Fax: 0183-638419	
Datum: 20-12-2021	blad: 1

