


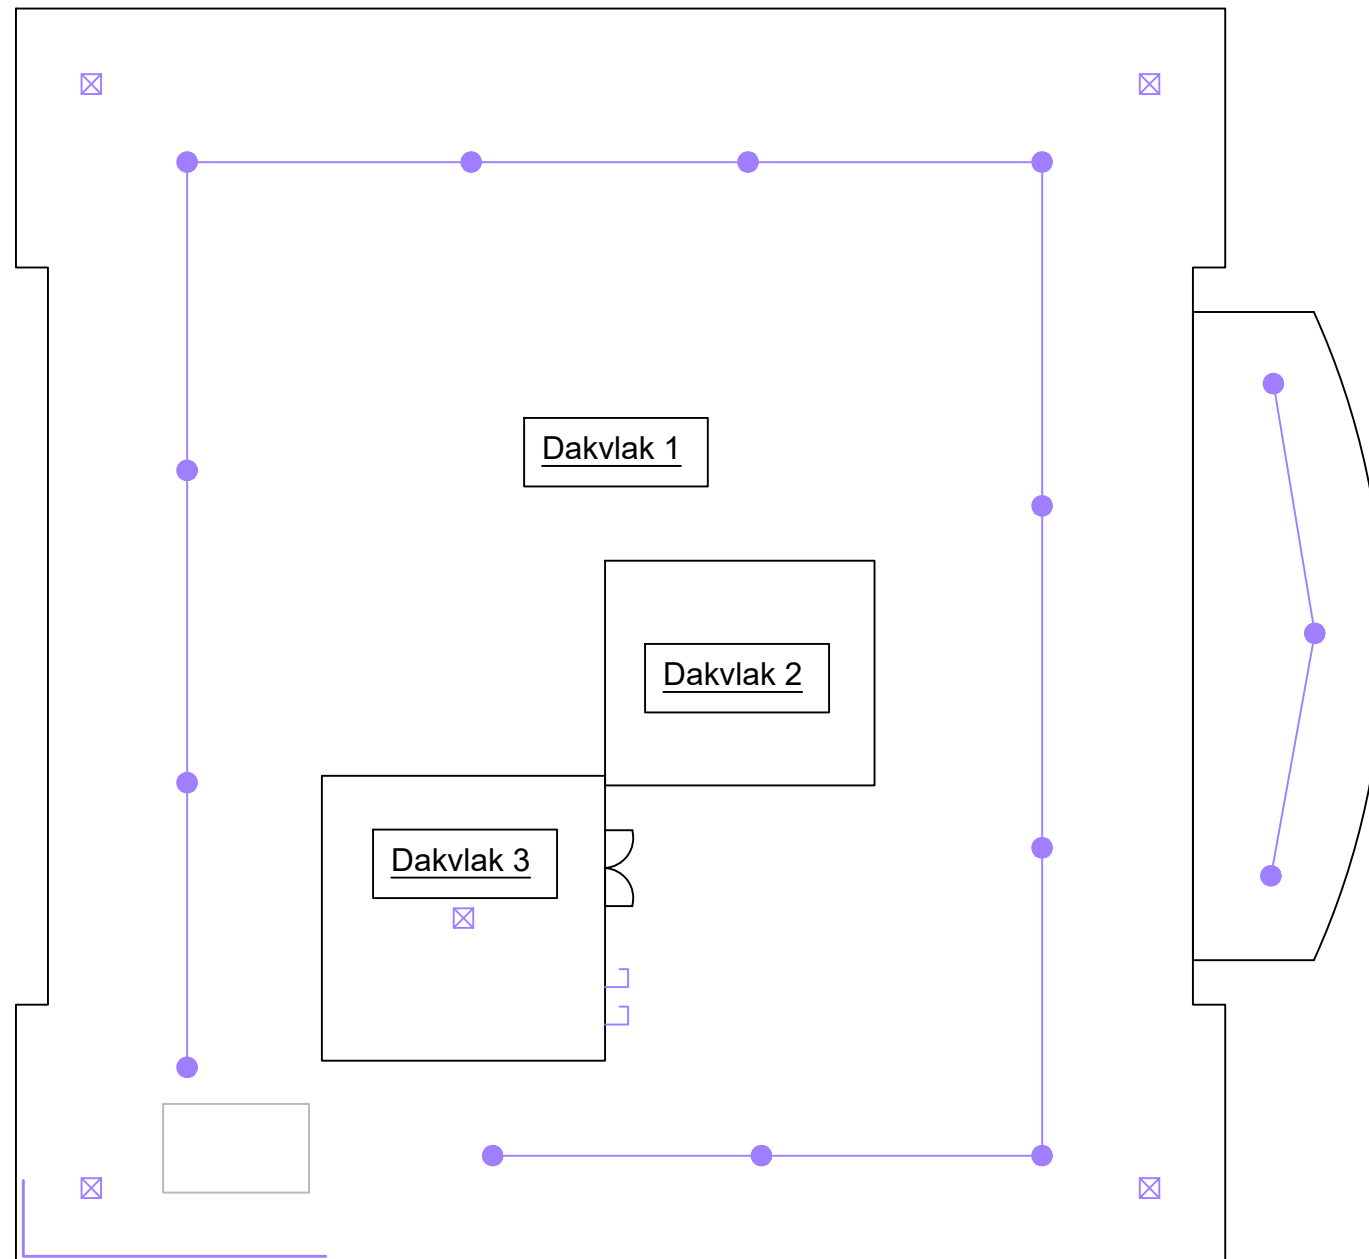

kooiladder in opbouw

①



②



③



④



	Pendulepunt		Tegelplateau		Pendule Zonemarkering		kleur is bestaand
	Kabelsysteem		Looppad, geballast		Veilige arbeidszonemarkering		Collectieve middelen
	Kooiladder		Looppad, ongeballast		Hekwerk		Overstap
	Gevelladder		Muurverankering		Opstap		
	Ladderborging		Muurverankering met kabelsysteem		Rooster over lichtkoepel		

project: Lange Kleiweg 30 te Rijswijk onderdeel: Dakplattegrond, As-built			
projectnummer: 21-273V			
Getekend door: IG	Schaal: NVT	Formaat: A3	Datum: 20-01-2022

Elro Dakveiligheid BV
Avelingen-West 27a
4202 MS Gorinchem
Tel: 0183-689726
Fax: 0183-638419



blad: 1