


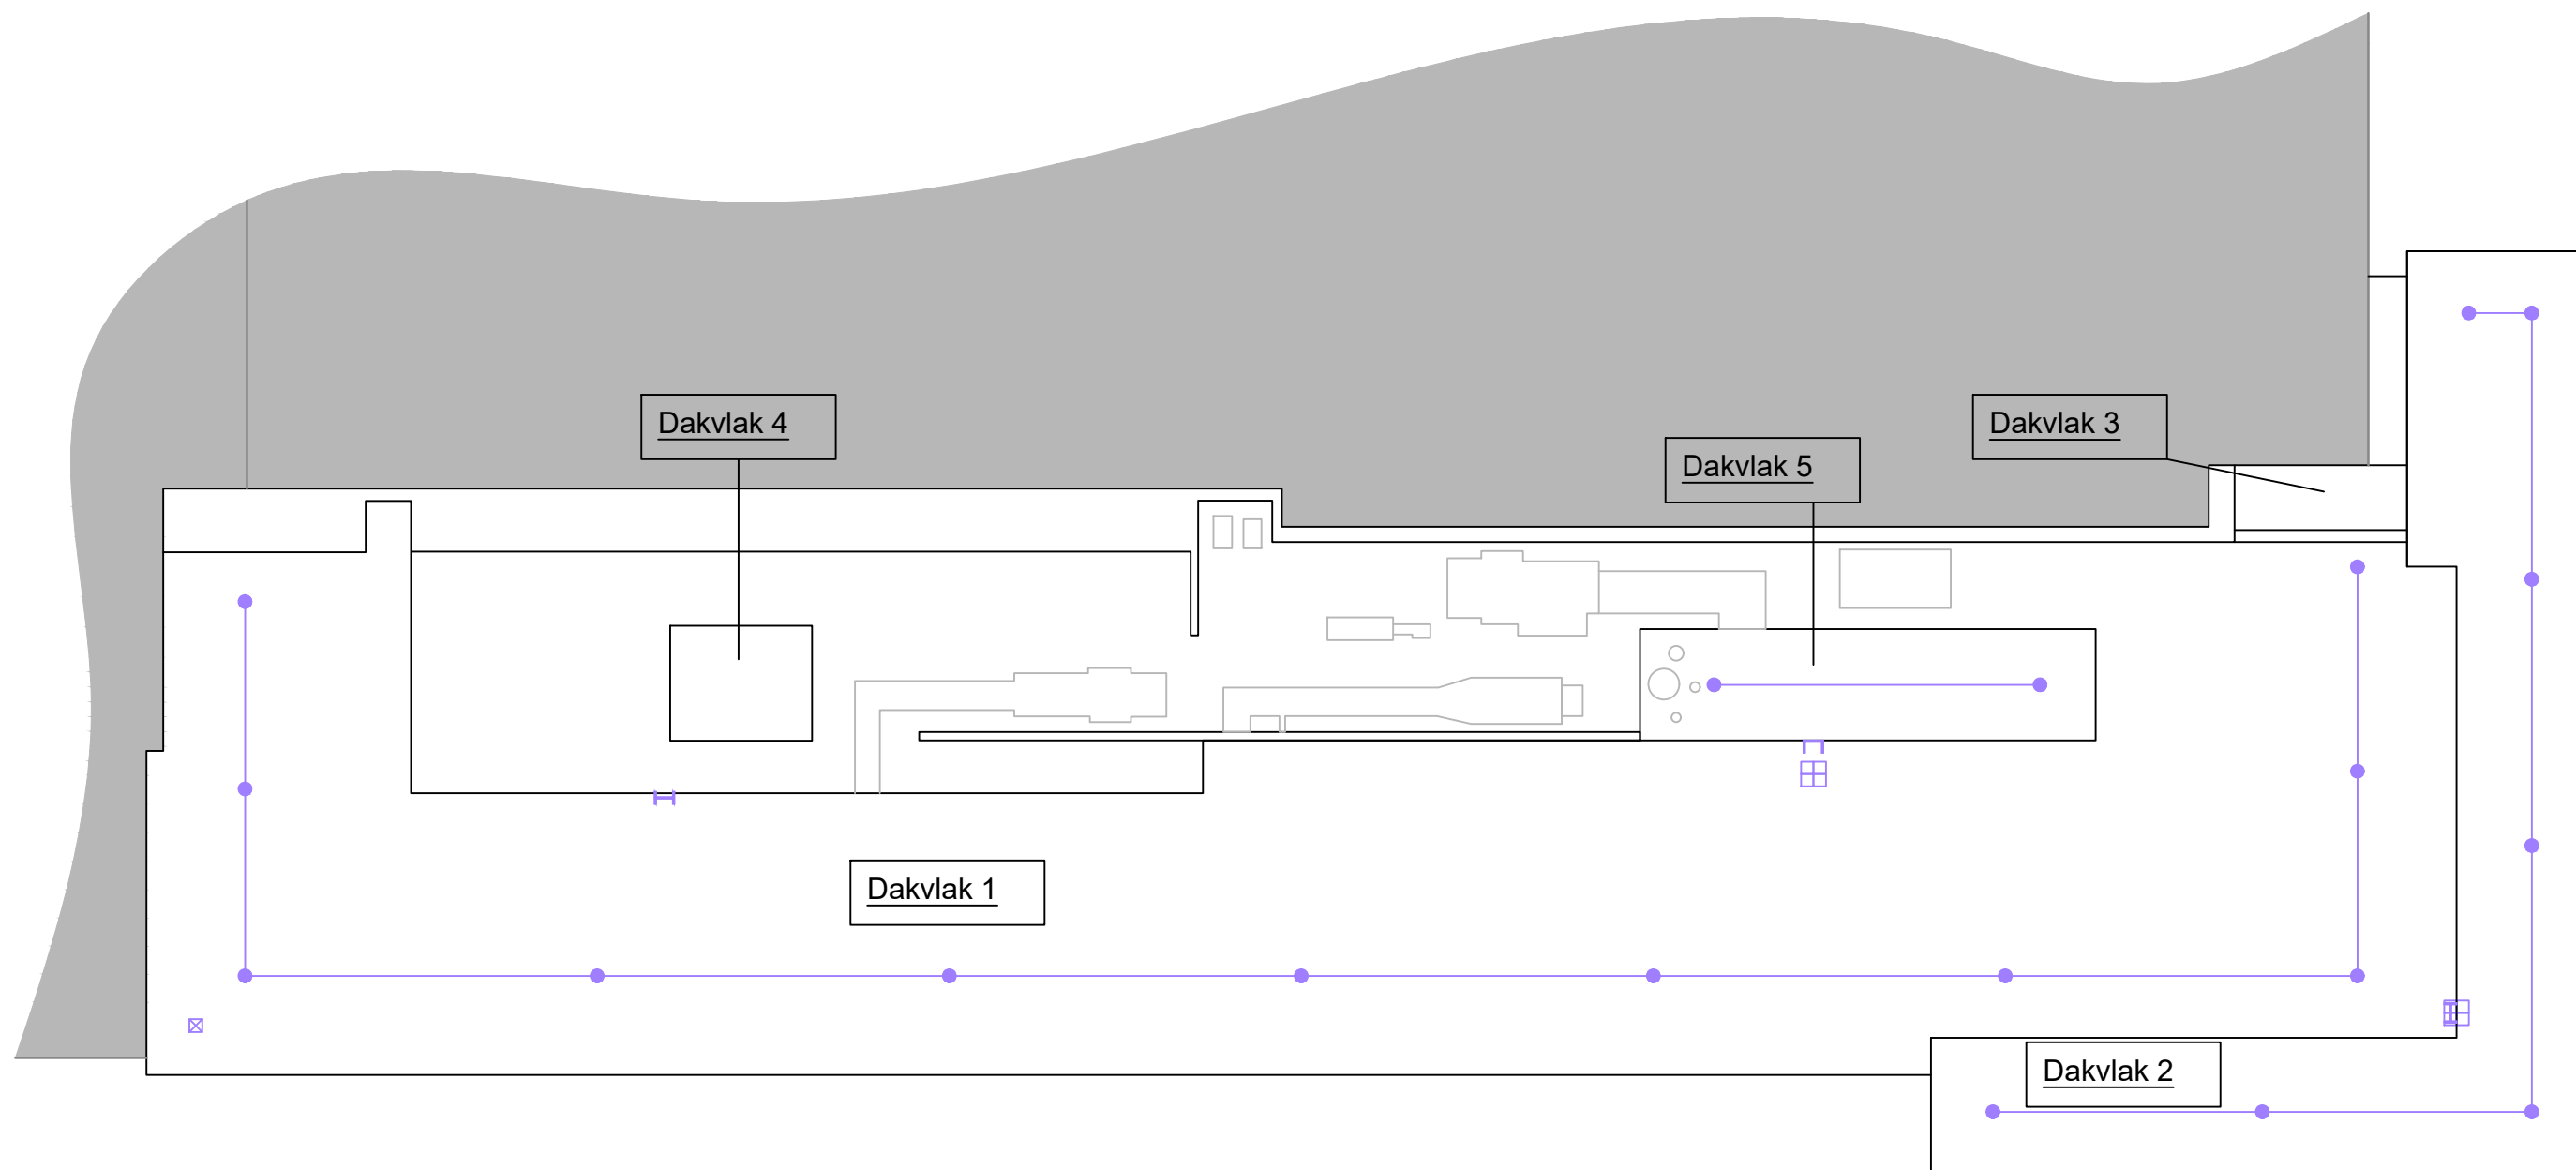

①



②



③



④



|  |               |  |                                  |  |                              |  |                      |
|--|---------------|--|----------------------------------|--|------------------------------|--|----------------------|
|  | Pendulepunt   |  | Tegelplateau                     |  | Pendule Zonemarkering        |  | kleur is bestaand    |
|  | Kabelsysteem  |  | Looppad, geballast               |  | Veilige arbeidszonemarkering |  | Collectieve middelen |
|  | Kooiladder    |  | Looppad, ongeballast             |  | Hekwerk                      |  | Overstap             |
|  | Gevelladder   |  | Muurverankering                  |  | Opstap                       |  |                      |
|  | Ladderborging |  | Muurverankering met kabelsysteem |  | Rooster over lichtkoepel     |  |                      |

|                                                          |                       |                       |                             |
|----------------------------------------------------------|-----------------------|-----------------------|-----------------------------|
| project:<br><b>Mississippidreef 151A<br/> te Utrecht</b> |                       |                       |                             |
| onderdeel:<br><b>Dakplattegrond, As-built</b>            |                       |                       |                             |
| projectnummer:<br><b>21-275V#22</b>                      |                       |                       |                             |
| Getekend door:<br><b>IG</b>                              | Schaal:<br><b>nvt</b> | Formaat:<br><b>A3</b> | Datum:<br><b>20-12-2021</b> |

Elro Dakveiligheid BV  
Avelingen-West 27a  
4202 MS Gorinchem  
Tel: 0183-689726  
Fax: 0183-638419

blad: 1

