



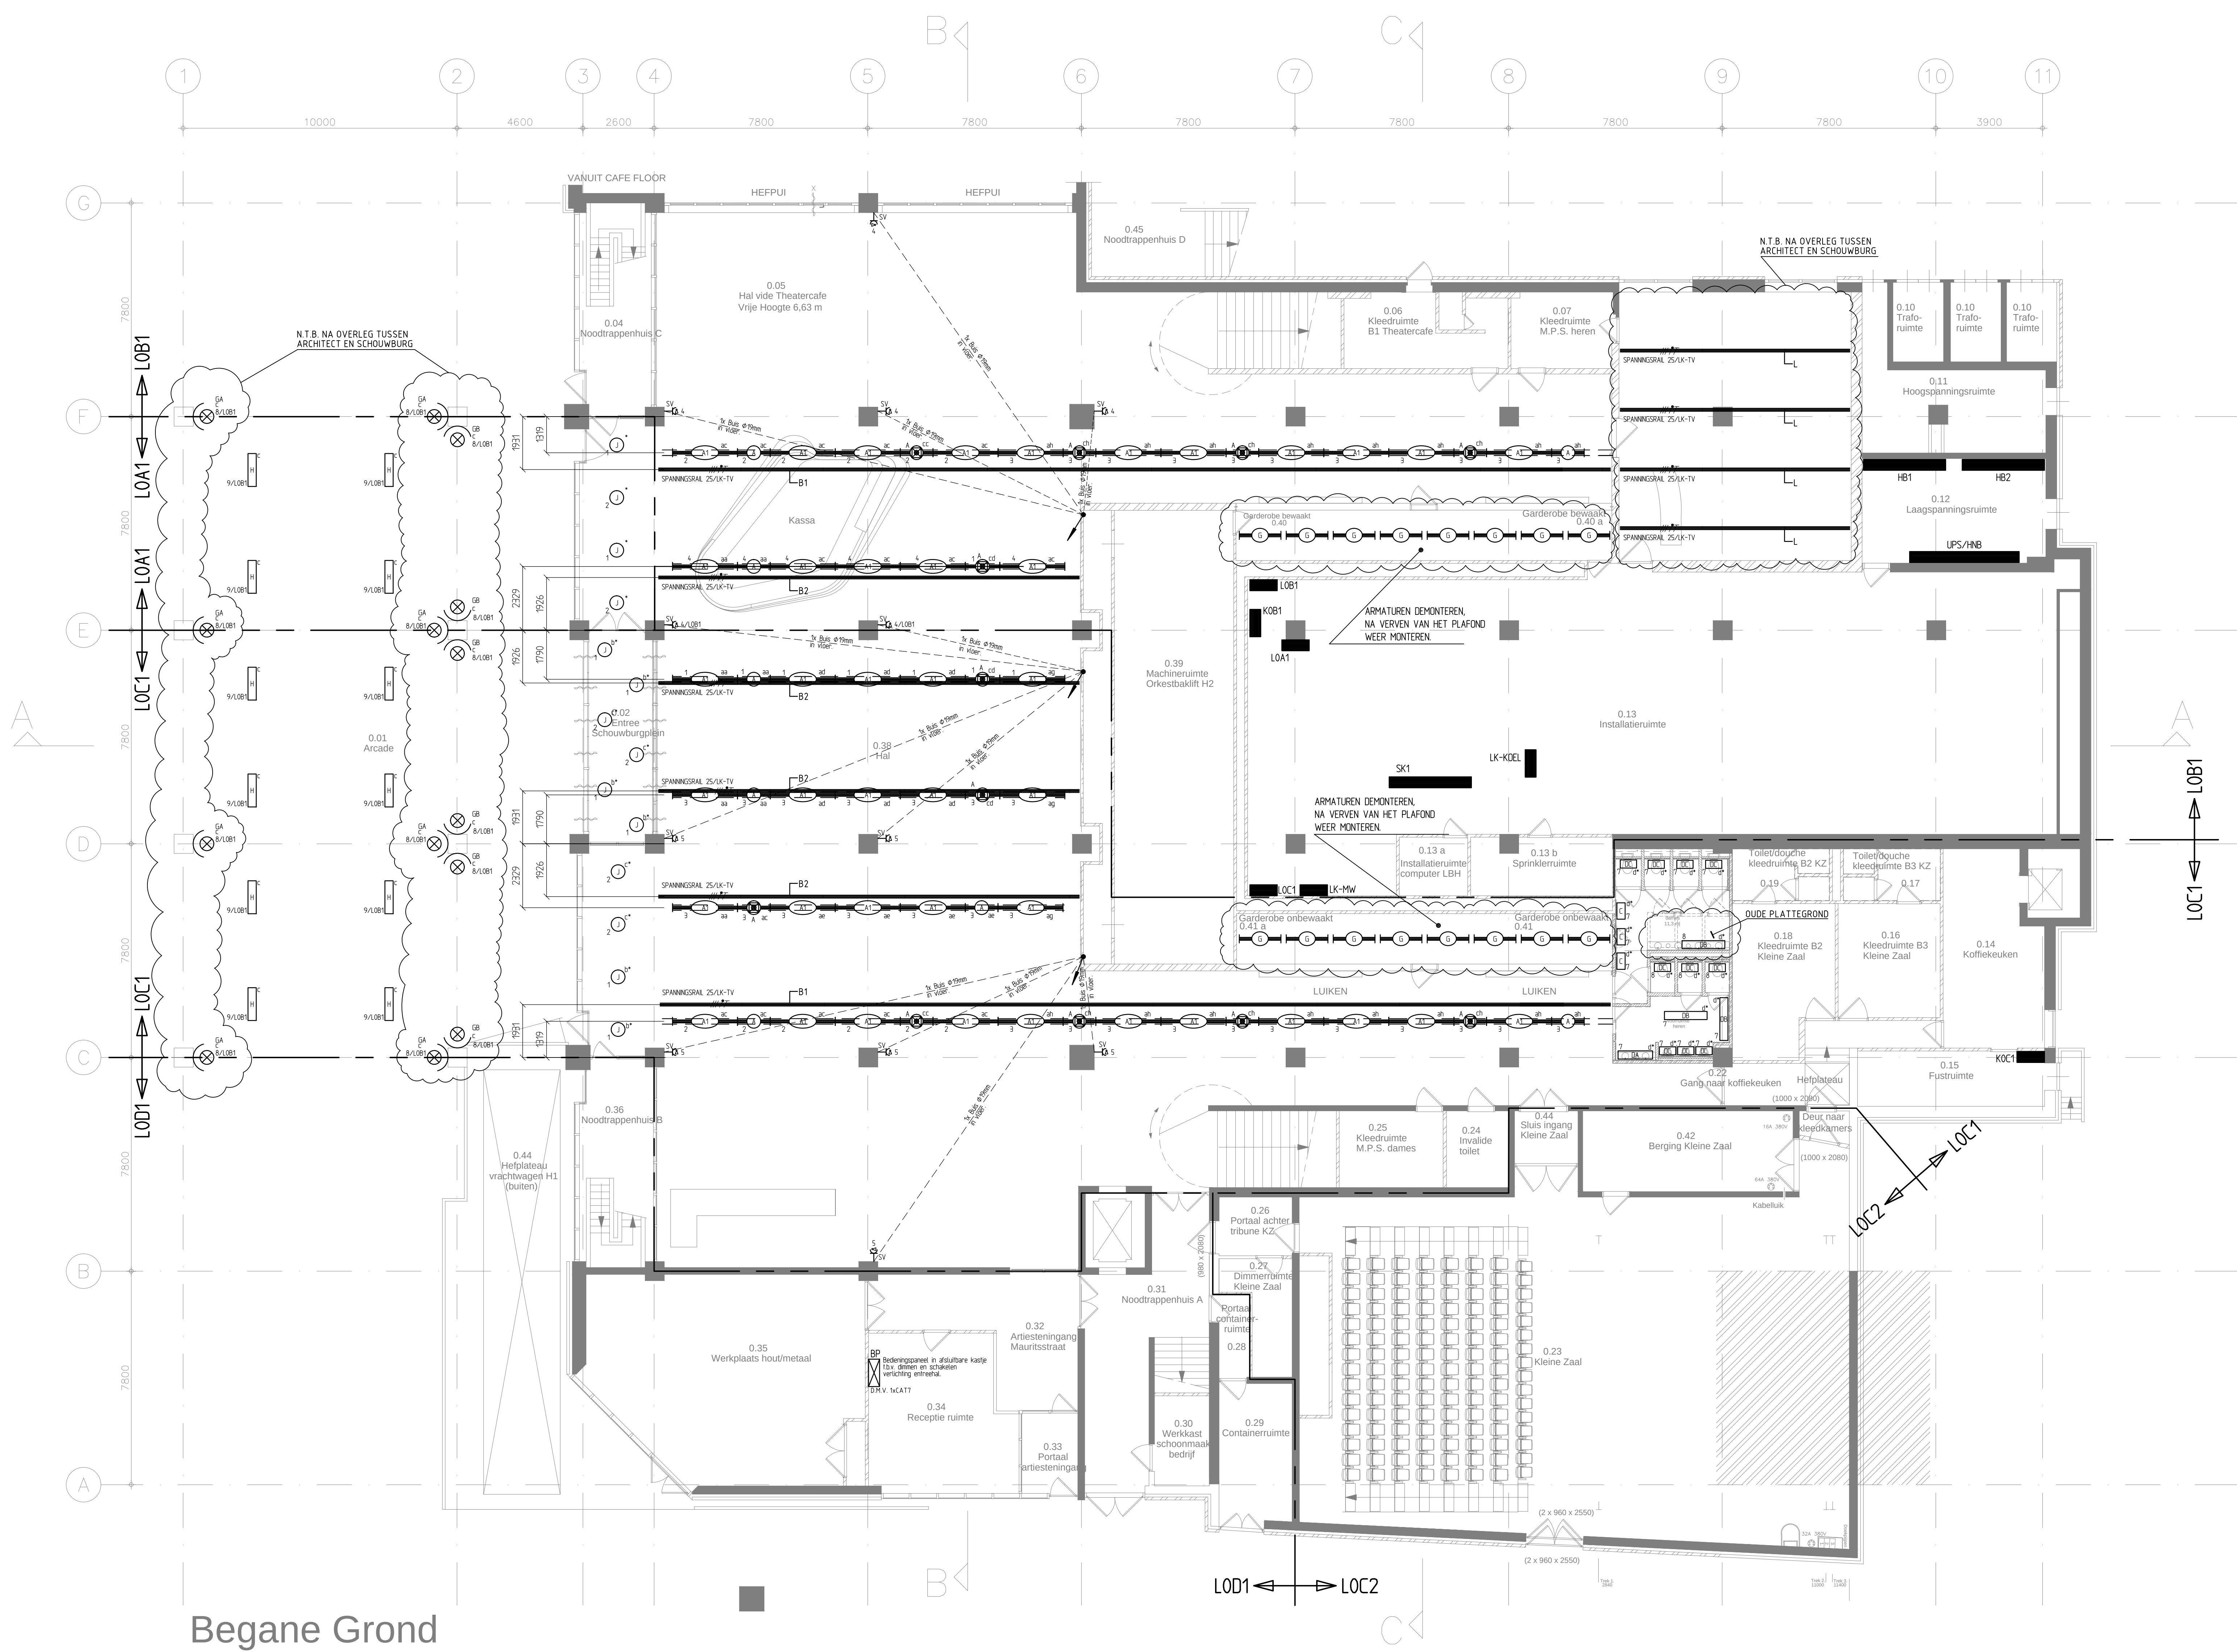


OVERZICHT VAN DE ZONES WAARIN DE LINARIA ARMATUREN ONAFHANKELIJK VAN ELKAAR KUNNEN WORDEN AANGESTUURD

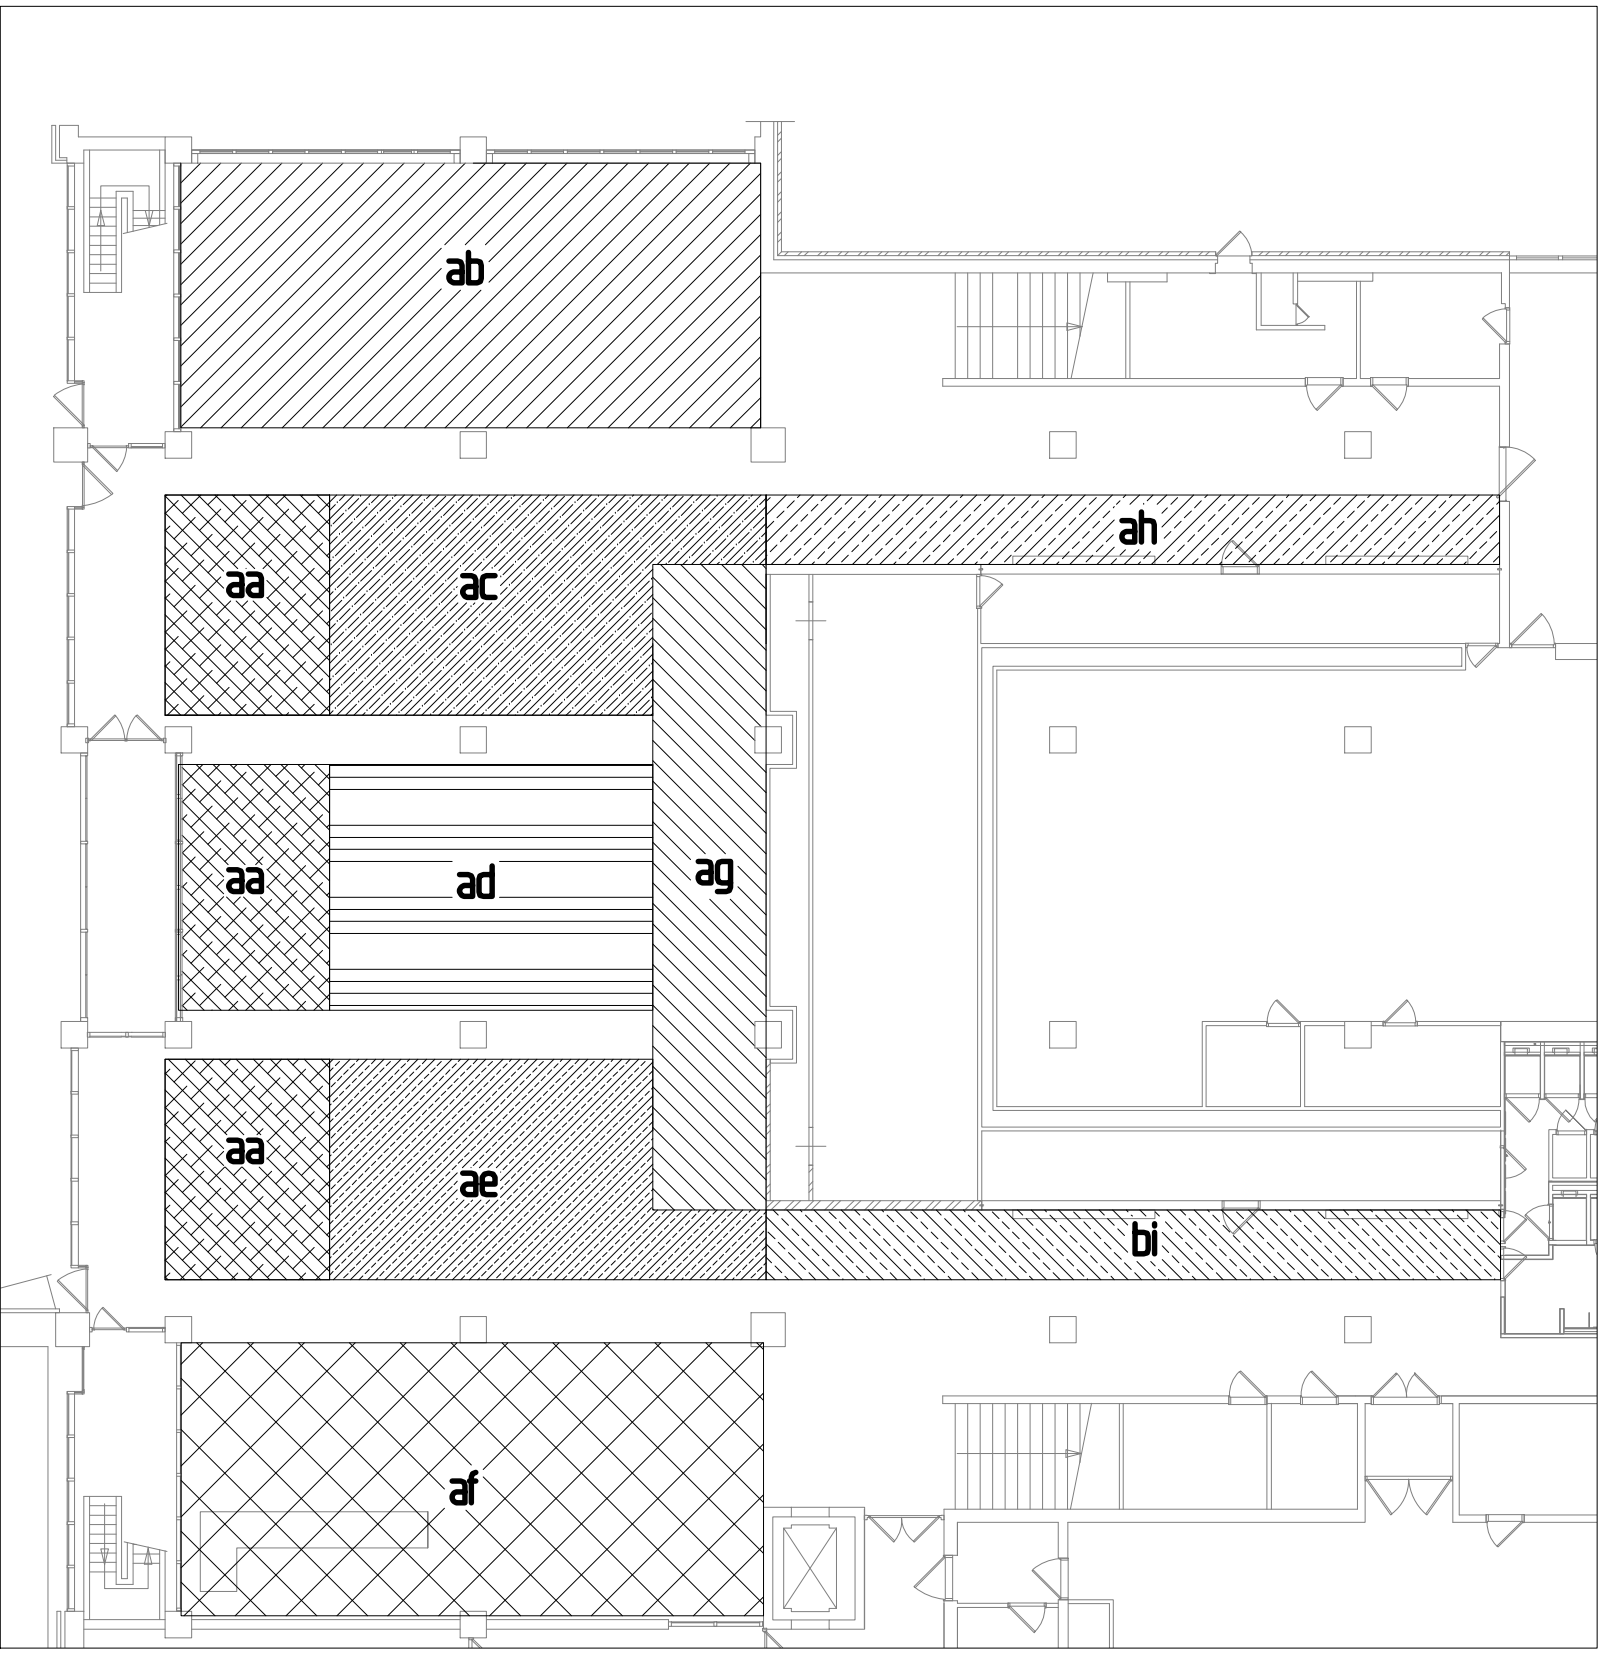

* = OVERNEMEN OP BESTAANDE GROEP. SCHAKELING BLIJFT HET ZELFDE

SPANNINGSRAIL NOG NIET IN BUDGET OPGENOMEN

OPMERKING:
- BESTAANDE GROEPEN HERGEBRUIKEN

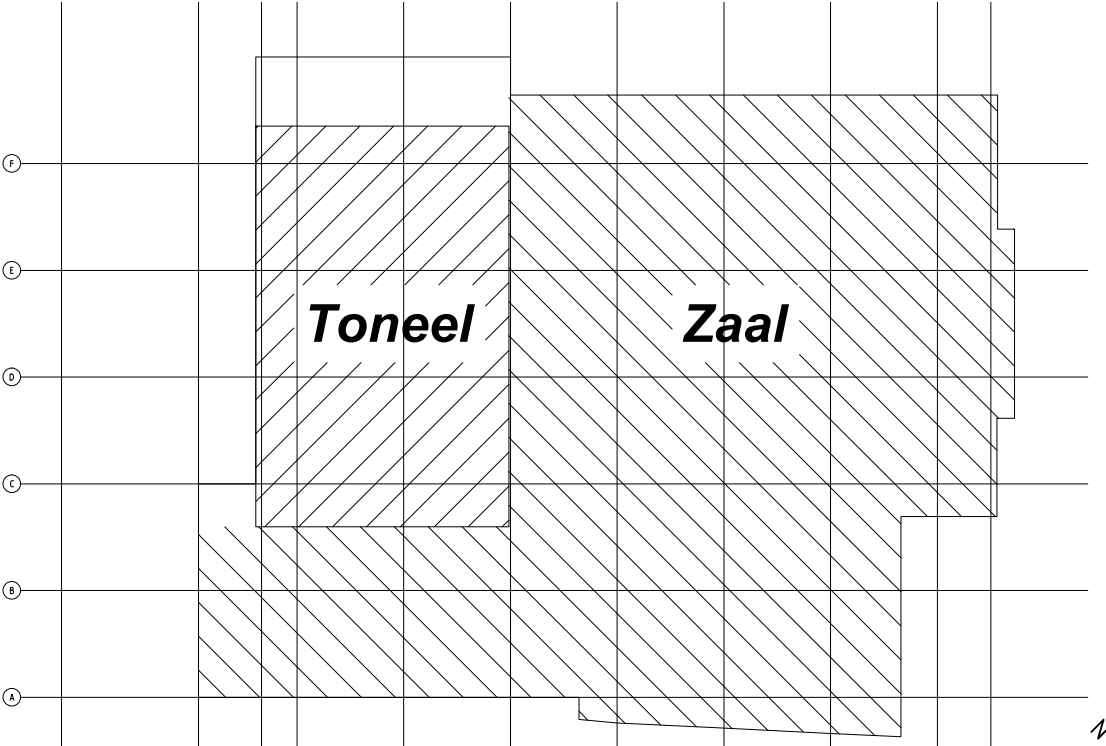

C	200410	Wijziging n.v.v. uitbreiding architect	DD	NvdD
C	310310	Wijziging n.v.v. uitbreiding architect	DD	NvdD
B	260310	Wijziging n.v.v. uitbreiding architect	DD	NvdD
A	150310	Wijziging n.v.v. uitbreiding architect	DD	NvdD
Wijz.	Datum:	Omschrijving:	Get.:	Get.:

STEEGMAN Installatietechniek		Fruitweg 232 2525 KJ Den Haag Tel.:070 445 55 55 Fax.:070 445 55 44	
Schouwburg Schouwburgplein 25 Rotterdam		ONTWERP TEKENING	
Lichtinstallatie Begane grond		Get.: SP Formaat: A0 Datum: 23-02-2010 Projectnr.: 091432J	Schaal: 1:100 Tekn.: 101