


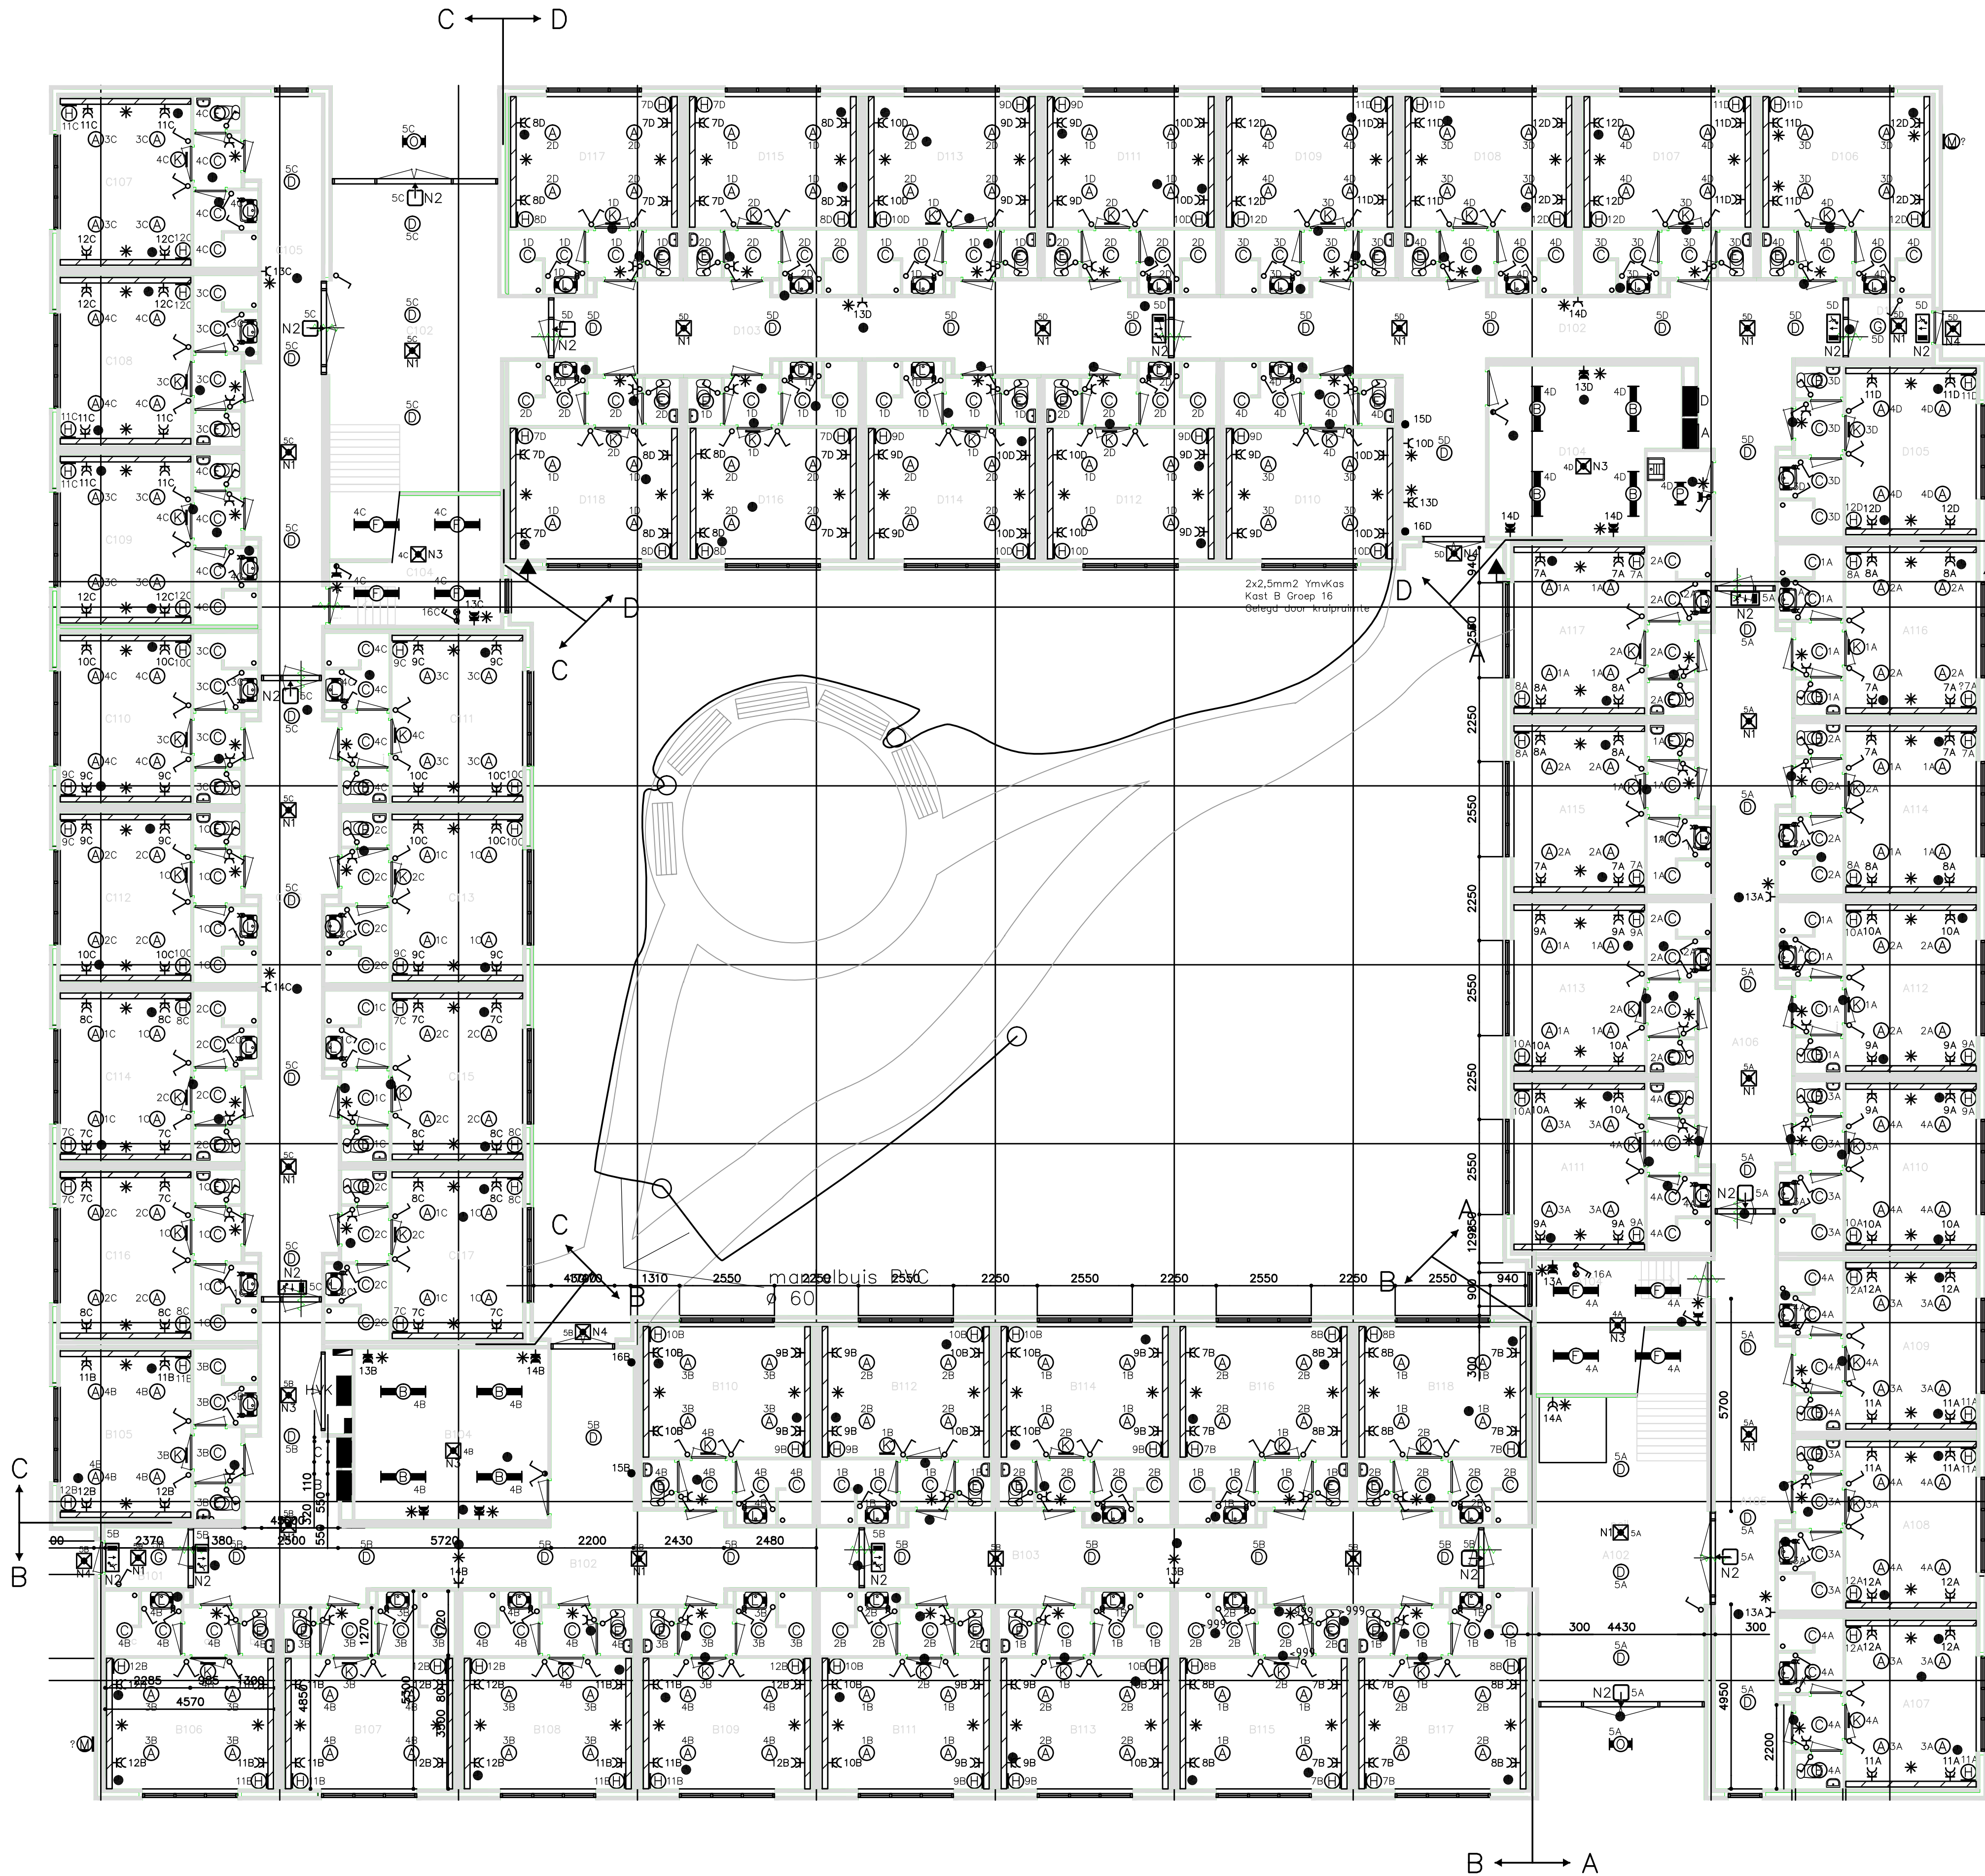

Armaturenlijst

AAND.	FABRIKAAT	TYPE	LAMPEN	OMSCHRIJVING
A	COMBILIGHT	CBL-225-118E/bi827-W3(RA-T)	1x TC-DE18W/827	INBOUW DOWNLIGHTER (K=MET WIELAND T-SPLITTER EN KOPPELSNOER)
B	COMBILIGHT	CBL-13-236E/P-bi830	2x TLD36W/830	INBOUW ARMATUUR MET PRISMA KAP
C	COMBILIGHT	CBL-31-76100/bi830-W2(RA-T)	1x GU10 9W/830	INBOUW DOWNLIGHTER (K=MET WIELAND T-SPLITTER EN KOPPELSNOER)
D	COMBILIGHT	CBL-225-218E/bi830-W2RA	2x TC-DE18W/830	INBOUW DOWNLIGHTER
E	COMBILIGHT	CBL31-76100/bi12/50-rafo 60VA	1x MR16 12V/50W	INBOUW HALOGEENSPOT INCL. TRAF0
F	COMBILIGHT	CBL-41-158E/bi840	1x TLD58W/840	OPBOUW ARMATUUR WATERDICHT IP65
G	COMBILIGHT	CBL-31-76100/bi830-W2RA	1x GU10 9W/830	INBOUW DOWNLIGHTER
H	COMBILIGHT	CBL-ML-0659414-0001 / schak.	1x TL5 14W/830	OPBOUW BEDLEESWANDARMATUUR
K	COMBILIGHT	CBL-EG-86973	1x PL11W/827	OPBOUW WANDARMATUUR
L	GLAMOXX	GSB 118-B-SUK-TV-OP3	1x TLD 18W	OPBOUW WANDARMATUUR MET SCHAKELAAR EN SCHEERCONTACTDOOS
M	PHILIPS	FWC110KP BEVEL	1x TL 9W	OPBOUW ORIENTATIEVERLICHTINGSARMATUUR MET SCHEMERSCHAKELAAR
N	---	---	---	---
O	PHILIPS	TCH329MEL3	1x PL 11W	ARMATUUR MET SLAGVASTEKAP VOORZIEN VAN LICHTCEL
P	PHILIPS	TCH328-I	1x TL 8W	WD ARMATUUR VOORZIEN VAN OPALEN KAP
N1	ETAP	K533/8P	1x TL8W/840	INBOUW NOODVERLICHTINGSARMATUUR
N2	ETAP	K643/8P	1x TL8W/840	OPBOUW NOODVERLICHTINGSARMATUUR INCL. PICTOGRAM
N3	ETAP	K533/8N	1x TL8W/840	INBOUW NOODVERLICHTINGSARMATUUR
N4	ETAP	KBANVLS	1x TC-L18W / 1x TL8W	OPBOUW NOOD- BEVEILIGINGSARMATUUR

* inspectie 2009

--	--	