
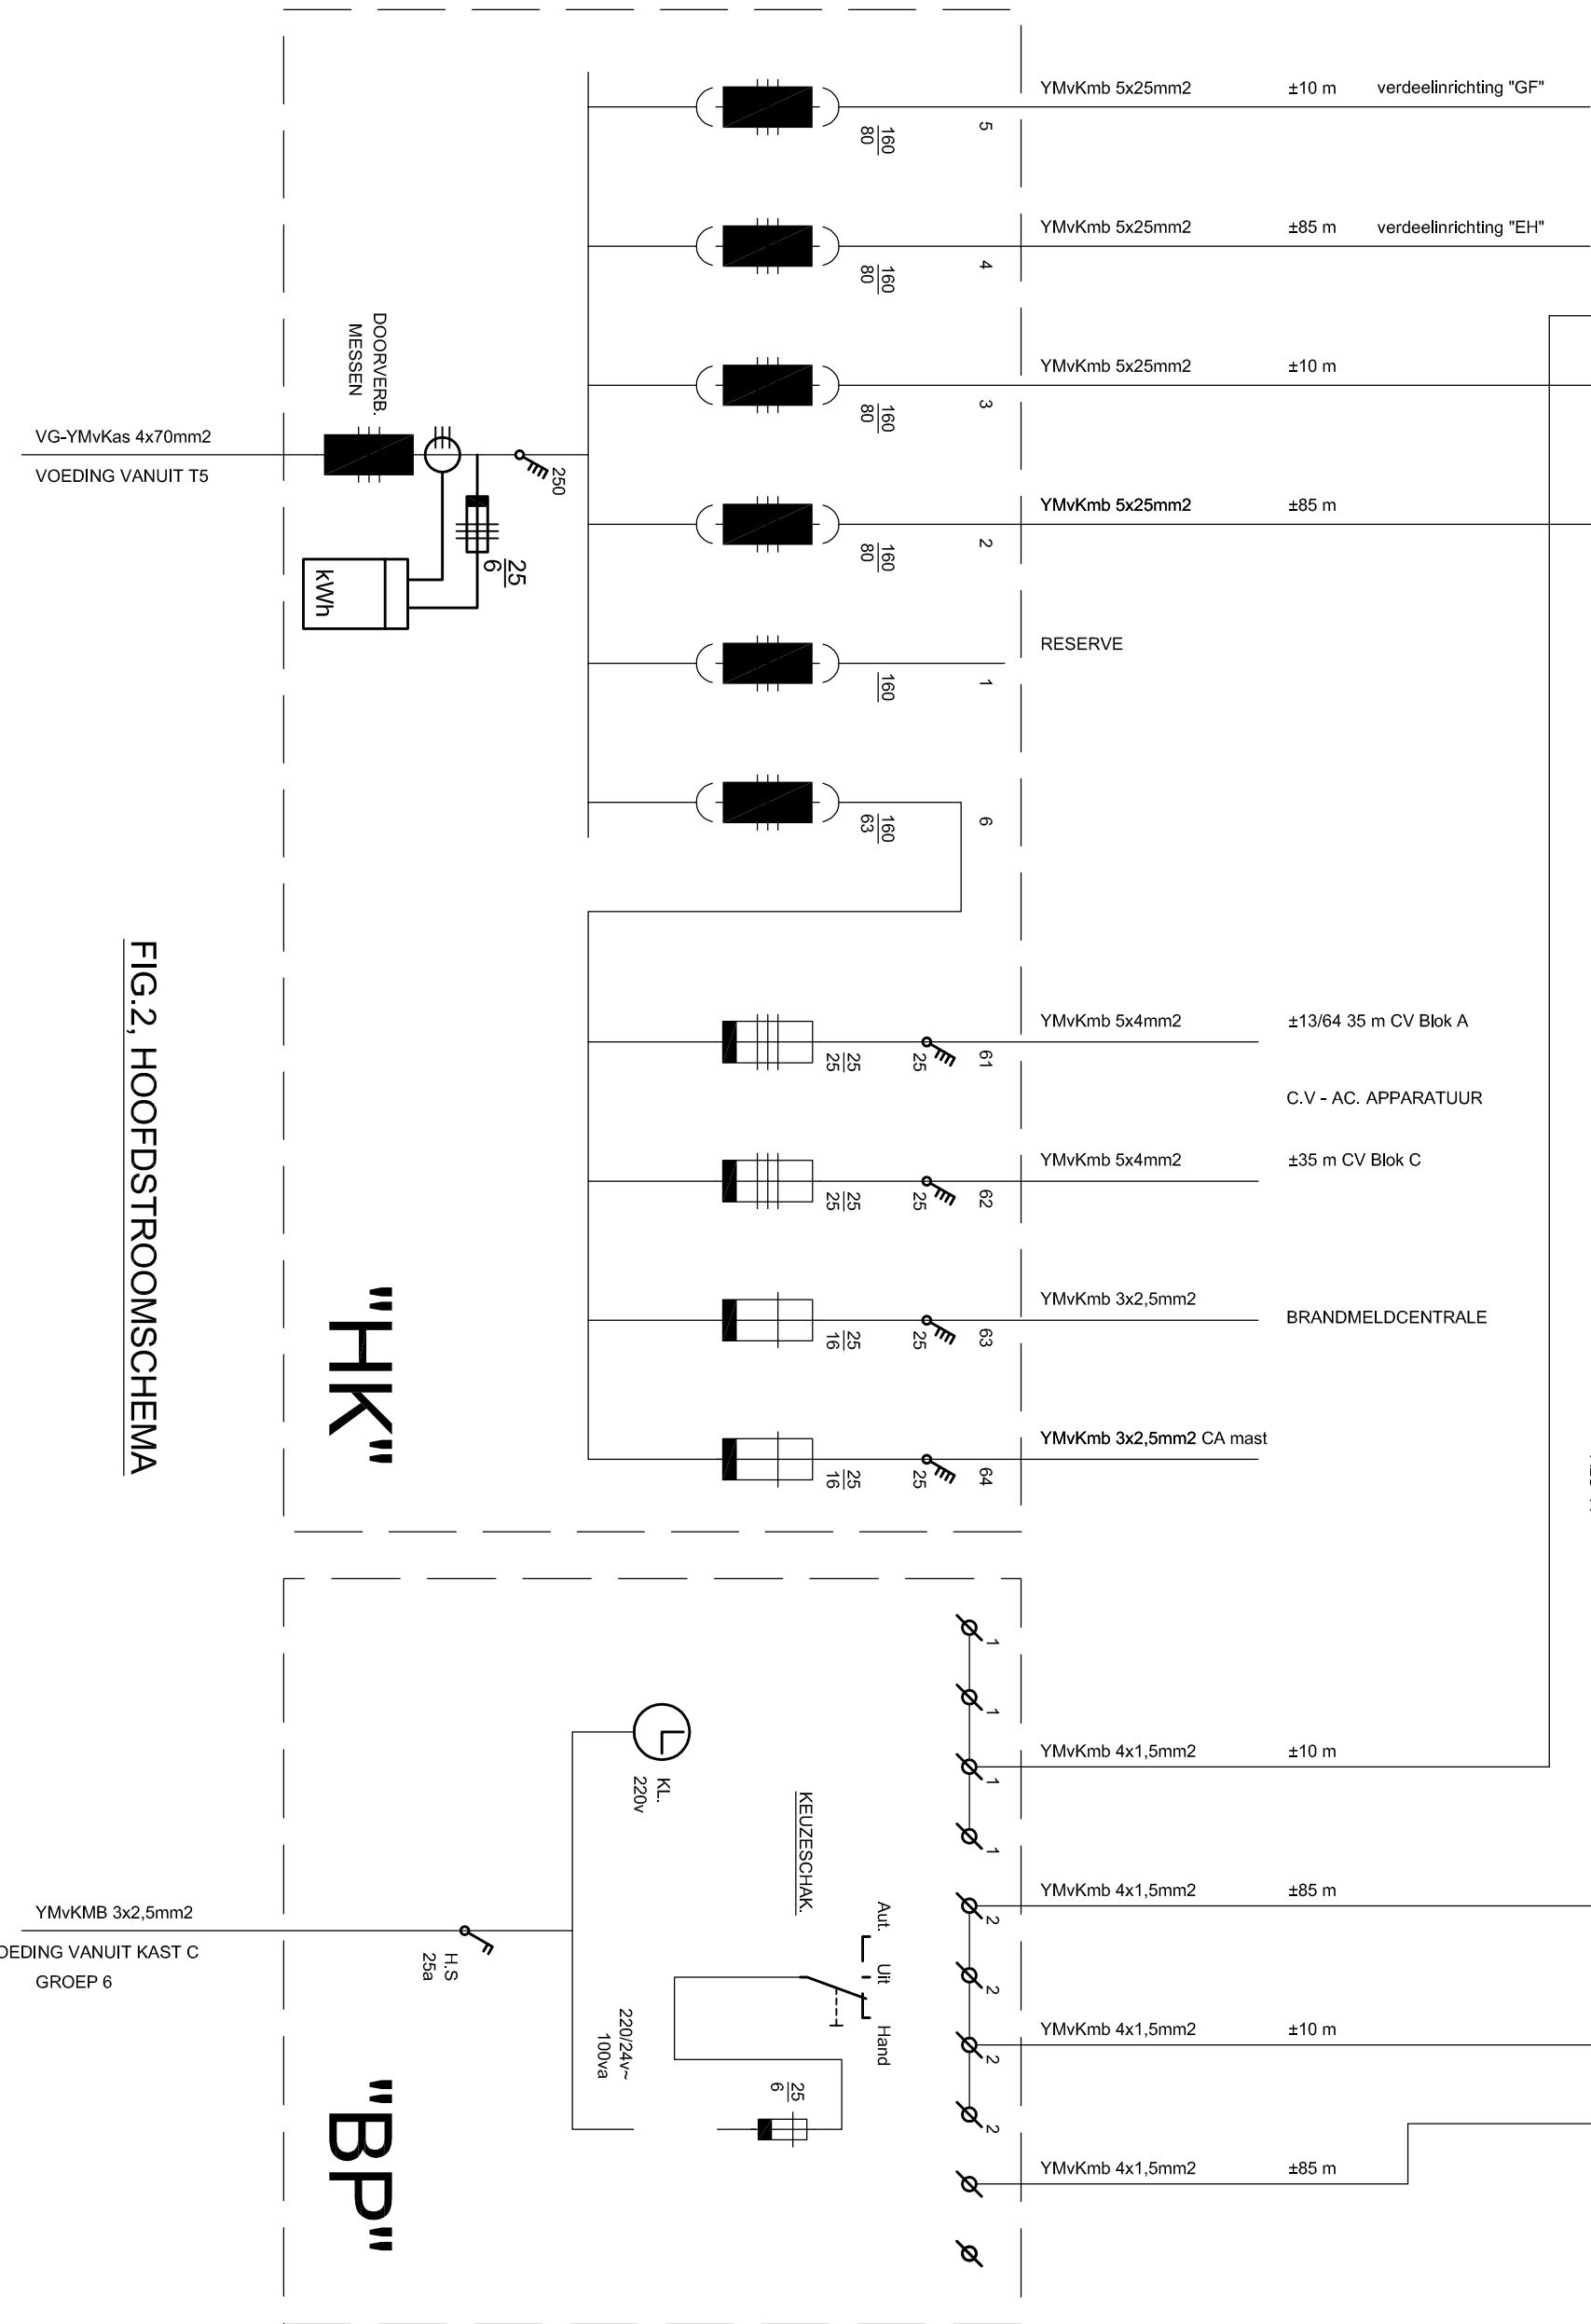
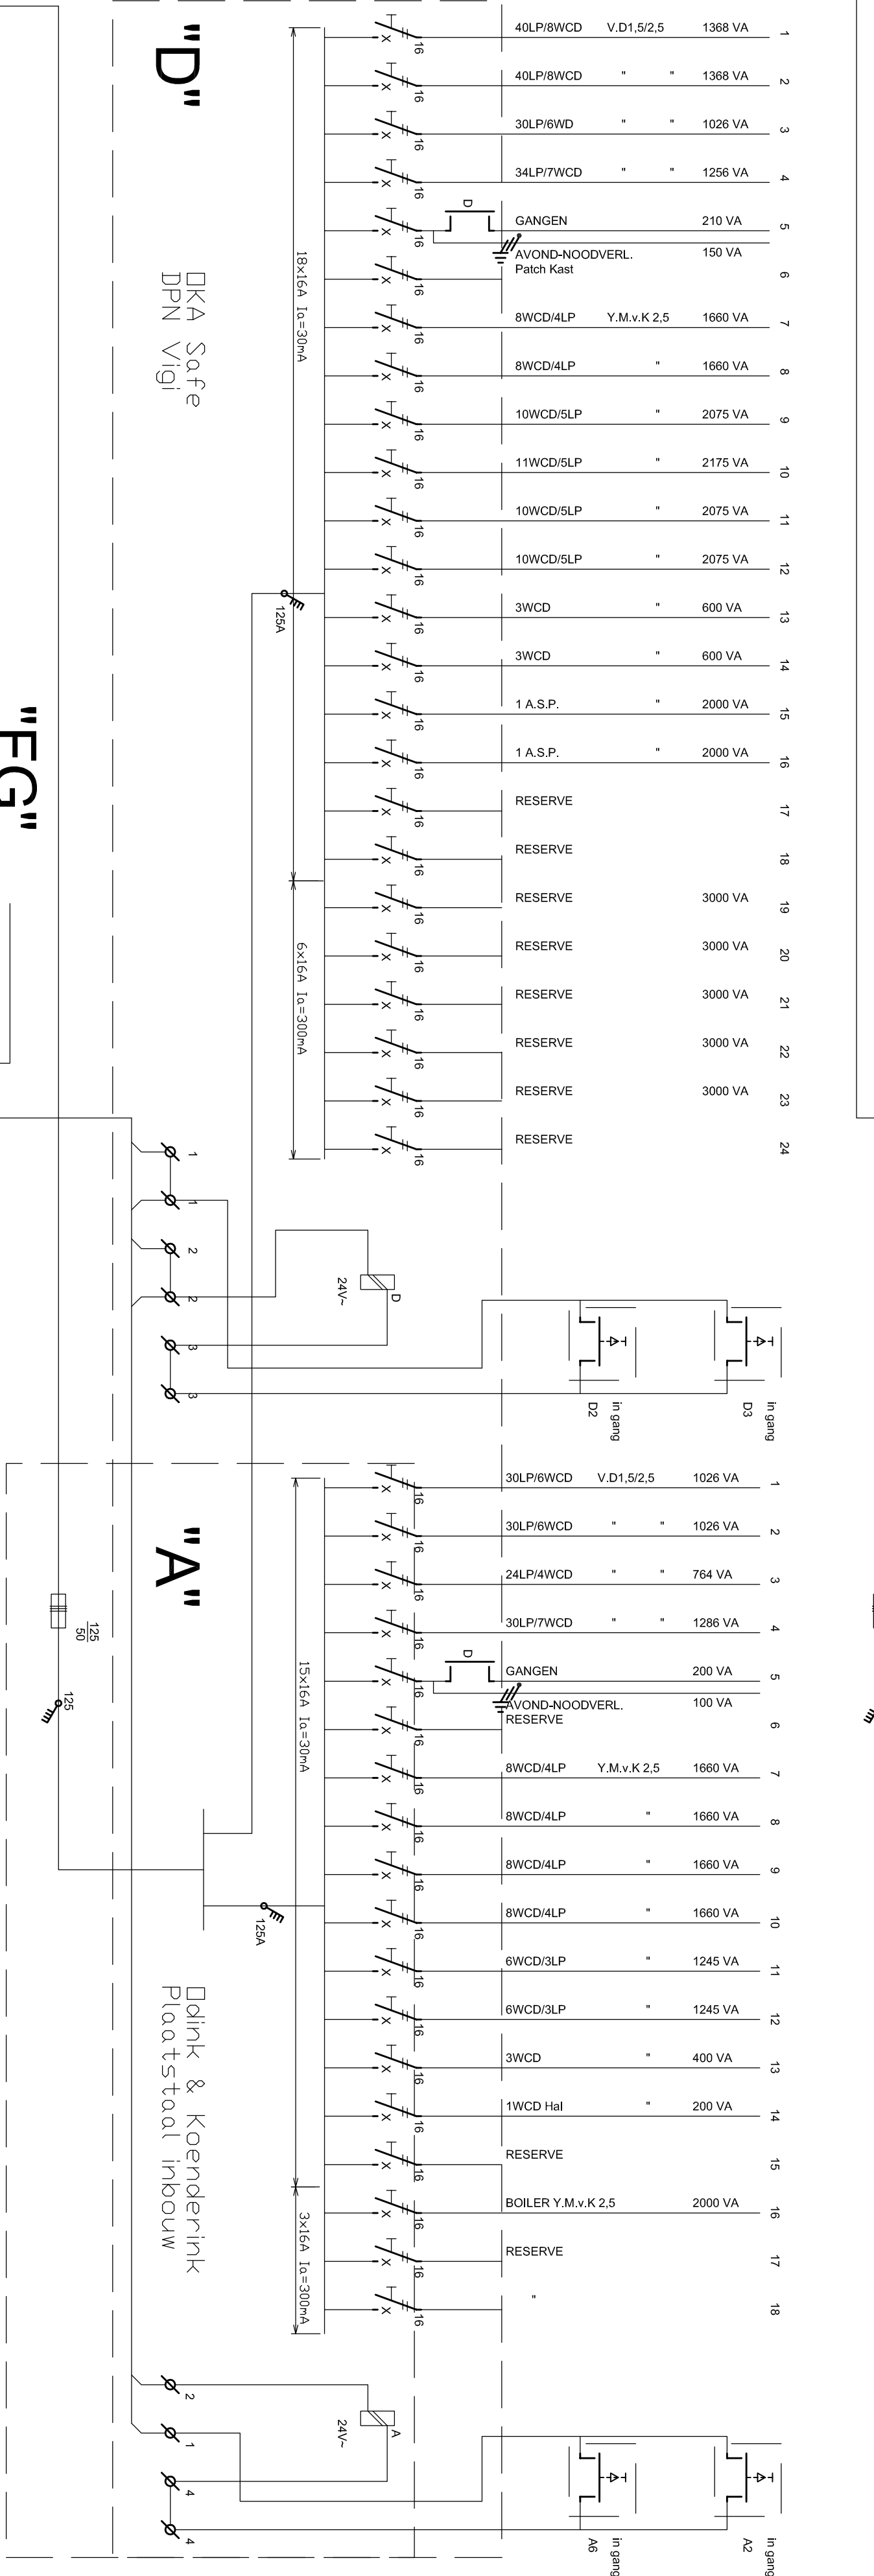
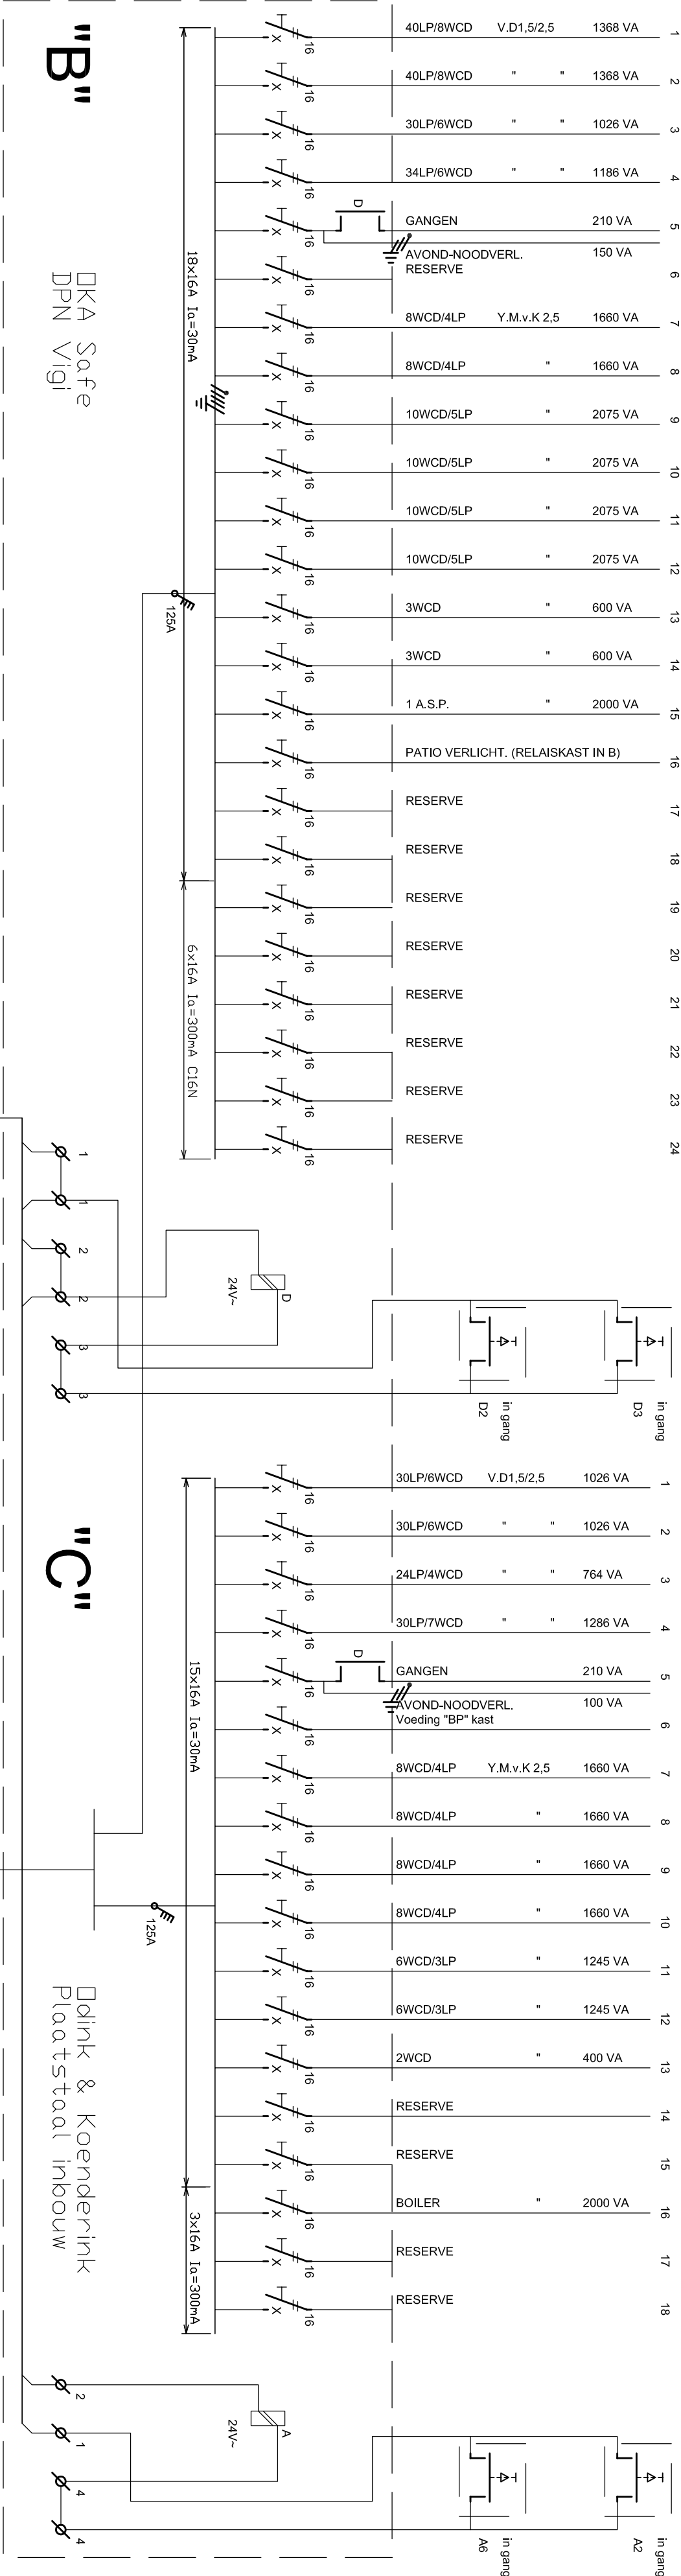
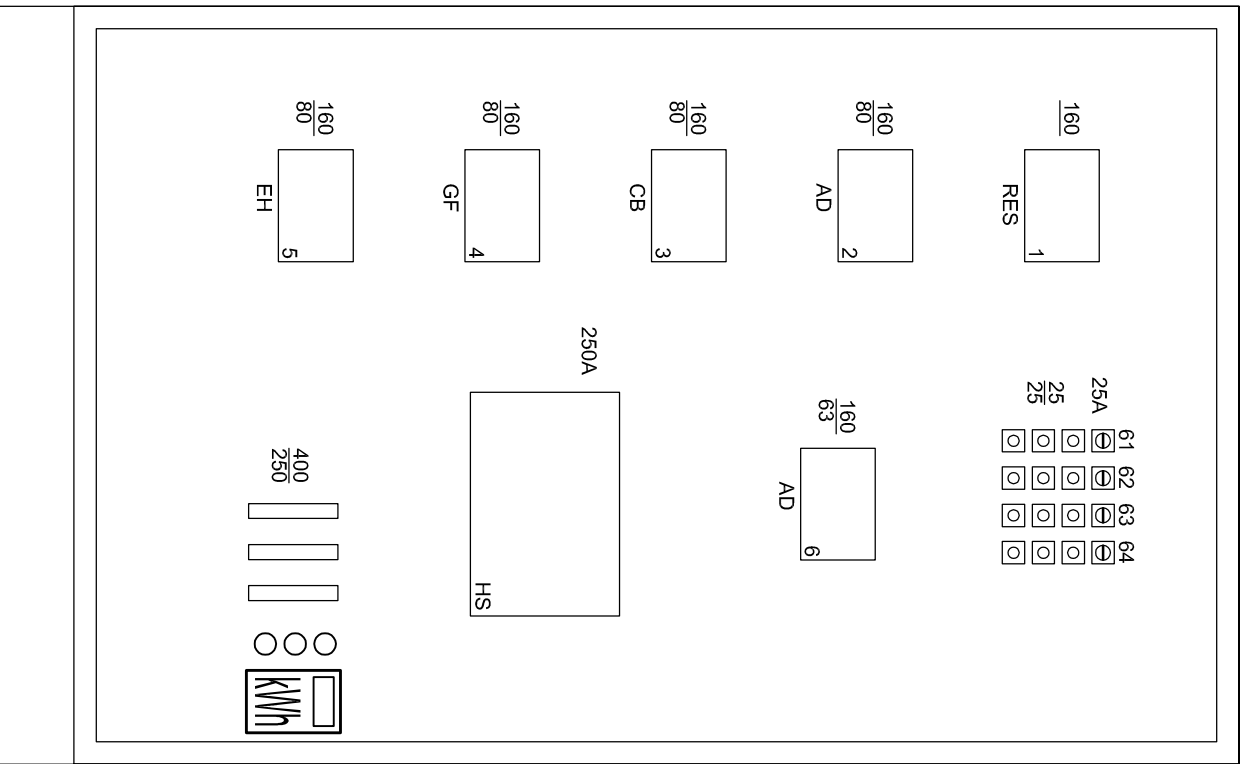
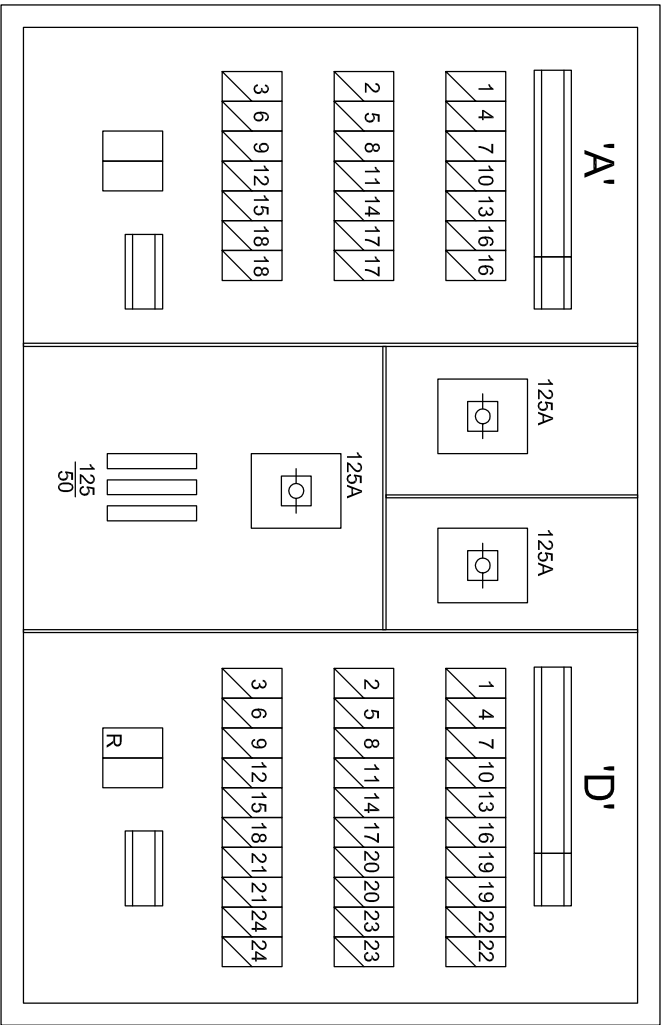


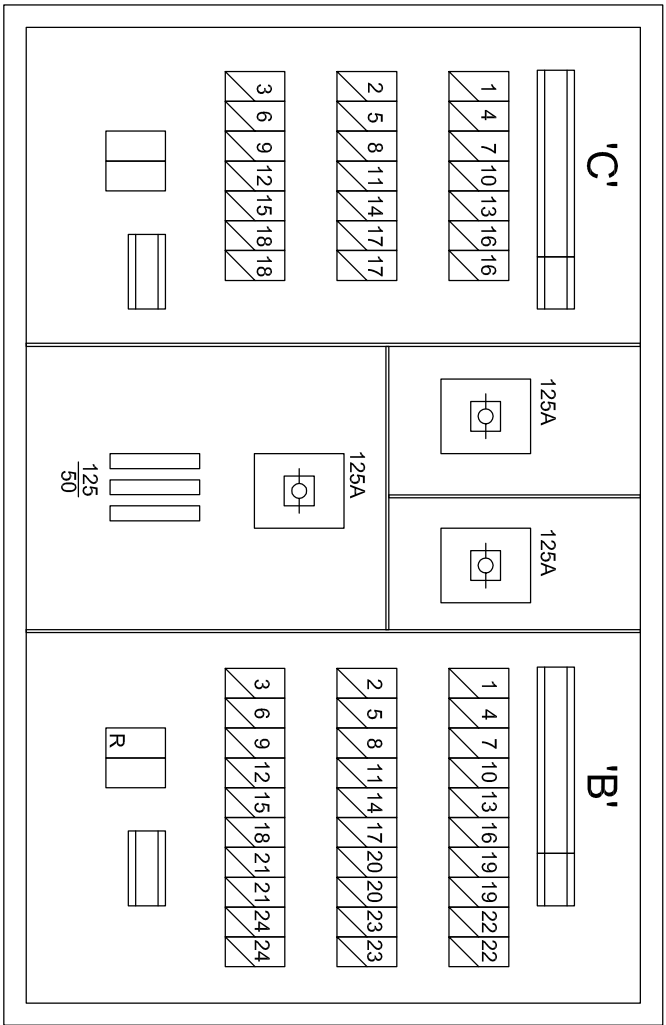

C

14-12-2015

KVO

Revisie NEN3140 inspectie 2015

B

23-10-2013

SCG

Revisie verwijderen telefooncel

A

12-08-2009

PdO

Revisie NEN3140 inspectie 2009

Wijz.

Datum

naam

Aard van de wijziging

Objecnummer: 50E03

Gebouwnummer: 329

Besteknummer: PROMATECH

Projectnummer: Van der Heide

Fase: REVISIE

Versie: 03-08-2003

Blad: N.V.T.

Formaat: A1

Telefoonnummer: 03-50E03-

329-2003-E03

Legeningsgebouw 329

Vliegbasis Gilze-Rijen

Specificatie:

Begane Grond

Schema verdeelinrichtingen

Kast "HV", "AD", & "BC"

Eigenaar: Dienst Vastgoed Defensie

Directie: ZUID

Auteur: PROMATECH

Gecontroleerd: Van der Heide

Datum: 03-08-2003

Schraaf: N.V.T.

Formaat: A1

Commando DienstenCentra

Militaire van Degrade

FIG.3. SCHEMA KAST "BP" t.b.v. SCHAKELING VERLICHTING GANGEN

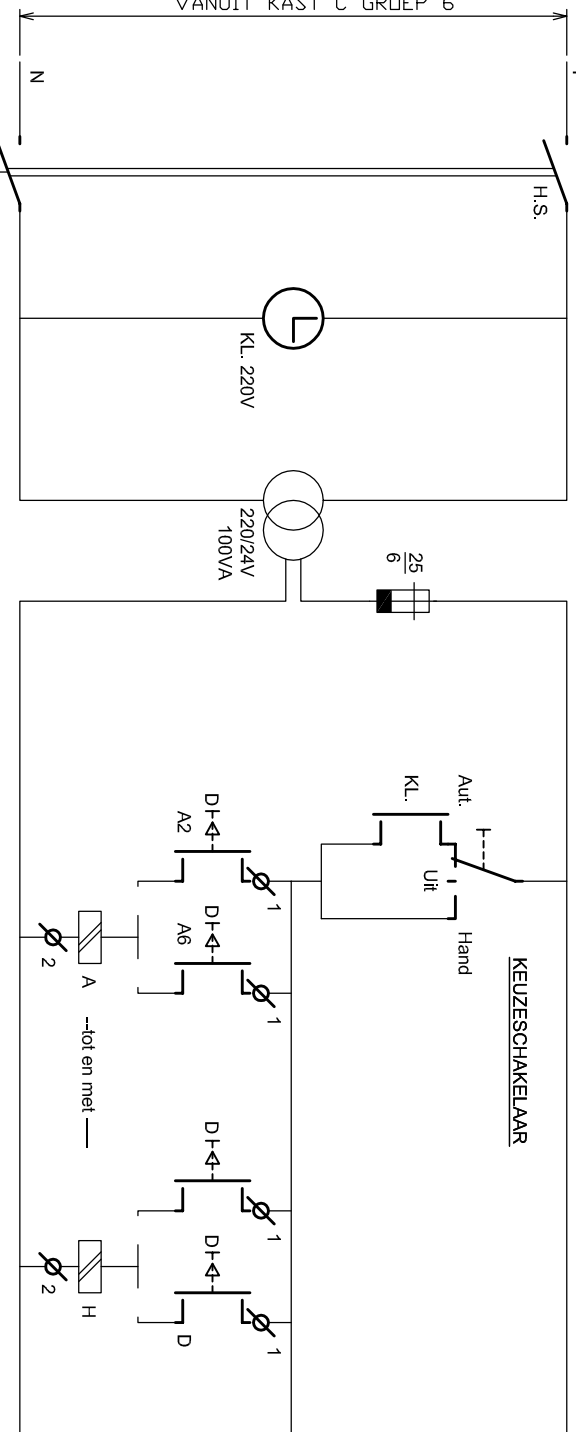


FIG.2. HOOFDSTROOMSCHEMA

