

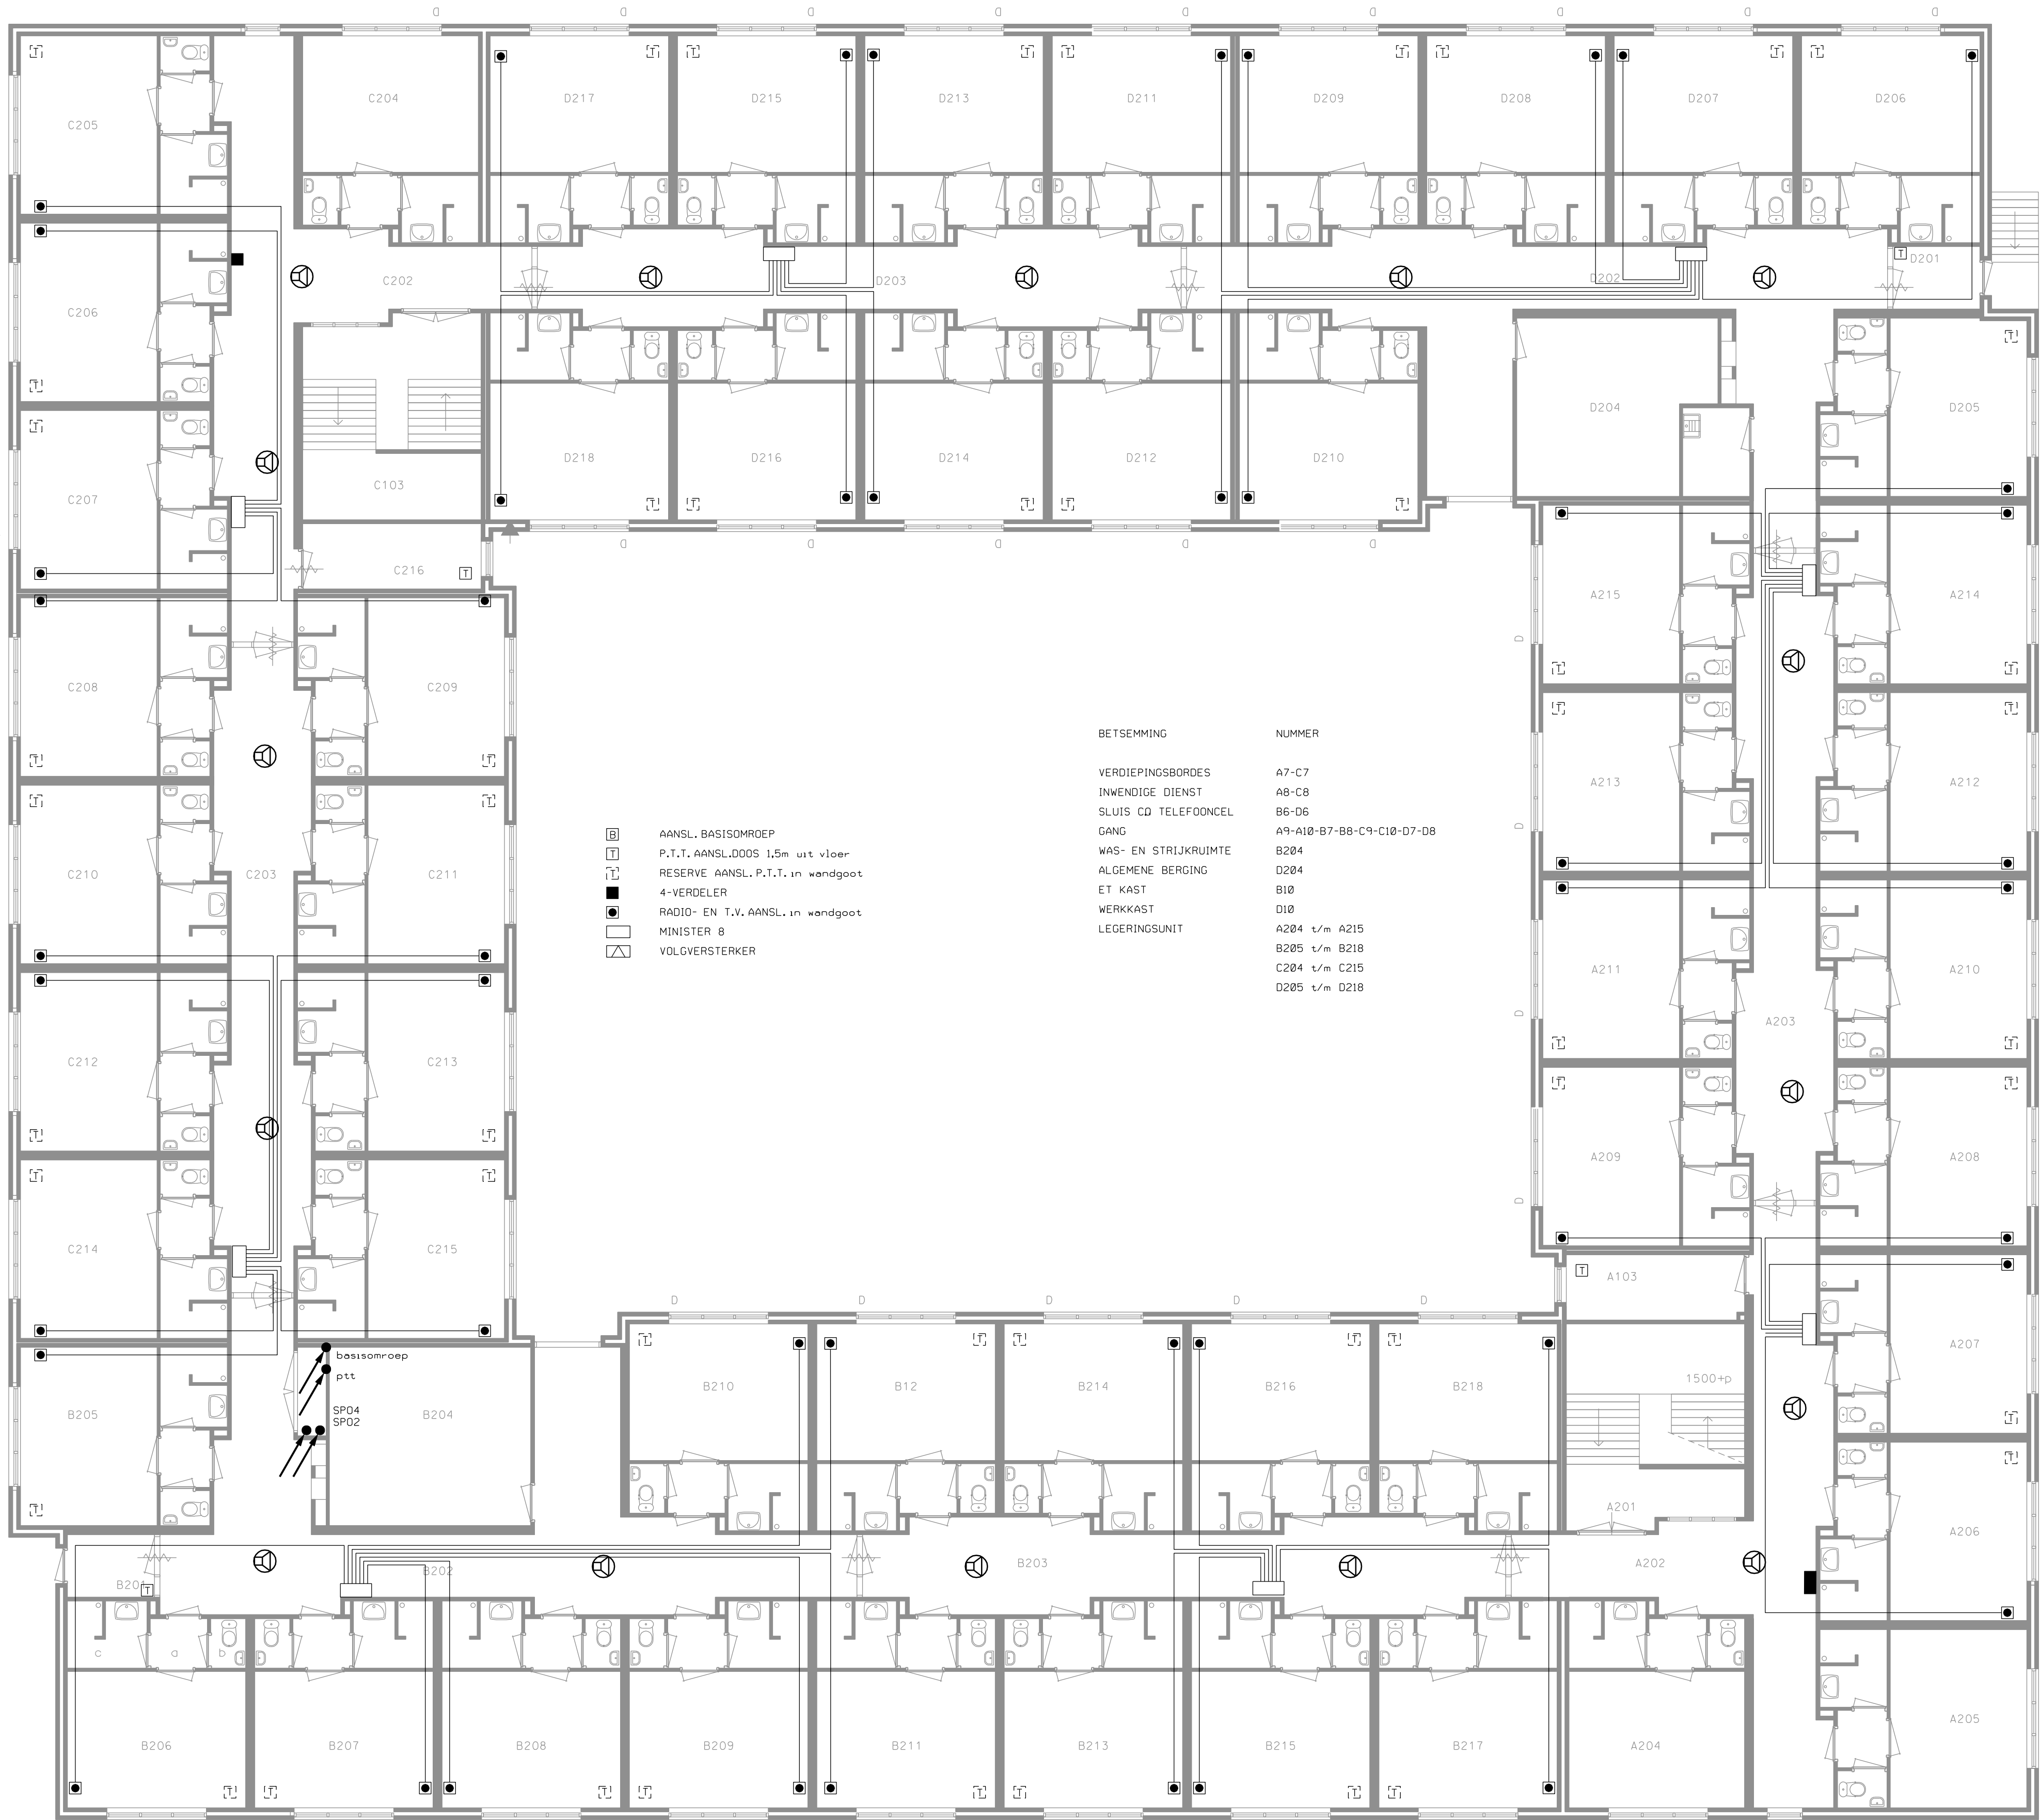


FIG.12, RADIO-, T.V.- EN BASISOMROEPISTALLATIE. VERDIEPING (schaal 1:100)

FIG.13, BEKABELING GEMEENSCHAPPELIJKE ANTENNE INRICHTING

A		12-08-09	ET	REVISIE NEN 3140 INSPECTIE 2009		PdD									
WIJZ.	DATUM	VAK.	OMSCHRIJVING				GETEKEND	GEC.	GEZ.						
WERK:		LEGERINGSGEBOUW 329 OP DE VLEGBASIS GILZE-RIJEN													
BESTEKNR: 2100064				TEKENING IN		BLADEN. BLAD E13/									
ONDERWERP:		ZWAKSTROOMINSTALLATIE RADIO EN BASISOMROEP EERSTE VERDIEPING													
Defensie Interservice Commando Ministerie van Defensie Dienst Vastgoed Defensie Postbus 191 5120 AD Rijen Telefoon 0161-292000 Dienstkring Rijen				Schaal:		1:100		DATUM							
				Getekend:		P.v.d.WOUW		03-06-2003							
				Gecontroleerd:		F.SERVAAS		03-06-2003							
				Gezien:											
TEKENING	ARCHIEF	NR:		DIS.		OBJECTNR.		SYSNR.		CAT.		JAAR		VOLGNR.	
REPRODUCEREN ZONDER TOESTEMMING VOORAF IS NIET TOEGESTAAN														RANGNUMMER:	
FILE:50E03 329 E13 .DGN														REF:FILE:50E03 329 B02 .DGN	