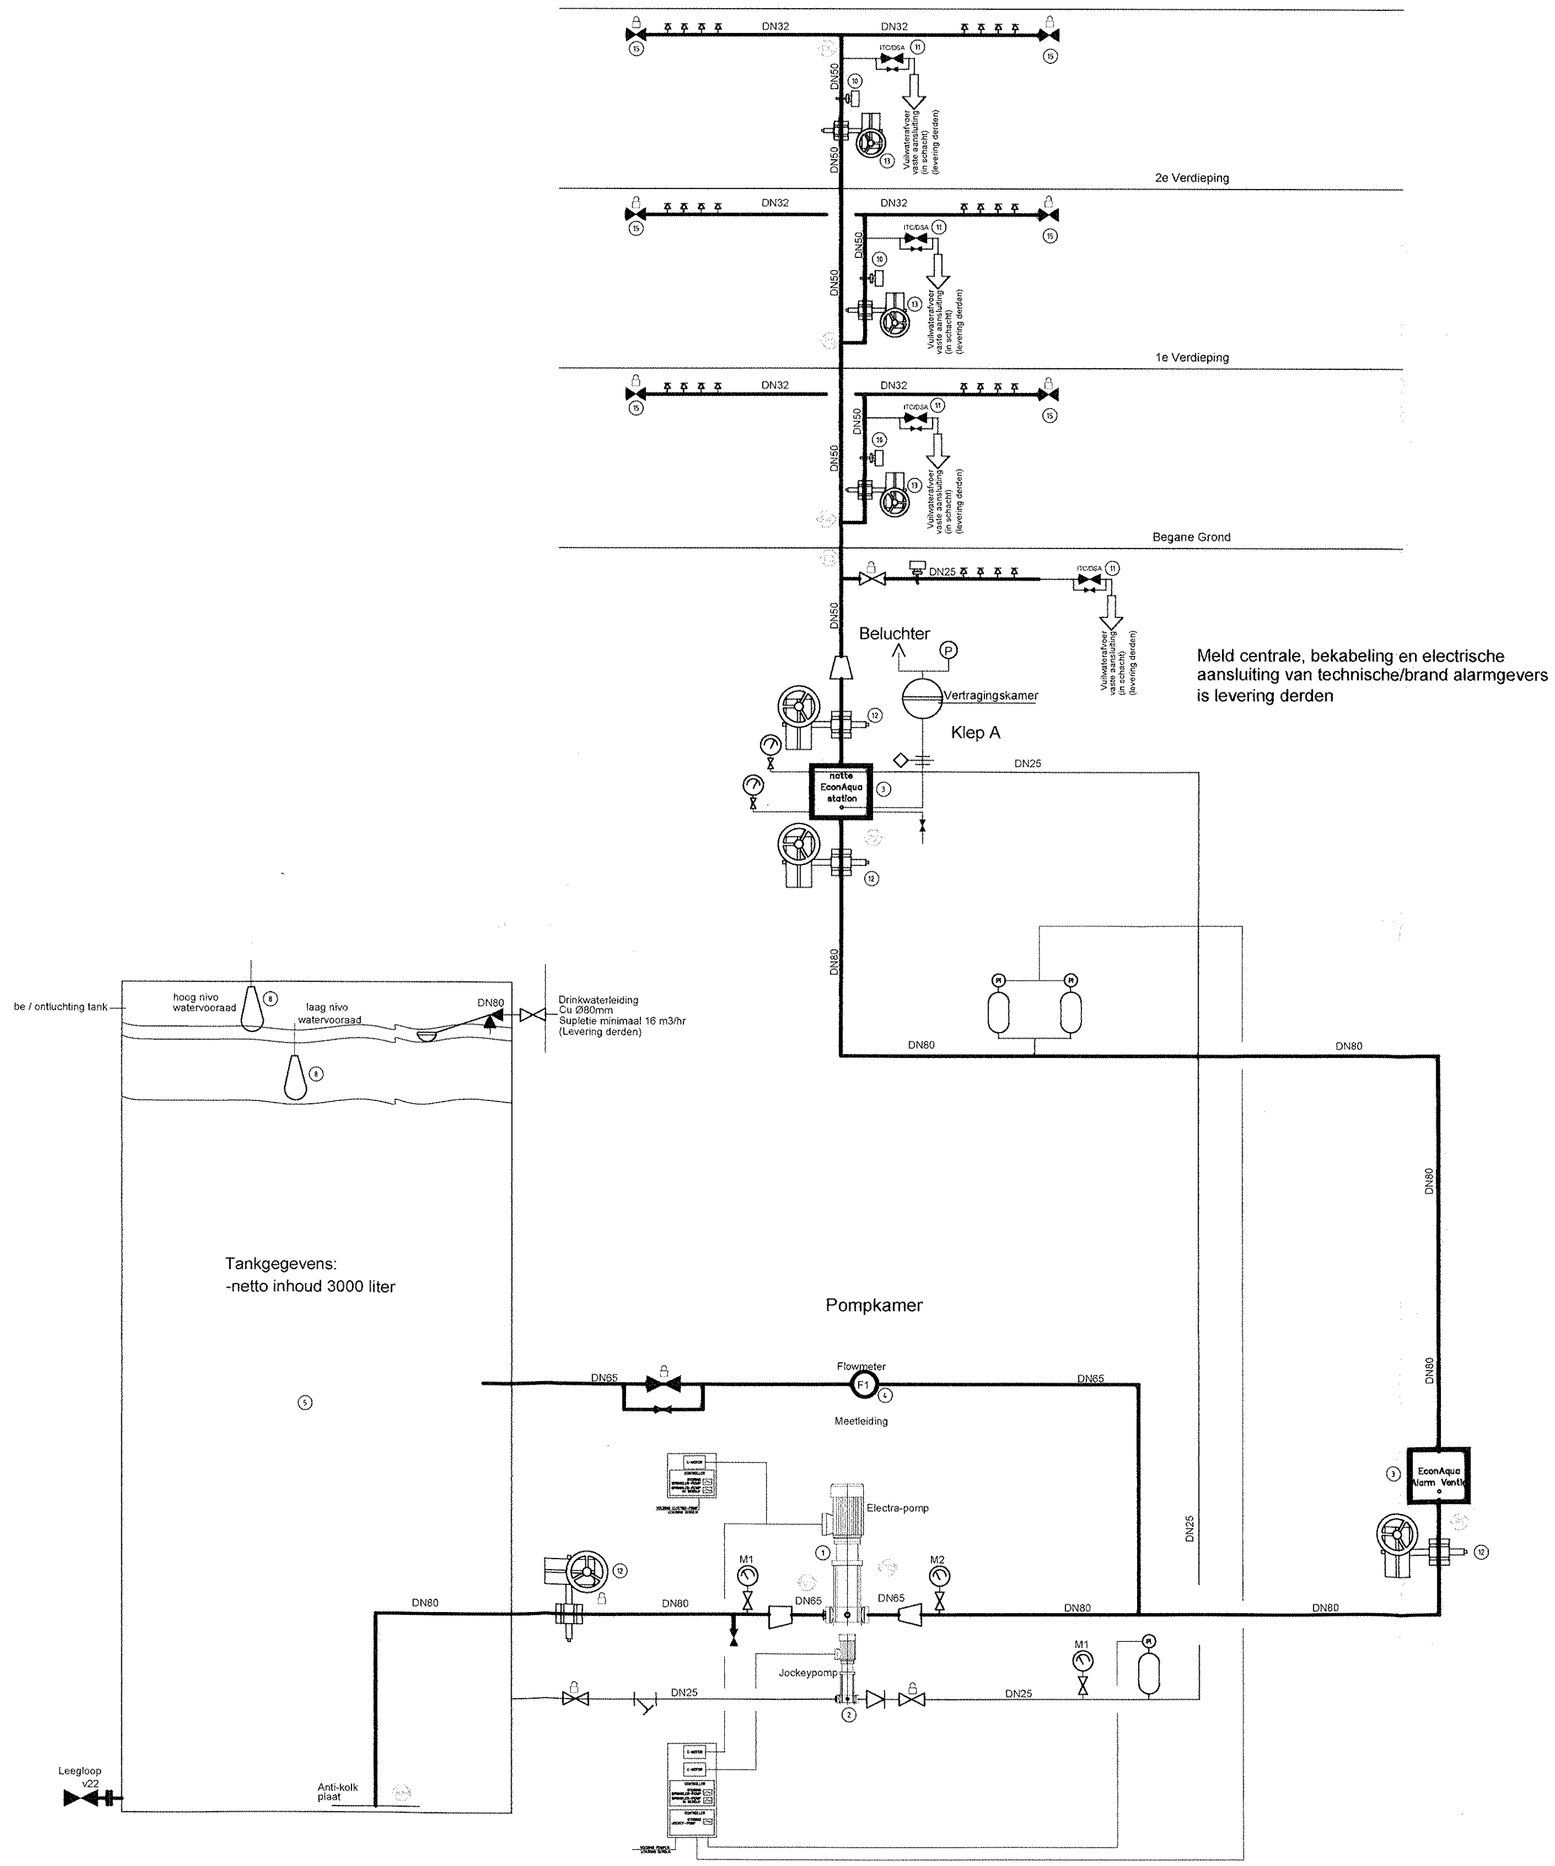

Meld centrale, bekabeling en electrische aansluiting van technische/brand alarmgevers is levering derden

LEGENDA

- manometer met manometerkraan
- materiaalnummer
- afsluiter (normaal gesloten)
- terugslagklep
- afsluiter (normaal geopend)
- filter
- testaansluiting / ITC
- drain
- doorspoelaansluiting
- sprinkler
- electrisch alarm/standbewaking
- reduceer
- afsluiter bewaakt d.m.v. riem en slot
- verloop
- Hydraulisch referentie nummer

TER KEURING

pos	aant.	afmeting	omschrijving	fabrikaat	type/leverancier	bestelnummer	opmerking
13	4	DN50	Vlinderklep (+standsignaal)	Victaulic			
12	4	DN80	Vlinderklep	Victaulic			
11	4	DN20	Test afsluiter	Minimax		84 4740	
10	4	DN50	Flowswitch	Minimax	EconAqua	84 4897	
9	1	-	Thermostaat	Danfoss	RT-4		
8	2	-	Niveauschakelaar	Flygt	ENM-10		
7	1	DN80	Alarmklep Nat	Minimax			
6	1	DN80	Vlotter afsluiter	Minimax	Turbo-Lux 2		
5	1		3000 liter opslagtank	Minimax		84 5786	
4	1	DN65	Stromingsmeter	Minimax	?	84 4639	
3	1	DN80	Alarmventiel	Minimax	?	-	
2	1	-	Jockeypomp	Minimax	MJP	84 4873	Elektromotor 2,2 kWatt
1	1	-	EconAqua pomp	Minimax	MMP 2-6	-	Elektromotor 15 kWatt

Revisie	Datum	Status	Omschrijving	Getekend	Controle
05					
04					
03					
02	17-07-2012	AS-BUILT	AS-BUILT	J.A.	SHE
01	25-01-2012	Ontwerp	Kleine aanpassingen	TvdL	WD
00	16-12-20011	Ontwerp	Ontwerp	WD	TvdL

minimax
BRANDBEVEILIGING B.V.
1322 AM Almere
Tel.: +31 36 5461600
Fax: +31 36 5461610
info@mx-brandbeveiliging.nl
Alle rechten voorbehouden

Opdrachtgever: Kuijpers Installaties B.V.

Project: CSG Het Streek, Ede

Omschrijving: Watermist Installatie P&ID

Schaal:	nvt	Datum	Status	Projectnummer	1-026710	Formaat
Getek.:	TvdL	16-12-2011	AS-B	Tekeningnummer	1-026710-SP-100	A1
Gecontr.:	WD					

Route: M:\Projecten\PL land\26717LN-21 - 1-026710 CSG Streek School Ede (Kuijpers)\12. Tekeningen installaties- AS-BUILT\4 Revisiegegevens\S-PID EconAqua rev b.dwg Geplot door: HenriquezS Op: 19.11.2012