
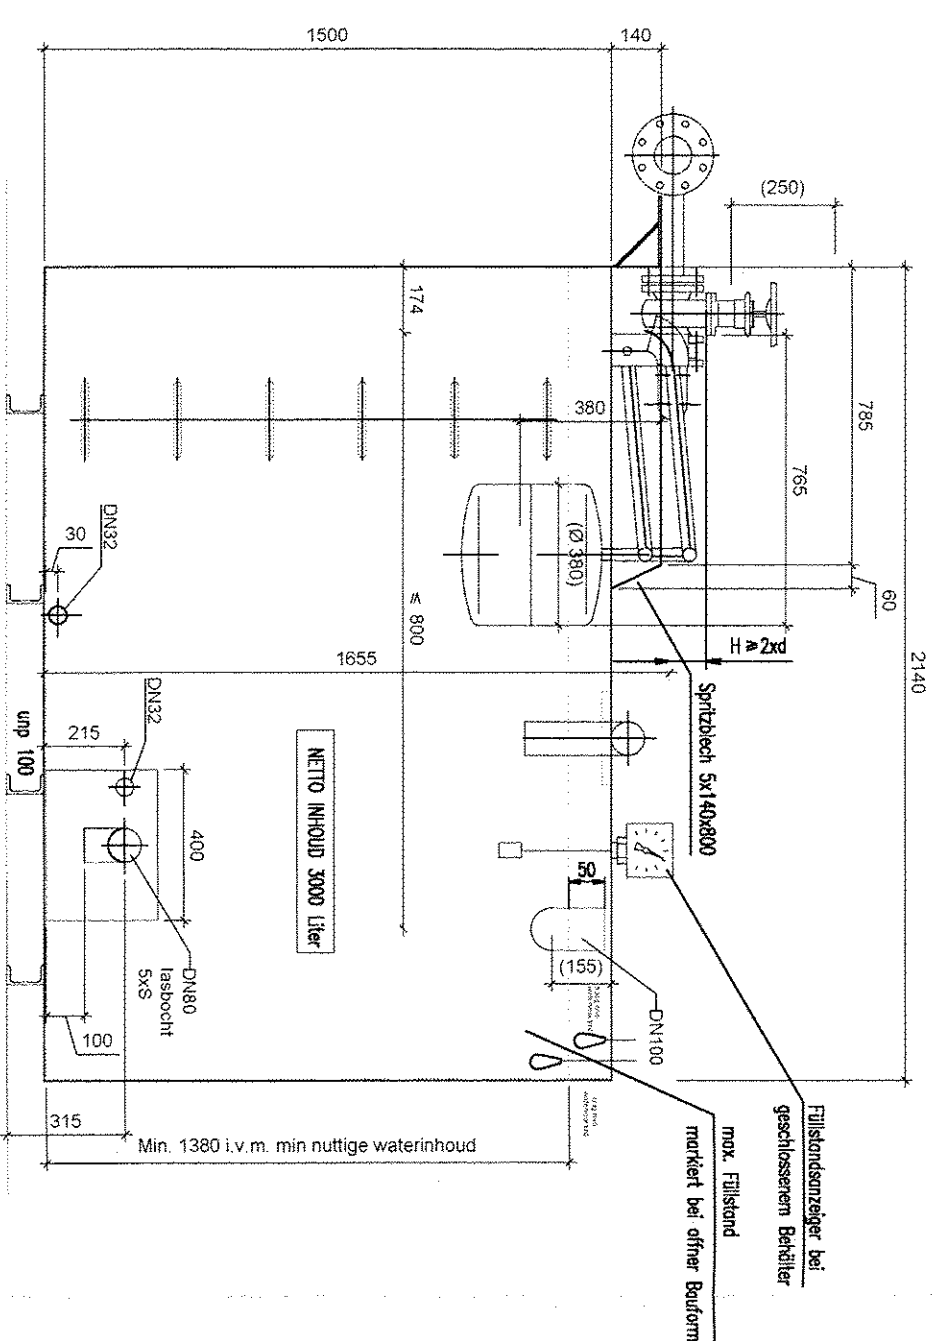
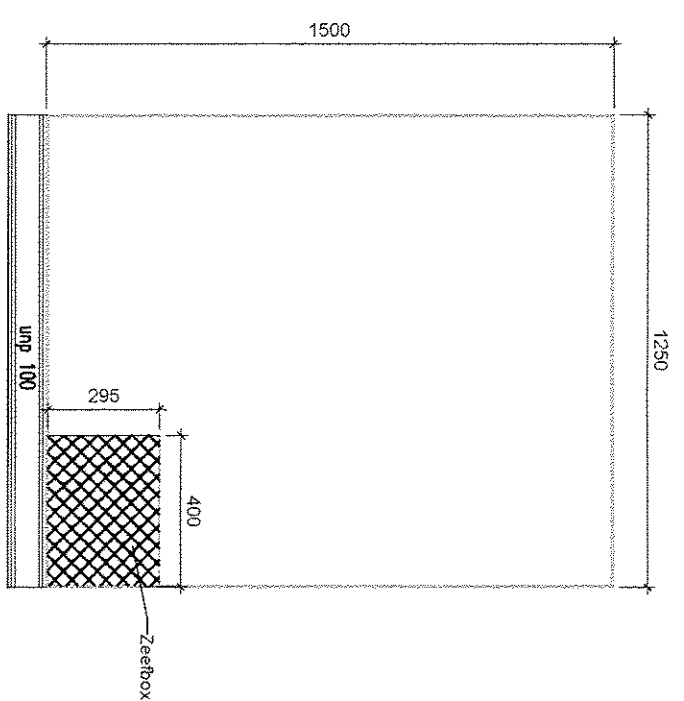


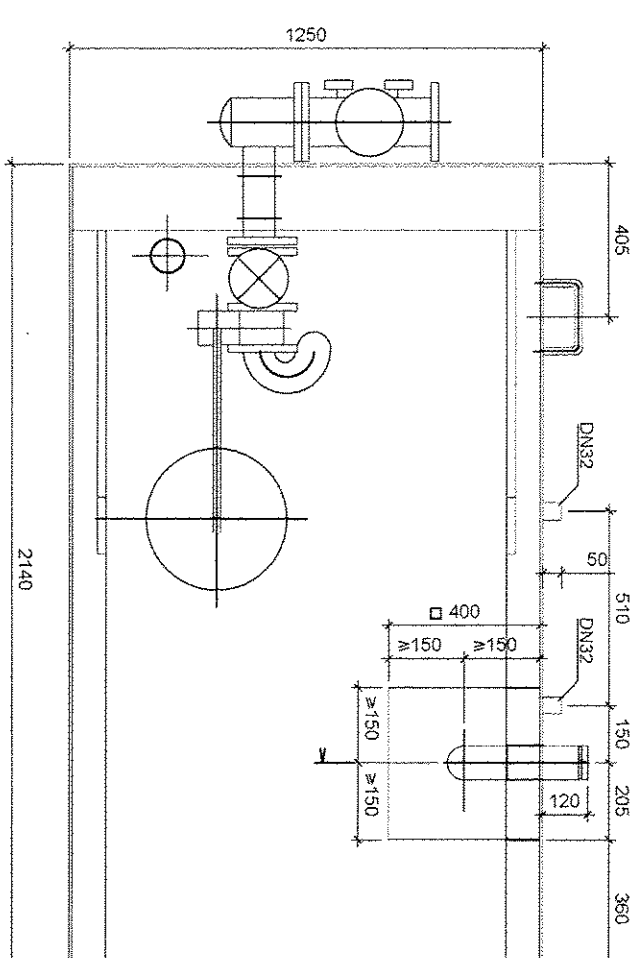

TERKEUNG

		BRANDEVEILIGING B.V. 1322 AM Almere Tel.: +31 36 5461600 Fax: +31 36 5461610 info@mx-brandveiliging.nl Alle rechten voorbehouden	
Schaal:	1:20	Datum	Status
Getek.	J.A.	03-11-2012	Revisie
Gecont.	S.He.		
Opdrachtgever		Kulipers Installaties B.V.	
Project		CSG Het Streek	
Zandlaan 31		6717TLN Ede	
Omschrijving		Watermist Installatie	
Tank			
Projectnummer		1-026710	
Tekeningsnummer		1-026710-SP-201	
Formaat		A2	