


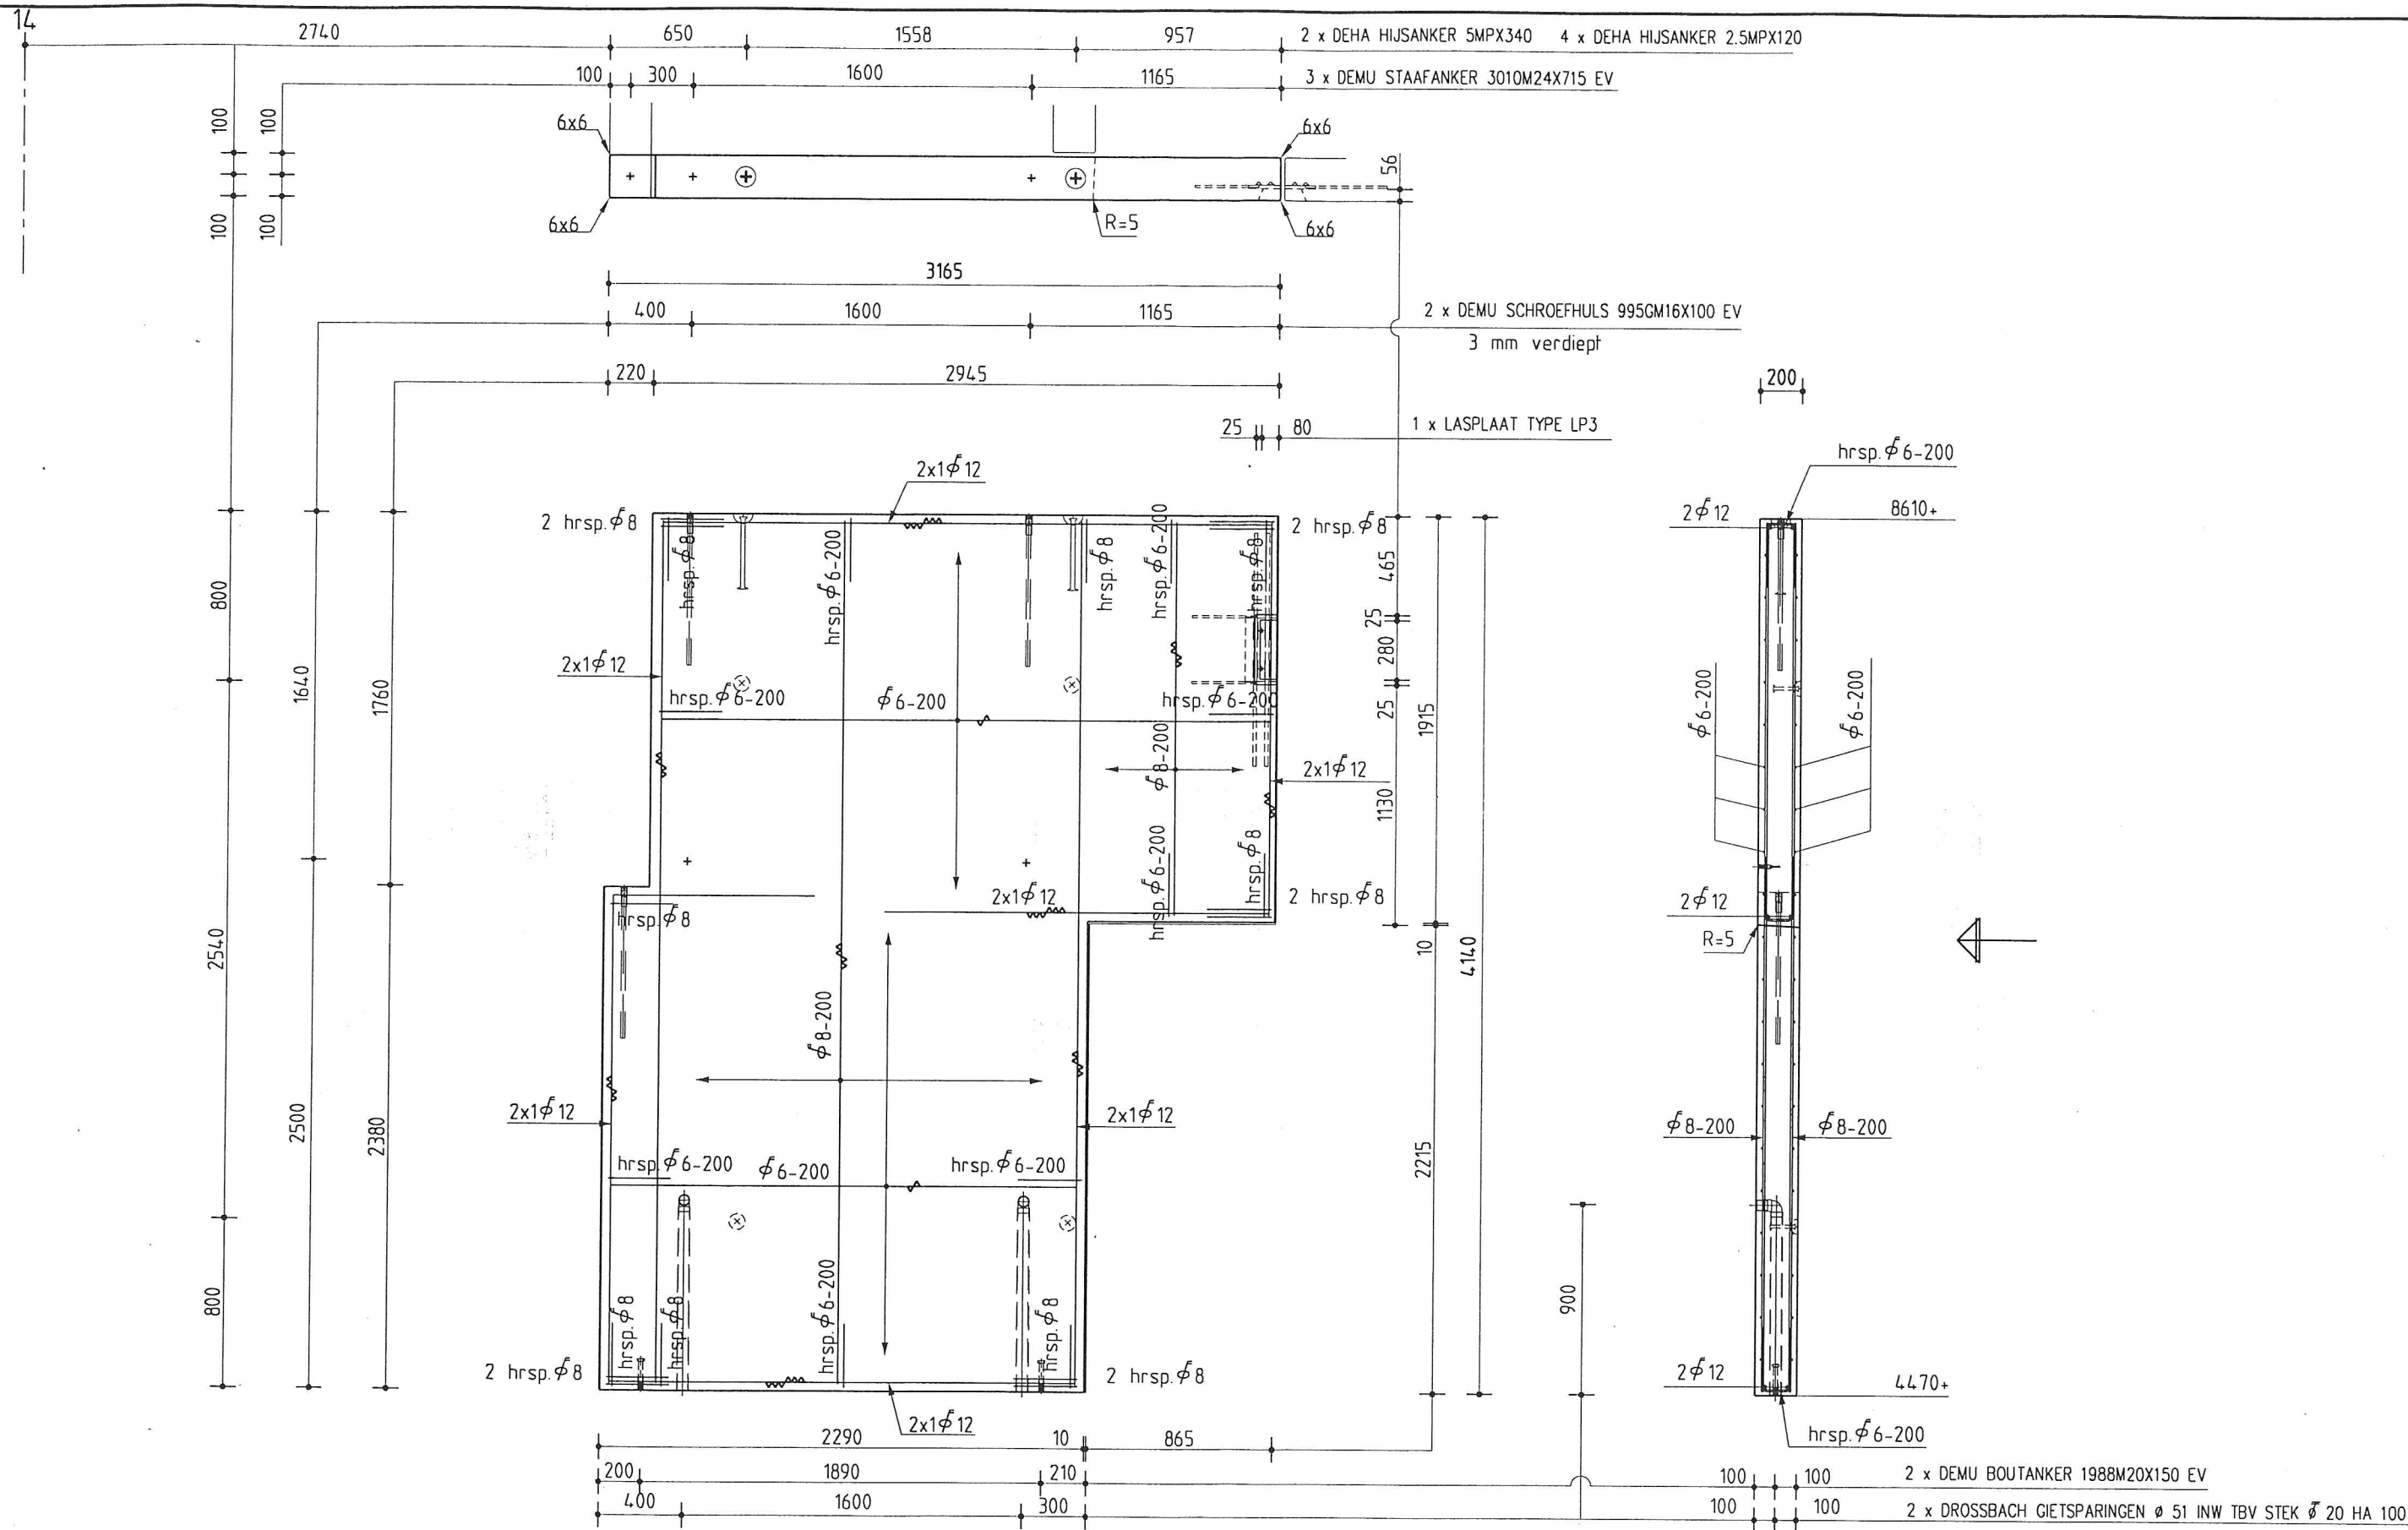



GEELEN BETON

BOUWELEMENTEN
SYSTEEMVLOEREN
POSTBUS 1600, 5860 AA WANSSUM TELEFOON: +31 (0)478-532041 TELEFAX: +31 (0)478-532348


→ = Vulzijde	Liters: 2152	Staalw.: FeB 500	Getekend: l.w.	I:	O:	Project: Opleidingscentrum te Helmond	Schaal: 1:30
+ = Anker voorzijde	~~~~~ = RUW	Betonw.: B65	Datum: 18-05-2001	J:	P:	Opdrachtgever: IBC Utiliteitsbouw bv Best	Ordernr.: 01-1-045
x = Anker achterzijde		Milieukl.: 1	A: 16-08	E:	K:	Merk: KW62 = 1 stuks	Bladnr. KW62
Uitvoering: GLAD GRIJS GRINDBETON		Dekking: 15	B:	F:	L:	R:	
Afwerking vulzijde: vlak en strak		Cement: 20% CEM I 52.5R	C:	G:	M:	S:	Onderdeel: Kernwanden
Afwerking malzijde geschikt voor: schilderwerk		80% CEM III A/52.5	D:	H:	N:	T:	Maximaal toelaatbare maatafwijking volgens NEN 2889


Overige wap.in principe als aangegeven op tek.KW62

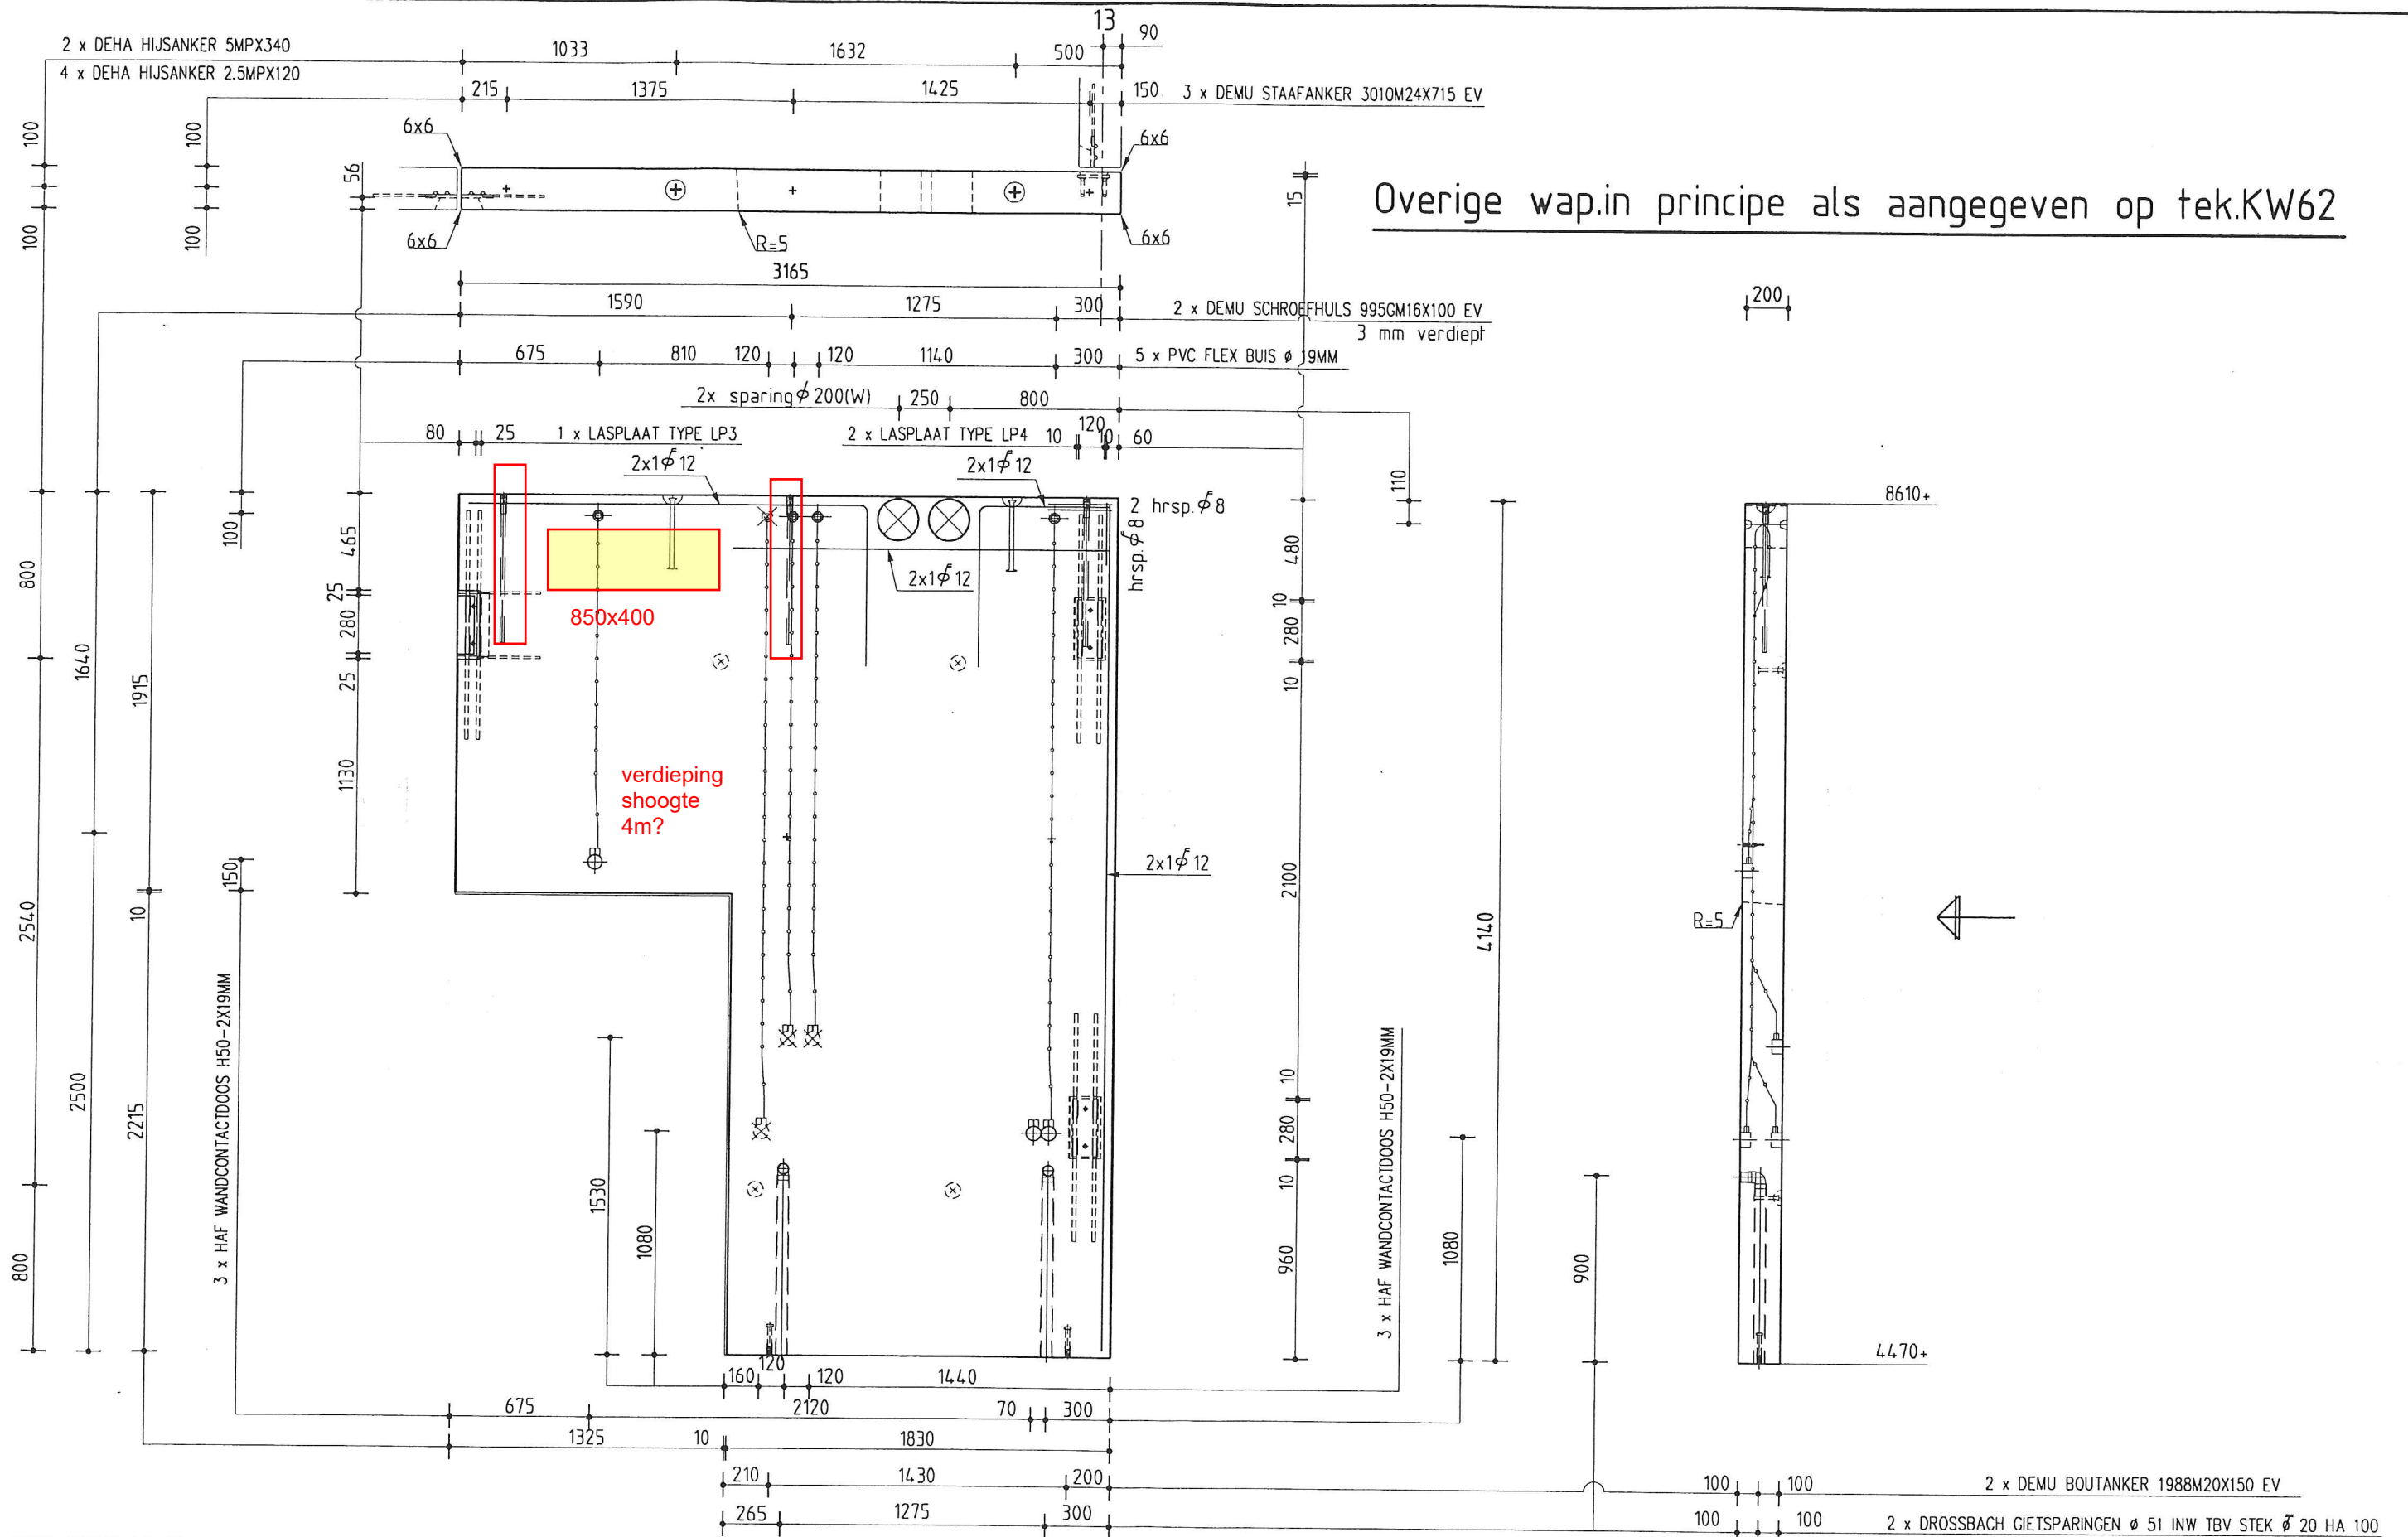

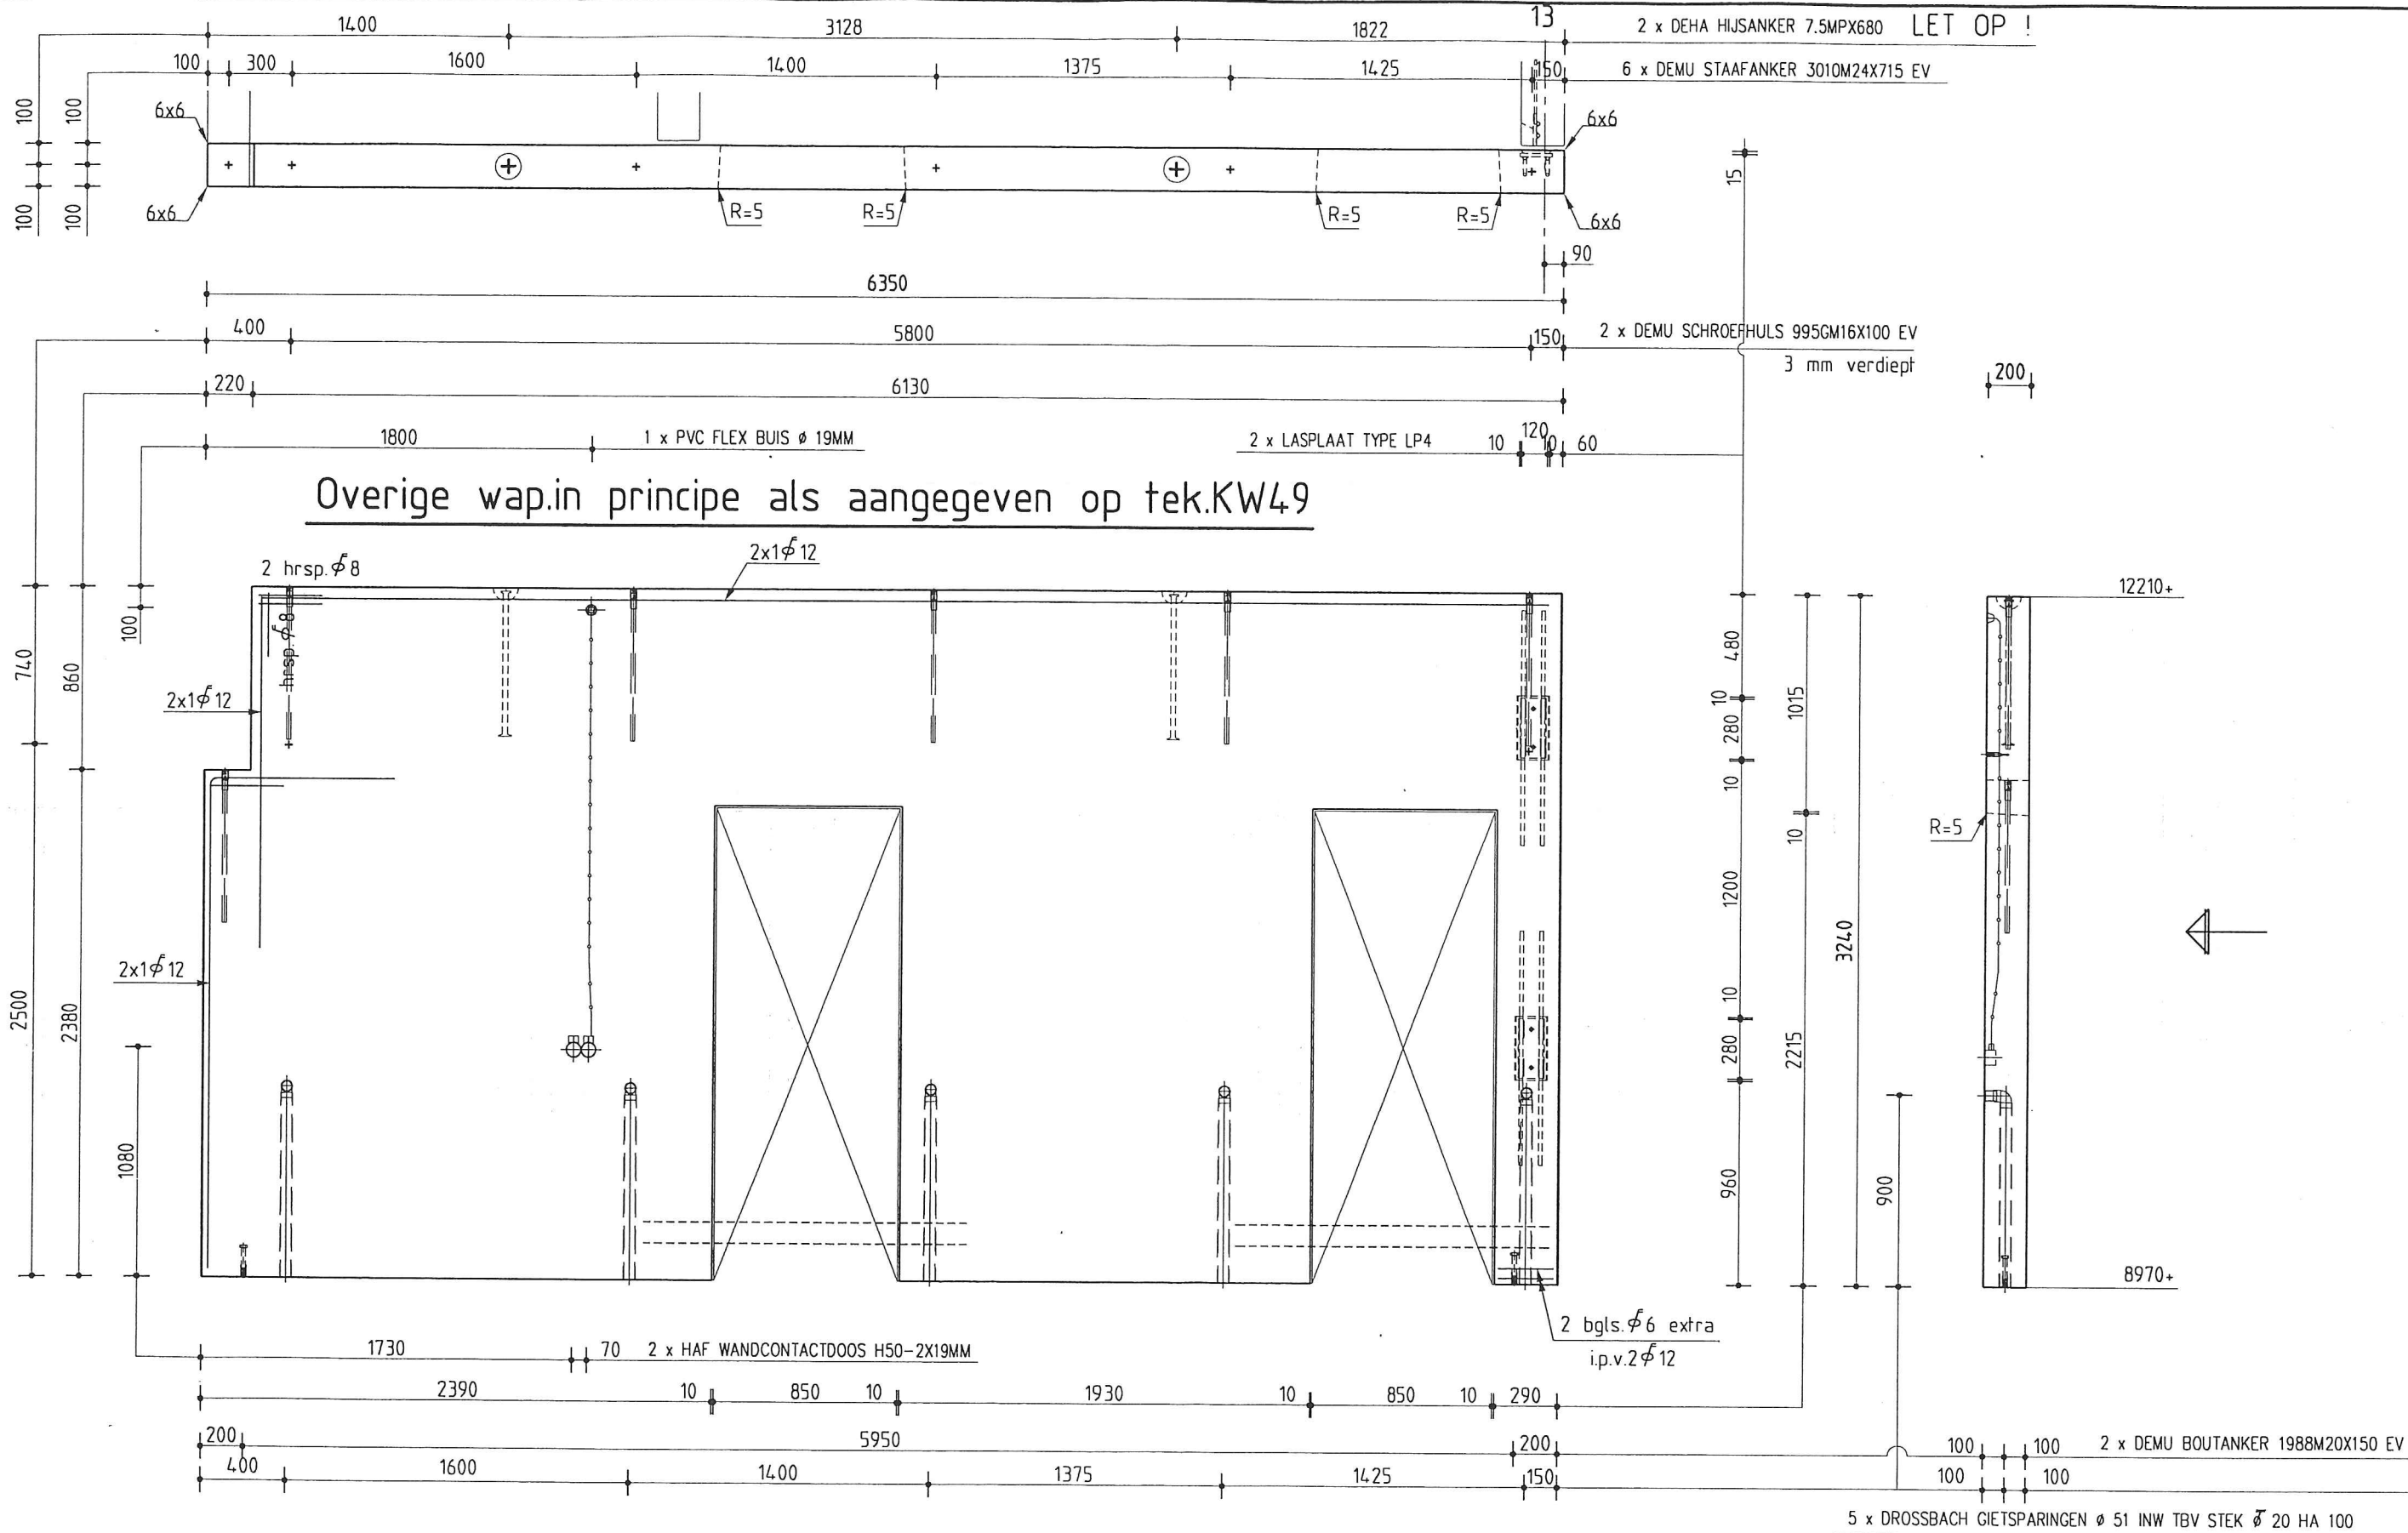

—▷ = Vulzijde + = Anker voorzijde x = Anker achterzijde ~~~~ = RUW	Liters: 3301 Uitvoering: GLAD GRIJS GRINDBETON Afwerking vulzijde: vlak en strak Afwerking malzijde geschikt voor: schilderwerk	Staalkw.: FeB 500 Betonkw.: B65 Milieukl.: 1 Dekking: 15 Cement: 20% CEM I 52.5R 80% CEM III A/52.5	Gefekend: l.w. Datum: 18-05-2001 A: 16-08 B: C: D:	I: J: K: L: M: N:	O: P: Q: R: S: T:	Project: Opleidingscentrum te Helmond Opdrachtgever: IBC Utiliteitsbouw bv Best Merk: KW64 = 1 stuks Onderdeel: Kernwanden Maximaal toelaatbare maatafwijking volgens NEN 2889	Schaal: 1:30 Ordernr.: 01-1-045 Bladnr.: KW64
---	--	---	---	----------------------------------	----------------------------------	--	--

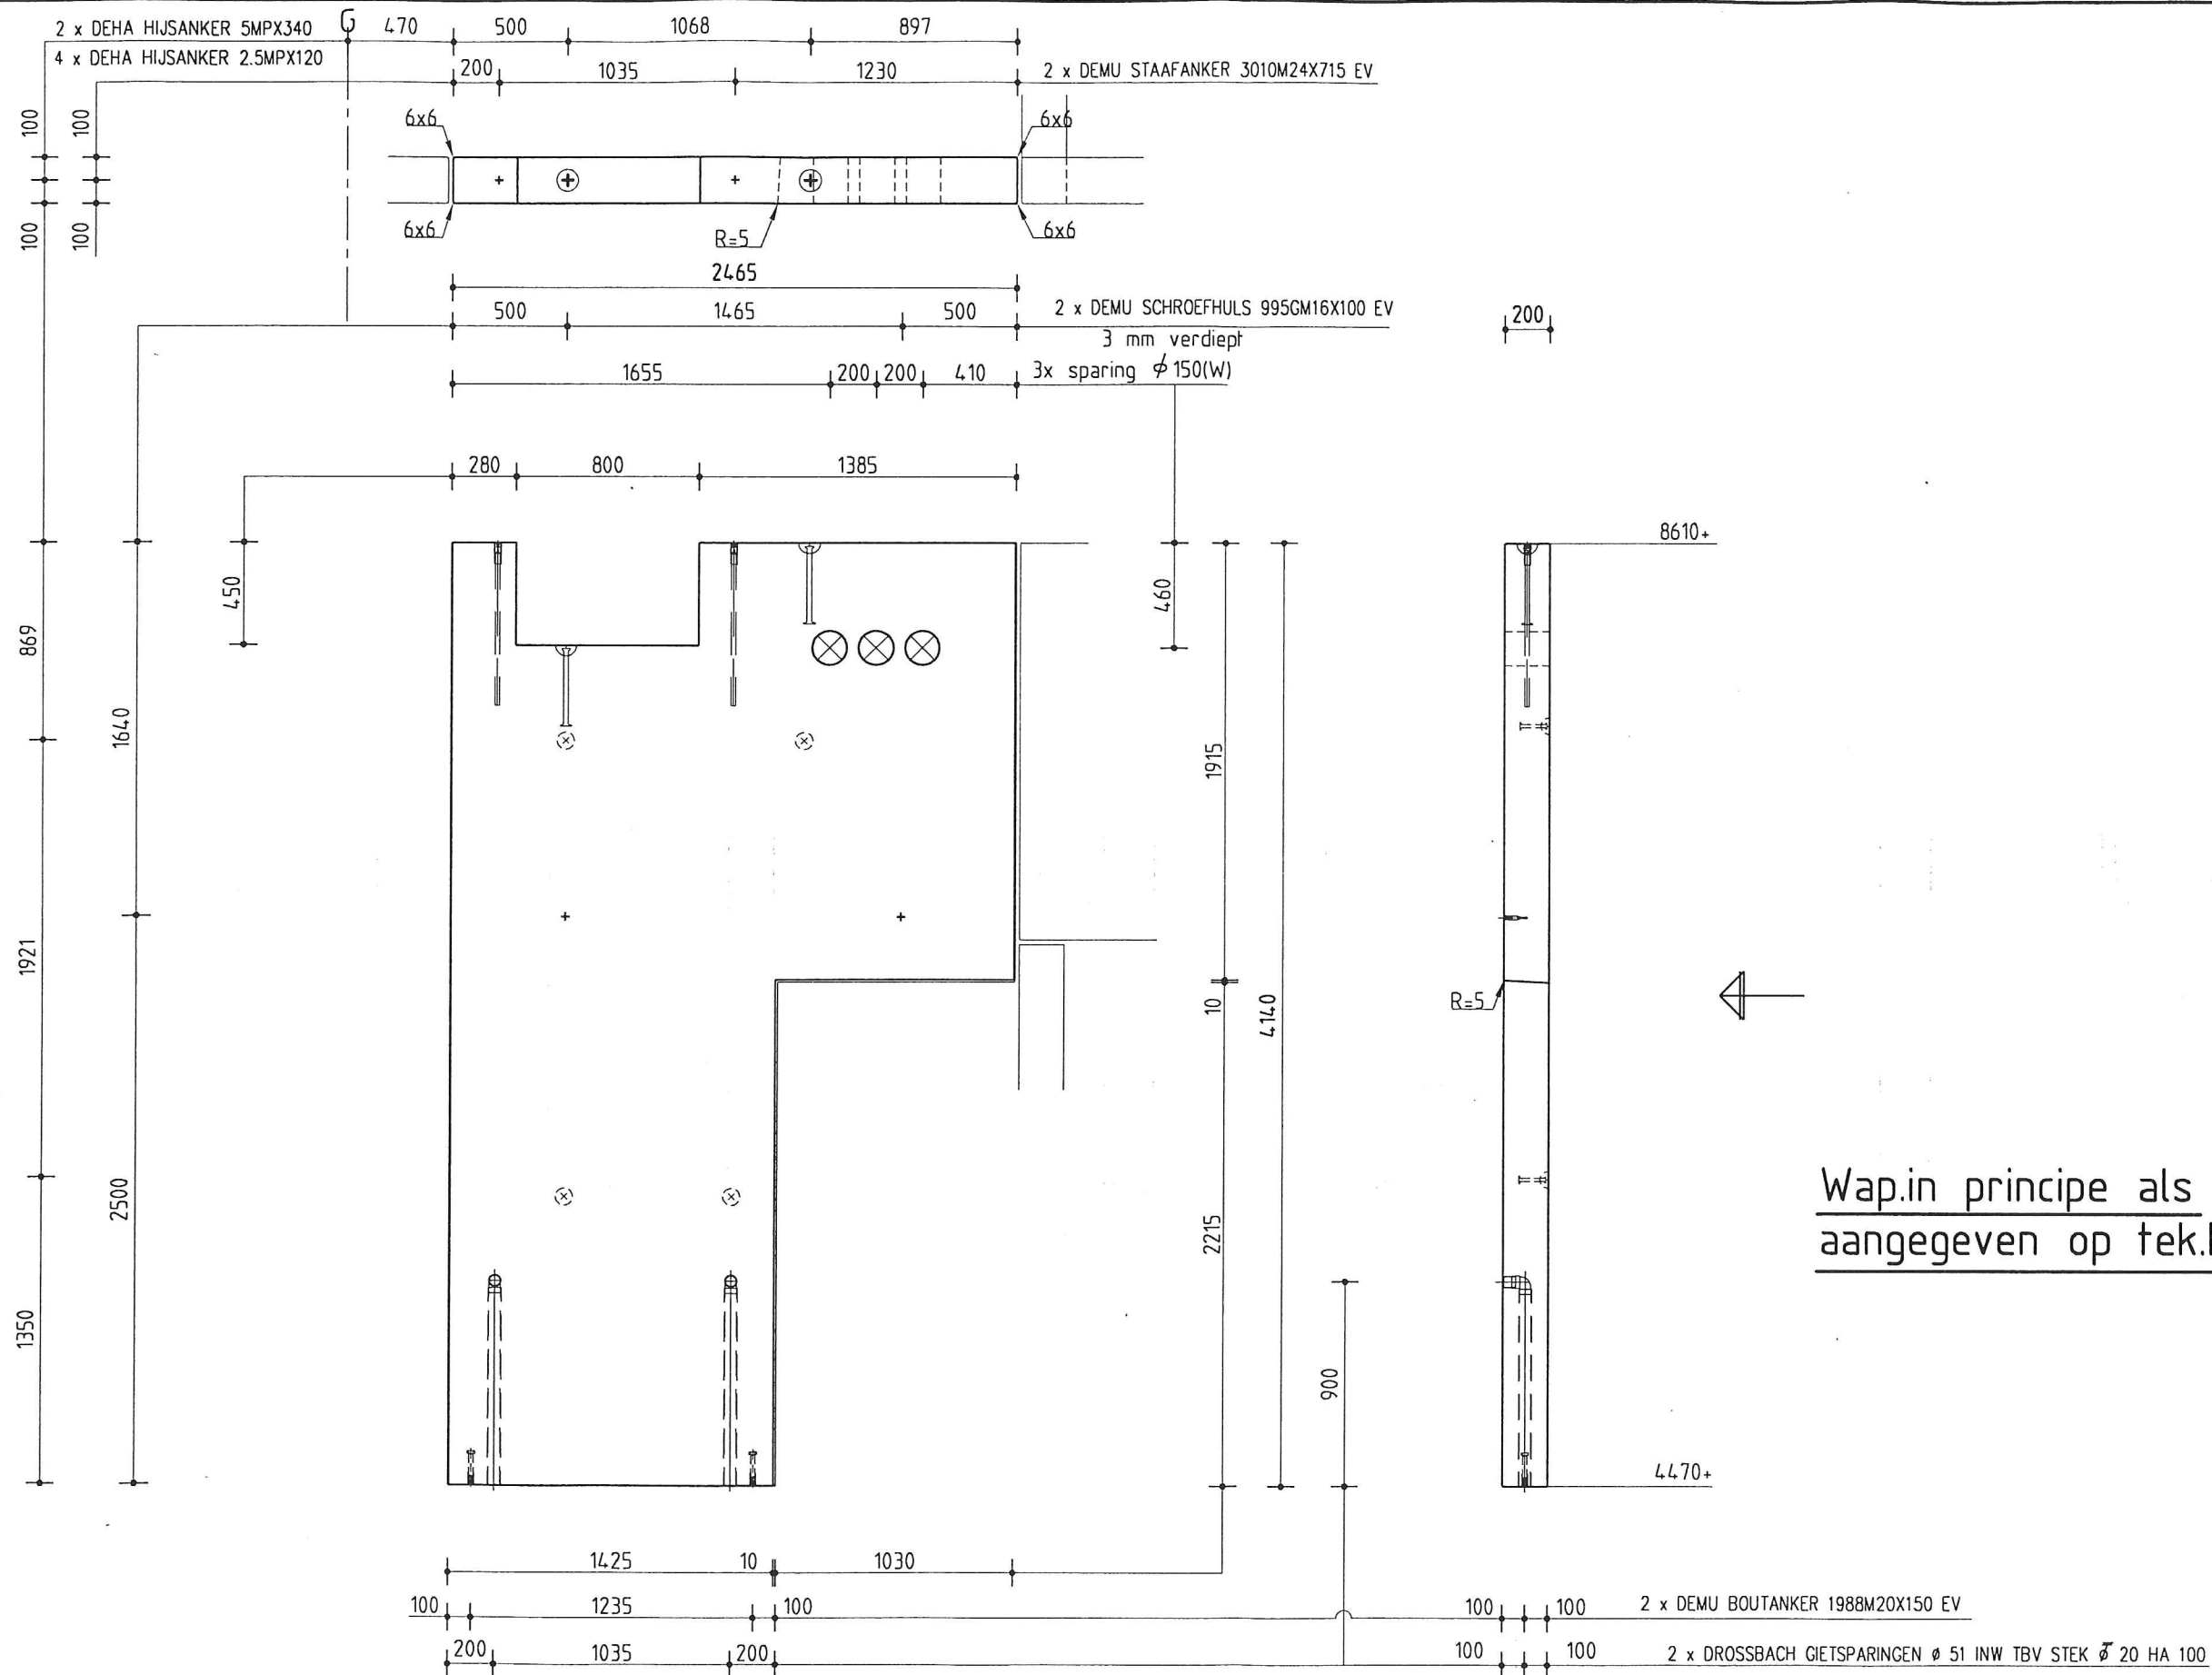

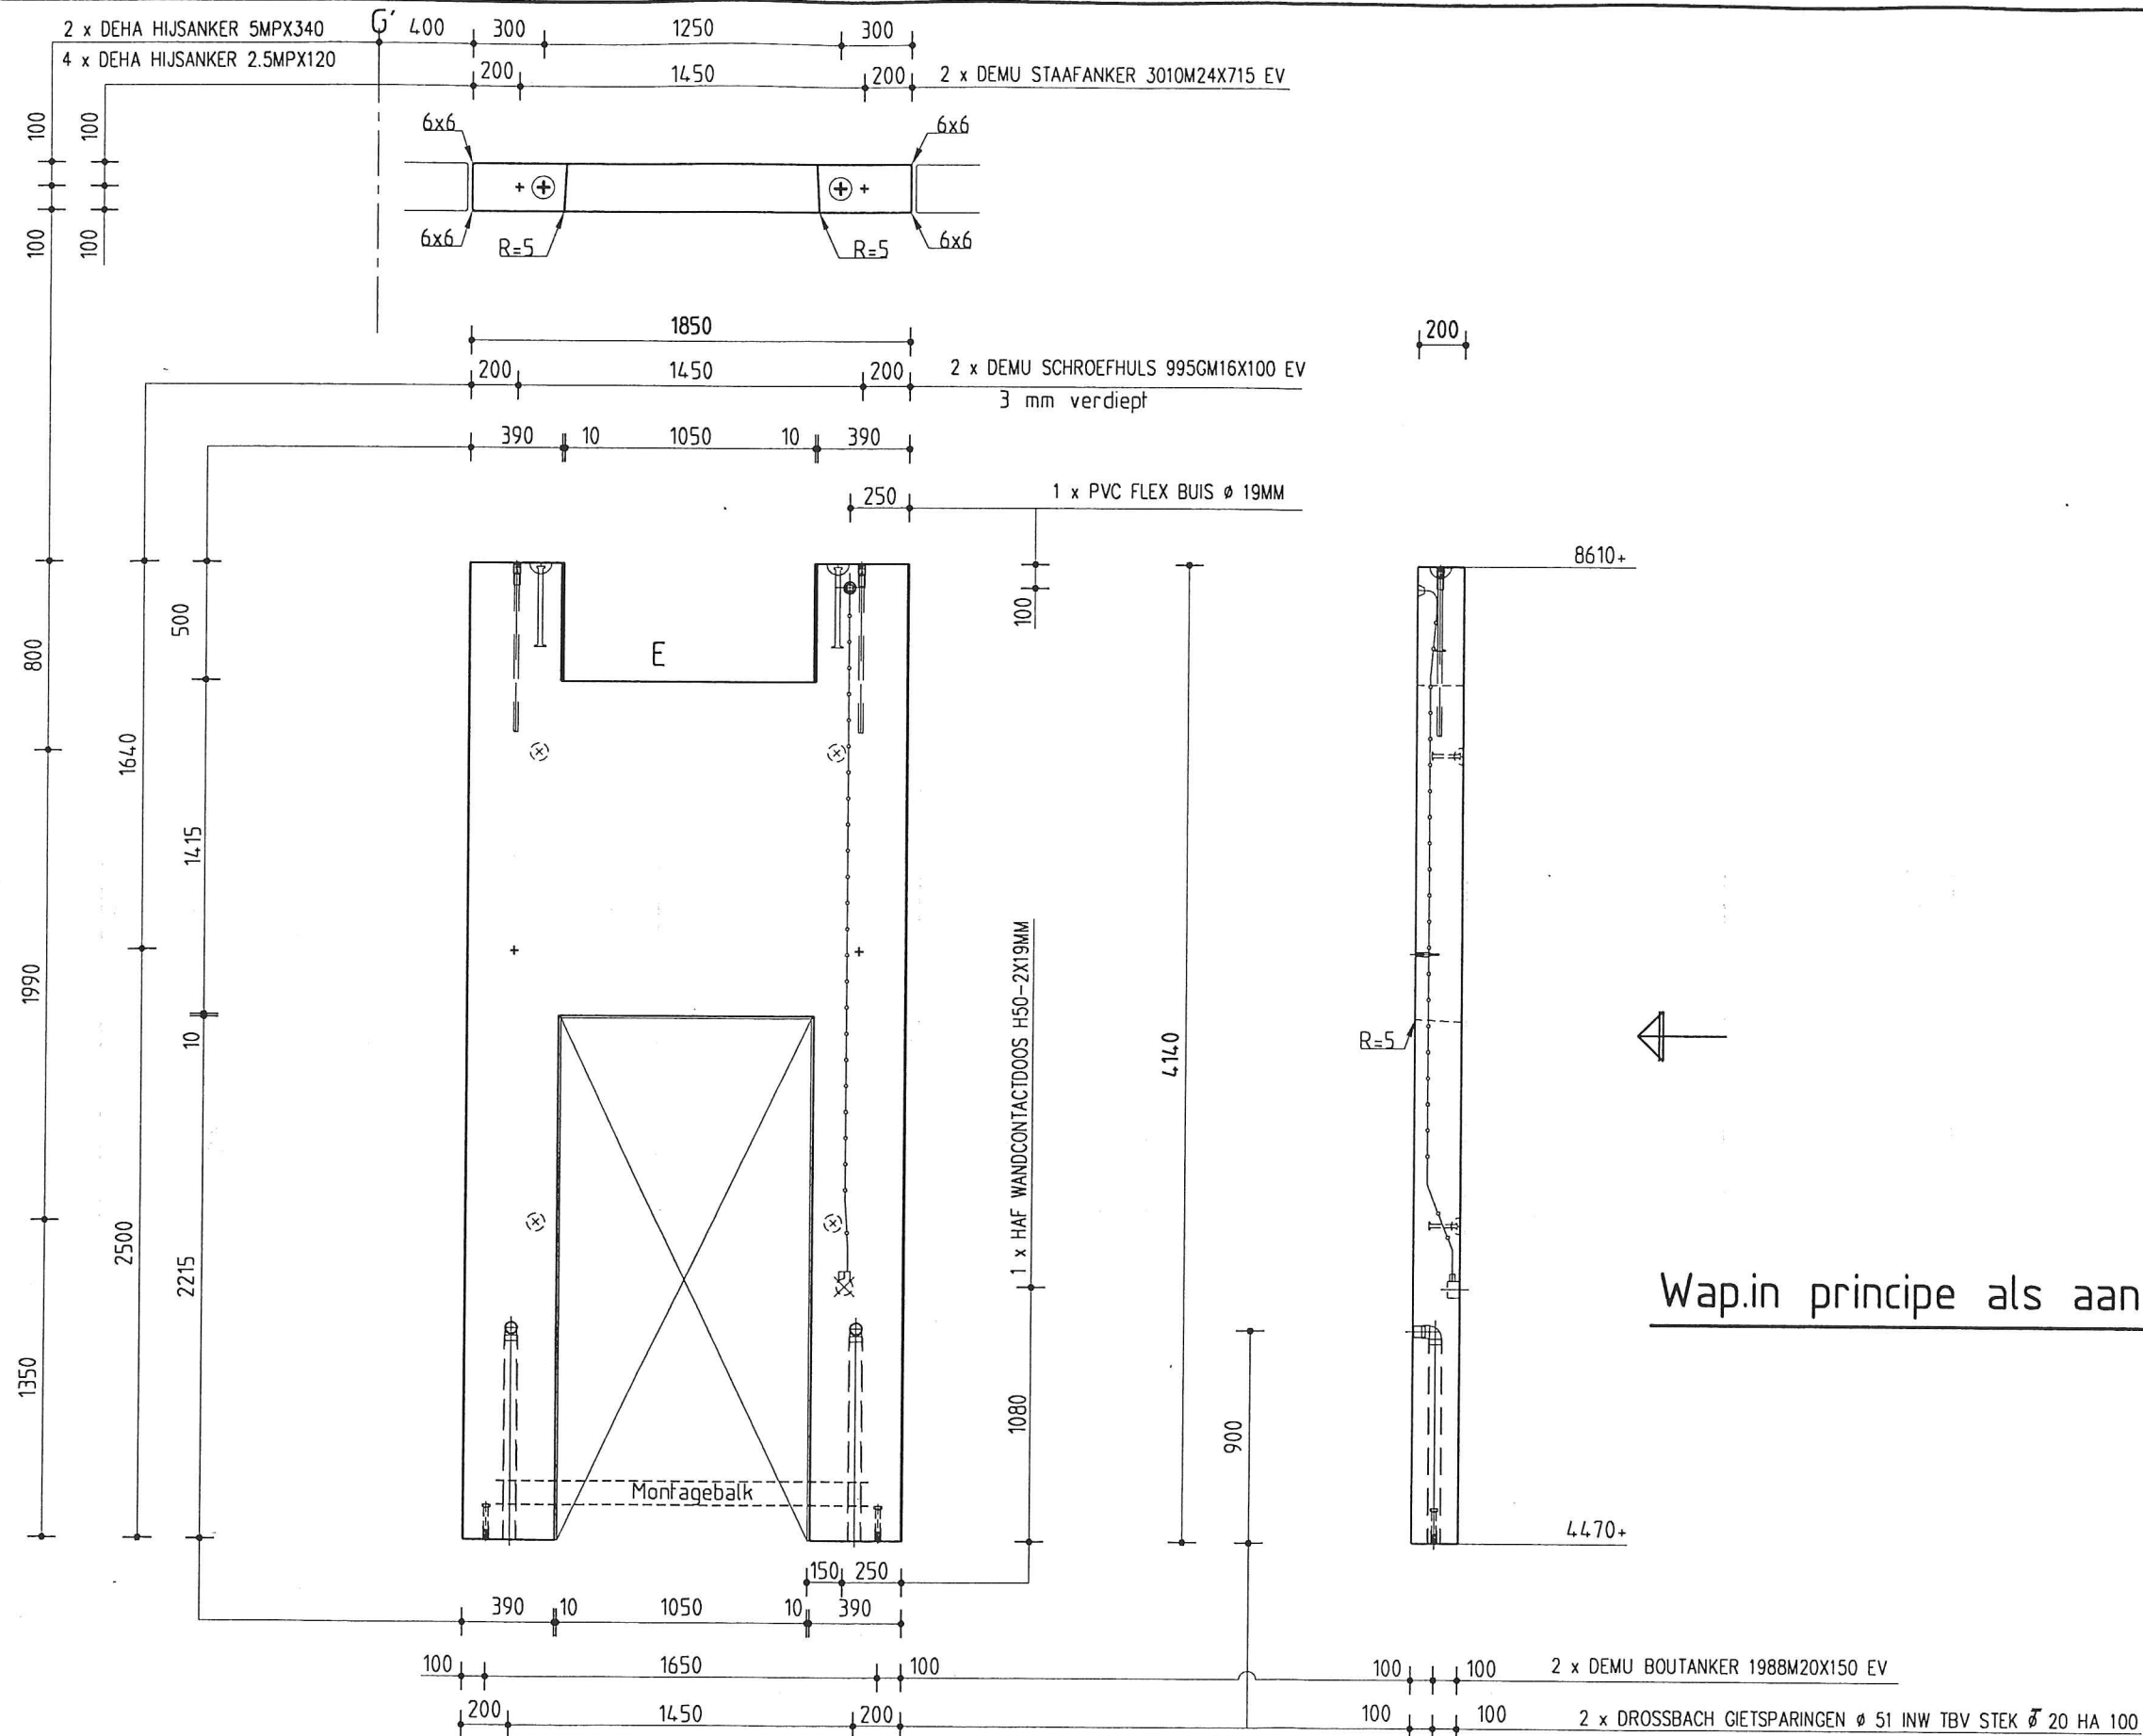

GEELEN BETON

BOUWELEMENTEN
SYSTEEMVLOEREN
POSTBUS 1600, 5860 AA WANSSUM TELEFOON: +31 (0)478-532041 TELEFAX: +31 (0)478-532348

→ = Vulzijde
+ = Anker voorzijde
x = Anker achterzijde

Liters: 949

~~~~~ = RUW

Uitvoering: GLAD GRIJS GRINDBETON

Afwerking vulzijde: vlak en strak

Afwerking malzijde geschikt voor: schilderwerk

Staalkw.: FeB 500

Betonkw.: B65

Milieukl.: 1

Dekking: 15

Cement:  
20% CEM I 52.5R

80% CEM III A/52.5

Getekend: l.w.

Datum: 18-05-2001

A: 16-08 E: K: Q:

B: F: L: R:

C: G: M: S:

D: H: N: T:

Project: Opleidingscentrum te Helmond

Opdrachtgever: IBC Utiliteitsbouw bv Best

Merk: KW70 = 1 stuks

Onderdeel: Kernwanden

Maximaal toelaatbare maatafwijking volgens NEN 2889

Schaal:


1:30

Ordernr.:

01-1-045

Bladnr.


KW70

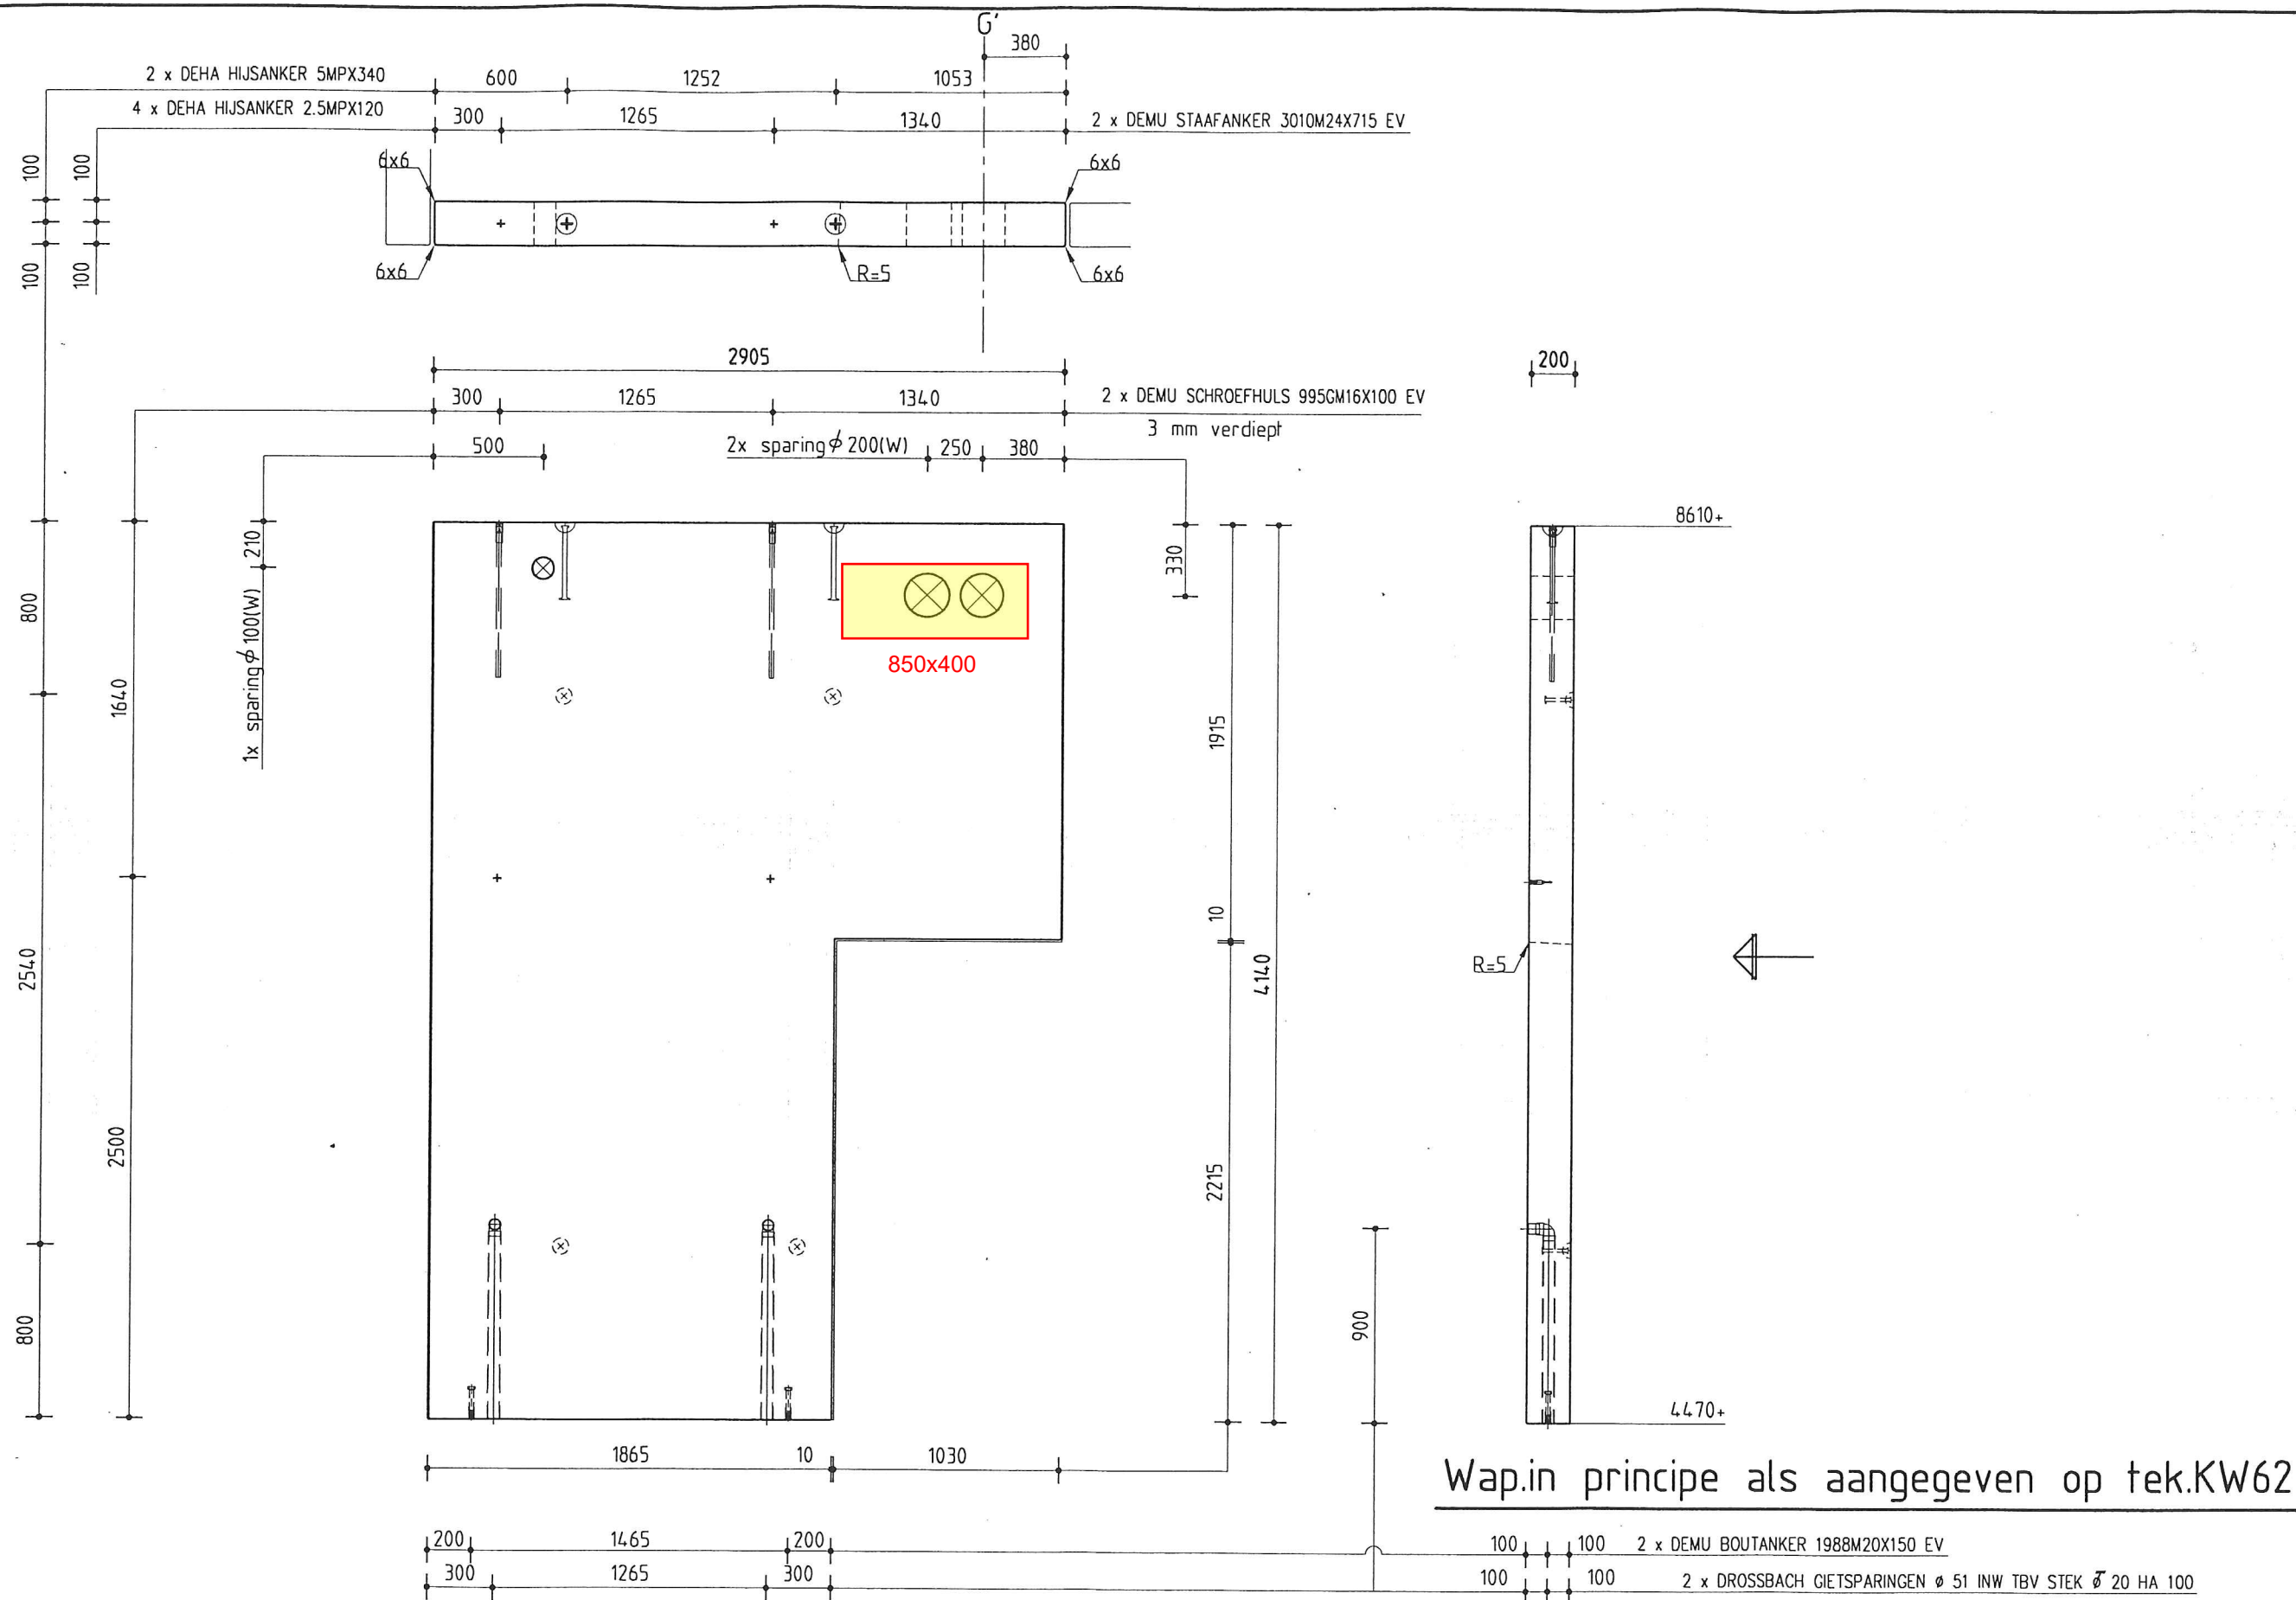


**GEELEN BETON**


BOUWELEMENTEN  
SISTEEMVLOEREN  
POSTBUS 1600, 5860 AA WANSSUM TELEFOON: +31 (0)478-532041 TELEFAX: +31 (0)478-532348

|                                                |              |                         |                   |    |    |                                           |                                                     |
|------------------------------------------------|--------------|-------------------------|-------------------|----|----|-------------------------------------------|-----------------------------------------------------|
| → = Vulzijde                                   | Liters: 1928 | Straalkw.: FeB 500      | Gefekend: L.w.    | I: | O: | Project: Opleidingscentrum te Helmond     | Schaal:                                             |
| + = Anker voorzijde                            | ~~~~~ = RUW  | Befonkw.: B65           | Datum: 18-05-2001 | J: | P: | Opdrachtgever: IBC Utiliteitsbouw bv Best | 1:30                                                |
| x = Anker achterzijde                          |              | Milieukl.: 1            | A: 16-08          | E: | K: | Merk: KW71 = 1 stuks                      | Ordernr.: 01-1-045                                  |
| Uitvoering: GLAD GRIJS GRINDBETON              |              | Dekking: 15             | B:                | F: | L: | R:                                        | Bladnr. KW71                                        |
| Afwerking vulzijde: vlak en strak              |              | Cement: 20% CEM I 52.5R | C:                | G: | M: | S:                                        | Onderdeel: Kernwanden                               |
| Afwerking malzijde geschikt voor: schilderwerk |              | 80% CEM III A/52.5      | D:                | H: | N: | T:                                        | Maximaal toelaatbare maatafwijking volgens NEN 2889 |

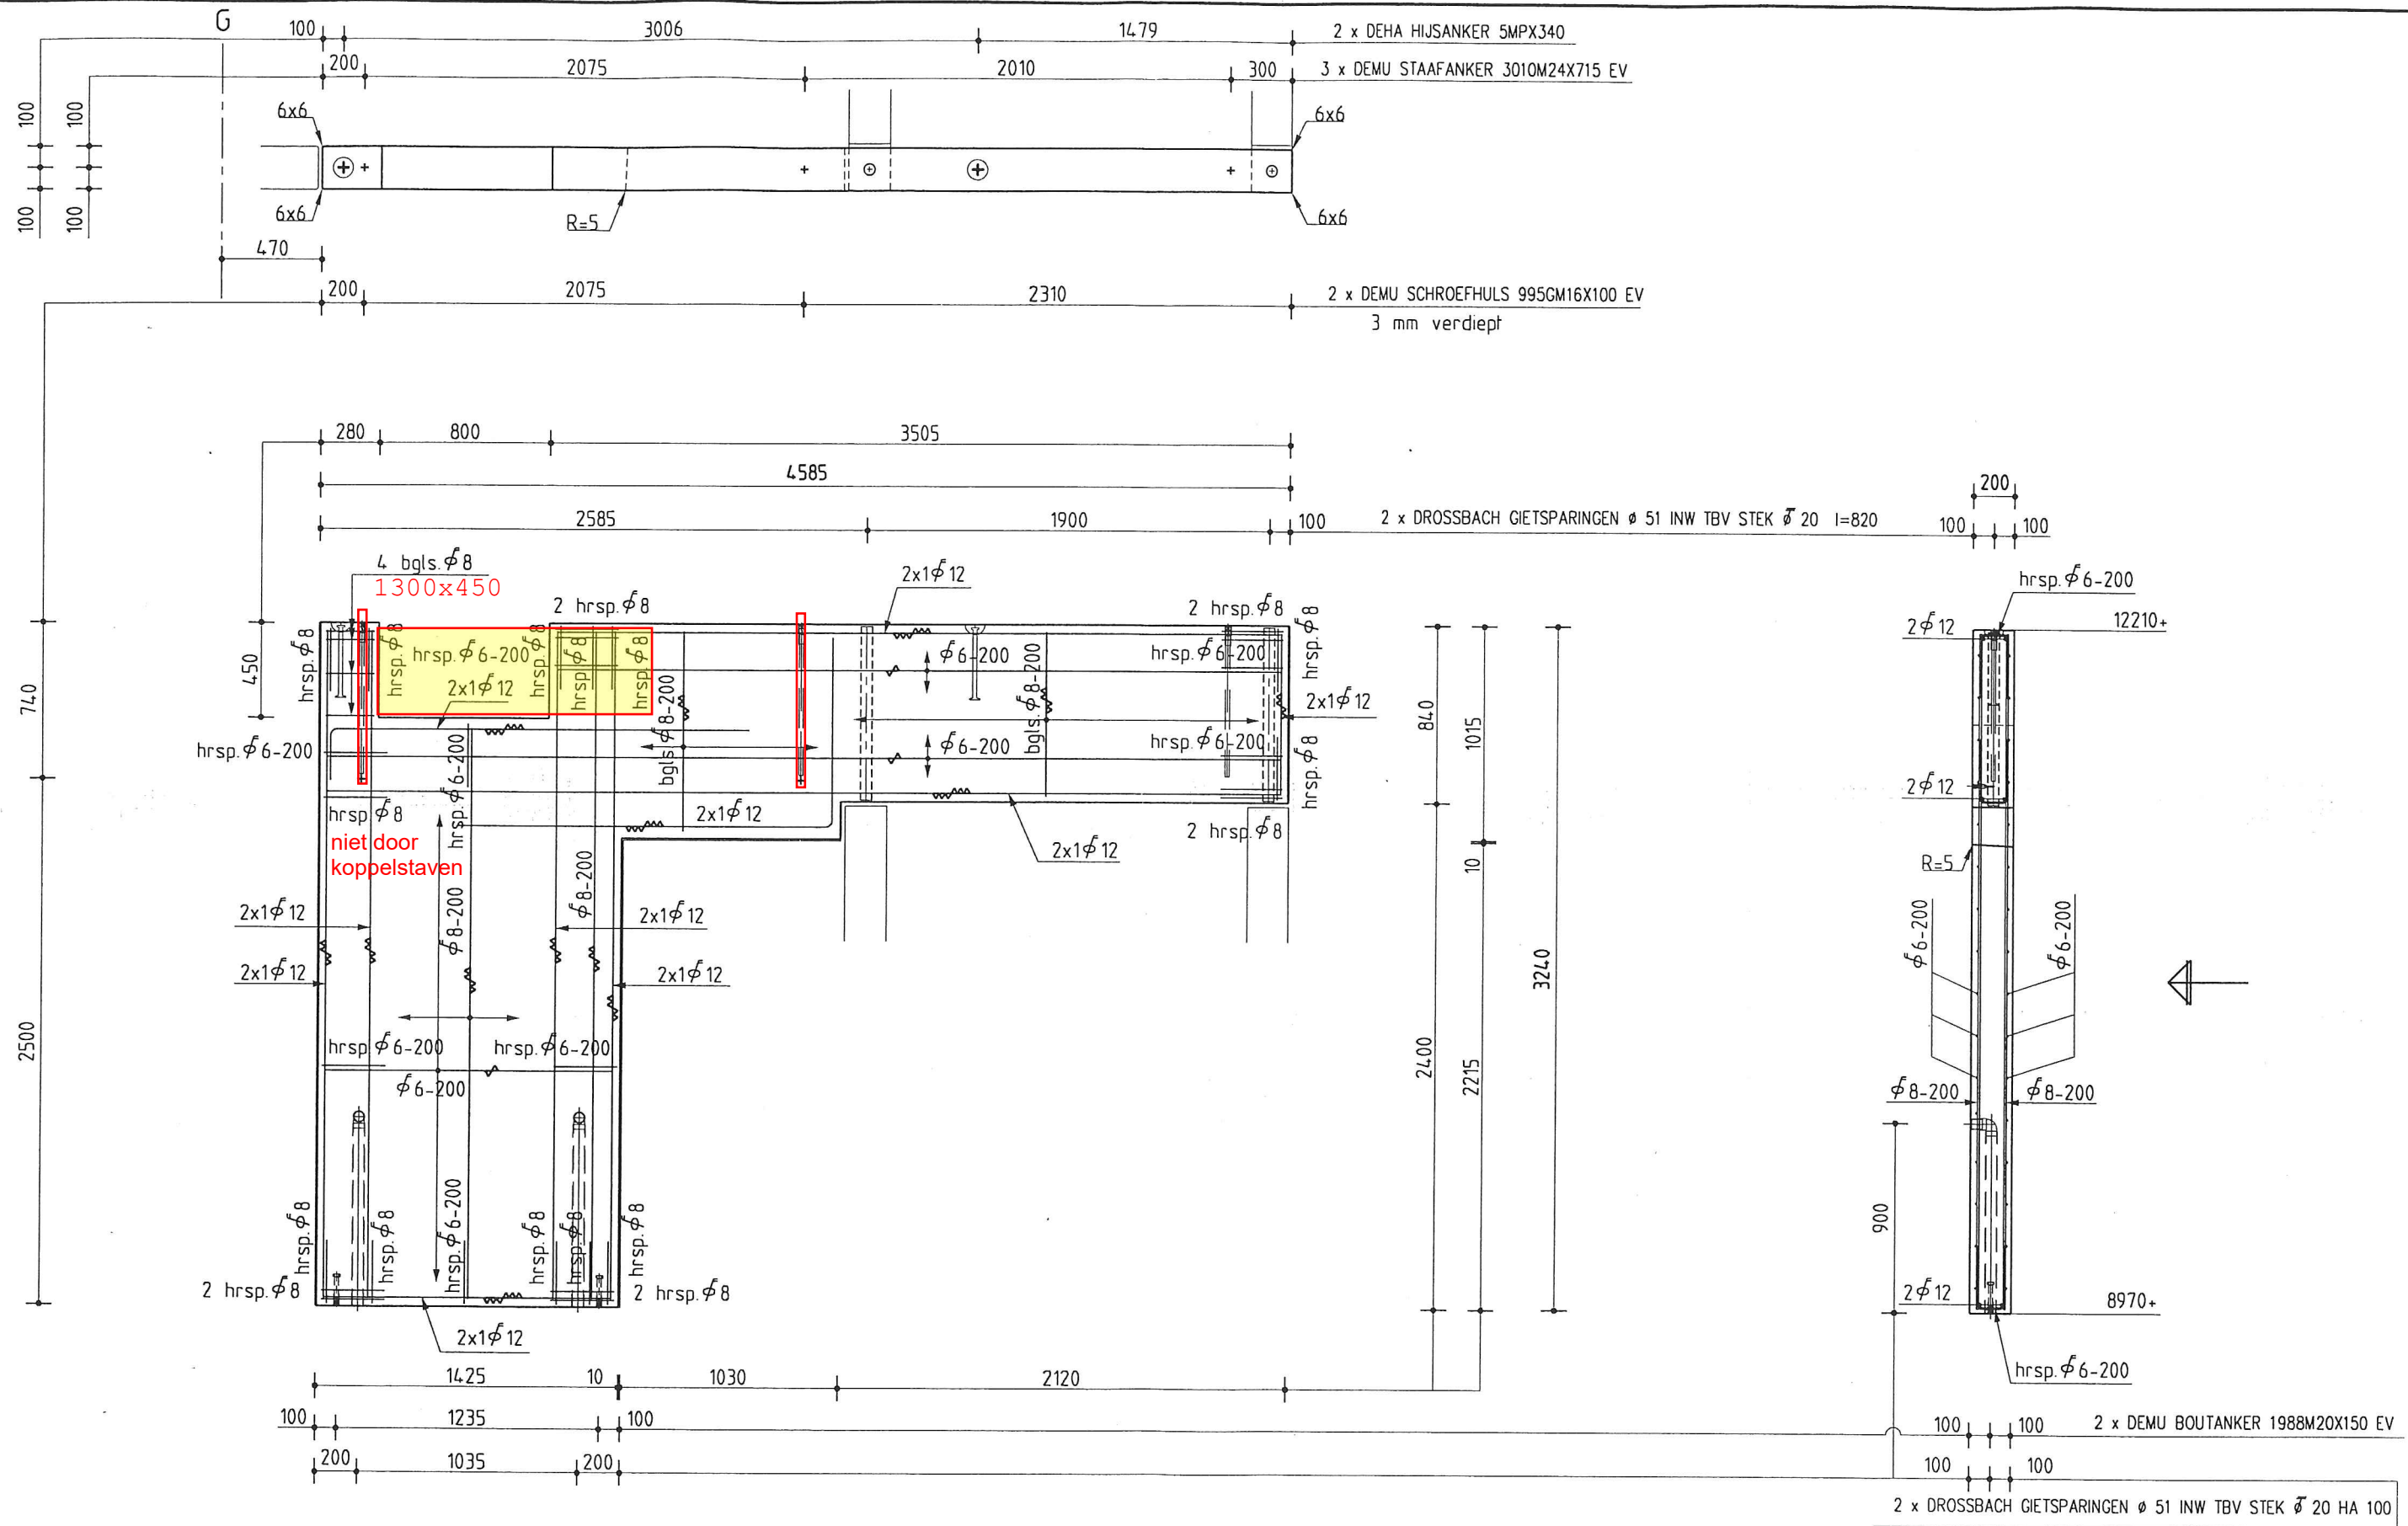

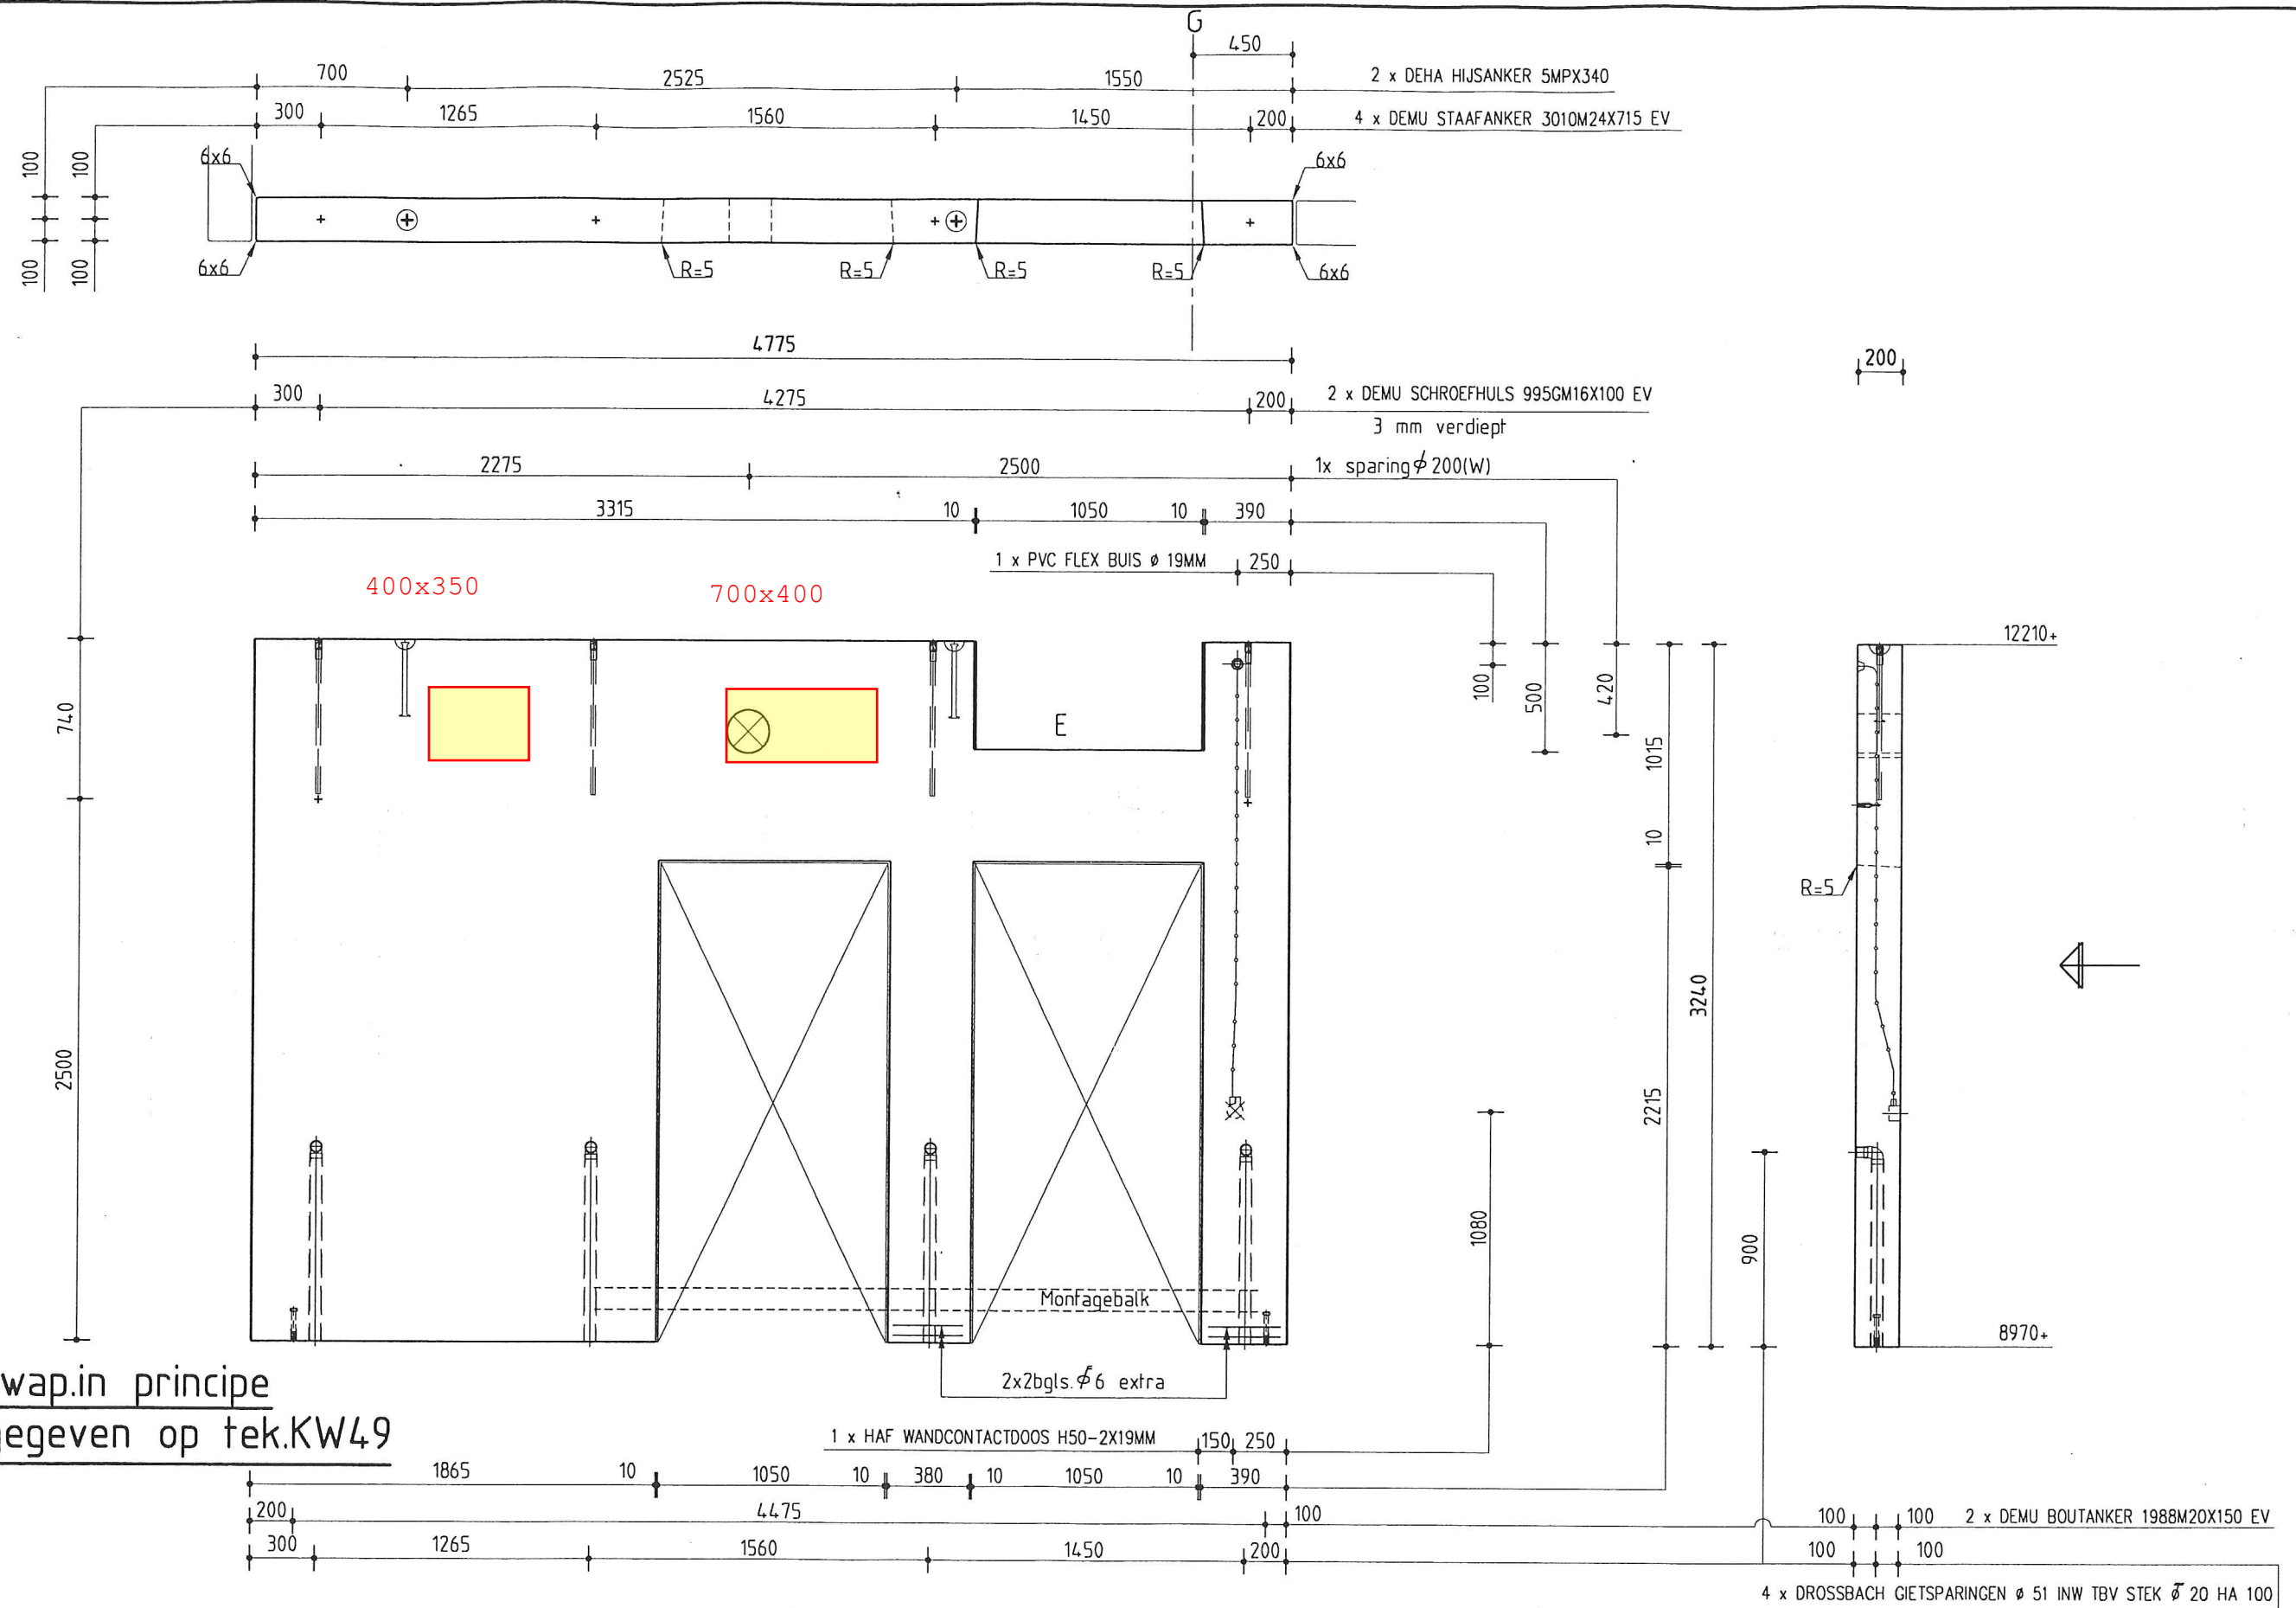

Overige wap.in principe  
als aangegeven op tek.KW49

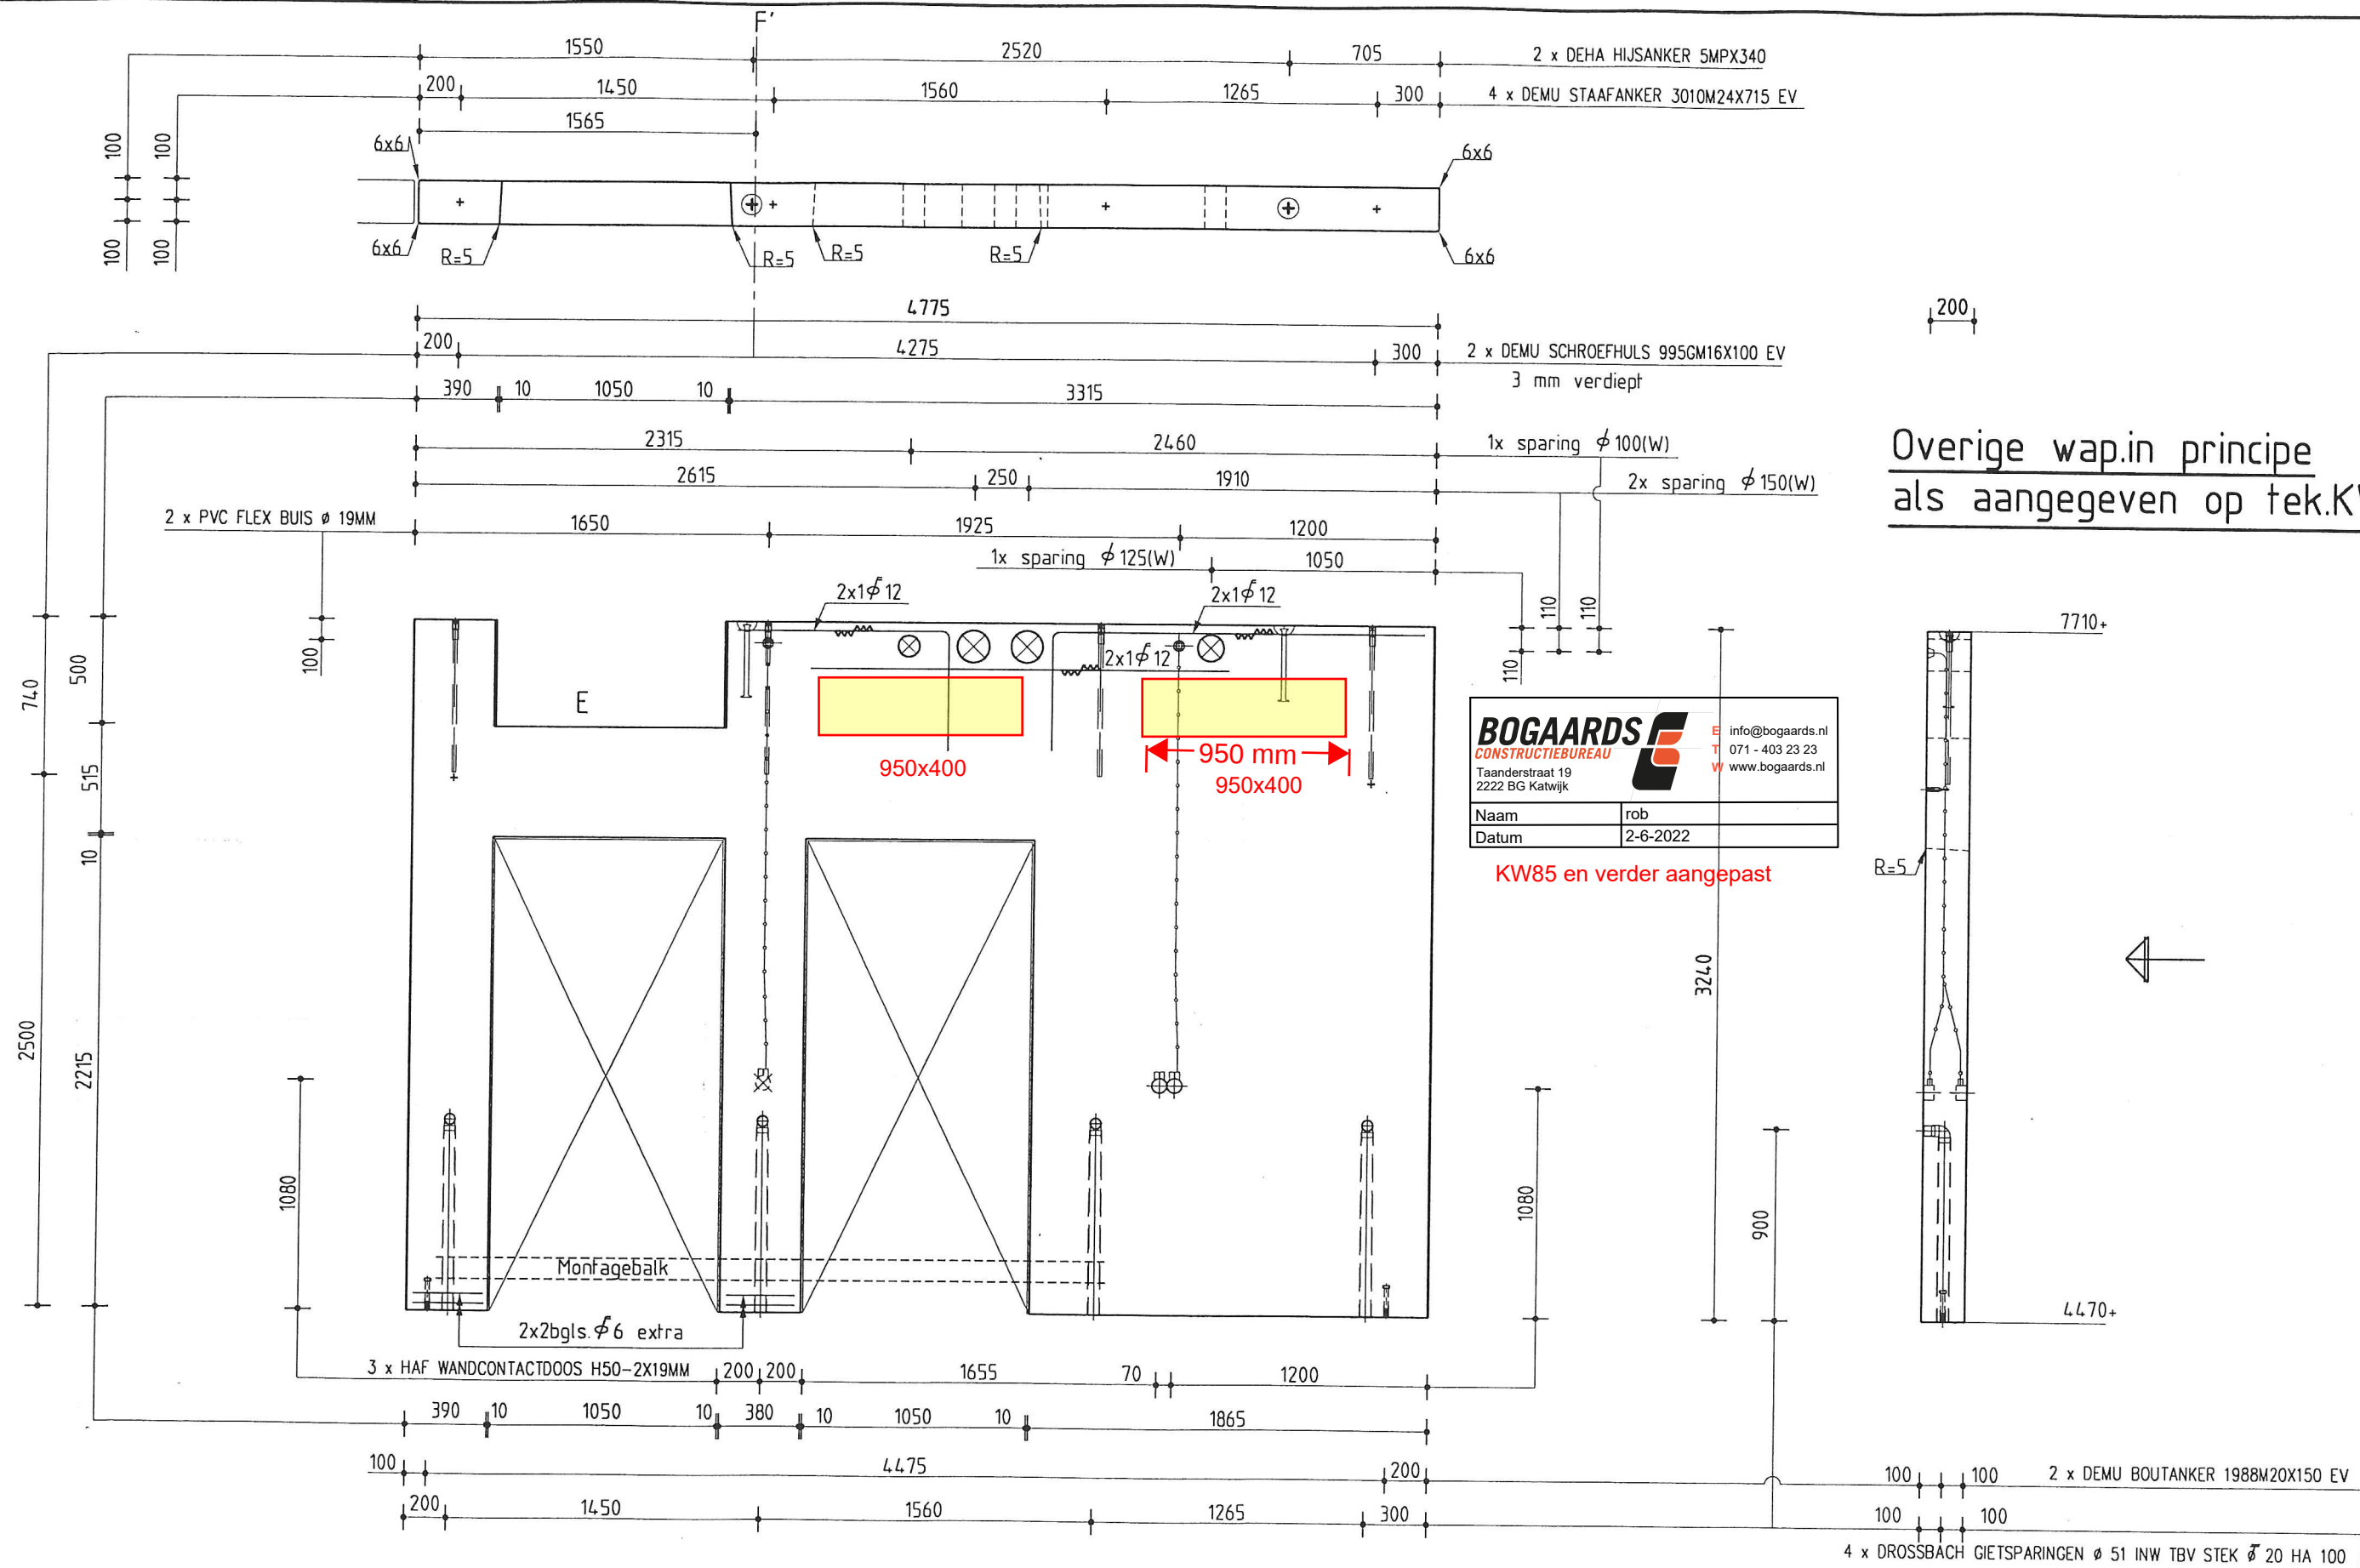

Overige wap.in principe  
als aangegeven op tek.KW49

|                                                                             |          |
|-----------------------------------------------------------------------------|----------|
| <b>BOGAARDS</b><br>CONSTRUCTIEBUREAU<br>Taanderstraat 19<br>2222 BG Katwijk |          |
| Naam                                                                        | rob      |
| Datum                                                                       | 2-6-2022 |



KW85 en verder aangepast

|   |                             |                                                                 |                                     |                                  |                                  |   |                                           |
|---|-----------------------------|-----------------------------------------------------------------|-------------------------------------|----------------------------------|----------------------------------|---|-------------------------------------------|
| —▷ = Vulzijde<br>+ = Anker voorzijde<br>x = Anker achterzijde                                                            | Liters: 2024<br>~~~~~ = RUW | Staalkw.: FeB 500<br>Betonkw.: B65<br>Milieukl.: 1              | Getekend: l.w.<br>Datum: 18-05-2001 | I:<br>J:<br>K:<br>L:<br>M:<br>N: | O:<br>P:<br>Q:<br>R:<br>S:<br>T: | Project: Opleidingscentrum te Helmond<br>Opdrachtgever: IBC Utiliteitsbouw bv Best<br>Merk: KW85 = 1 stuks | Schaal:<br>1:30                           |
| Uitvoering: GLAD GRIJS GRINDBETON<br>Afwerking vulzijde: vlak en strak<br>Afwerking malzijde geschikt voor: schilderwerk |                             | Dekking: 15<br>Cement:<br>20% CEM I 52.5R<br>80% CEM III A/52.5 | A: 16-08<br>B:<br>C:<br>D:          | E:<br>F:<br>G:<br>H:             | O:<br>P:<br>Q:<br>R:<br>S:<br>T: | Onderdeel: Kernwanden<br>Maximaal toelaatbare maatafwijking volgens NEN 2889                               | Ordernr.:<br>01-1-045<br>Bladnr.:<br>KW85 |







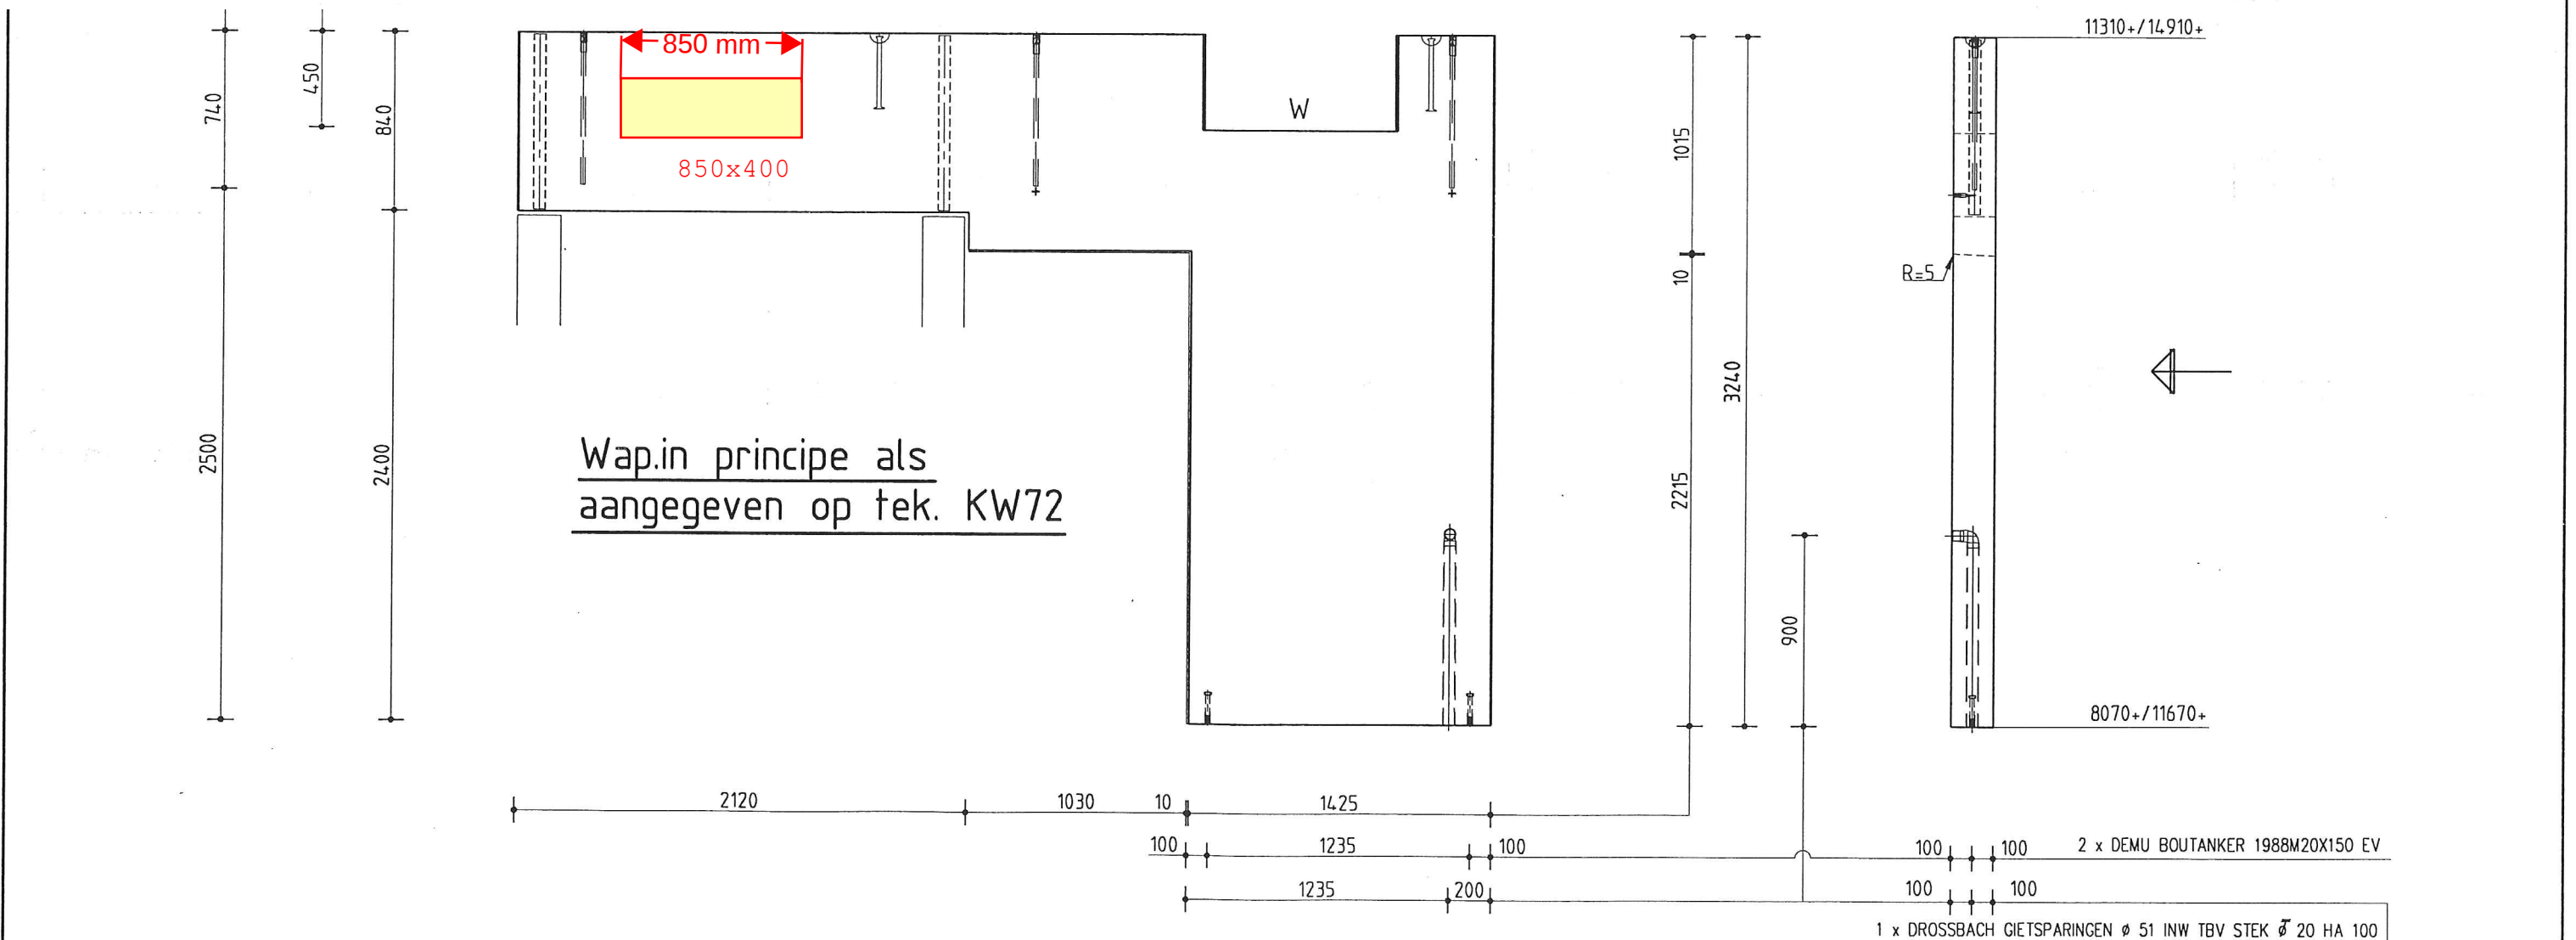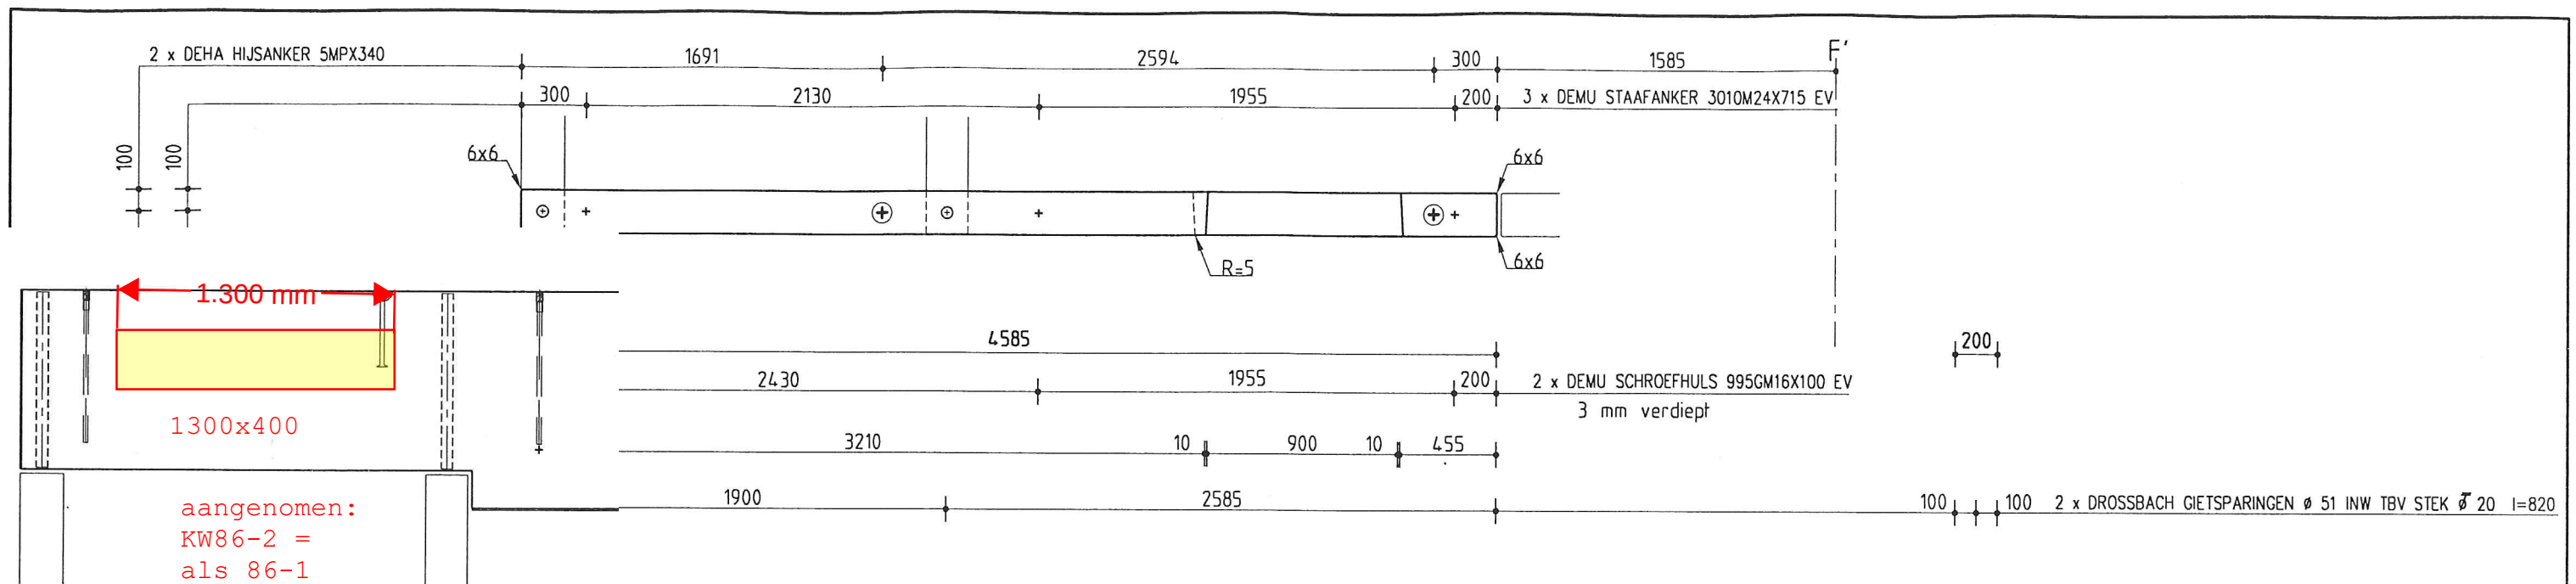

**GEELEN BETON**

BOUWELEMENTEN  
SYSTEEMVLOEREN  
POSTBUS 1600, 5860 AA WANSSUM TELEFOON: +31 (0)478-532041 TELEFAX: +31 (0)478-532348

|                                                |              |                         |                   |    |    |                                           |                                                     |
|------------------------------------------------|--------------|-------------------------|-------------------|----|----|-------------------------------------------|-----------------------------------------------------|
| → = Vulzijde                                   | Liters: 1408 | Staalkw.: FeB 500       | Gefekend: l.w.    | I: | O: | Project: Opleidingscentrum te Helmond     | Schaal: 1:30                                        |
| + = Anker voorzijde                            |              | Betonkw.: B65           | Datum: 18-05-2001 | J: | P: | Opdrachtgever: IBC Utiliteitsbouw bv Best | Ordernr.: 01-1-045                                  |
| x = Anker achterzijde                          | ~~~~~ = RUW  | Milieukl.: 1            | A: 16-08          | E: | K: | Merk: KW86-1 = 2 stuks                    | Bladnr.: KW86-1                                     |
| Uitvoering: GLAD GRIJS GRINDBETON              |              | Dekking: 15             | B:                | F: | L: | R:                                        |                                                     |
| Afwerking vulzijde: vlak en strak              |              | Cement: 20% CEM I 52.5R | C:                | G: | M: | S:                                        | Onderdeel: Kernwanden                               |
| Afwerking malzijde geschikt voor: schilderwerk |              | 80% CEM III A/52.5      | D:                | H: | N: | T:                                        | Maximaal toelaatbare maatafwijking volgens NEN 2889 |