


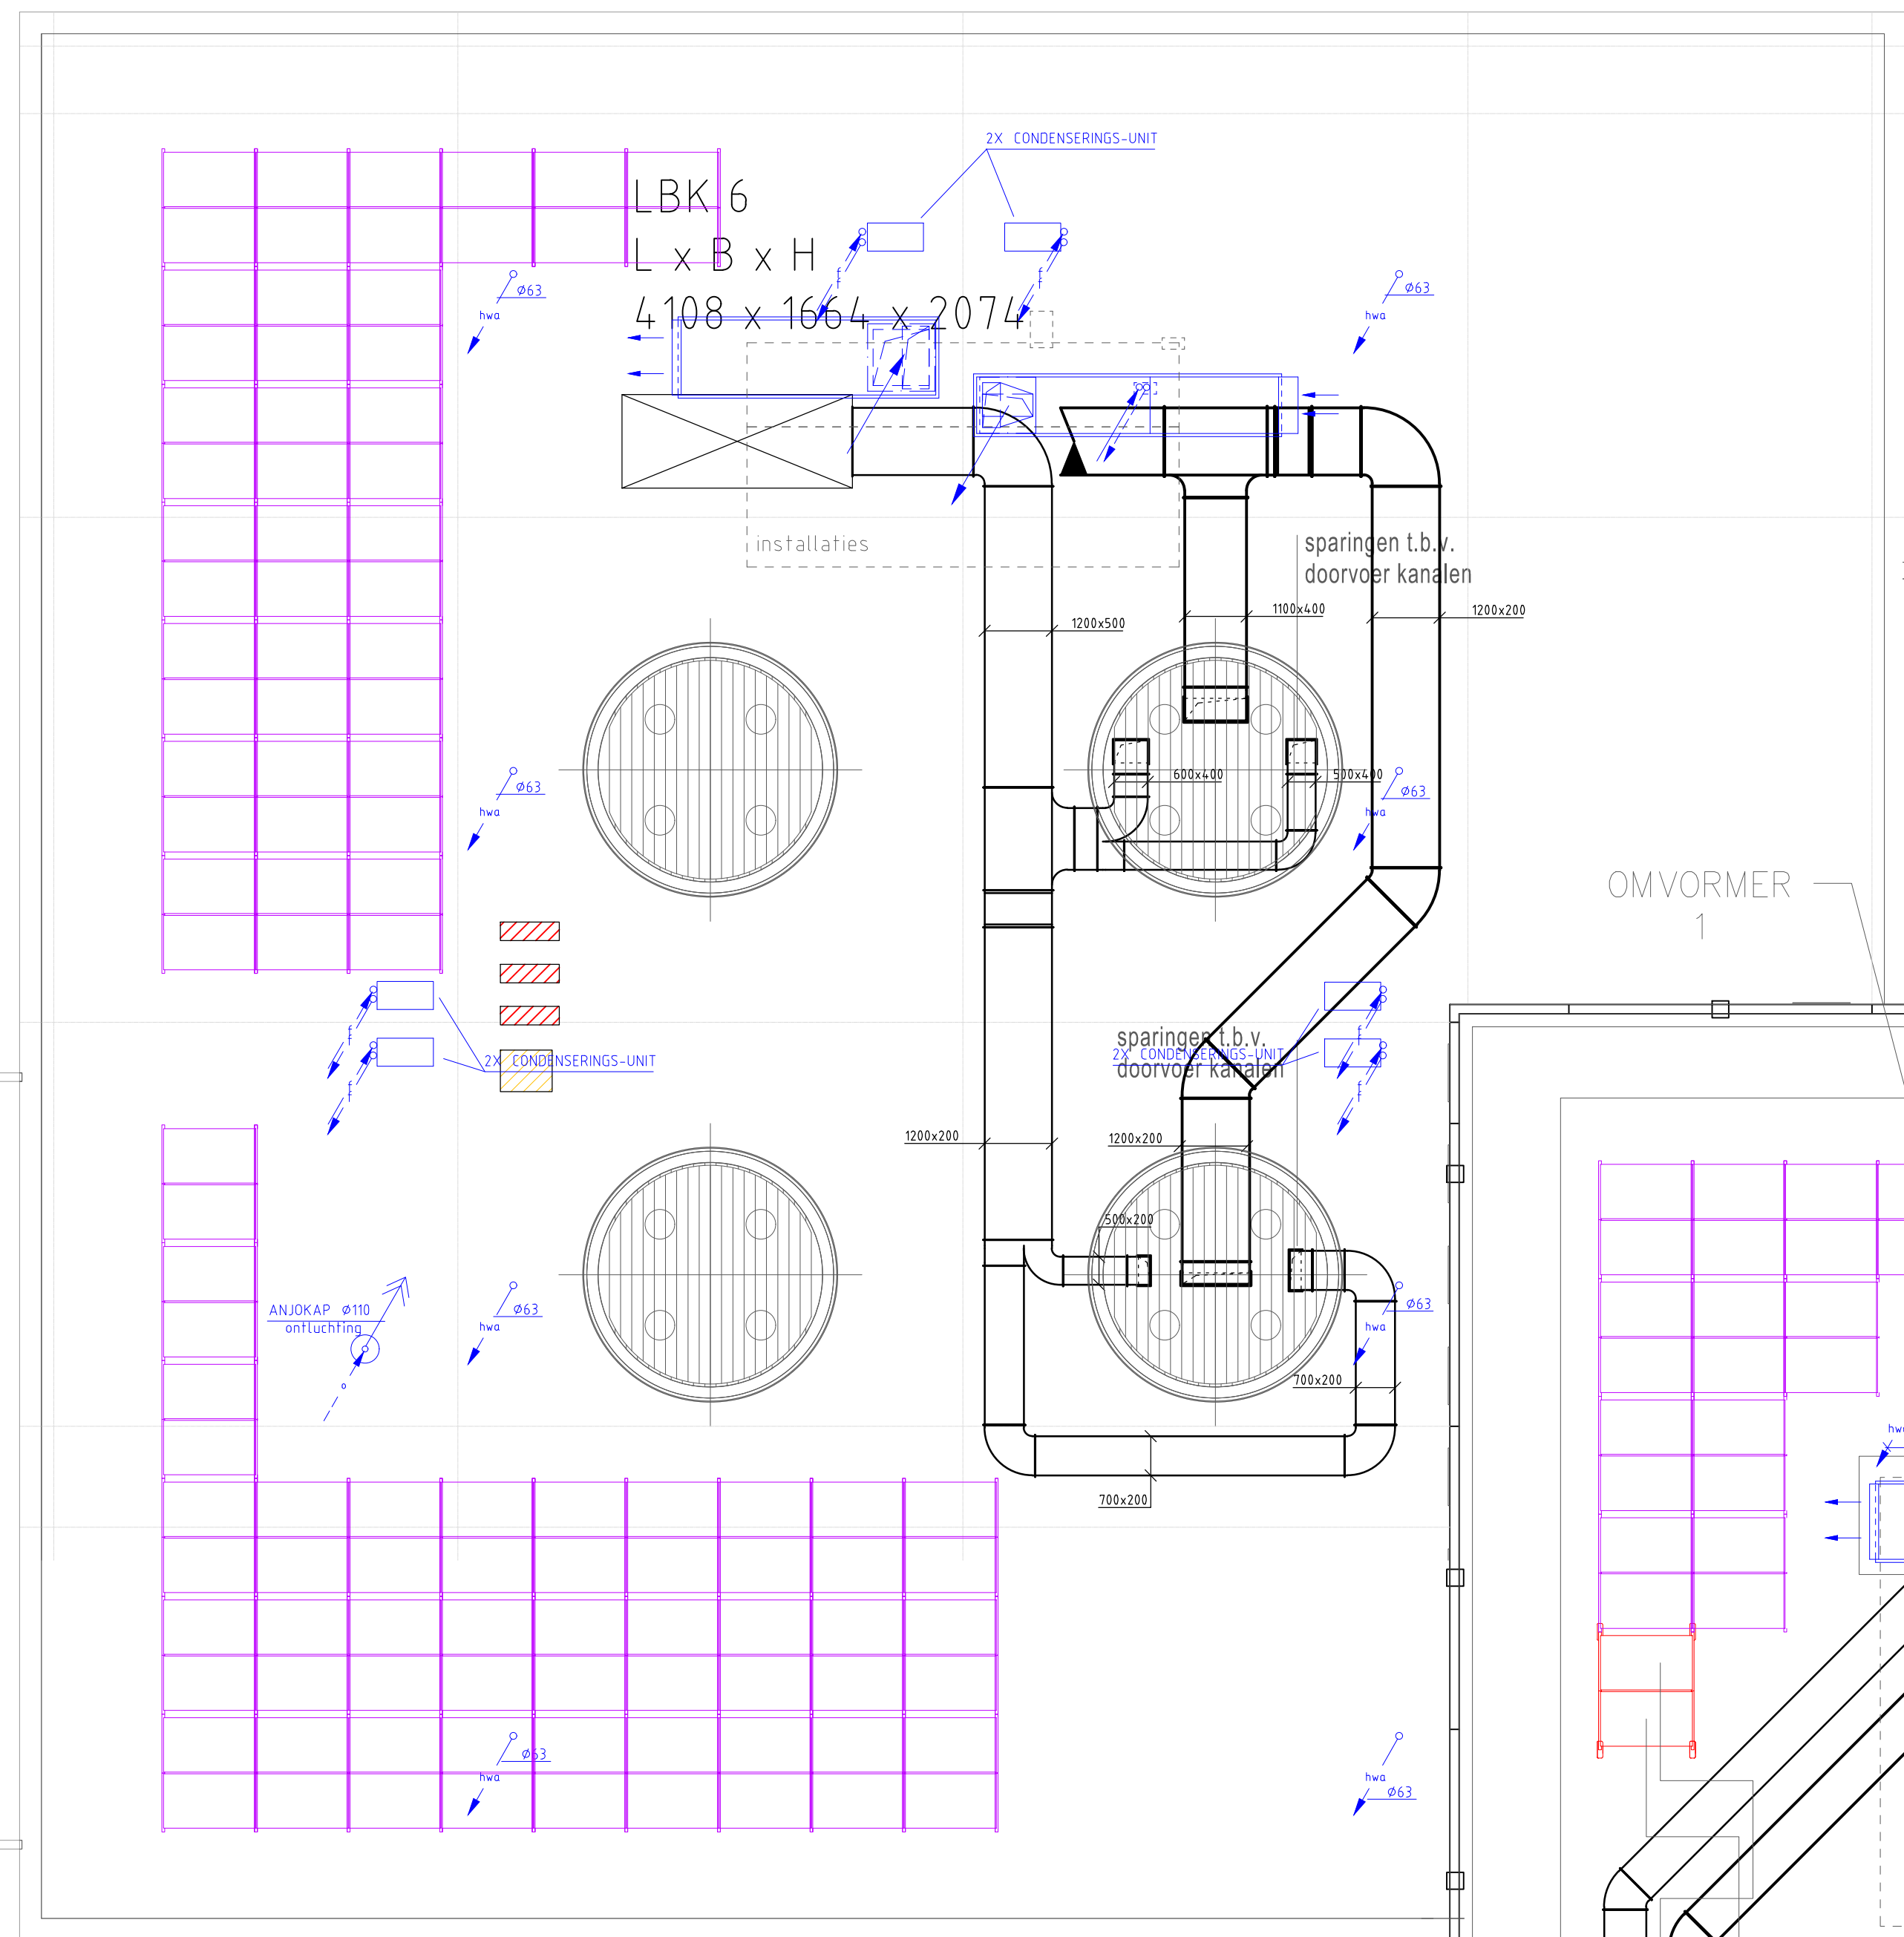


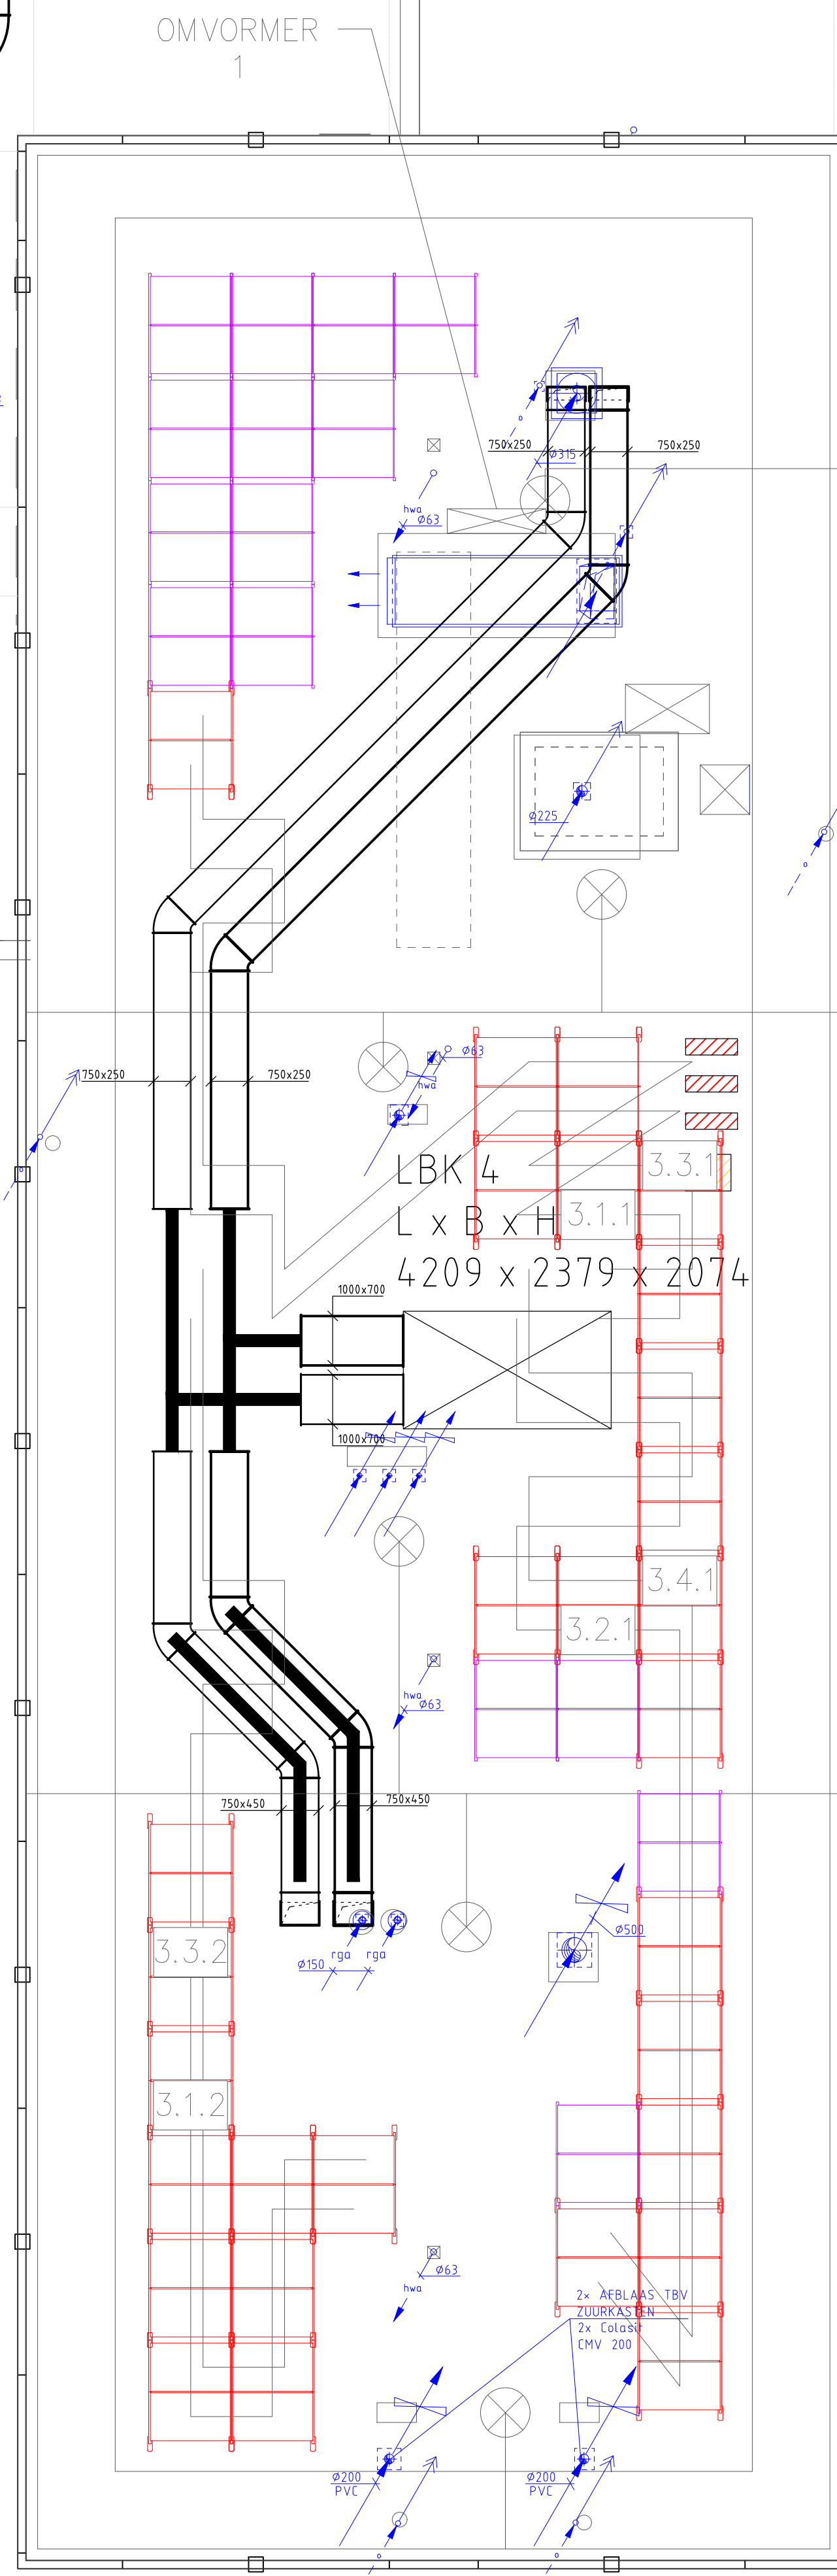


108 verplaatste panelen

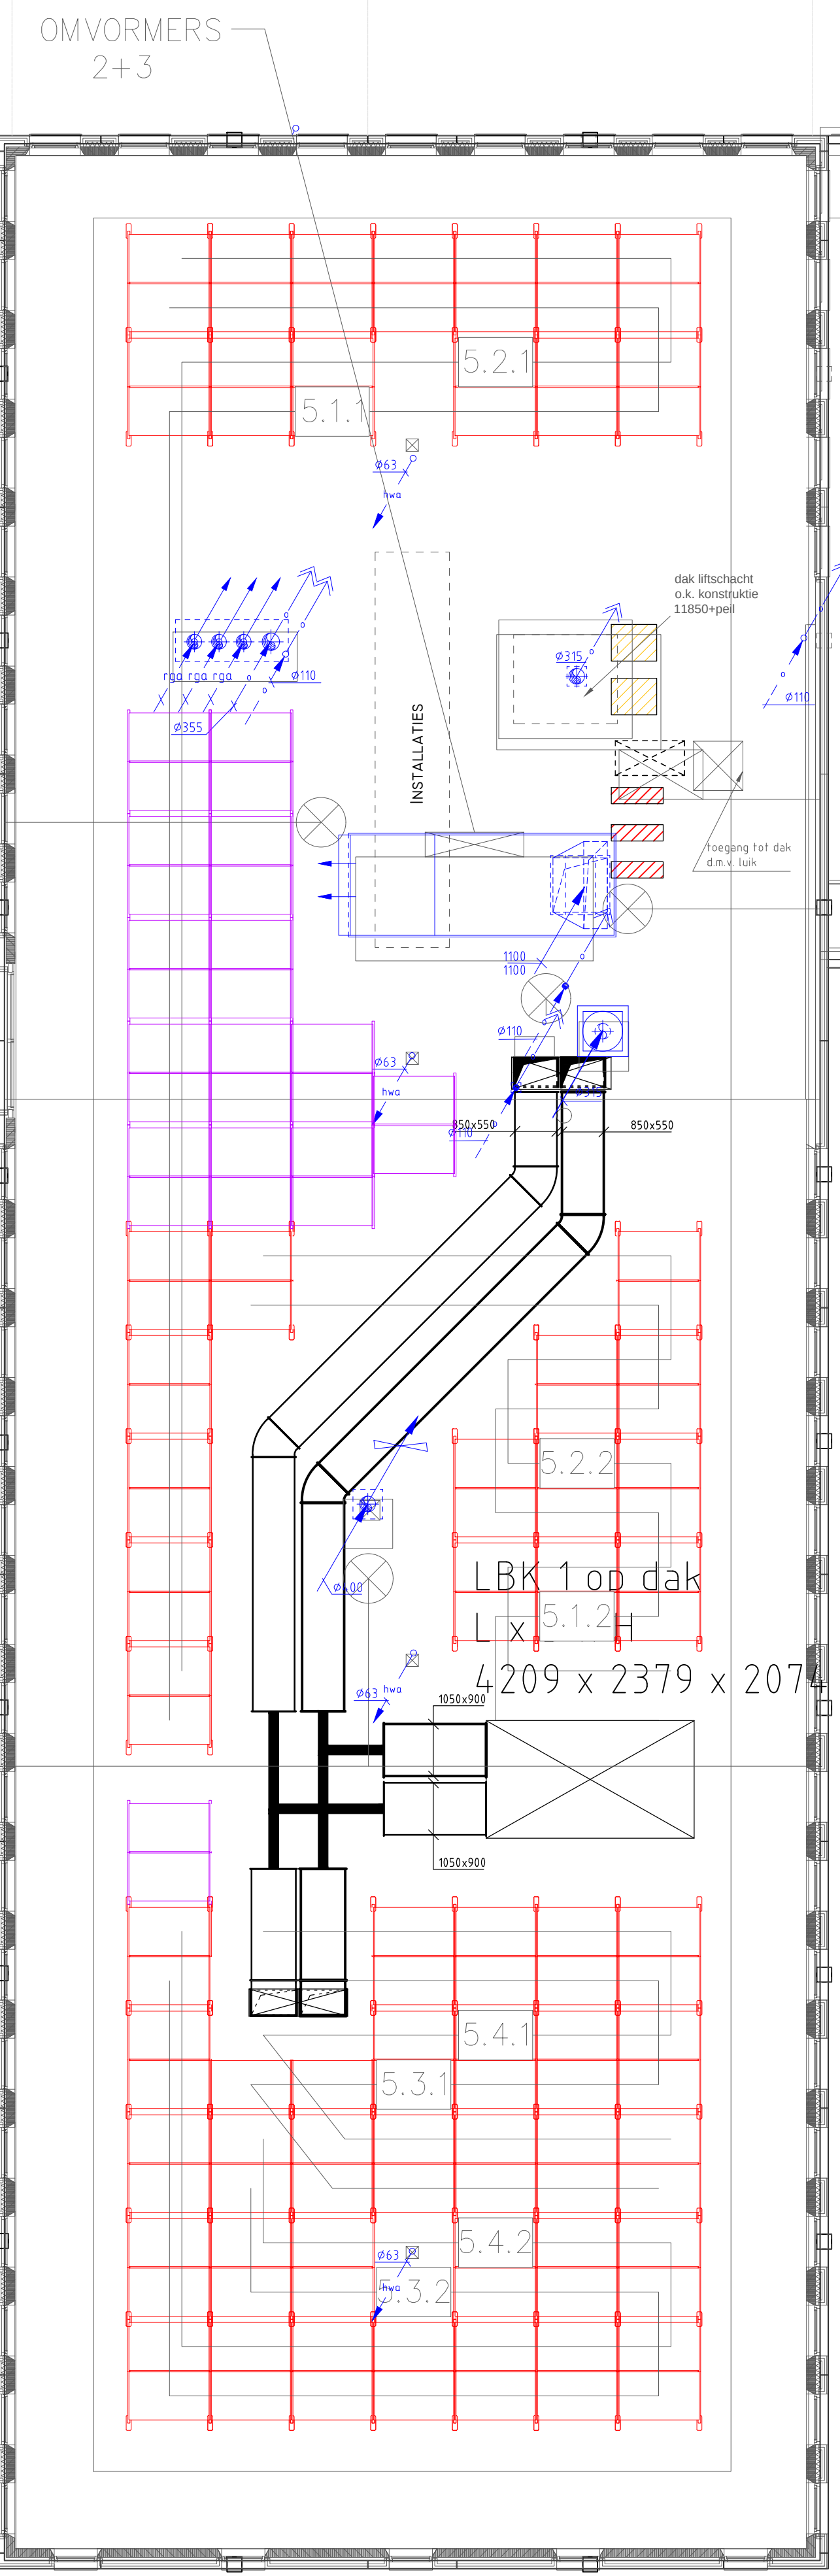


30 verplaatste panelen

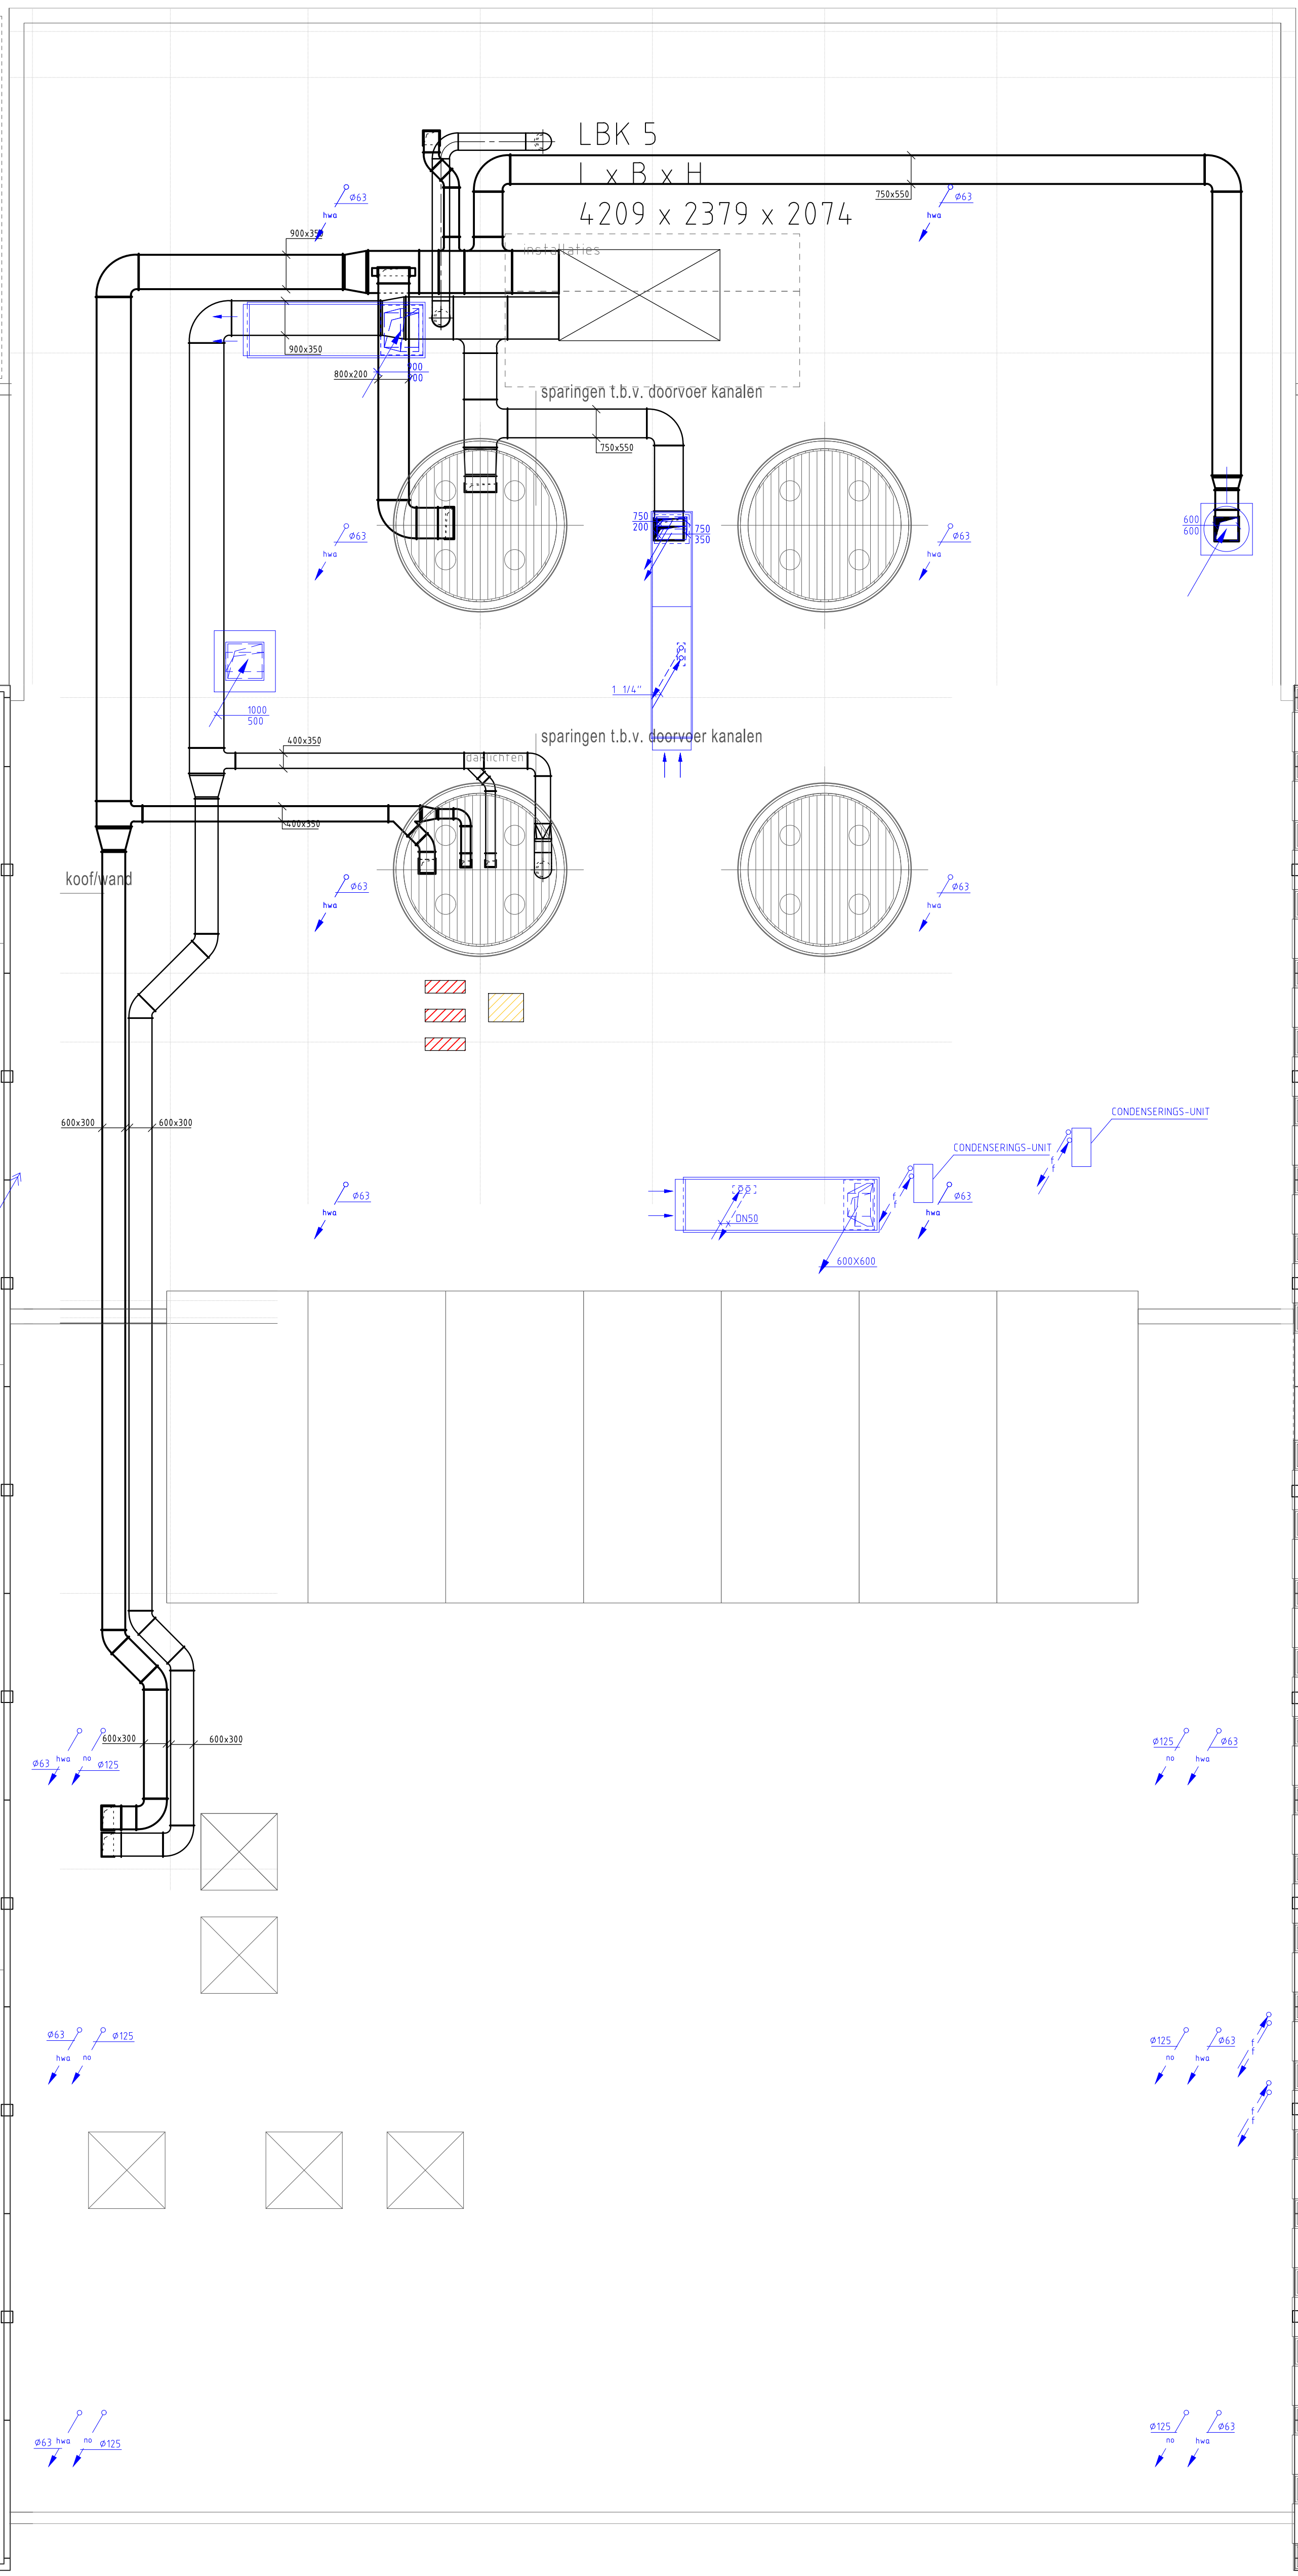

28 verplaatste panelen

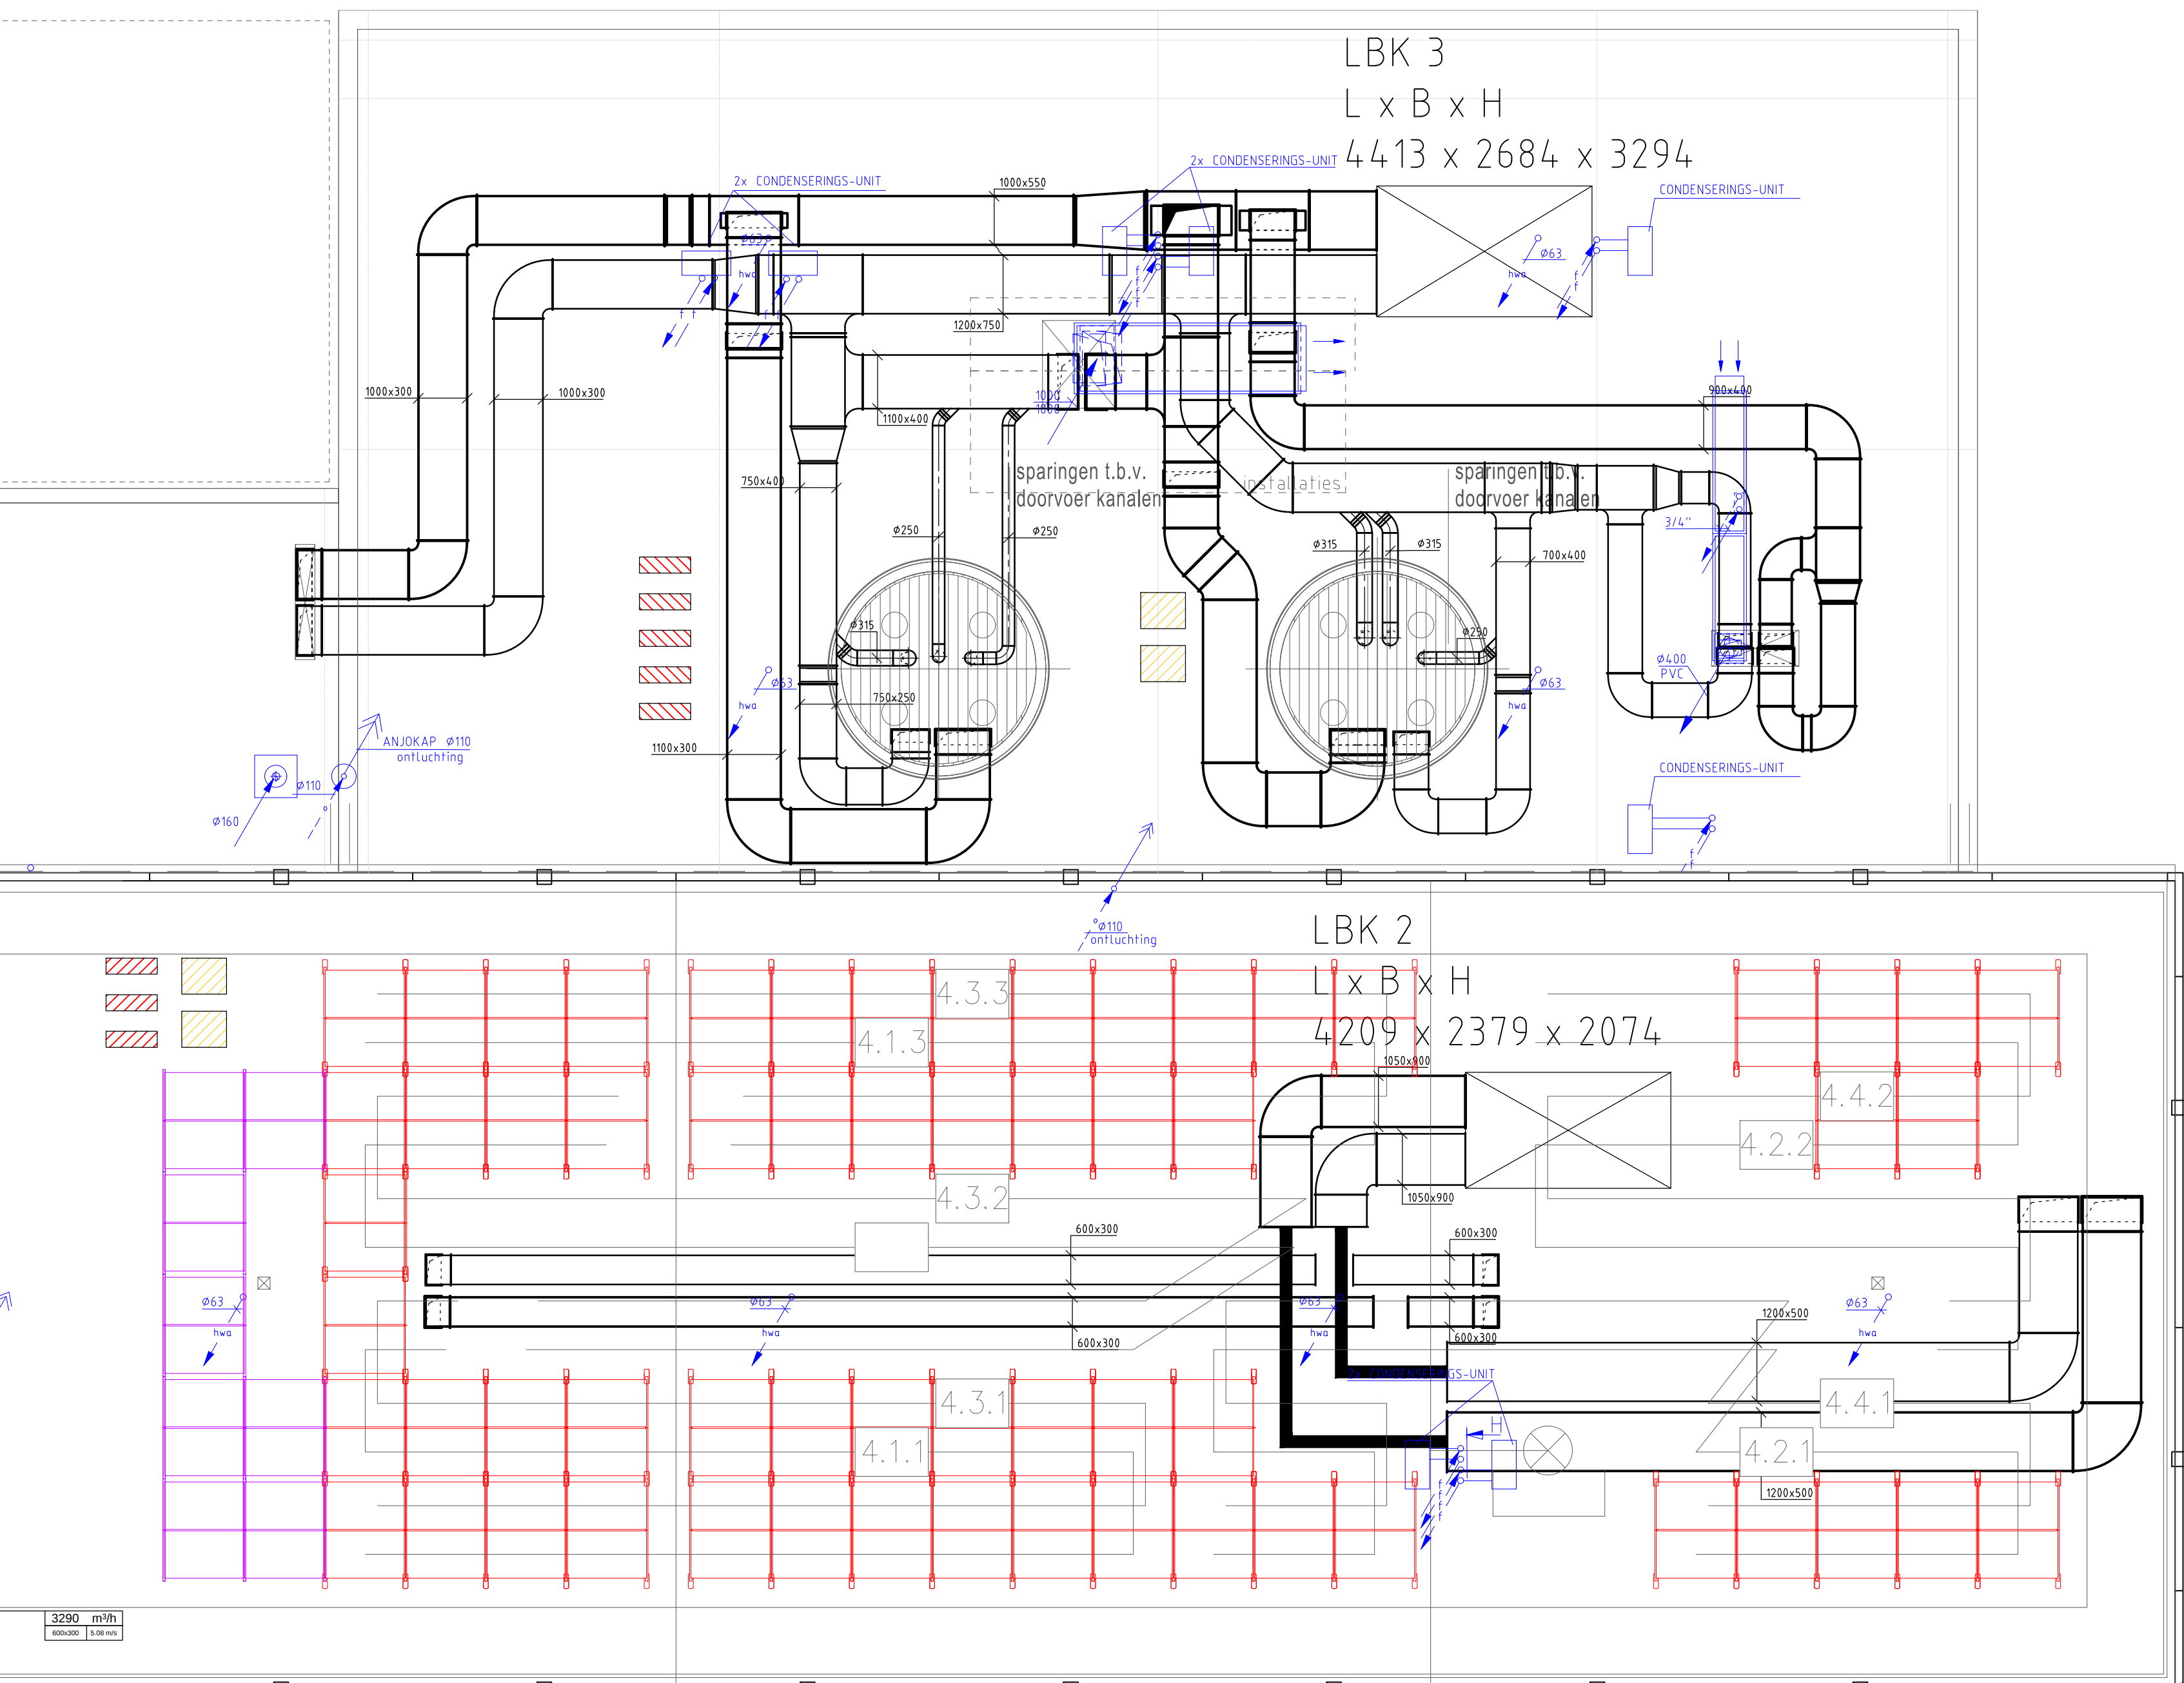

16 verplaatste panelen

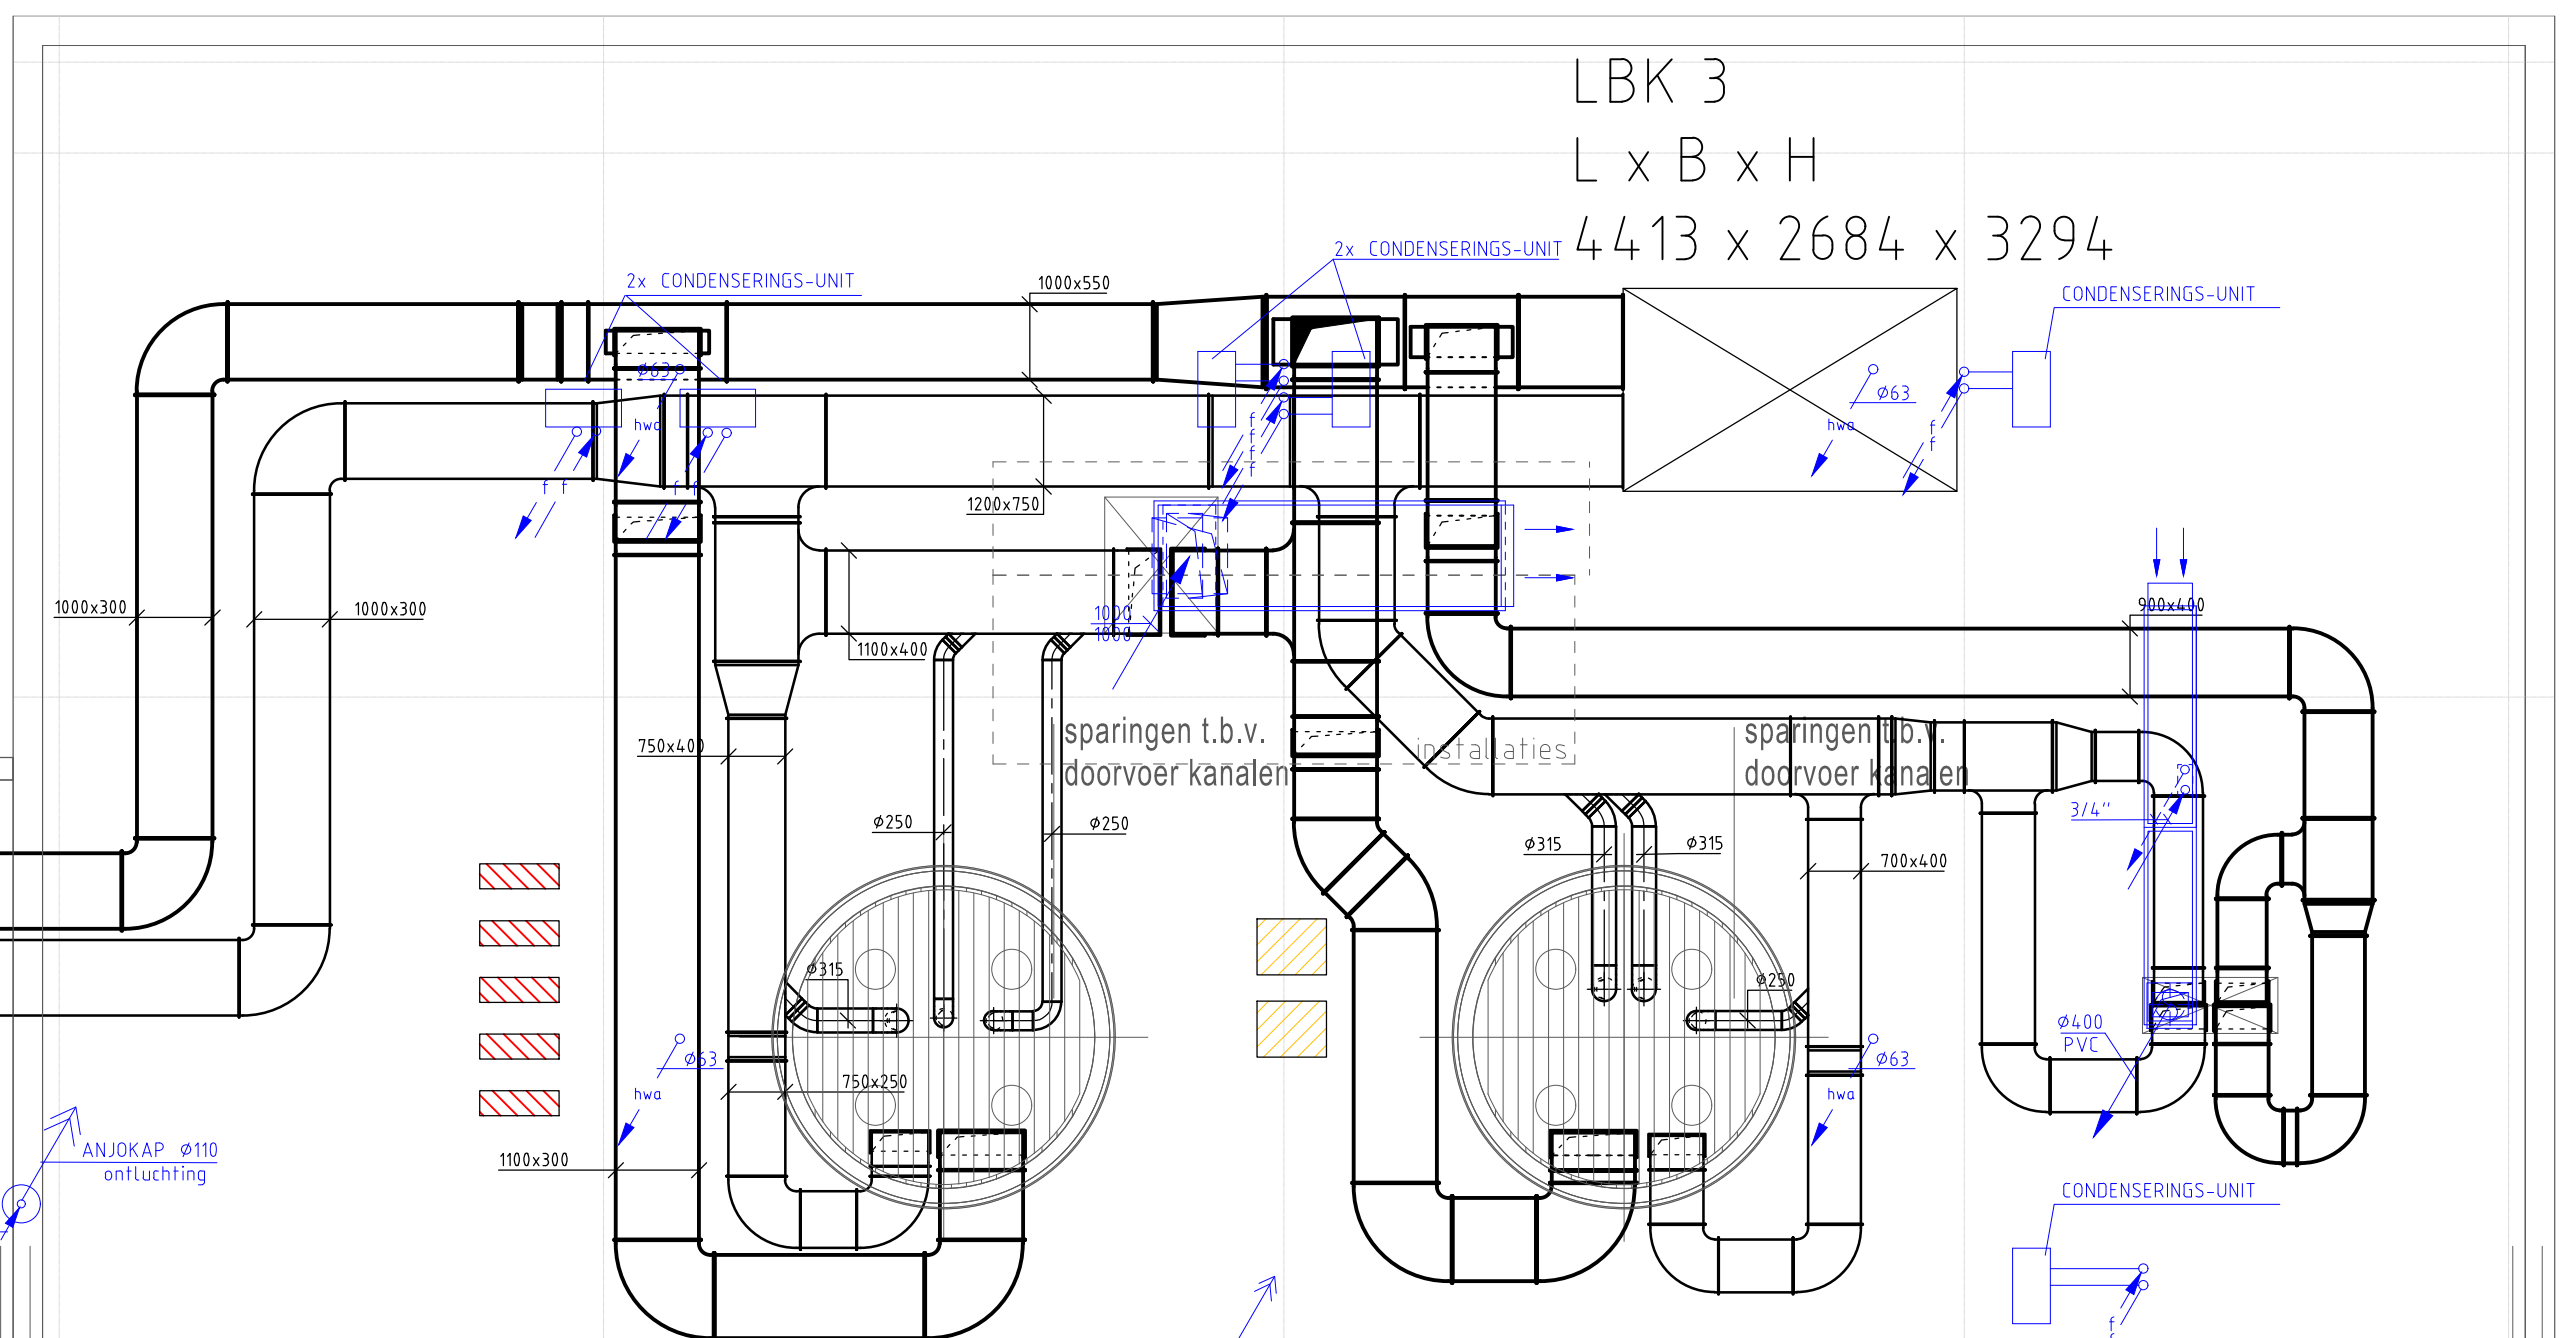

- Panelen handhaven
- Nieuwe locatie verplaatste panelen

Totaal aantal te verplaatsen panelen = 164