


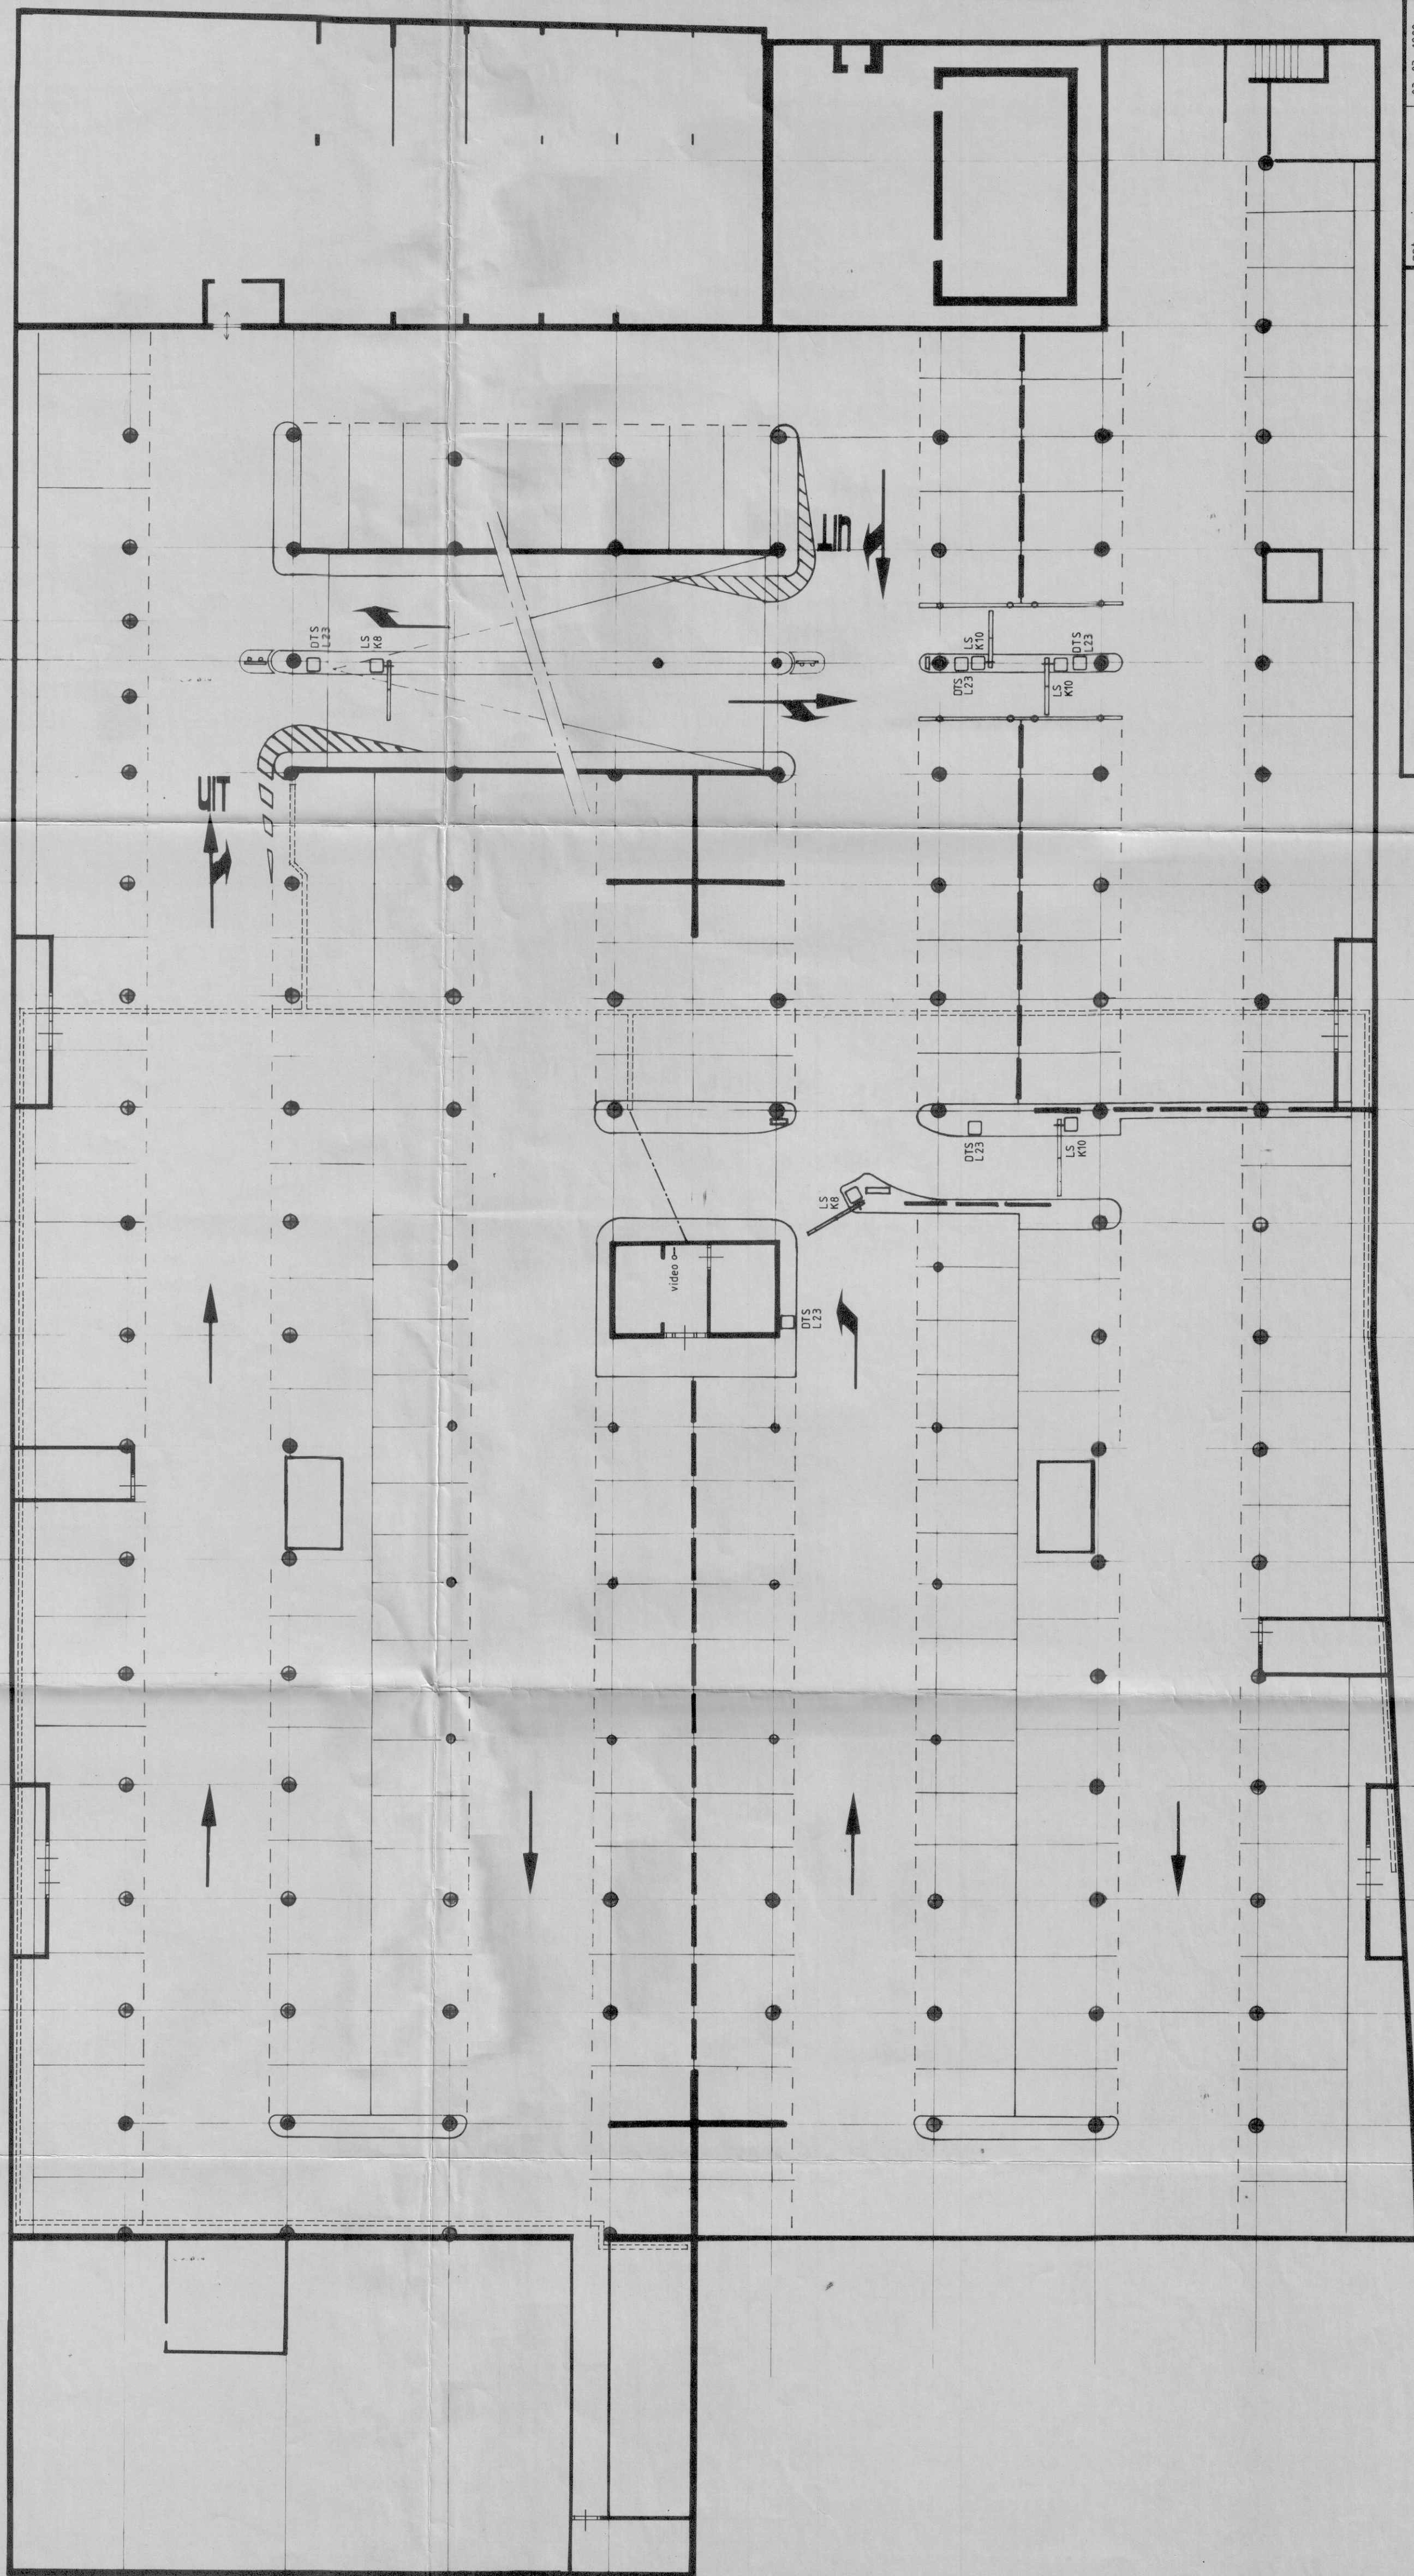

PARKEERVOORZIENINGEN 1e Parkeertlaag Parkeergarage, Baan/Houtplein, Haarlem.	get.	03 - 03 - 1989				
	gew.	A				
	gew.	B				
	gew.	C				
	gew.	D				
schoonderbeek installatie	project	2461.0				
	blad	PV2.R				
elektr. tech. instal. bureau hoofdstraat 122 postbus 216 2180 AE Hillegom tel 02520-16648		schaal :		1 : 200		
				REVISIE		