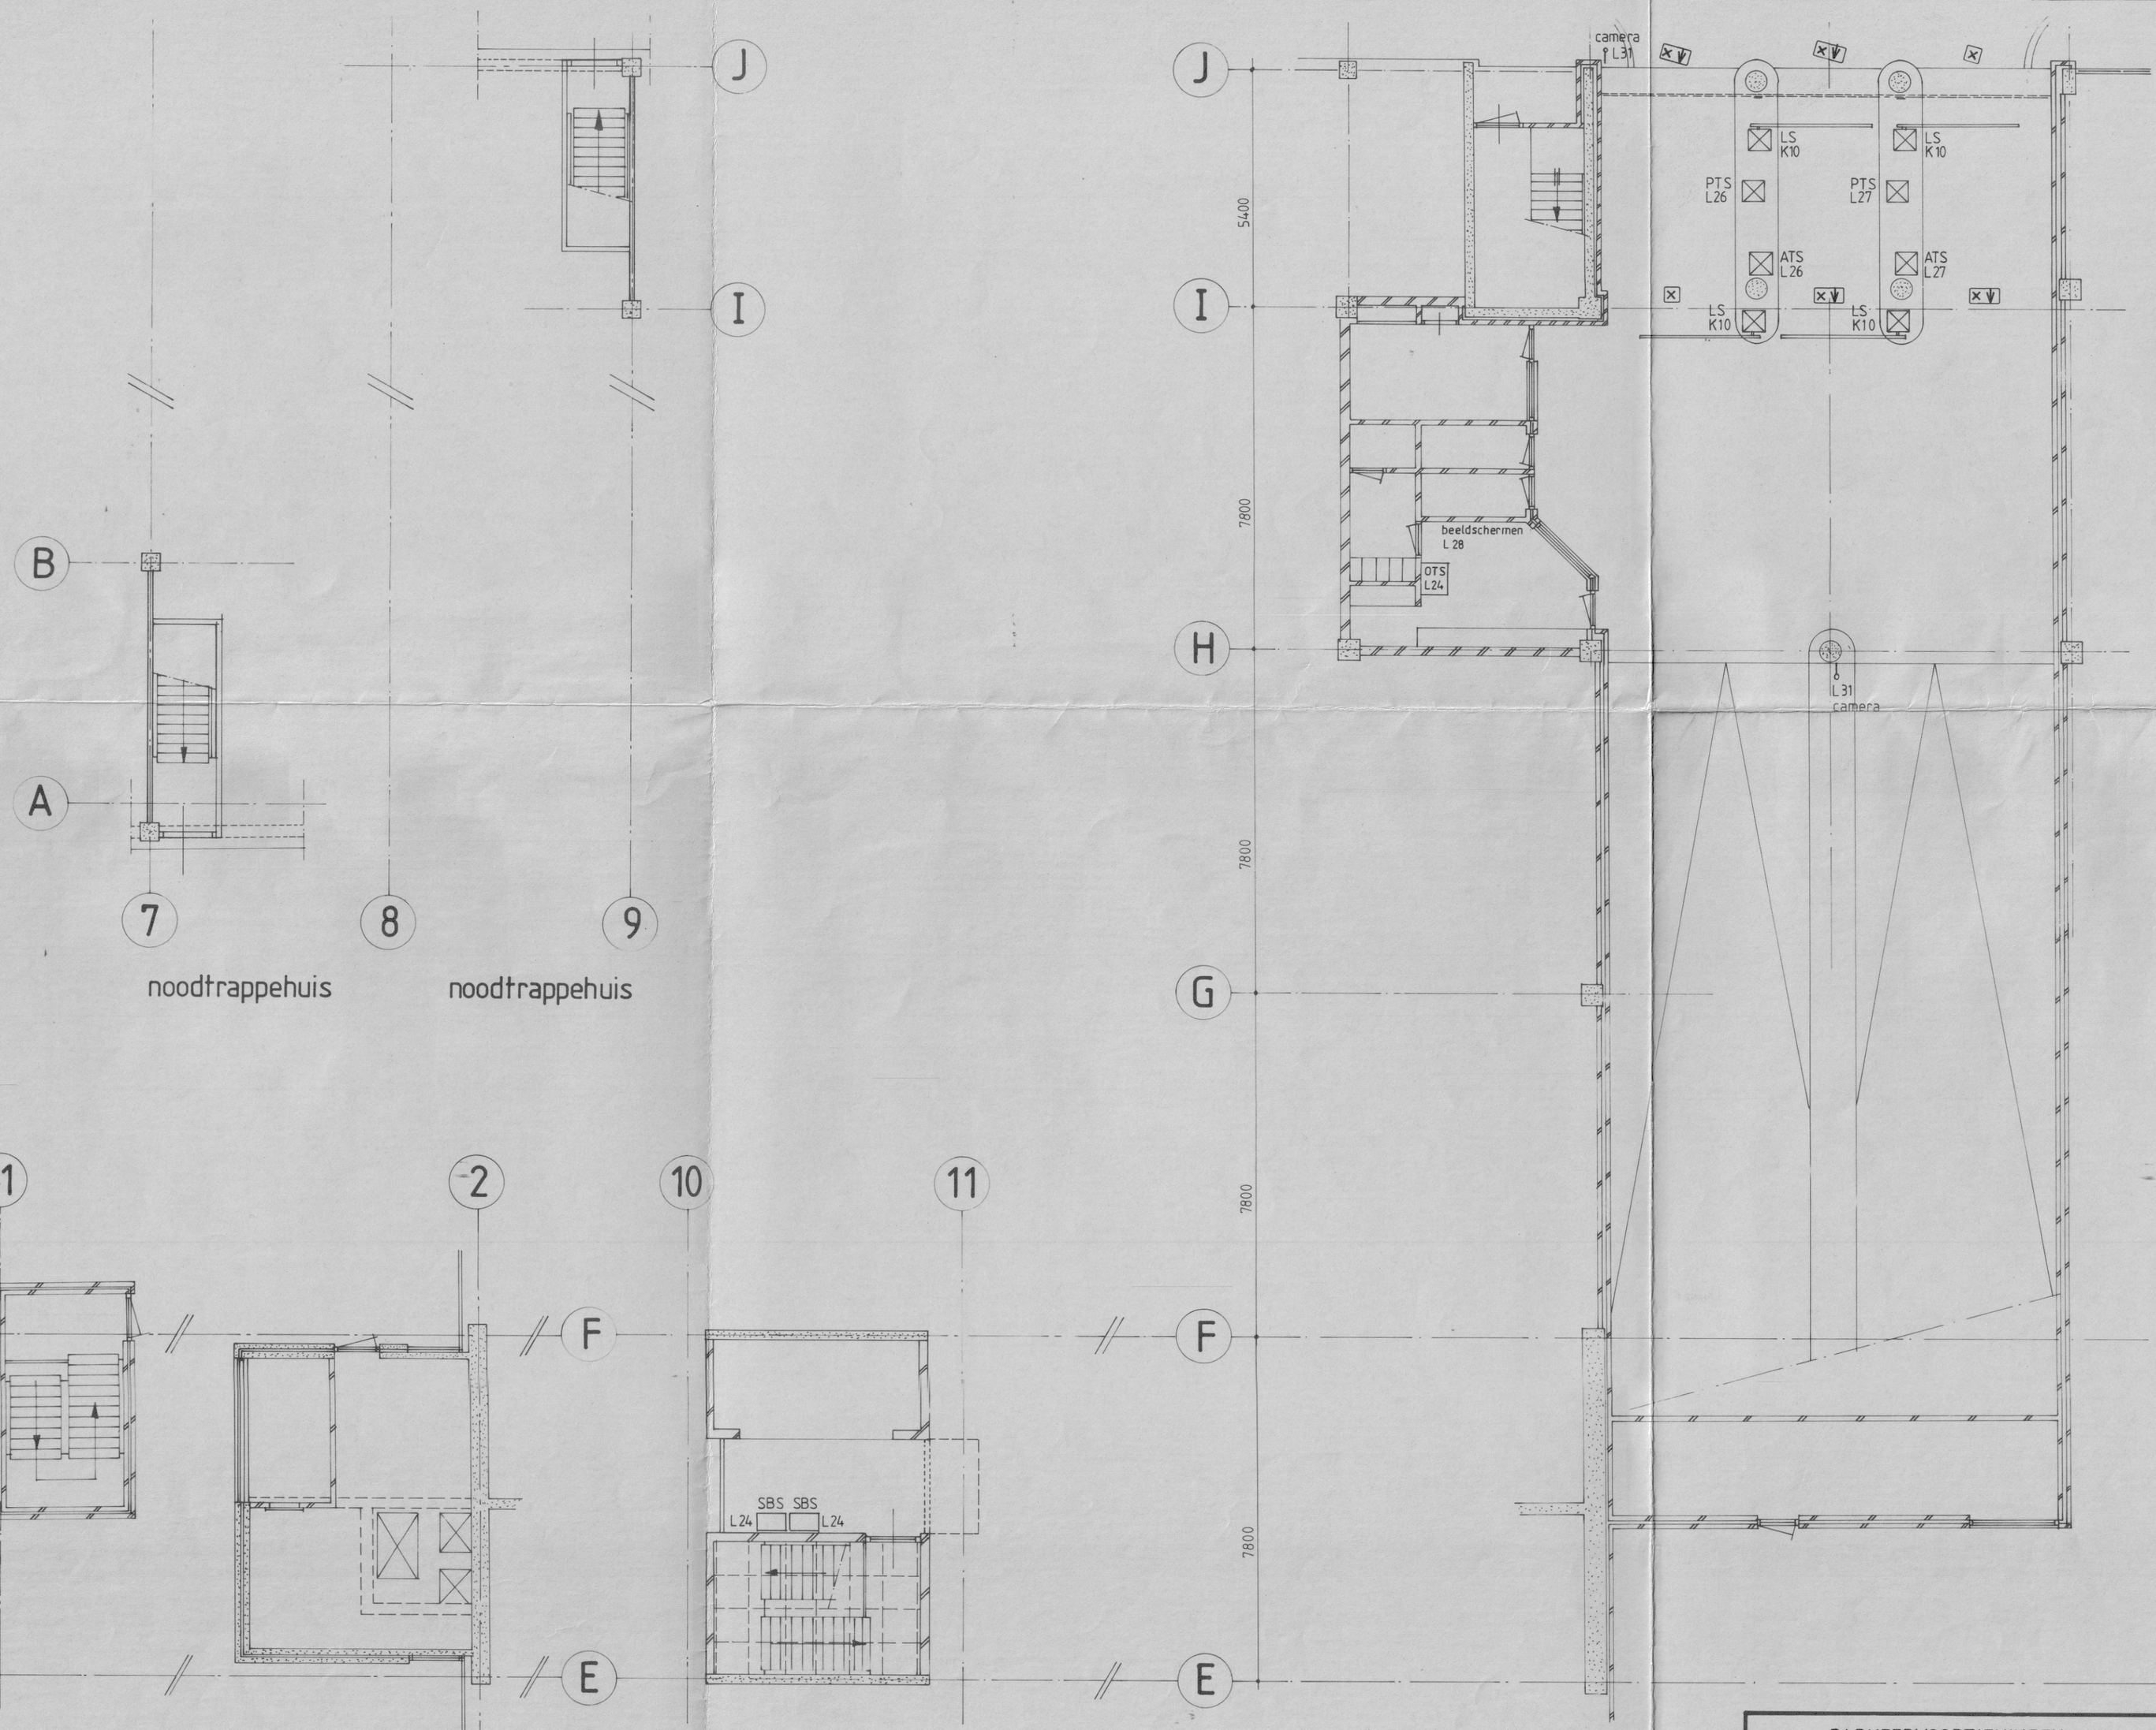

PARKEERVOORZIENINGEN

Begane grond

Parkeergarage, Baan/Houtplein,
Haarlem

schoonderbeek

installatie

elektr. tech. instal. bureau hoofdstraat 122 postbus 216 2180 AE hillegom tel. 02520 - 16648

get.		03_03_1989
gew.	A	
gew.	B	
gew.	C	
gew.	D	
gew.	E	
project	blad	
2461.0	PV1.R	
schaal 1 : 100	REVISIE	