


	Renvooi
1	Ruimte

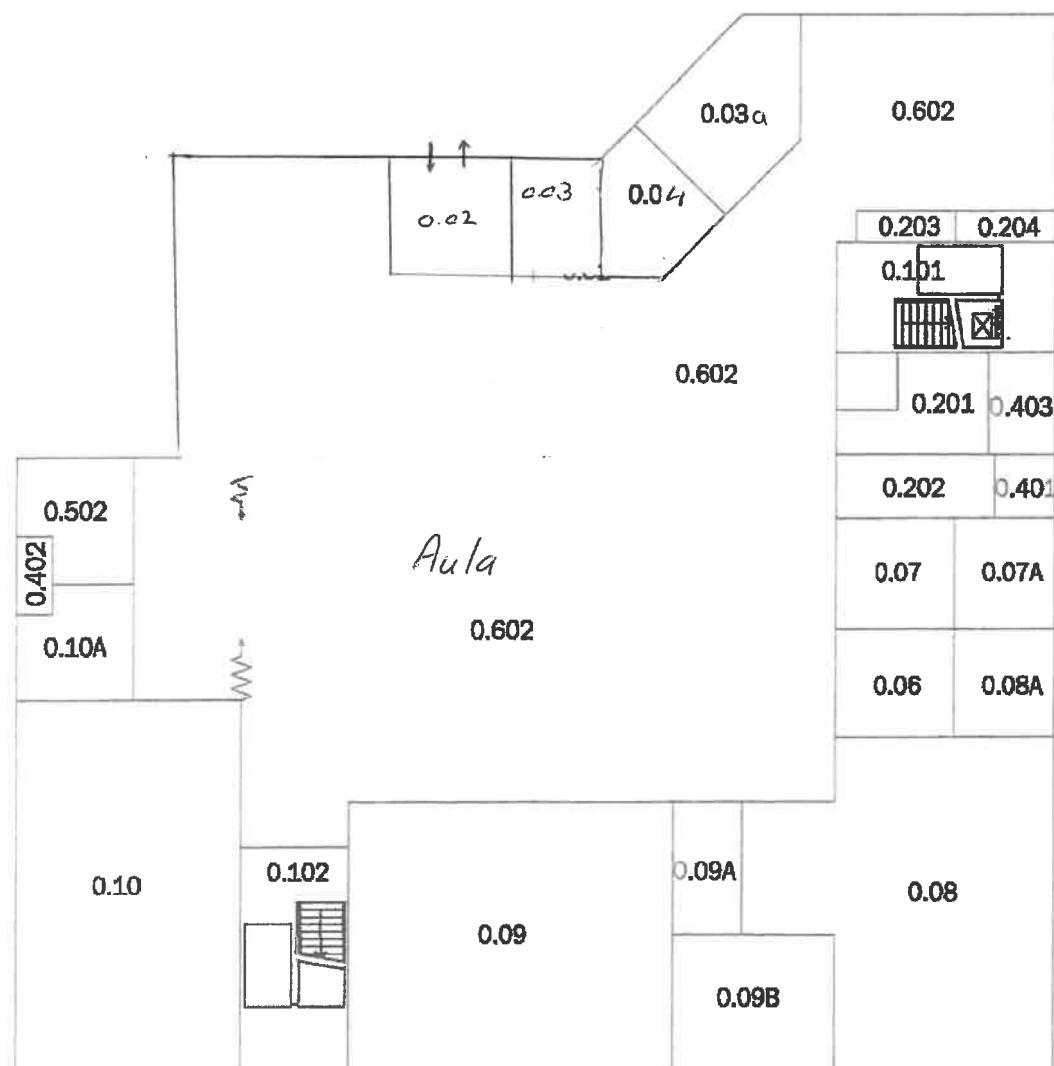


Lek en Linge, Locatie Annie M.G. Schmidtpad 1
 Annie M.G. Schmidtpad 1
 4103 NP Culemborg

Begane grond

Asset Facility Management B.V.
 Margrietstraat 1
 Postbus 4
 5400 AA Uden
 Telefoon 0413 260455
 Telefax 0413 252040

	Renvooi
1	Ruimte

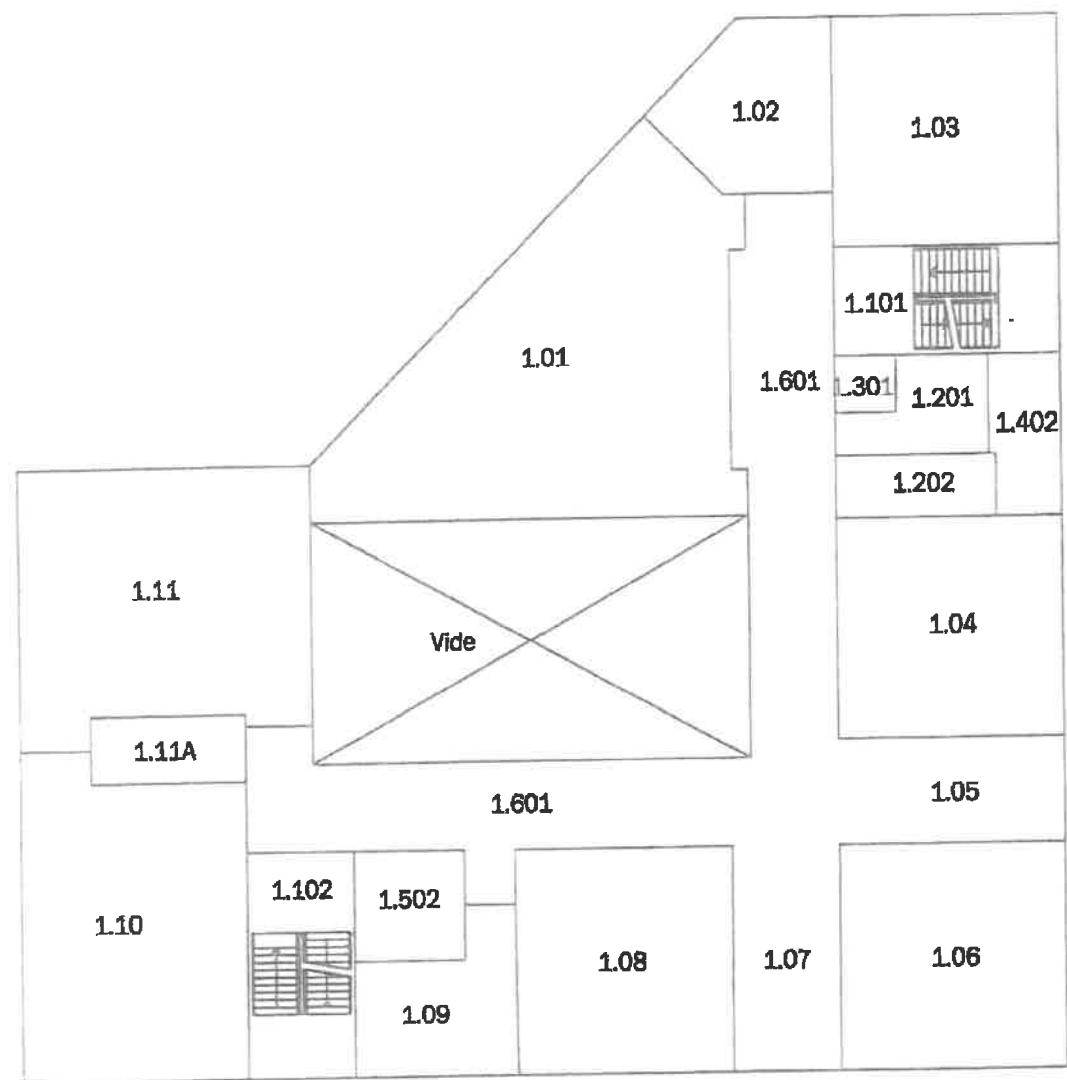

Lek en Linge, Locatie Annie M.G. Schmidtpad 1
 Annie M.G. Schmidtpad 1
 4103 NP Culemborg

1e verdieping

Asset Facility Management B.V.
 Margrietstraat 1
 Postbus 4
 5400 AA Uden
 Telefoon 0413 260455
 Telefax 0413 252040

	Renvoer
1	Ruimte



Lek en Linge, Locatie Annie M.G. Schmidtpad 1
 Annie M.G. Schmidtpad 1
 4103 NP Culemborg

2e verdieping

Asset Facility Manageme
 Margrietstraat 1
 Postbus 4
 5400 AA Uden
 Telefoon 0413 260451
 Telefax 0413 252041