


Code	Naam	Opmerking	Oppervlakte
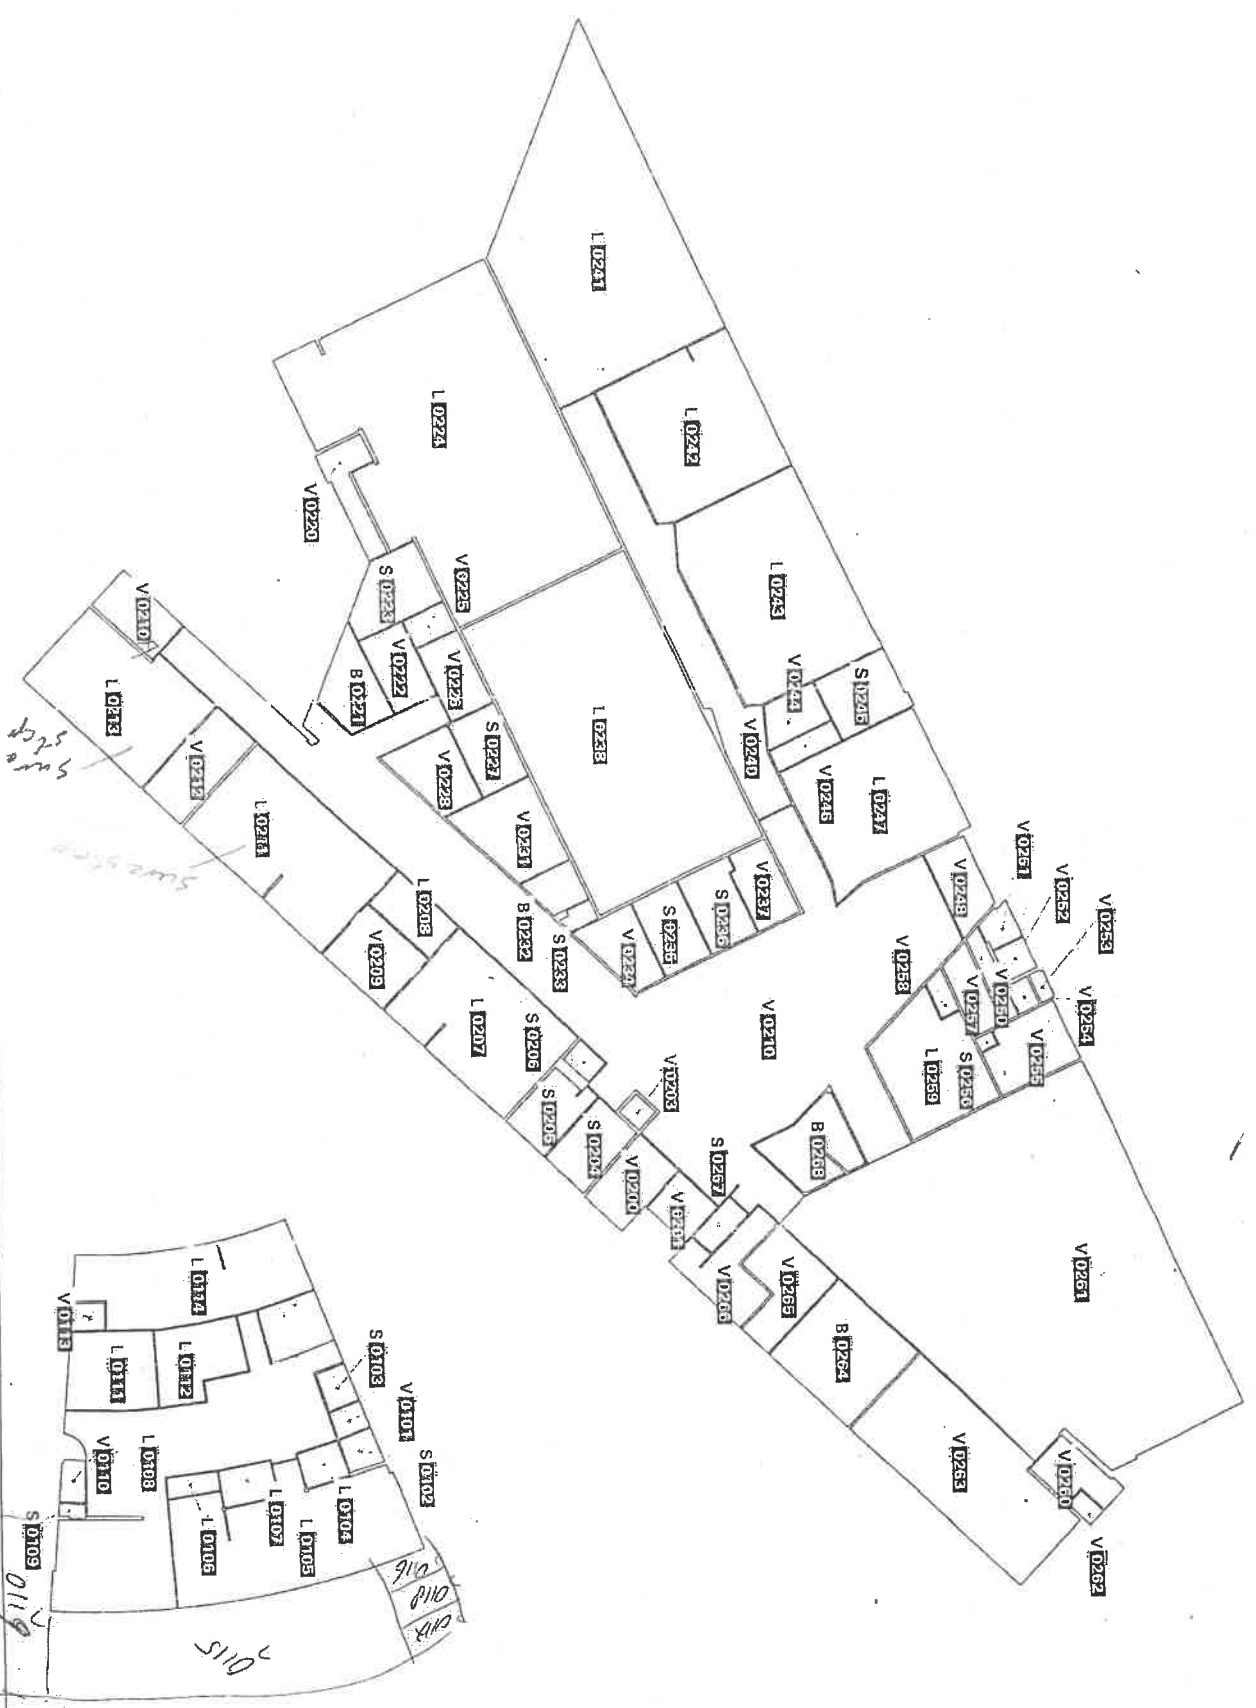

Scholengemeenschap VMBO de lingeborgh
 laan van leeuwenstein 2
 Geldermalsen
 Schoonmaak zoning
 Begane grond
 C:\bin
 E:\concept
 luchthavenweg 81-237
 Postbus 7188
 5205 JD Eindhoven
 T 040 257 33 75
 F 040 257 23 95
 E info@scholengemeenschap.nl


[illegible]

Geldermalsen

Clean Concepts
Luchthavenweg 81-237 T 040 257 33 75
Postbus 7138 F 040 257 20 55
5805 JD Eindhoven E info@cleancorps.nl


Pruftentant			Oppervlakte
Code	Ruimte	Toelichting	

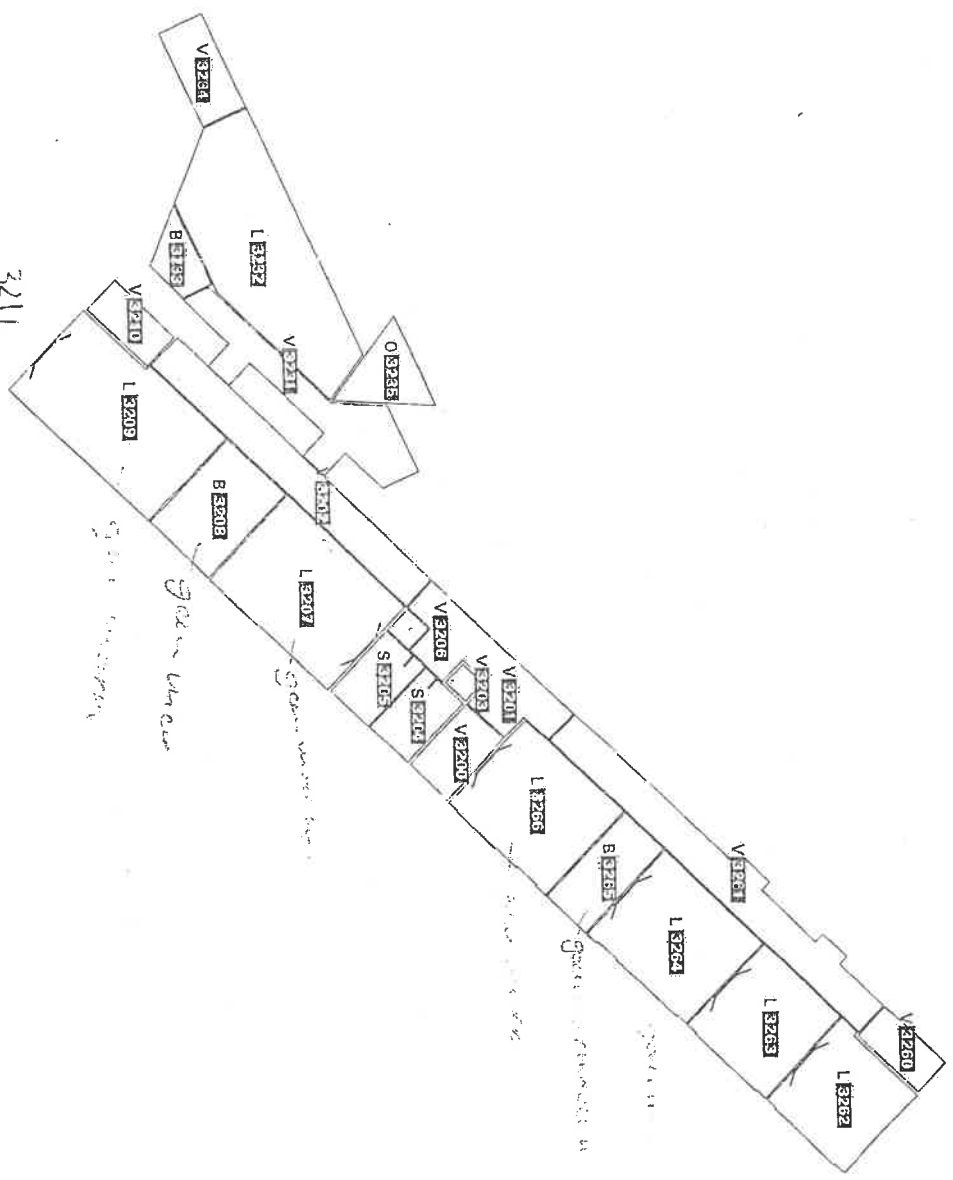

3212


3211

Scholengemeenschap VMBO de Lingeborgh

laan van Leeuwenstein 2
Geldermalsen

Schoonmaak zonering
Derde verdieping
Lingeborgh

Ruimtestat			Opmerking
V. 4201	Luchtwach	2,2 m ²	
V. 4202	Medische	2,2 m ²	
V. 4203	Mechanische LH	3,0 m ²	

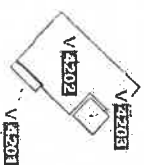


Scholengemeenschap VMBO de Lingeborgh

Laan van Leeuwenstein 2
Geldermalsen

Schoonmaak zonering
Vierde verdieping
Lingeborgh

Cleen
Luchthorweg 61 247
Postbus 7-88
5605-JM Eindhoven
T: 040 257 33 75
F: 040 257 23 55
E: info@cleen.nl

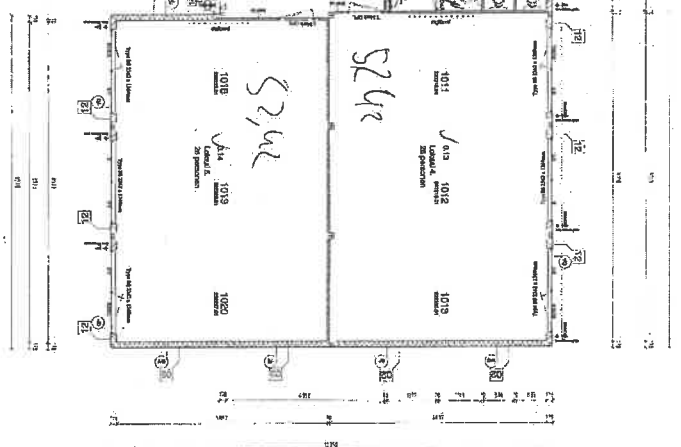[illegible]