



# gewenste verkeerkundige aanpassingen Nieuwveens Jaagpad

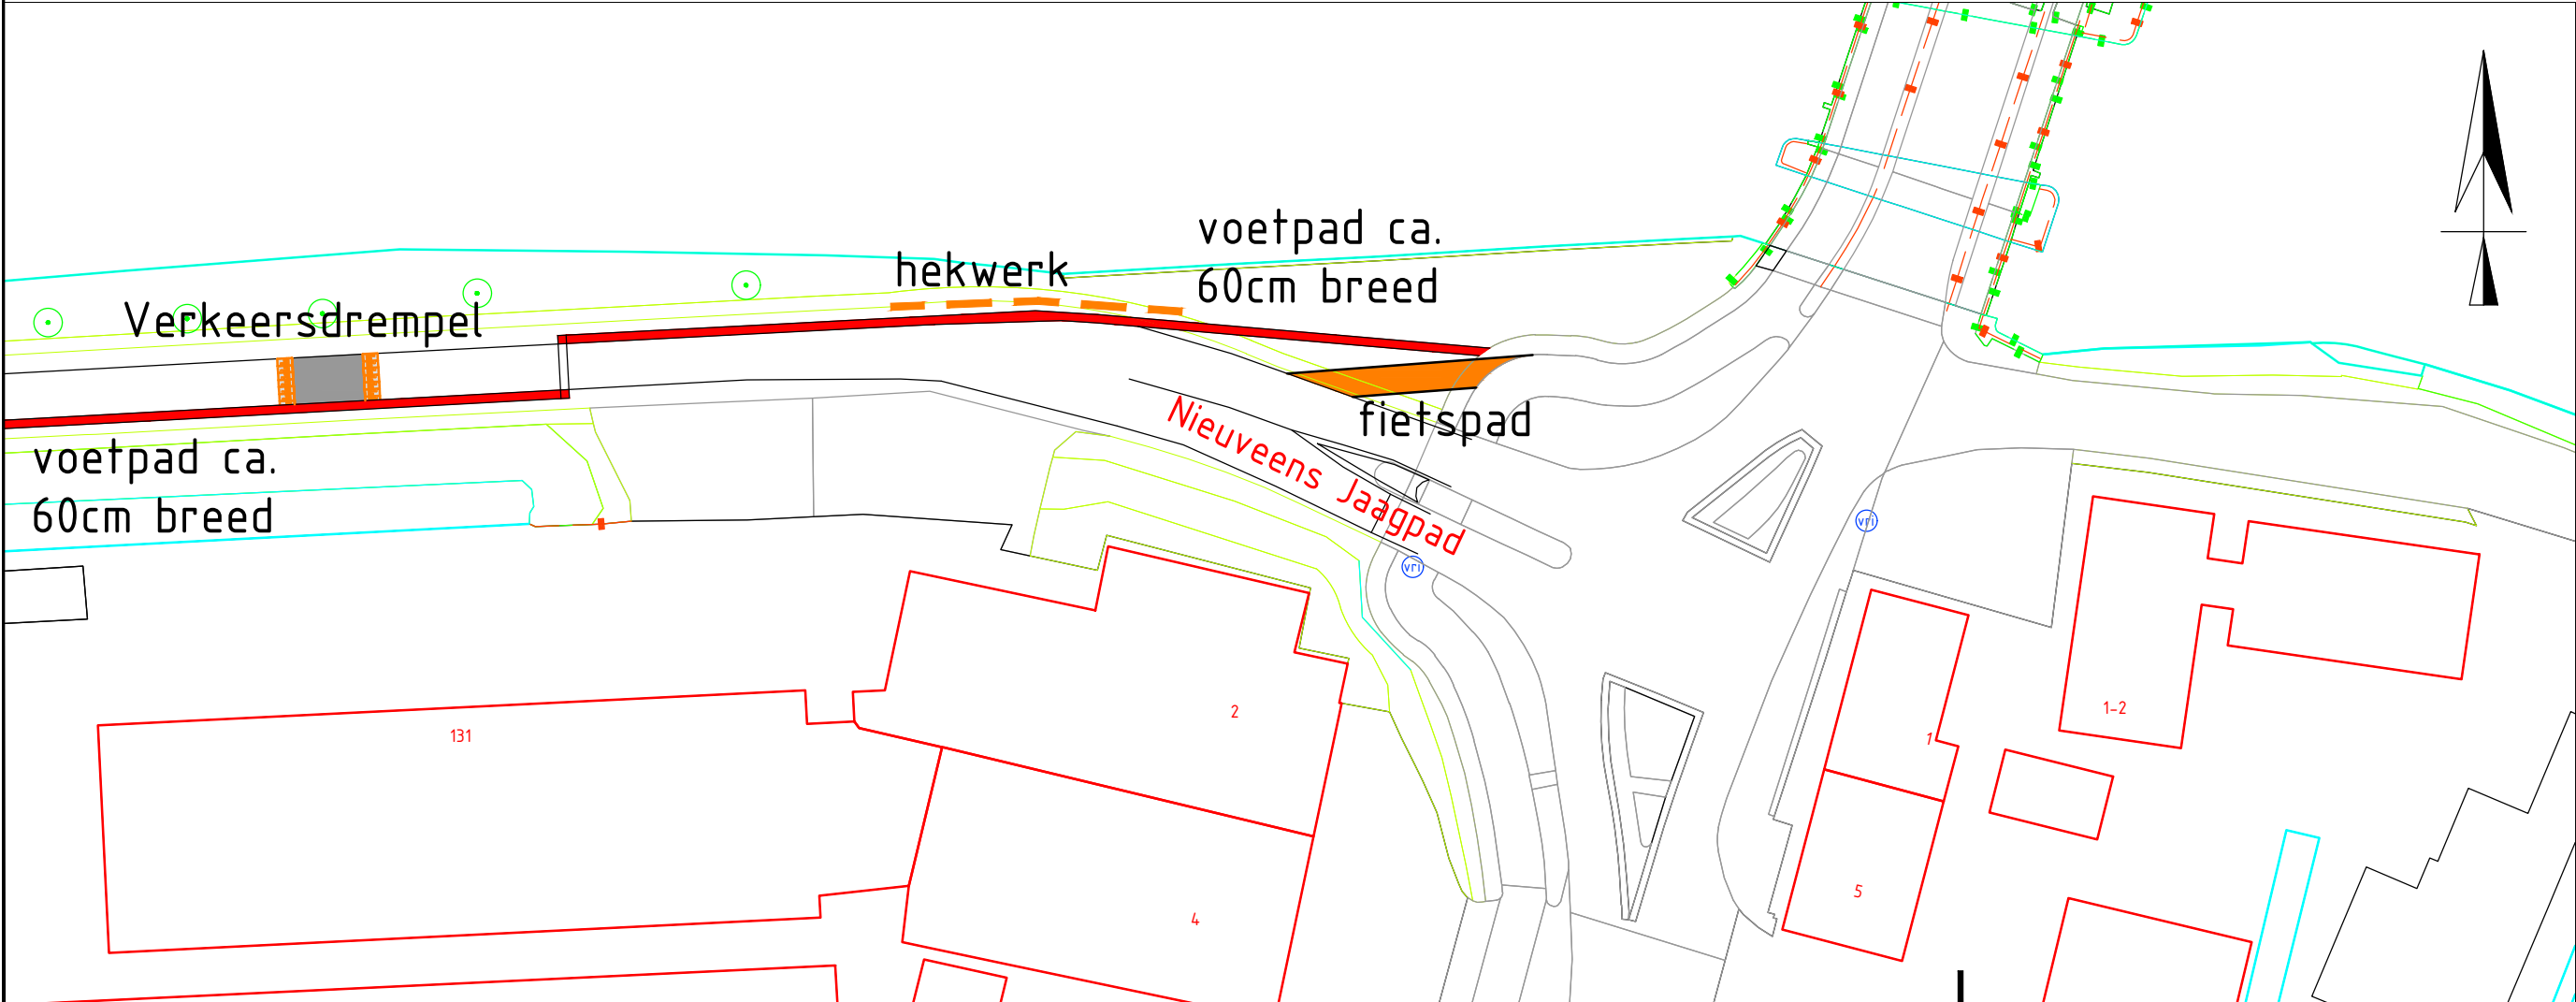

I valt binnen de Opgave zoals omschreven in de aanbesteding Vrouwenakker-West

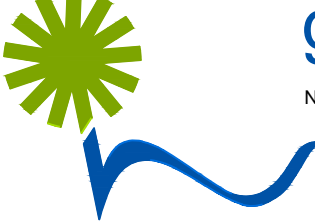

**gemeente Nieuwkoop**  
De Meije, Korteraar, Langeraar, Nieuwkoop, Nieuwveen, Noordeinde, Noorden  
Noordse Dorp, Papenveer, Ter Aar, Vrouwenakker, Woerdense Verlaat, Zevenhoven

**Beheer Openbare Ruimte**

Aardamseweg 4  
2461 CC Ter Aar  
Postbus 1  
2460 AA Ter Aar  
Telefoon: 14-0172  
Fax: 0172-574802  
Internet: [www.nieuwkoop.nl](http://www.nieuwkoop.nl)  
E-mail: [info@nieuwkoop.nl](mailto:info@nieuwkoop.nl)

Kern: **Vrouwenakker**

Wijk: **—**

|                                        |                |
|----------------------------------------|----------------|
| Project : Aanpassen Nieuwveens Jaagpad |                |
| Onderwerp :                            |                |
| Onderdeel :                            |                |
| Getekend : FS                          | Bestek : -     |
| Datum : Augustus 2022                  | Formaat : A0   |
| Status : Concept                       | Schaal : 1:500 |

| Gewijzigd : |                 | Goedgekeurd: |
|-------------|-----------------|--------------|
| 0           | 12 oktober 2022 | FS           |
| 1           |                 |              |
| 2           |                 |              |
| 3           |                 |              |
| 4           |                 |              |
| 5           |                 |              |
| Tek.nr. :   |                 | -            |

H:\nieuwveens jaagpad vrouwenakker.dwg

Plotdatum: 12 oktober 2022