


HKL

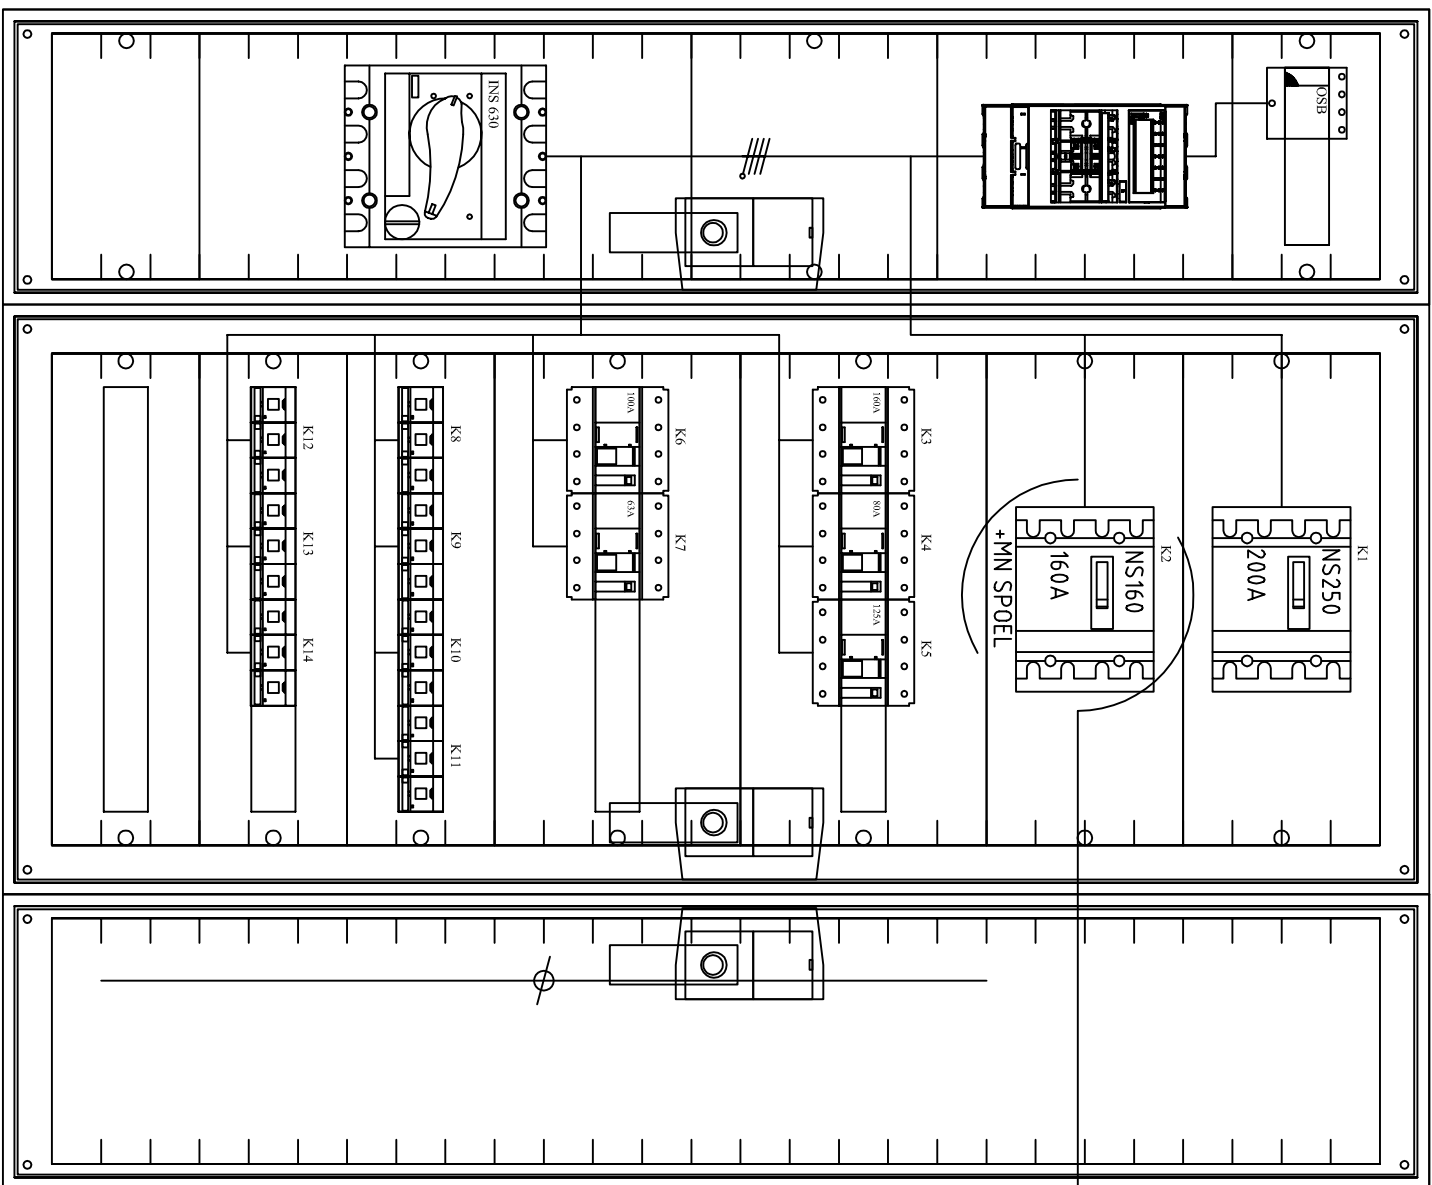

UITSCHAKELEND BIJ SPANNINGSUITVAL

- K1. Verdeeinrichting LK1
- K2. Koelmachine
- K3. Reserve
- K4. Verdeeinrichting LKWP1
- K5. Verdeeinrichting LKWP2
- K6. Regelkast RK-K1
- K7. Verdeeinrichting LKR
- K8. Verdeeinrichting LKP (UPS)
- K9. Verdeeinrichting LKS
- K10. Reserve
- K11. Personenlift
- K12. Goederenlift
- K13. Hydrofoor
- K14. Reserve

Onderdeel:

Groepenverklaring HKL

Project:

Hilversum, Nieuwbouw brandweerkazerne

Init: Datum:

Get.	GdR	11-03-08
Wjz.1	GdR	17-07-08

GdR 17-07-08

Wijz.

Wijz.

Wijz.

Marconiweg 28 postbus 6, 8070
Tel.: 0341-252688 Fax: 0341-257564
Wijz. 60089

e-mail: mail@hellebrekers.nl Vni-Uno-Recon-Loginstatus:
Wijz.

Wijz.

Wijz.



HELLEBREKERS TECHNIKEN

Schadl:

Format:

A3

Projectstatus:
Revisie
Dicipline:

Elektra



Tekeningsnummer

Deze tekening mag niet worden vervaelvoudigd en/of openbaar worden gemaakt d.m.v. druk, fotokopie, microfilm of welke wijze dan ook, zonder voorafgaande schriftelijke toestemming van Hellebrakers Techniek en worden gebruikt voor enig ander doel dan waarvoor deze is vervaerdigd.

Xrefnaam: