LKR

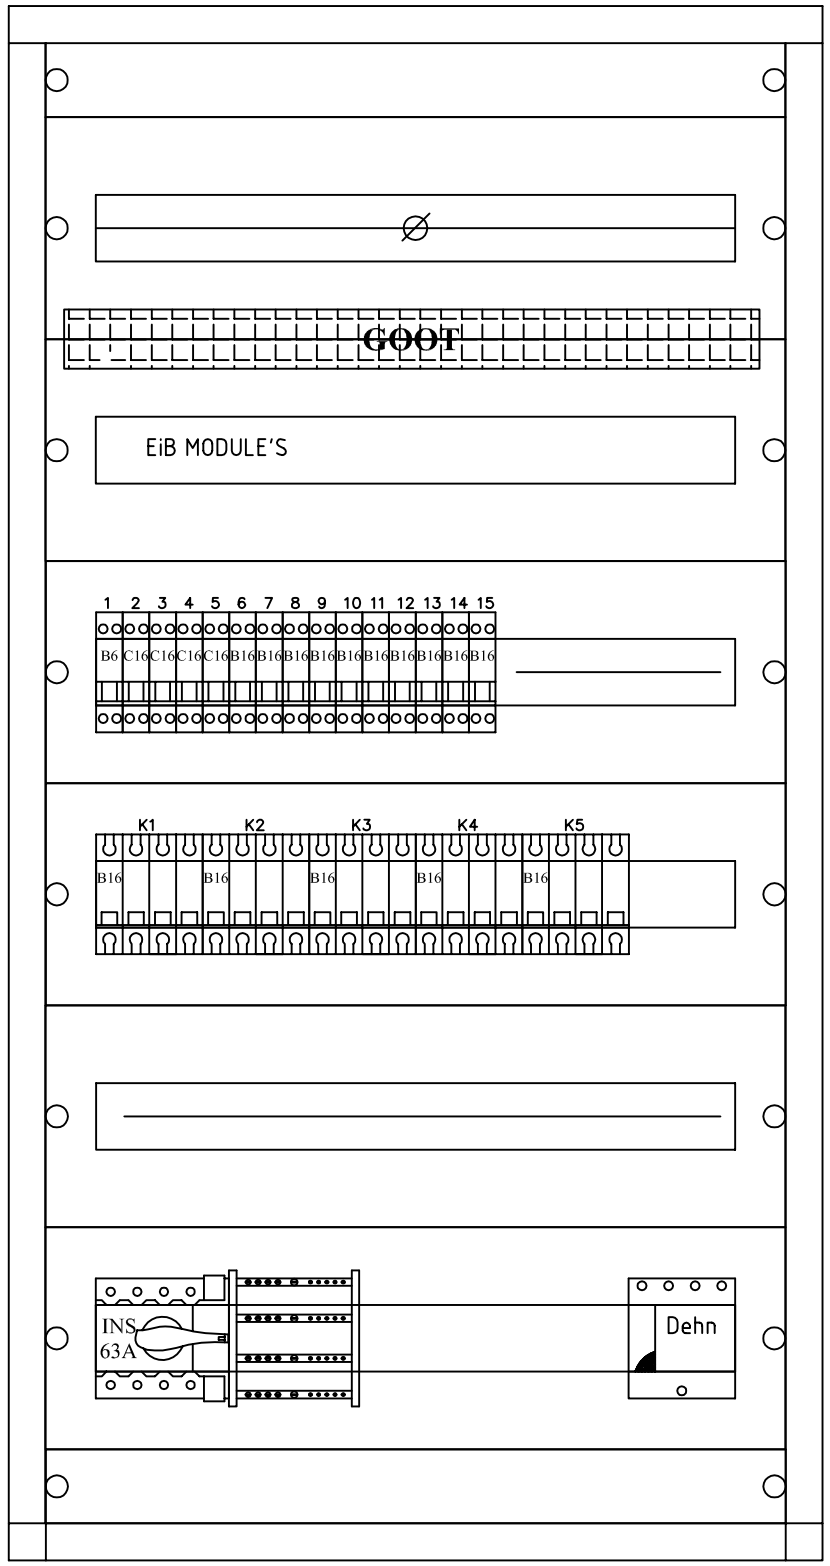

1. Verlichting
2. Verlichting
3. Verlichting
4. Reserve
5. Wandcontactdozen en Lichtkrant
6. Accudruppellader
7. Accudruppellader
8. Accudruppellader
9. Haspels remise
10. Versterker tbv GPS
11. Reserve
12. Overheaddeur
13. Overheaddeur
14. Overheaddeur
15. Overheaddeur

K1. Wandcontactdoos Algemeen
K2. Wandcontactdoos Algemeen
K3. Afzuigventilator
K4. Reserve
K5. Reserve

Onderdeel:
Groepenverklaring LKR

Project:
Hilversum, Nieuwbouw brandweerkazerne

	Init:	Datum:
Get.	GdR	11-03-08
Wijz.1	GdR	17-07-08
Wijz.		
Wijz.		
Wijz.		
Wijz.		
Wijz.		
Wijz.		
Wijz.		
Wijz.		

HELLEBREKERS TECHNIEKEN
Marconiweg 28 postbus 6, 8070 AA Nunspeet
Tel.: 0341-252688 Fax.: 0341-257564
e-mail: mail@hellebrekers.nl Vni-Uneto-Recon-LTI

Schaal: N.V.T
Formaat: A4
Projectstatus: Revisie
Dicipline: Elektra
Projectnummer: 60089
Tekeningstatus: Revisie
Tekeningnummer: E-2

© Hellebrekers Technieken
Deze tekening mag niet worden verveelvoudigd en/of openbaar worden gemaakt d.m.v. druk, fotokopie, microfilm of welke wijze dan ook, zonder voorafgaande schriftelijke toestemming van Hellebrekers Technieken of worden gebruikt voor enig ander werk dan waarvoor deze is vervaardigd.

Xrefnaam: