LKWP1

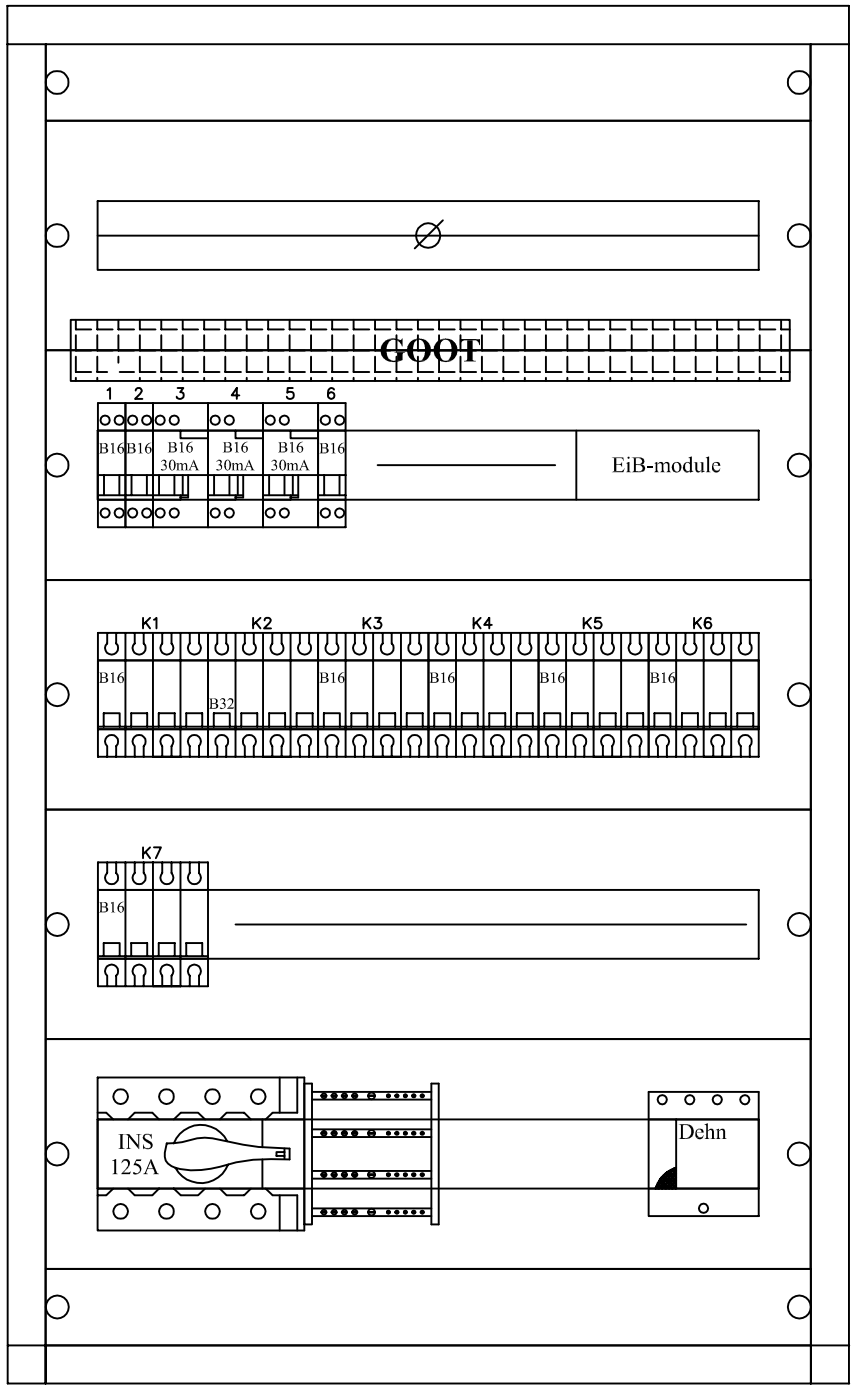

1. Verlichting
2. Reserve
3. Wcd's Algemeen
4. Wcd's Algemeen
5. Reserve
6. Verkeers Regel Installatie

K1. Trocktop
K2. Slangenwasmachine
K3. Stoomcleaner
K4. Wasmachine
K5. Droger
K6. Wandcontactdoos boven plafond Slangenwerk
K7. Reserve

Onderdeel:
Groepenverklaring LKWP1

Project:
Hilversum, Nieuwbouw brandweerkazerne

	Init:	Datum:
Get.	GdR	11-03-08
Wijz.1	GdR	17-07-08
Wijz.		
Wijz.		
Wijz.		
Wijz.		
Wijz.		
Wijz.		
Wijz.		
Wijz.		

HELLEBREKERS TECHNIEKEN
Marconiweg 28 postbus 6, 8070 AA Nunspeet
Tel.: 0341-252688 Fax.: 0341-257564
e-mail: mail@hellebrekers.nl Vni-Uneto-Recon-Lto

Schaal: N.V.T
Formaat: A3
Projectstatus: Revisie
Dicipline: Elektra
Projectnummer: 60089
Tekeningstatus: Revisie
Tekeningnummer: E28

© Hellebrekers Technieken
Deze tekening mag niet worden verveelvoudigd en/of openbaar worden gemaakt d.m.v. druk, fotokopie, film of welke wijze dan ook, zonder voorafgaande schriftelijke toestemming van Hellebrekers Technieken of worden gebruikt voor enig ander dan waarvoor deze is vervaardigd.

Xrefnaam: