LKWP2

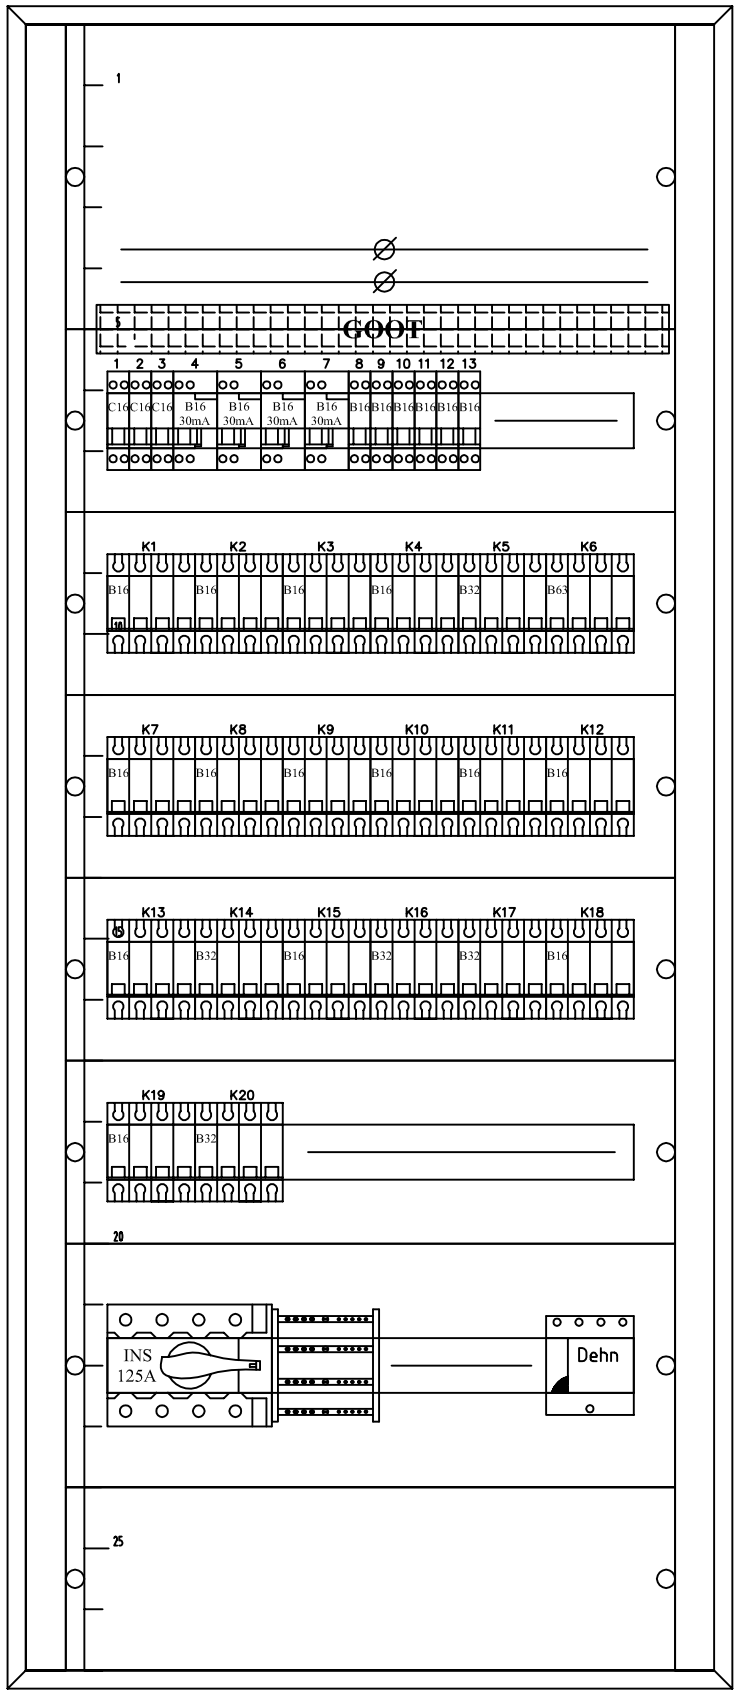

1. Verlichting
2. Verlichting
3. Reserve
4. Afzuiging
5. Afzuiging en Haspels remise
6. Wandcontactdozen Algemeen
7. Wandcontactdozen Algemeen
8. Slijpsteen
9. Lasdampafzuiger
10. Werkluchtcompressor
11. Ademluchtcompressor
12. Overheaddeur
13. Reserve

K1. Houtwerkplaats
K2. Houtwerkplaats
K3. Wcd Algemeen
K4. Wcd Algemeen
K5. Wcd Algemeen
K6. Lasapparaat
K7. Afkortzaag
K8. Slijpsteen
K9. Afbraamband
K10. Draaibank
K11. Kolomboor
K12. Uitlaatgasafzuiger
K13. Hefbrug 5T
K14. Hefbrug 20T
K15. Overheaddeur
K16. Werkluchtcompressor
K17. Ademluchtcompressor
K18. Ventilator Overlander
K19. Ventilator Overlander
K20. Reserve

Onderdeel:
Groepenverklaring LKWP2

Project:
Hilversum, Nieuwbouw brandweerkazerne

	Init:	Datum:
Get.	GdR	11-03-08
Wijz.1	GdR	17-07-08
Wijz.		
Wijz.		
Wijz.		
Wijz.		
Wijz.		
Wijz.		
Wijz.		
Wijz.		

HELLEBREKERS TECHNIEKEN
Marconiweg 28 postbus 6, 8070 AA Nunspeet
Tel.: 0341-252688 Fax.: 0031341257564
e-mail: mail@hellebrekers.nl Vni-Uneto-Recon-Lg

Schaal: N.V.T
Formaat: A3
Projectstatus: Revisie
Dicipline: Elektra
Projectnummer: 60089
Tekeningstatus: Revisie
Tekeningnummer: E29

© Hellebrekers Technieken
Deze tekening mag niet worden verveelvoudigd en/of openbaar worden gemaakt d.m.v. druk, fotokopie, film of welke wijze dan ook, zonder voorafgaande schriftelijke toestemming van Hellebrekers Technieken of worden gebruikt voor enig ander doel dan waarvoor deze is vervaardigd.

Xrefnaam: