


LKS

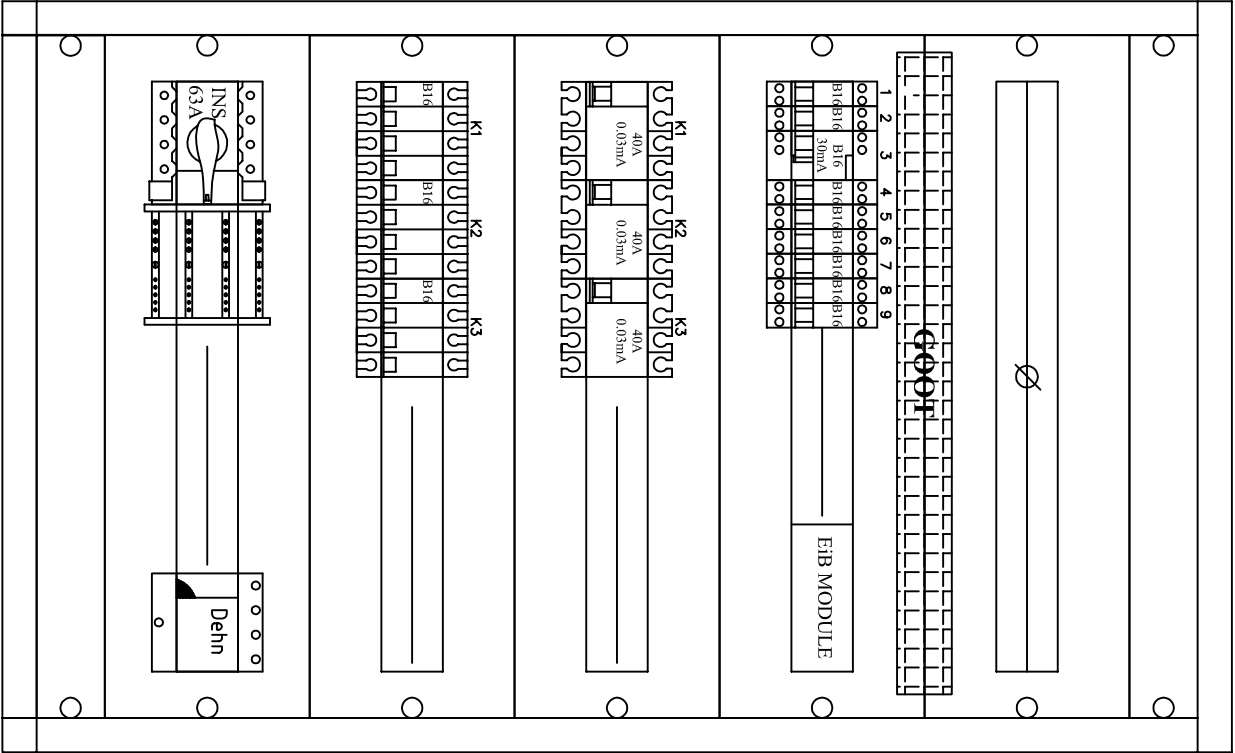

1.

Verlichting
2.

Verlichting
3.

Wcd's Buitenstalling
4.

Wcd's Buitenstalling
5.

Ribbenbuiskachel
6.

Ribbenbuiskachel
7.

Hek
8.

Overheaddeur
9.

Voeding tbv Incaa

- K1.

Wandcontactdoos 16A
- K2.

Stoomcleaner
- K3.

Reserve

Onderdeel: Groepenverklaring LKS		
Project: Hilversum, Nieuwbouw brandweerkazerne		
Get.	GdR	11-03-08
Wijz.1	GdR	17-07-08
Wijz.		
Wijz.		
Wijz.		
Wijz.		
Wijz.		
Wijz.		
Wijz.		
Wijz.		
Wijz.		
Wijz.		

	HELLEBREKERS TECHNIEKEN
Marconiweg 28 postbus 6, 8070 Apesteun, Steet Tel.: 0341-252688 Fax.: 0341-257564 e-mail: mail@hellebrekers.nl Vni-Uno-Recon-Li Revisie	
Tekeningsnummer: Elektro	
Projectstatus: Revisie	
Discipline: Elektro	

Schad:	N.V.T
Formaat:	A3
