


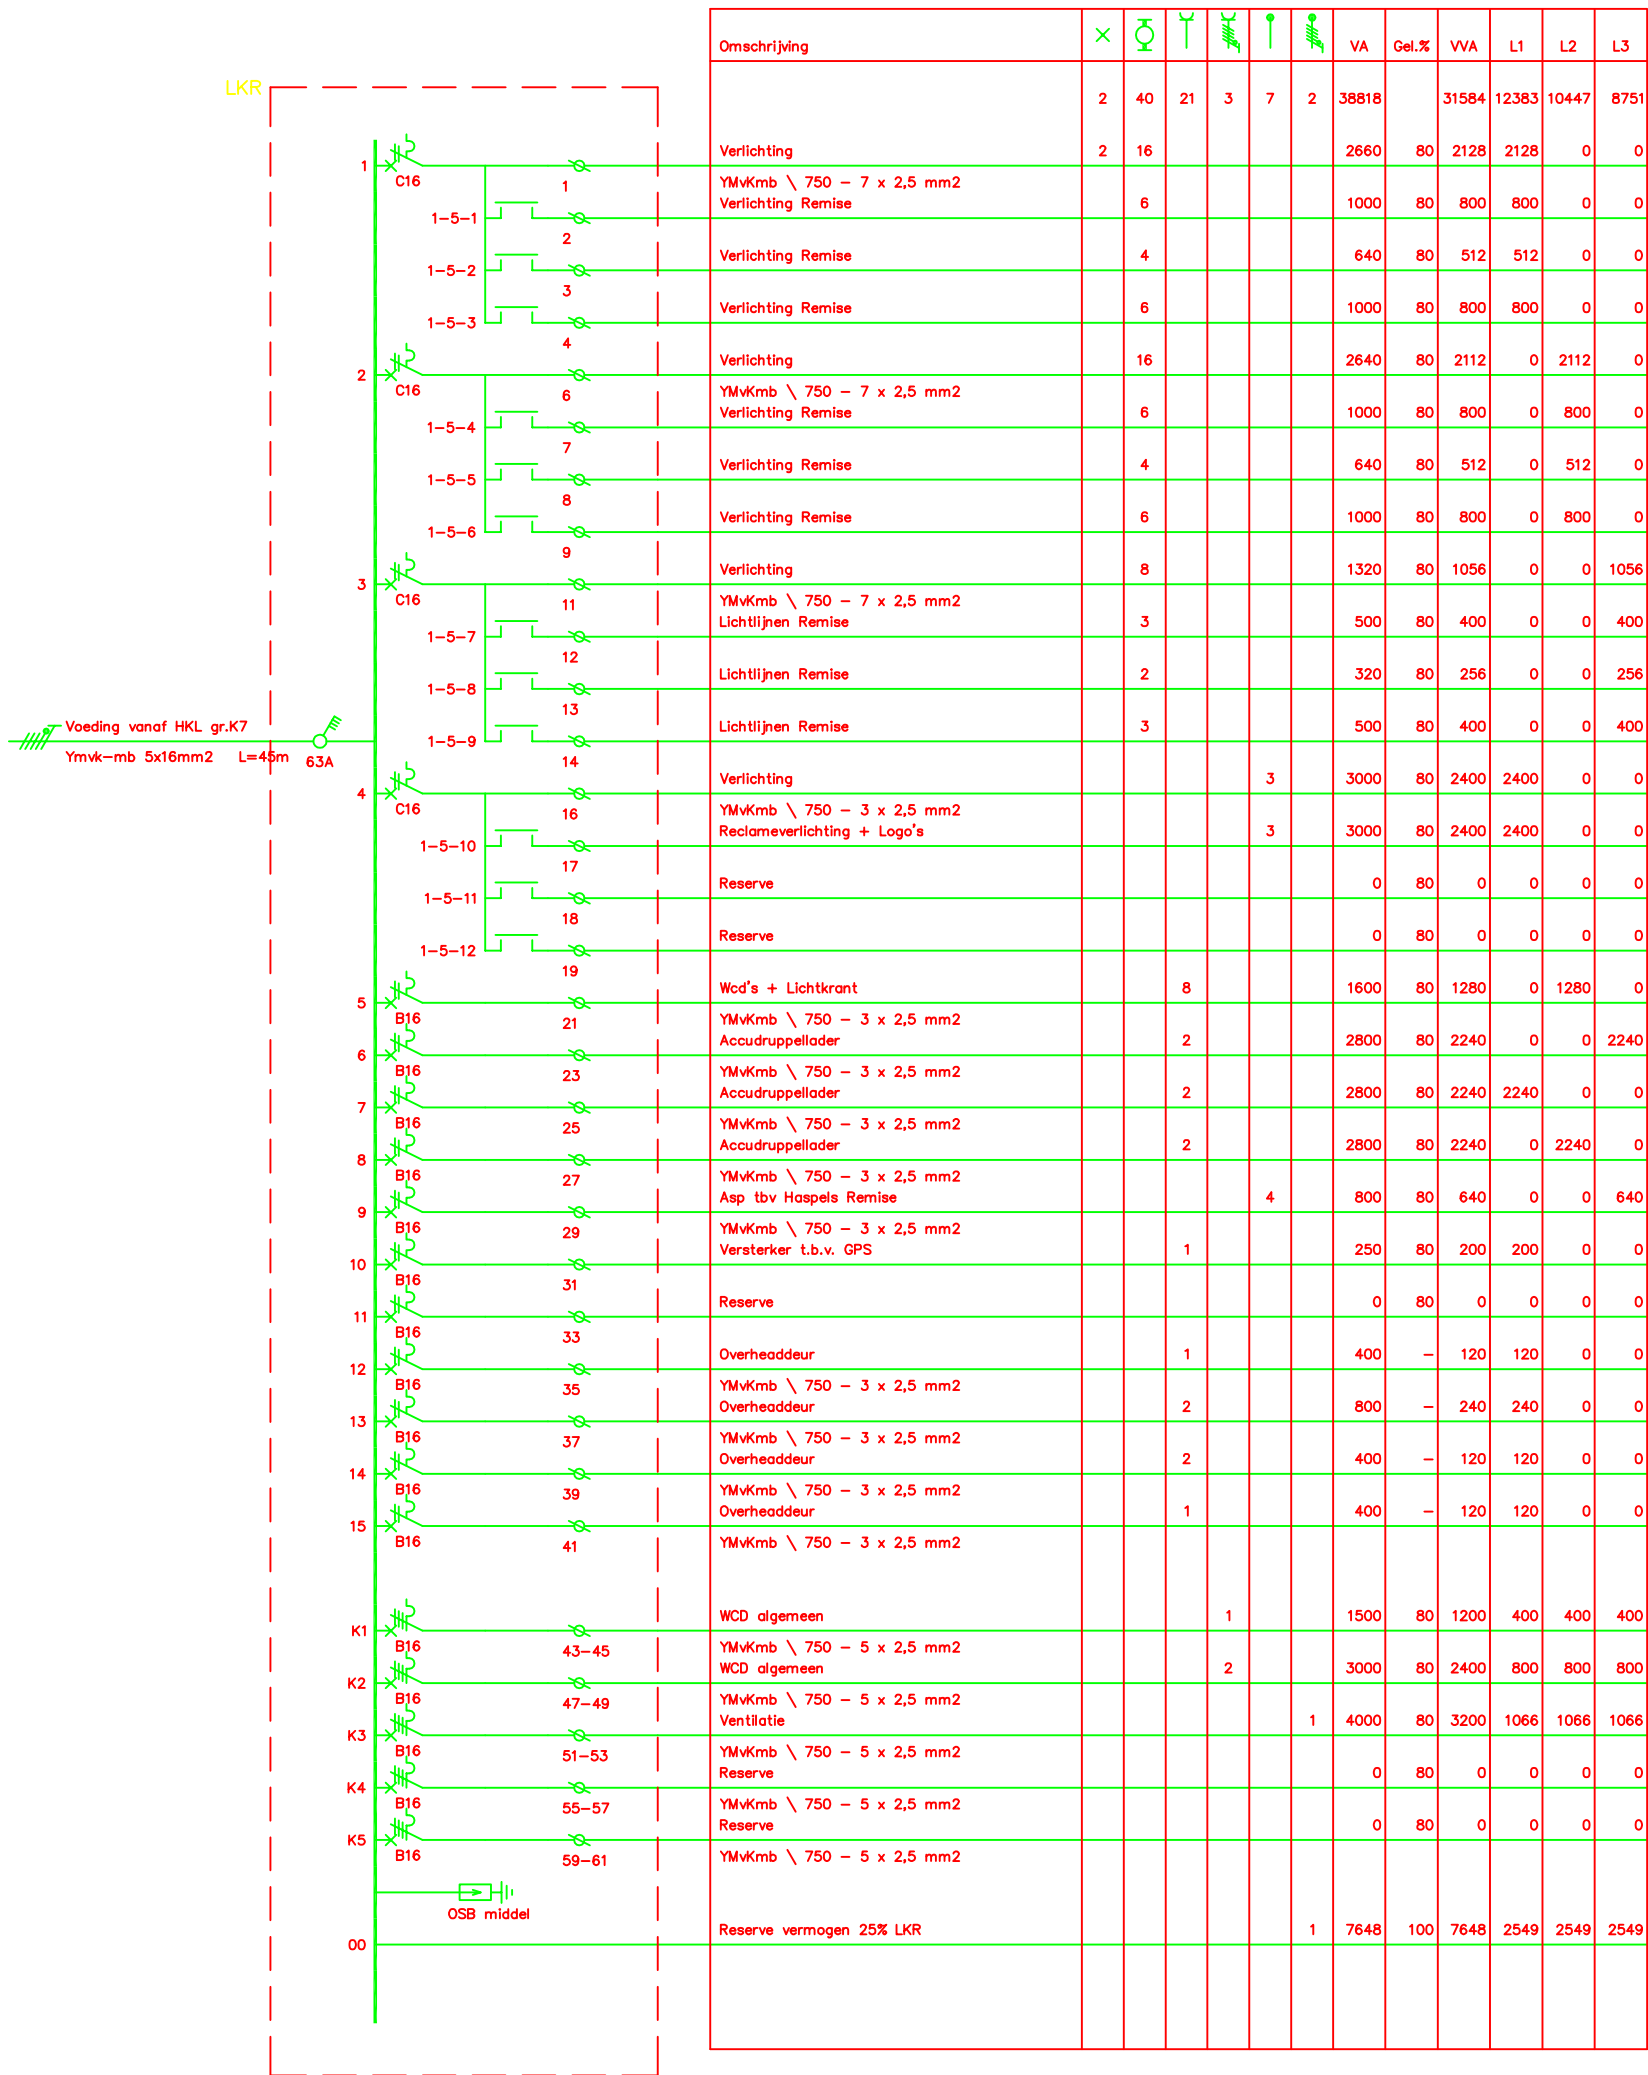

Totaal vermogen (VA): 38818
Totaal te verwachten vermogen (VVA): 31584

RENVOOI

Opmerkingen

- Niet benoemde klemnummers zijn de nulklemmen
- Merk kast: n.t.b.
- Materiaal kast: plaatstaal IP30/40 incl afsluitbare deur voorzien van handgreep en 2 sleutels,
- Met de vermogens, waar de beveiliging mee berekend is, wordt gekeken naar de hoogst belaste fase.
- Afzekerwaarde van de overspannings beveiliging n.t.b. opgave door kastenbouwer
- de EIB actoren worden door ons geleverd.
- de EIB actoren worden gekoppeld met een EIB buskabel door ons aan te brengen, rekening houden met in en uitvoer van deze kabel.
- De volgende EIB-componenten worden in deze tekening opgenomen:
 - * 12-v schakelactor 649212
 - DIN-breedte 18mm (1 st);

Onderdeel:

Installatieschema LKR

Project:

Hilversum, Nieuwbouw brandweerkazerne

Init: Datum:
Get. GdR 11-02-08
Wijz.1 GdR 17-07-08
Wijz. 1
Wijz. 1
Wijz. 1
Wijz. 1
Wijz. 1
Wijz. 1



HELLEBREKERS
TECHNIEKEN

Marconiweg 28 postbus 6, 8070
Tel.: 0341-252688 Fax.: 0341-257564
e-mail: mail@hellebrekers.nl Vni-Uneto-Recon-

Schaal:
N.V.T
Formaat:
A2
Projectstatus:
Opgeleverd
Dicipline:
Elektra
Projectnummer:
60089
Tekeningsstatus:
Revisie
Tekeningsnummer:

Deze tekening mag niet worden vervaelvoudigd en/of openbaar worden gemaakt d.m.v. druk, fotokopie, microfilm of welke wijze dan ook, zonder voorafgaande schriftelijke toestemming van Hellebrekers Technieken of worden gebruikt voor enig ander werk dan waarvoor deze is vervaardigd.

Xrefnaam: