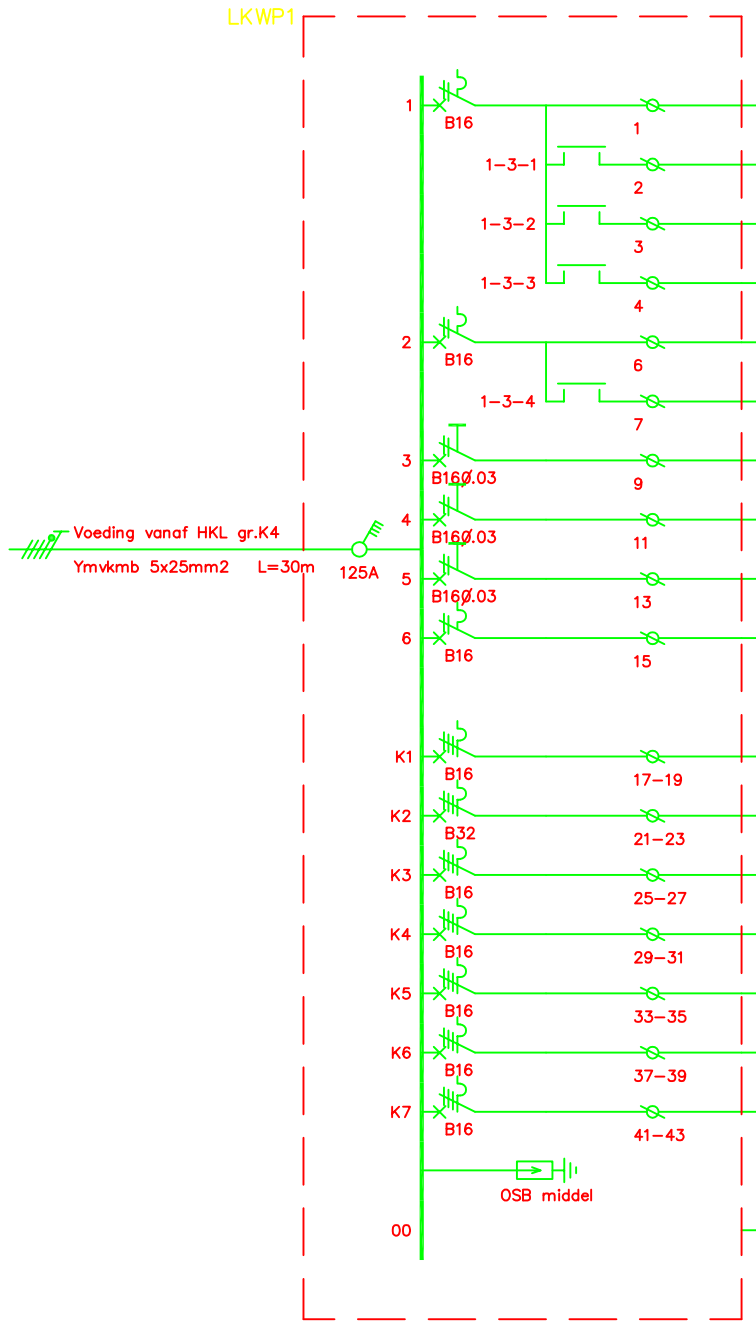

Omschrijving	X					VA	Gel.%	VVA	L1	L2	L3
	4	19	16	7	2	53769		43241	15386	13654	14194
Verlichting	4	19				1640	80	1312	1312	0	0
YMvKmb \ 750 - 3 x 2,5 mm2 Verlichting Ademluchtwerkplaats		4				245	80	196	196	0	0
Verlichting Ademluchtwerkplaats		4				245	80	196	196	0	0
Verlichting Slangenwerkplaats		7				870	80	696	696	0	0
Reserve						0	100	0	0	0	0
Reserve						0	100	0	0	0	0
Wcd's Algemeen			9			1800	30	540	0	0	540
YMvKmb \ 750 - 3 x 2,5 mm2 Wcd's Algemeen			7			1400	30	420	420	0	0
YMvKmb \ 750 - 3 x 2,5 mm2 Reserve						0	100	0	0	0	0
V.R.I. (Verkeers Regel Installatie)						0	100	0	0	0	0
YMvKmb \ 750 - 3 x 2,5 mm2											
Trocktop				3		3000	80	2400	800	800	800
YMvKmb \ 750 - 5 x 2,5 mm2 Slangenwasmachine				1		18000	80	14400	4800	4800	4800
YMvKmb \ 750 - 5 x 4 mm2 Stoomcleaner				1		5800	80	4640	1546	1546	1546
YMvKmb \ 750 - 5 x 2,5 mm2 Wasmachine				1		9000	80	7200	2400	2400	2400
YMvKmb \ 750 - 5 x 2,5 mm2 Droger				1		4000	80	3200	1066	1066	1066
YMvKmb \ 750 - 5 x 2,5 mm2 Wcd tussen K1 en K2 boven plafond					1	500	100	500	166	166	166
YMvKmb \ 750 - 5 x 2,5 mm2 Reserve						0	100	0	0	0	0
Reserve vermogen 25% LKWP1					1	8629	100	8629	2876	2876	2876

Totaal vermogen (VA):53769

Totaal te verwachten vermogen (VVA): 43241

RENVOOI

Opmerkingen

- Niet benoemde klemnummers zijn de nulklemmen
- Merk kast: n.t.b.
- Materiaal kast: plaatstaal IP30/40 incl afsluitbare d voorzien van handgreep en 2 sleutels,
- Met de vermogens, waar de beveiliging mee bereken wordt gekeken naar de hoogst belaste fase.
- Afzekerwaarde van de overspannings beveiliging n.t.b. opgave door kastenbouwer
- de EIB actoren worden door ons geleverd.
- de EIB actoren worden gekoppeld met een EIB lusko aan te brengen, rekening houden met in en uitvoer
- De volgende EIB-componenten worden in deze verde
  * 4-v schakelactor 649204 DIN-breedte 72m

Onderdeel:
Installatieschema LKWP1

Project:
Hilversum, Nieuwbouw brandweerkazerne

	Init:	Datum:
Get.	GdR	11-02-08
Wijz.1	JvD	17-07-08
Wijz.		
Wijz.		
Wijz.		
Wijz.		
Wijz.		
Wijz.		
Wijz.		
Wijz.		

HELLEBREKERS TECHNIEKEN
Marconiweg 28 postbus 6, 8070 AA Nunspeet
Tel.: 0341-252688 Fax.: 0341-257564
e-mail: mail@hellebrekers.nl Vni-Uneto-Recon-Lid

Schaal: N.V.T
Formaat: A3
Projectstatus: Opgeleverd
Dicipline: Elektra
Projectnummer: 60089
Tekeningstatus: Revisie
Tekeningnummer: E38

© Hellebrekers Technieken
Deze tekening mag niet worden verveelvoudigd en/of openbaar worden gemaakt d.m.v. druk, fotokopie, microfilm of welke wijze dan ook, zonder voorafgaande schriftelijke toestemming van Hellebrekers Technieken of worden gebruikt voor enig ander werk dan waarvoor deze is vervaardigd.

Xrefnaam: