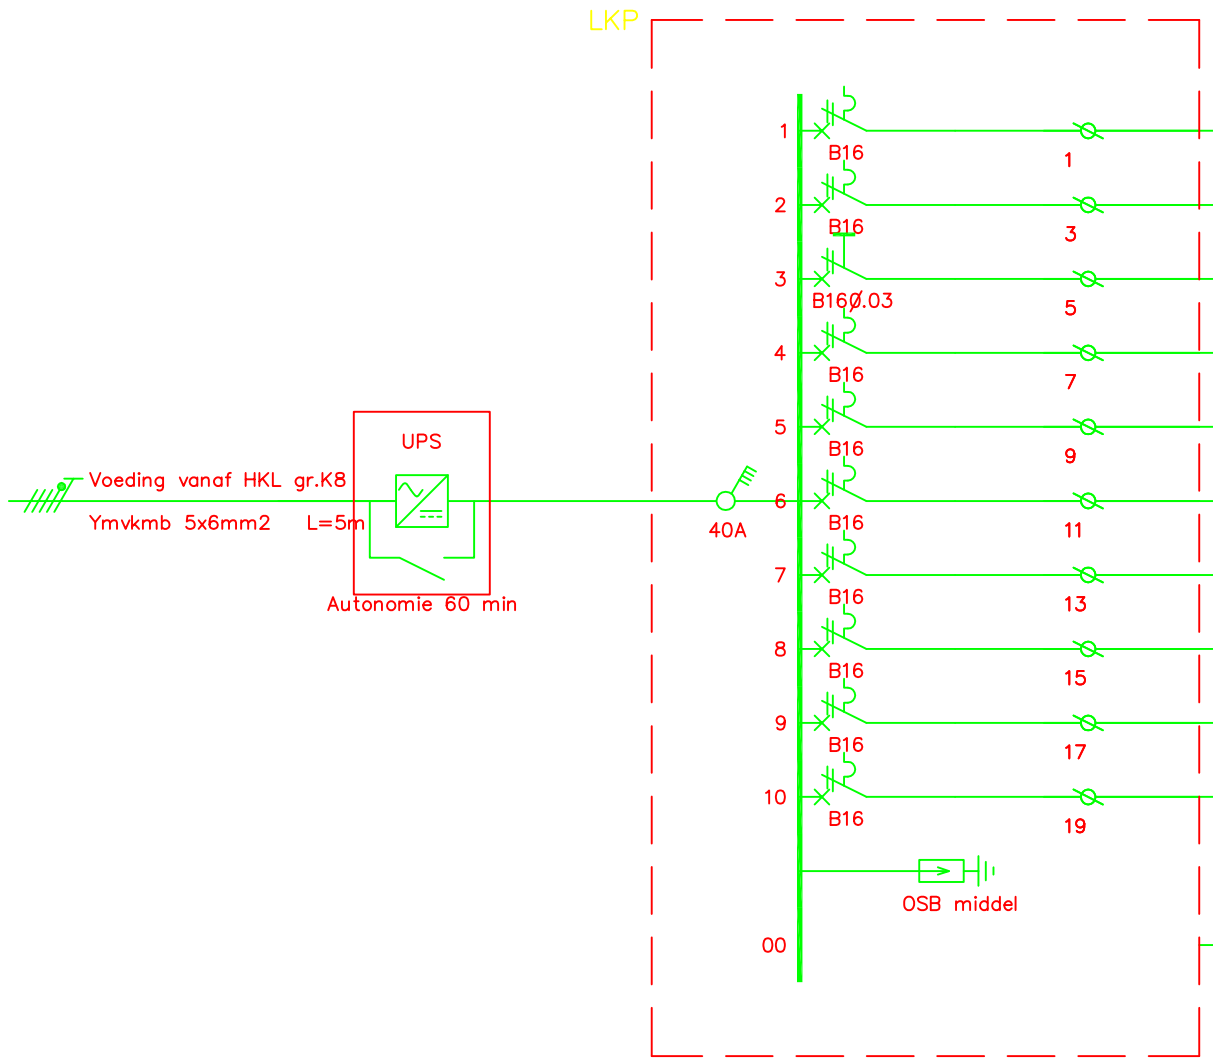

Omschrijving					VA	Gel.%	VVA	L1	L2	L3
	2	5	2	1	10601		7739	2741	3313	1683
Verlichting	2				160	80	128	128	0	0
YMvKmb \ 750 – 3 x 2,5 mm2 Reserve					0	100	0	0	0	0
Wcd's Algemeen + airco unit		2			400	30	120	0	0	120
YMvKmb \ 750 – 3 x 2,5 mm2 Data			1		1500	70	1050	1050	0	0
YMvKmb \ 750 – 3 x 2,5 mm2 Geluid			1		1500	70	1050	0	1050	0
YMvKmb \ 750 – 3 x 2,5 mm2 Wcd tbv Beveiliging		1			1500	70	1050	0	0	1050
YMvKmb \ 750 – 3 x 2,5 mm2 Wcd tbv Cai		1			1500	70	1050	1050	0	0
YMvKmb \ 750 – 3 x 2,5 mm2 Telefoon en Zenitel		1			2500	70	1750	0	1750	0
YMvKmb \ 750 – 3 x 2,5 mm2 Reserve					0	100	0	0	0	0
Reserve					0	100	0	0	0	0
Reserve vermogen 25% LKP				1	1541	100	1541	513	513	513

Totaal vermogen (VA): 10601

Totaal te verwachten vermogen (VVA): 7739

RENVOOI

Opmerkingen

- Niet benoemde klemnummers zijn de nulklemmen
- Merk kast: n.t.b.
- Materiaal kast: plaatstaal IP30/40 incl afsluitbare deur voorzien van handgreep en 2 sleutels,
- Met de vermogens, waar de beveiliging mee berekend is, wordt gekeken naar de hoogst belaste fase.
- Afzekerwaarde van de overspannings beveiliging n.t.b. opgave door kastenbouwer

Onderdeel:
Installatieschema LKP

Project:
Hilversum, Nieuwbouw brandweerkazerne

	Init:	Datum:
Get.	GdR	11-02-08
Wijz.1	JVD	17-07-08
Wijz.		
Wijz.		
Wijz.		
Wijz.		
Wijz.		
Wijz.		
Wijz.		
Wijz.		

HELLEBREKERS TECHNIEKEN
Marconiweg 28 postbus 6, 8070 AA Nunspeet
Tel.: 0341-252688 Fax.: 0341-257564
e-mail: mail@hellebrekers.nl Vni-Uneto-Recon-Lisa

© Hellebrekers Technieken
Deze tekening mag niet worden verveelvoudigd en/of openbaar worden gemaakt d.m.v. druk, fotokopie, microfilm of welke wijze dan ook, zonder voorafgaande schriftelijke toestemming van Hellebrekers Technieken of worden gebruikt voor enig ander dan waarvoor deze is vervaardigd.

Schaal: N.V.T
Formaat: A3
Projectstatus: Opgeleverd
Dicipline: Elektra
Projectnummer: 60089
Tekeningstatus: Revisie
Tekeningnummer: E20

Xrefnaam: