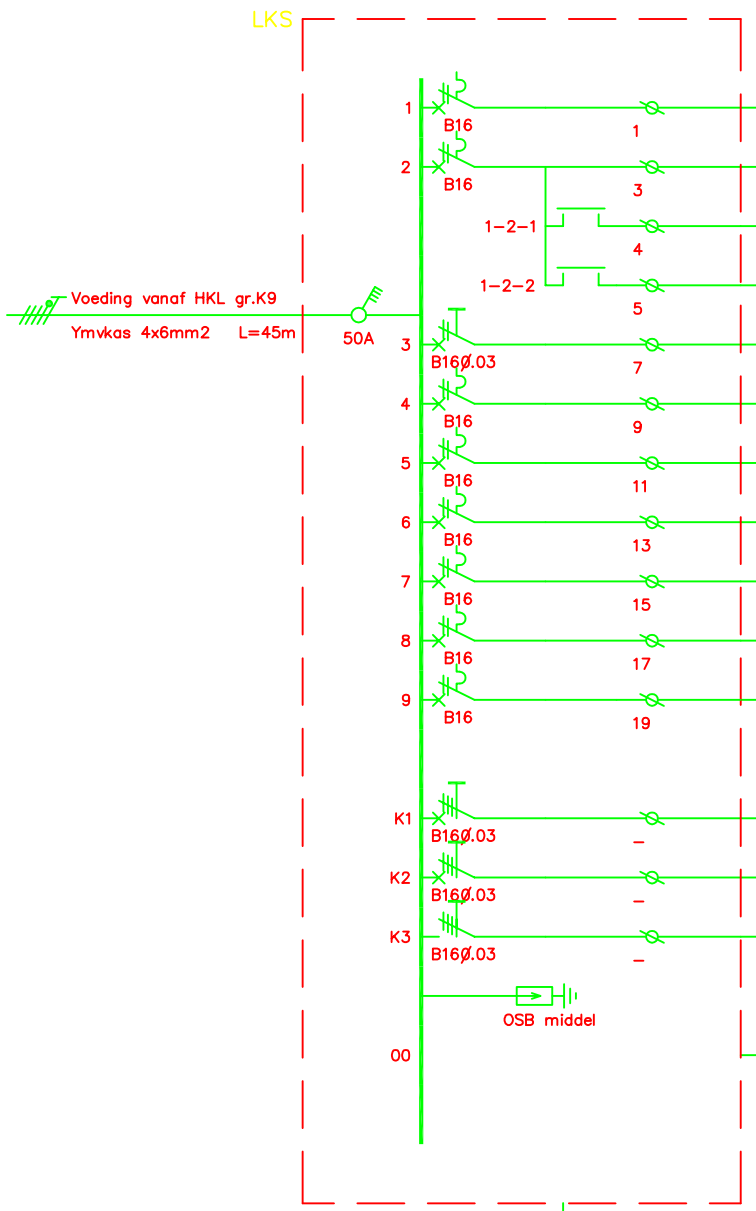

Omschrijving							VA	Gel.%	VVA	L1	L2	L3
	4	16	17	2	2	1	23549		15878	5618	4989	5269
Verlichting		16					1930	80	1544	1544	0	0
YMvKmb \ 3 x 2,5 mm2 Verlichting	4						400	80	320	0	320	0
YMvKmb \ 5 x 2,5 mm2 Buitenverlichting	4						400	80	320	0	320	0
Reserve							0	80	0	0	0	0
Wcd's stalling			10				2000	30	600	0	0	600
YMvKmb \ 3 x 2,5 mm2 Wcd's stalling			5		1		1200	80	960	960	0	0
YMvKmb \ 3 x 2,5 mm2 Ribbenbuiskachel			1				2000	80	1600	0	1600	0
YMvKmb \ 3 x 2,5 mm2 Ribbenbuiskachel			1				2000	80	1600	0	0	1600
Elek. lockers							0	100	0	0	0	0
*YMvKmb \ 750 – 3 x 2,5 mm2 3 x overheaddeur							0	100	0	0	0	0
YMvKmb \ 750 – 3 x 2,5 mm2 Voeding tbv INCAA					1		150	–	45	45	0	0
YMvKmb \ 750 – 3 x 2,5 mm2												
Kracht wcd 16A				1			5000	30	1500	500	500	500
YMvKmb \ 5 x 2,5 mm2 Stoomcleaner				1			5800	80	4640	1546	1546	1546
YMvKmb \ 5 x 2,5 mm2 Reserve							0	–	0	0	0	0
Reserve vermogen 25% LKS						1	3069	100	3069	1023	1023	1023

Totaal vermogen (VA): 23549
Totaal te verwachten vermogen (VVA): 15878

RENVOOI

Opmerkingen
- Niet benoemde klemnummers zijn de nulklemmen
- Merk kast: n.t.b.
- Materiaal kast: plaatstaal IP30/40 incl afsluitbare deur voorzien van handgreep en 2 sleutels,
- Met de vermogens, waar de beveiliging mee berekend is, wordt gekeken naar de hoogst belaste fase.
- Afzekerwaarde van de overspannings beveiliging n.t.b. opgave door kastenbouwer
- de EIB actoren worden door ons geleverd.
- de EIB actoren worden gekoppeld met een EIB luskabel door ons aan te brengen, rekening houden met in en uitvoer van deze kabel.
- De volgende EIB-componenten worden in deze verdeler opgenomen:
  * 2-v schakelactor 649202 DIN-breedte 45mm (1 st);

Onderdeel:
Installatieschema LKS

Project:
Hilversum, Nieuwbouw brandweerkazerne

	Init:	Datum:
Get.	GdR	11-02-08
Wijz.1	JvD	17-07-08
Wijz.		
Wijz.		
Wijz.		
Wijz.		
Wijz.		
Wijz.		
Wijz.		

HELLEBREKERS TECHNIEKEN
Marconiweg 28 postbus 6, 8070 AA Nunspeet
Tel.: 0341-252688 Fax.: 0341-257564
e-mail: mail@hellebrekers.nl Vni-Uneto-Recon-Lte

Schaal: N.V.T
Formaat: A3
Projectstatus: Opgeleverd
Dicipline: Elektra
Projectnummer: 60089
Tekeningstatus: Revisie
Tekeningnummer: E21

© Hellebrekers Technieken
Deze tekening mag niet worden verveelvoudigd en/of openbaar worden gemaakt d.m.v. druk, fotokopie, microfilm of welke wijze dan ook, zonder voorafgaande schriftelijke toestemming van Hellebrekers Technieken of worden gebruikt voor enig ander werk dan waarvoor deze is vervaardigd.

Xrefnaam: