


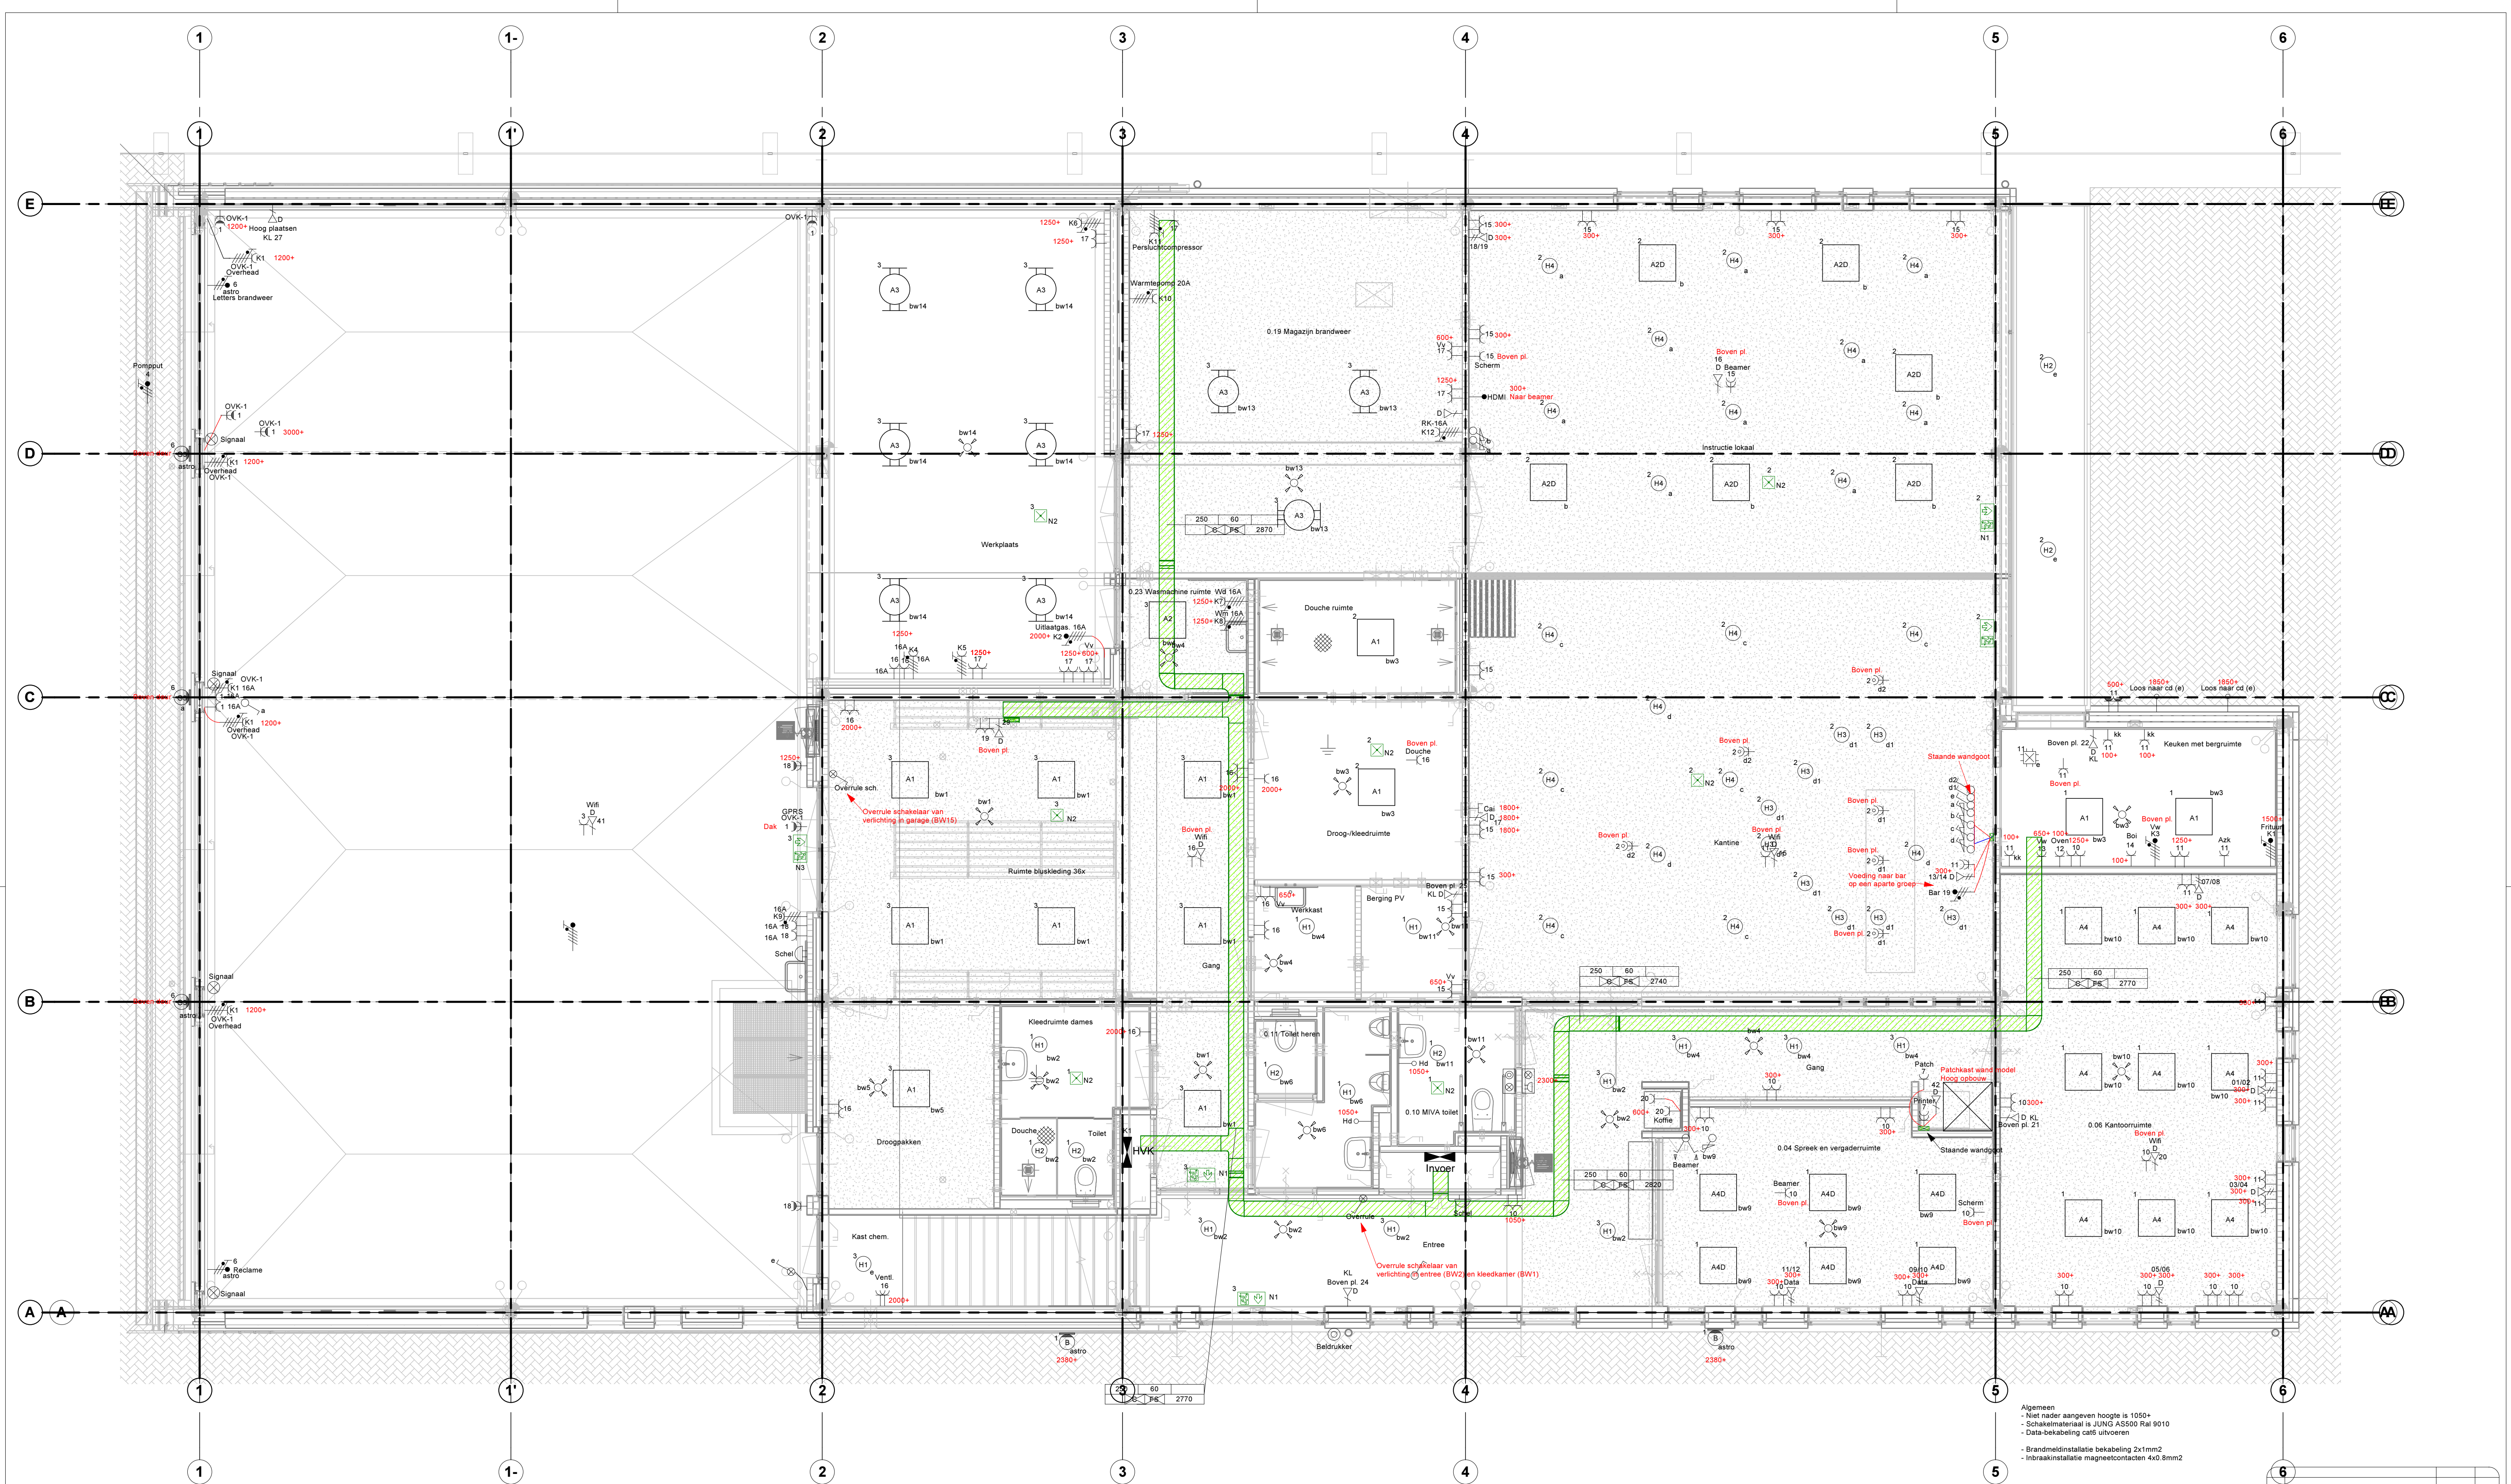

REVISIE

Opdrachtgever : Vaessen BV		Werkadres : Loosdrecht	
Project naam : Loosdrecht, Nieuwbouw brandweerkazerne		Status Definitief Uitvoering Revisie	
Omschrijving : Elektrotechnische installatie Begane grond		Datum 01-07-2016 05-07-16 15-12-16	
Ambachtstraat 5 2661 EW BERGAMBACHT Tel : 0182 - 303120 Fax : 0182 - 303121 info@hoffmanelektro.nl		datum : 14-9-2015 status : 000 get : PH schaal : 1:50	
project id 6264		formaat A1	
tekening nr : E100		file-naam : E-totaal.rvt	