


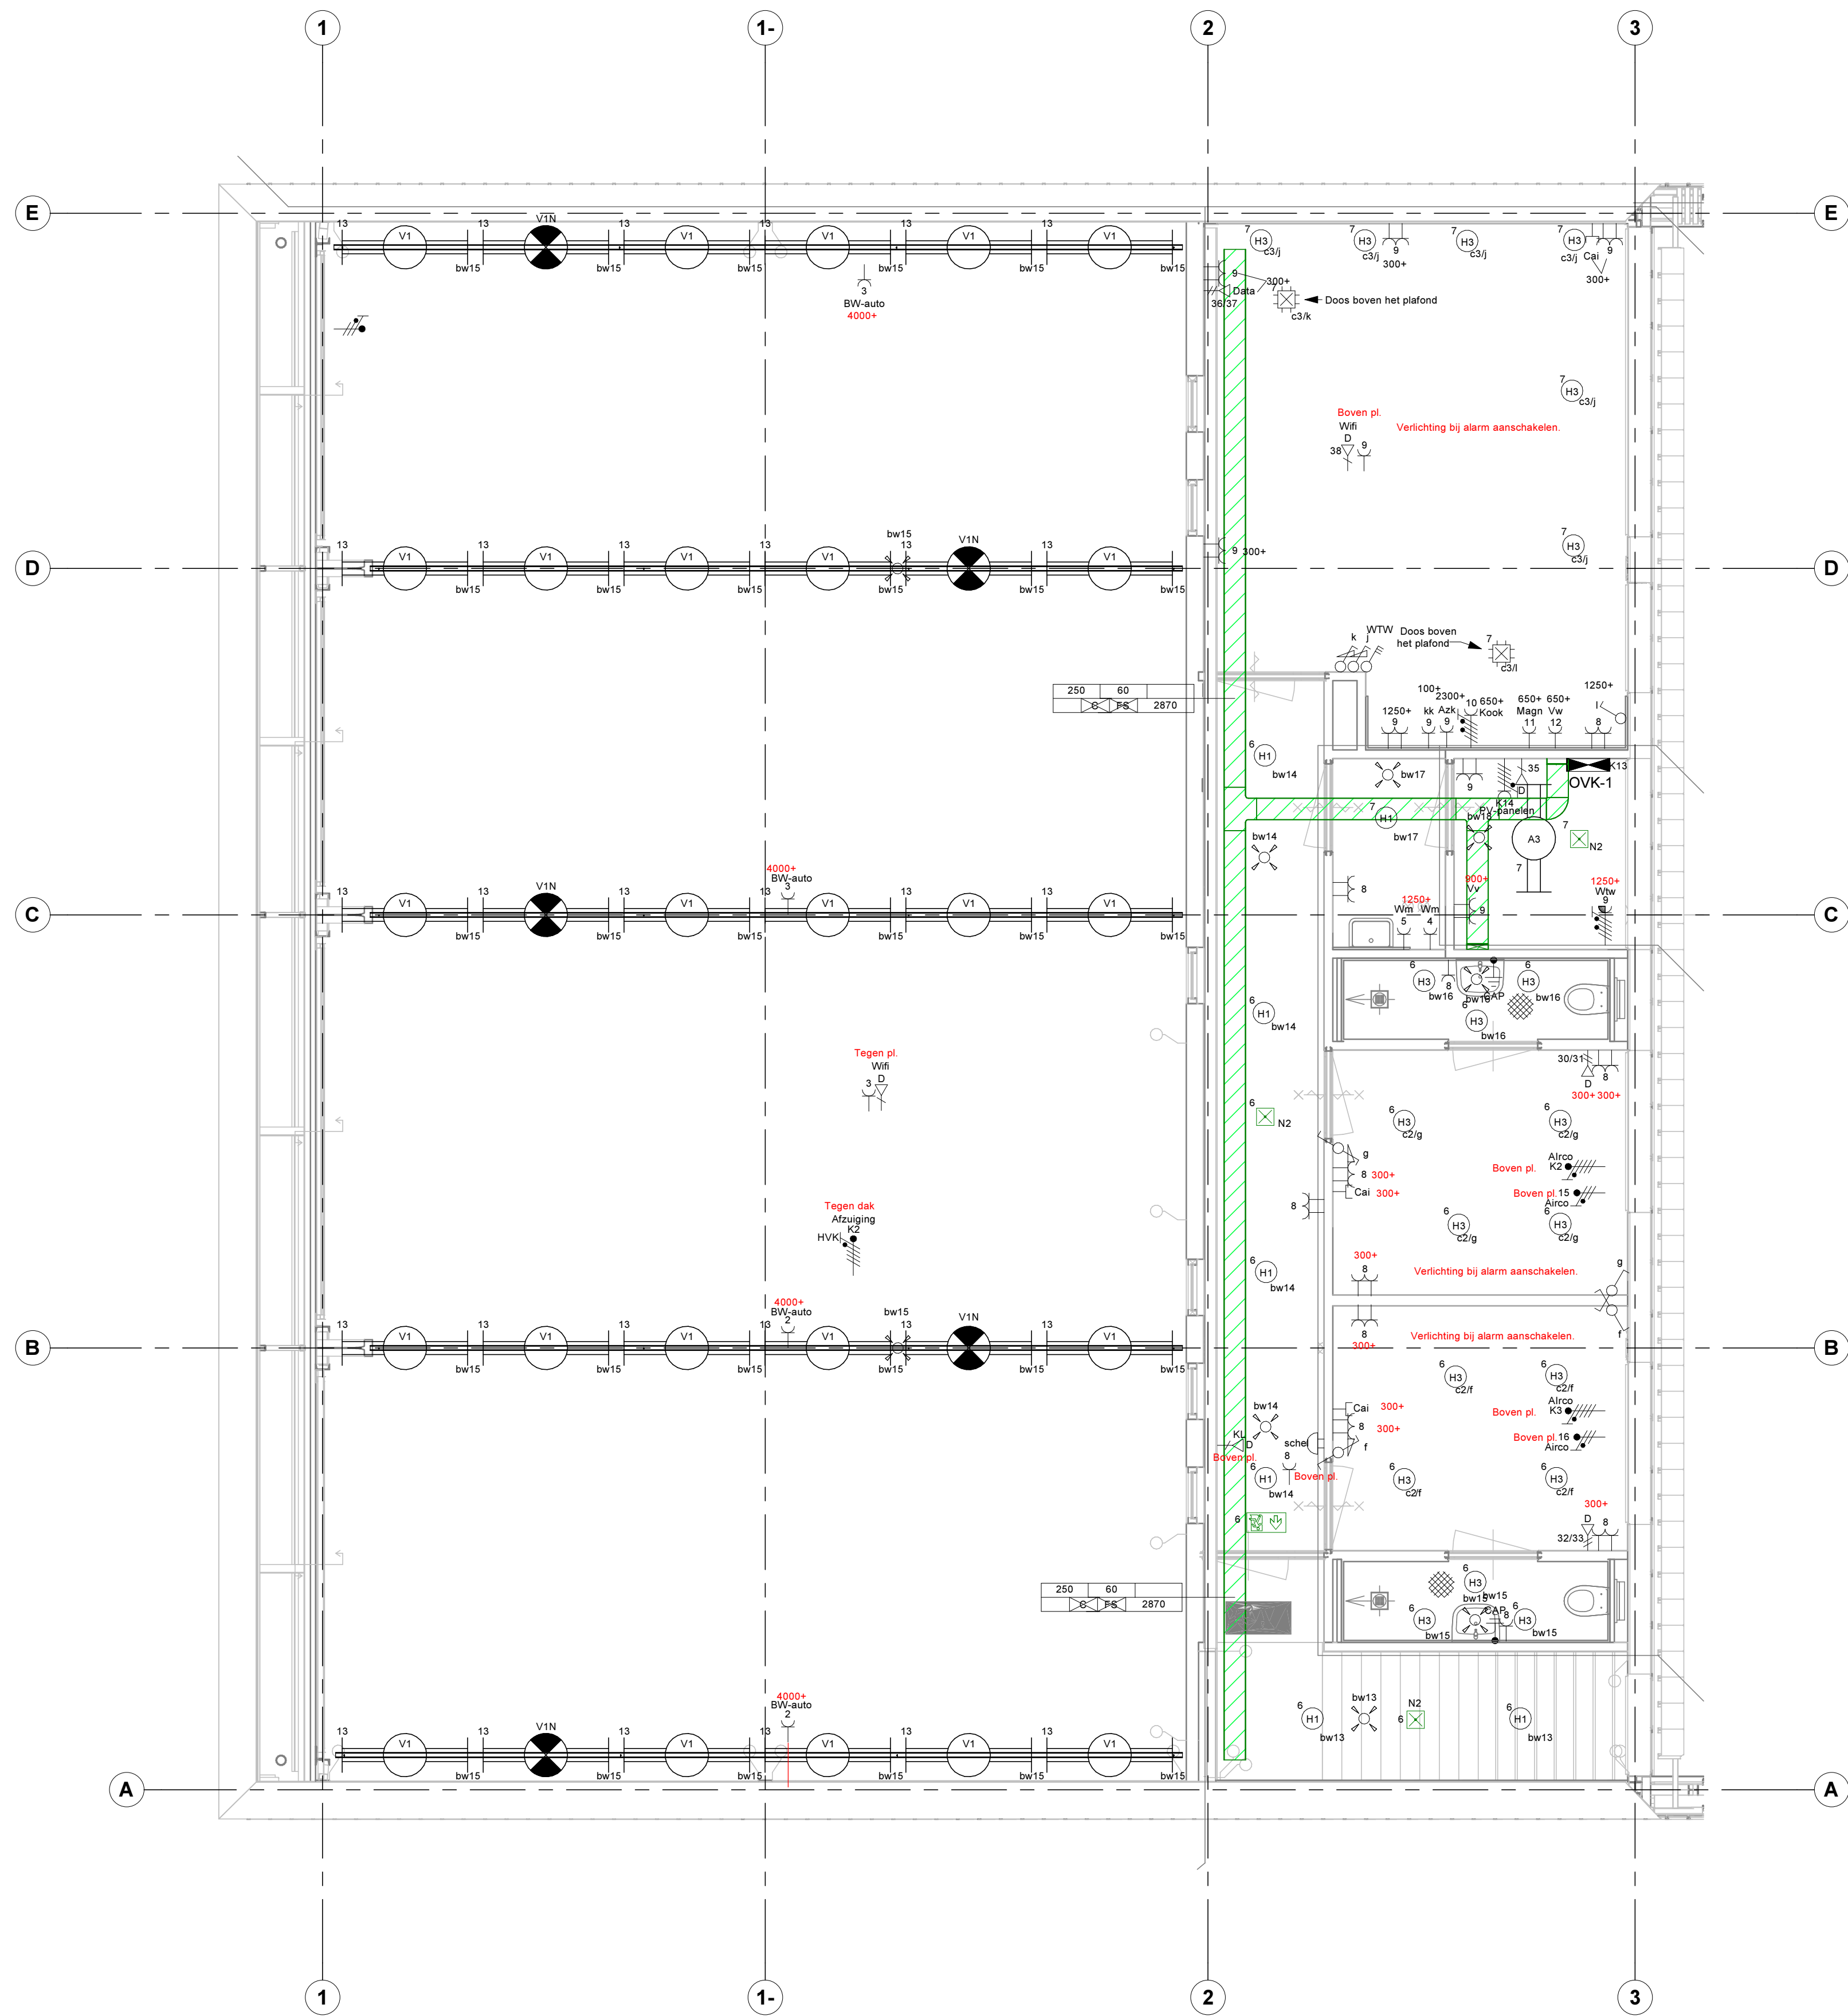

Algemeen
- Niet nader aangeven hoogte is 1050+
- Schakelmateriaal is JUNG AS500 Rai 9010
- Data-bekabeling cat5 uitvoeren
- Brandmeldinstallatie bekabeling 2x1mm2
- Inbraakinstallatie magneetcontacten 4x0.8mm2

REVISIE

wyz	omschrijving	datum par

Opdrachtgever : Vaessen BV
Project naam : Loosdrecht, Nieuwbouw brandweerkazerne

Werkadres : Loosdrecht

Omschrijving : Elektrotechnische installatie
1e verdieping

Status	Status	Status
Definitief	Uitvoering	Revisie
datum	datum	datum
01-07-2016	05-07-'16	15-12-'16



Ambachtstraat 5
2661 EW BERGAMBACHT
Tel : 0182 - 303120
Fax : 0182 - 303121
info@hoffmanelektro.nl

datum: 14-9-2015 status: 00 get : PH schaal: 1:50	project id 6264 tekening nr.: E101	formaat A1 file-naam: E-totaal.rvt
--	---	---