

- Groep 1

Verlichting
- Groep 2

Verlichting
- Groep 3

Verlichting
- Groep 4

Pompput buiten
- Groep 5

Reserve
- Groep 6

Reserve
- Groep 7

Patchkast en printer
- Groep 8

Inbraakcentrale
- Groep 9

Brandmeldcentrale
- Groep 10

Wandcontactdozen
- Groep 11

Wandcontactdozen
- Groep 12

Kookgroep keuken
- Groep 13

Vaatwasser
- Groep 14

Boiler
- Groep 14

Wandcontactdozen
- Groep 16

Wandcontactdozen
- Groep 17

Wandcontactdozen
- Groep 18

Wandcontactdozen
- Groep 19

Voeding bar
- Groep 20

Koffie automaat
- Groep 21

Reserve
- Groep 22

Reserve
- Groep 23

Reserve
- Groep 24

Reserve
- Groep K1

Frituurpan
- Groep K2

Sturing uitlaatgassen garage
- Groep K3

Vaatwasser (kabel boven plafond)
- Groep K4

ceeform werkplaats
- Groep K5

Krachtwcd werkplaats
- Groep K6

Krachtwcd werkplaats
- Groep K7

Wasdroger
- Groep K8

Wasmachine
- Groep K9

Ceeform werkplaats
- Groep K10


Warmtepomp
- Groep K11

Persluchtcompressor
- Groep K12

Regelkast
- Groep K13

OVK-1
- Groep K14

PV-panelen

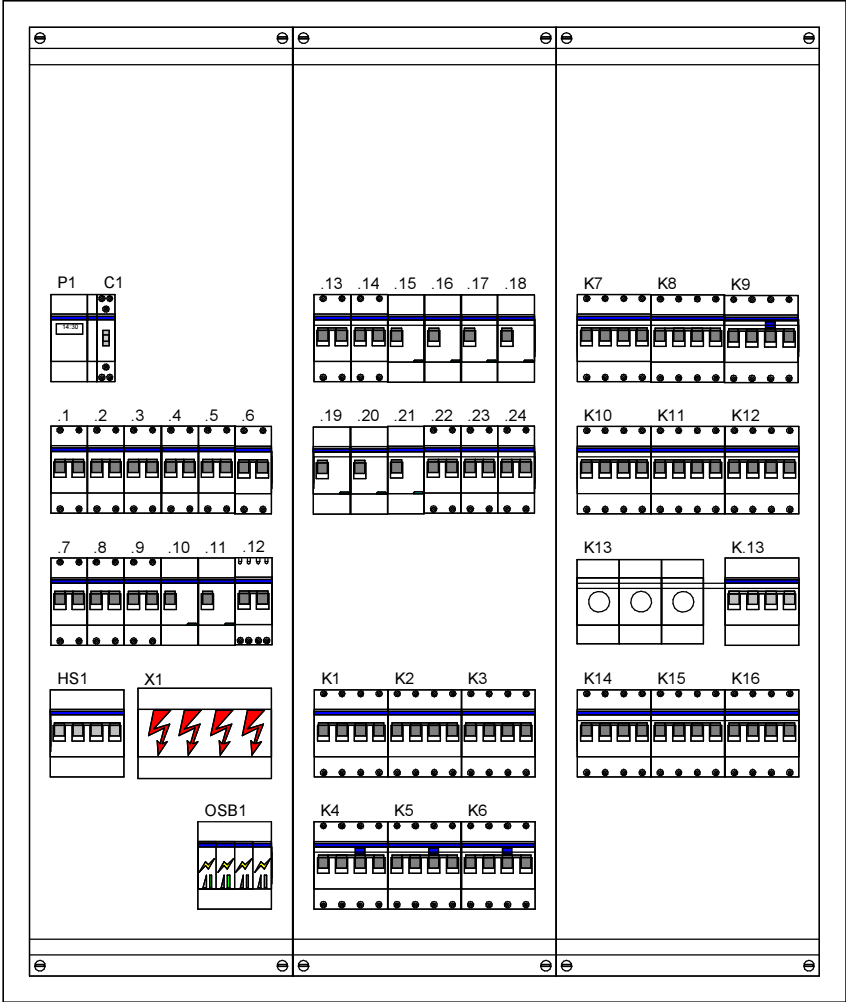

REVISIE

wyz	omschrijving	datum	par

Opdrachtgever :

Vaessen BV

Projekt naam :

Loosdrecht, Nieuwbouw brandweerkazerne

Werkadres :

Loosdrecht

Omschrijving :

Groepenverklaring
HVK

Status

Definitief

Datum

Status

Uitvoering

Datum

Status

Revisie

Datum

15-12-'16



Ambachtstraat 5
2861 EW BERGAMBACHT
Tel : 0182 - 303120
Fax : 0182 - 303121
info@hoffmanelektro.nl

datum : 15-12-2016
status : 0:00
get : AdM
schaal : nvt

projekt id
6264
tekening nr :
E500

formaat
A3
file-naam :
E-totaal.rvt