

- Groep 1

Wandcontactendozen
- Groep 2

Voeding brandweerauto
- Groep 3

Voeding brandweerauto
- Groep 4

Wasmachine
- Groep 5

Wasdroger
- Groep 6

Verlichting
- Groep 7

Verlichting
- Groep 8

Wandcontactdozen
- Groep 9

Wandcontactdozen
- Groep 10

Kookgroep
- Groep 11

Magnetron
- Groep 12

Vaatwasser
- Groep 13

Lichtlijnen stallingsruimte
- Groep 14

Reserve
- Groep 15

Airco A slaapkamer
- Groep 16


Airco B slaapkamer
- Groep 17

Reserve
- Groep K1

Overheaddeuren en Ceeform
- Groep K2

Airco 1
- Groep K3

Airco 2

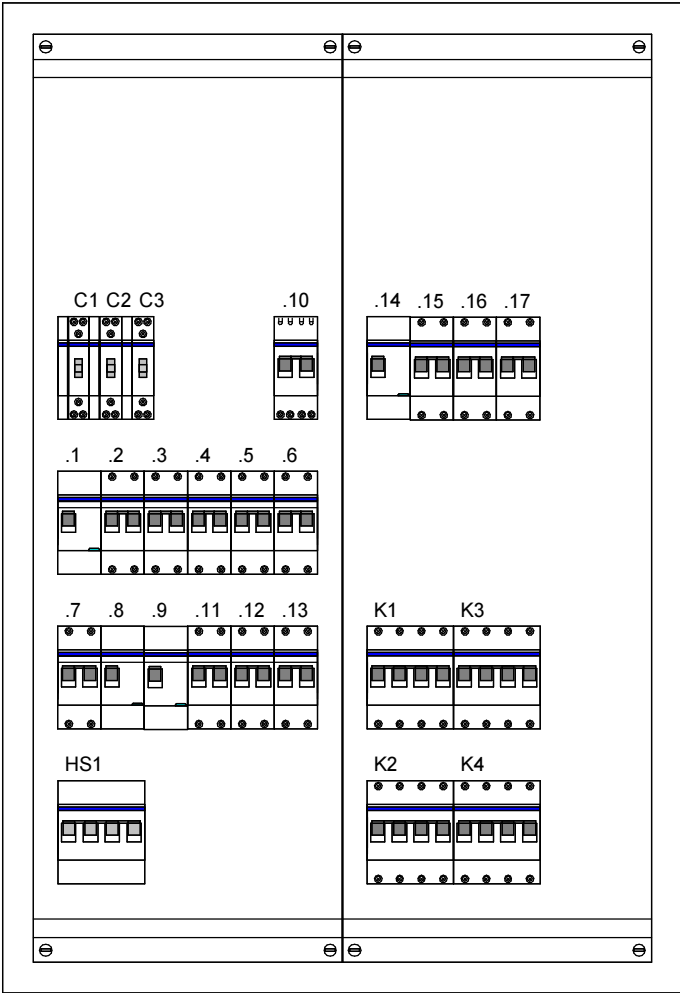

REVISIE

wyz	omschrijving	datum	par

Opdrachtgever :

Vaessen BV

Projekt naam :

Loosdrecht, Nieuwbouw brandweerkazerne

Werkadres :

Loosdrecht

Omschrijving :

Groepenverklaring
OVK-1

Status	Status	Status
Definitief	Uitvoering	Revisie
Datum	Datum	Datum
		15-12-'16

Ambachtstraat 5

2861 EW BERGAMBACHT

Tel : 0182 - 303120

Fax : 0182 - 303121

info@hoffmanelektro.nl

datum : 15-12-2016	projekt id	formaat
status : 0:00	6264	A3
get : AdM	tekening nr :	file-naam :
schaal : nvt	E501	E-totaal.rvt