


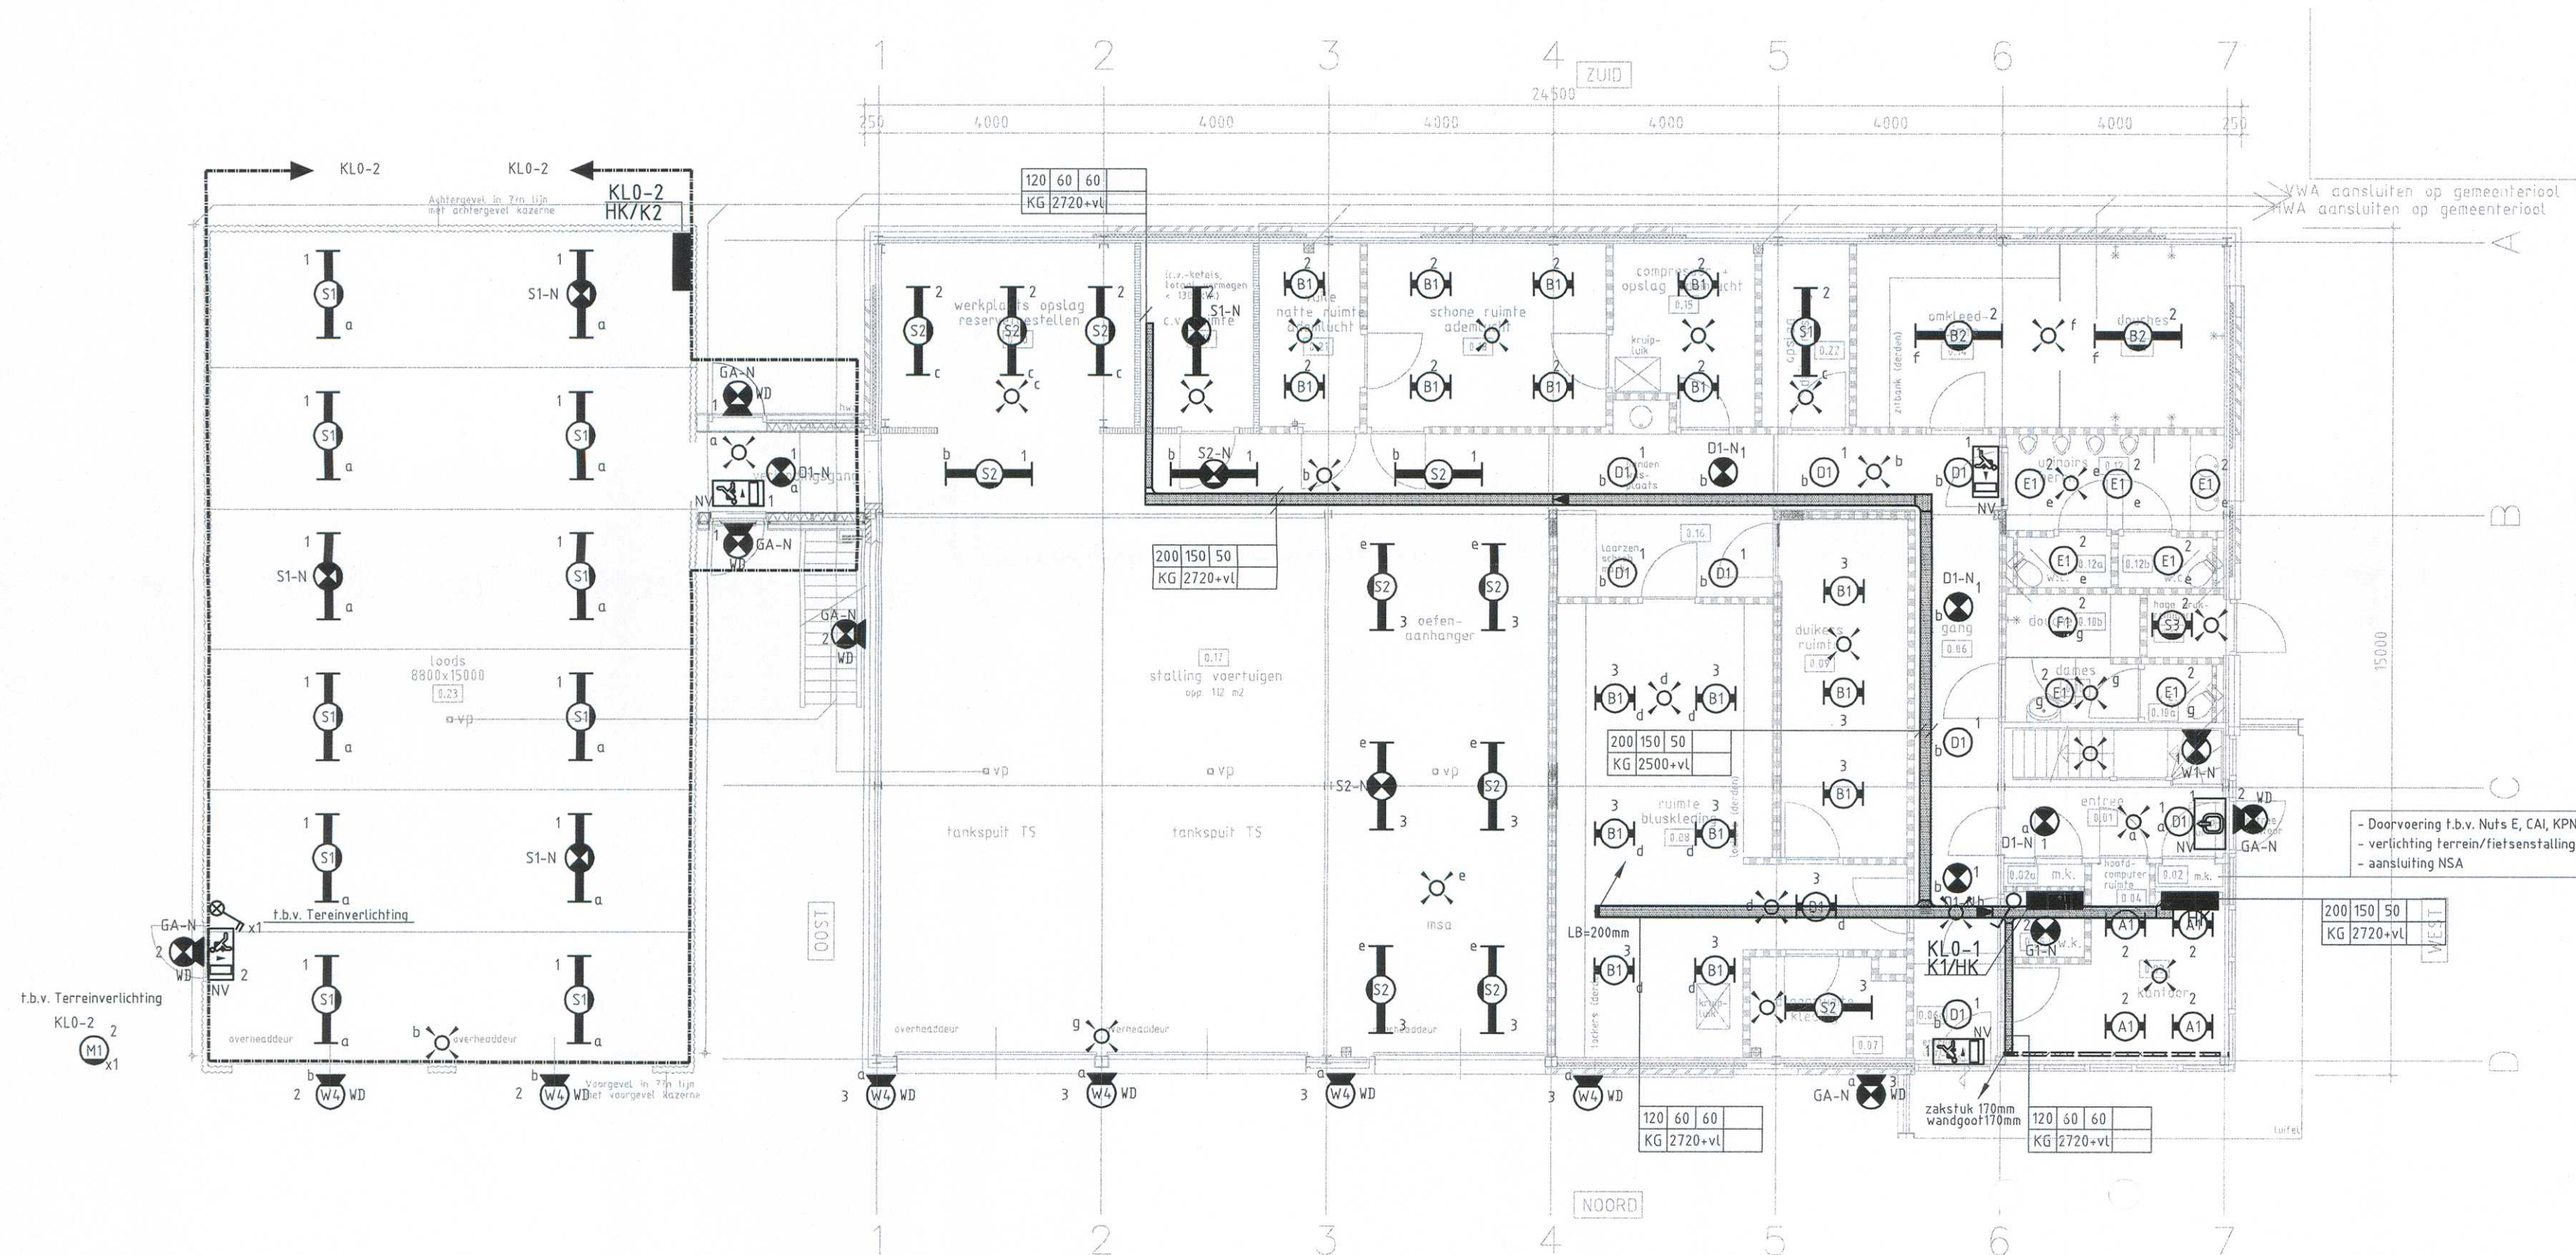

REVISIE AS-BUILT 23-02-2011

ACCORD		Code:	Wijz. datum:	Omschrijving:	Get:
DATUM					
GEZIEN					


Opdrachtg: Breijer Bouw Huizen BV	X-REF1:081515RA nederhorst BG d.d. 15-07-2010
Adviseur: Technion adviseurs	X-REF2:

Project:	Gemeente Wijdmeren Renovatie Brandweerkazerne te Nederhorst den Berg
----------	--

Omschrijving:	Licht Installatie Begane grond
---------------	-----------------------------------

Projectnummer:	104001	PARALLEL GROEP ETB VOS B.V. Vestiging Dordrecht Postbus 212 - 3300AE - Dordrecht T. 078-613.36.33 F. 078-613.54.99 info@etbvos.nl www.etbvos.nl Vestiging Utrecht Postbus 40350 - 3504AD - Utrecht T. 030-241.33.44 F. 030-241.07.78	
Getekend:	DBT		
Gezien:	Schaal:		
Discipline:	Elektro		
Tekeningnummer:	E00_00_02	Dit document blijft eigendom van Parallel Groep ETB Vos B.V. - Ontvangers moeten voorafgaande schriftelijke toestemming hebben, voordat zij tot geheel of gedeeltelijk vermenigvuldigen overgaan en/of de inhoud aan derden ter beschikking wordt gegeven. Alle rechten voorbehouden.	

t.b.v. Fietsenstalling/opstelplaats NSA
Voeding vanuit KL0-1

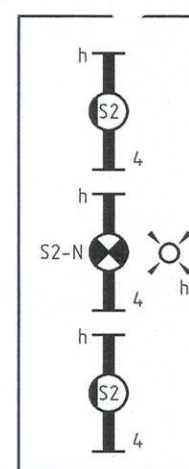

Positie NSA

NSA