

ARMATUREN:

OMSCHRIJVING



INSTALLATIECOMPONENTEN:

ENKELPOLIGE-, WISSEL-,
SERIE-, TREK-, KRUISCHAKELAAR

BEWEGINGSMELDER TBV INSCHAKELEN
VERLICHTING

BELETAMP

ENKEL-, 2 VOUDIG-,
3 VOUDIGE-WANDCONTACTDOOS 230V

GESCHAKELDE WANDCONTACTDOOS BOVEN PLAFOND

PERILEX WANDCONTACTDOOS

CEE FORM WANDCONTACTDOOS 3F,N,PE 400V
INDIEN NIET NADER AANGEGEVEN 16A

BEDRAAD AANSLUITPUNT 3F,N,PE 400V

BEDRAAD AANSLUITPUNT 1F,N,PE 230V

LEDIGE AANSLUITPUNT

SCHAKEL- EN VERDEELINRICHTINGEN:

VERDEEL-, HOOFDVERDEELINRICHTING,
VERDEELKAST


VERDEEL-, SCHAKEL-, REGEL- EN
BESTURINGSKAST DERDEN

CENTRAAL-, NEVENBEDIENINGSPANEEL

KASTSCHEIDING

KANALISATIE:

OMSCHRIJVING

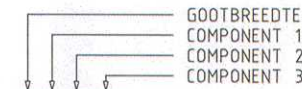

GOOTBREEDTE

COMPONENT 1
COMPONENT 2
COMPONENT 3

GOOT DIMENSIONERING
UITVOERING V/G/FB
VERZINKT/GELAKT/FUNKTIEBEHOUD
ONDERKANT GOOT +vL
SOORT GOOT: KG = KABELGOOT
WG = WANDGOOT
LB = LADDERBAAN
VG = VLOERGOOT

SYMETRISCHE WANDGOOT 170x65mm MET
2 COMP. D.M.V. STALEN SCHEIDINGSSCHOT
DEKSEL IS VAN PLAATSTAAL
RAL KLEUR 9010

MANTELBUIS

VERTIKALE WANDGOOT 170x65mm MET
2 COMP. D.M.V. STALEN SCHEIDINGSSCHOT
DEKSEL IS VAN PLAATSTAAL
RAL KLEUR 9010

LEIDING, VAN ONDER KOMEND

LEIDING, NAAR BOVEN GAANDE

LEIDING, VAN BOVEN KOMEND

LEIDING, DDORGAAND

VLOERDOOS TYPE
UFB-IG

OPMERKINGEN:

- BIJ EEN FASE WCD'S DIENEN DE FASEDRADEN LINKS
EN DE NULLEIDER RECHTS TE WORDEN GEMONTEERD.
- BIJ DRIEFASEN CONTACTDOZEN MET NULLEIDER DIENT DE FASE
VOLGORDE STEEDS N, L1, L2 EN L3 TE ZIJN.
- WANNEER DE KNOP VAN DE WIPCHAKELAAR AAN DE BENEDENZIJD
IS INGEDRUKT DAN BRAND DE VERLICHTING.
- HART INBOUWDOOS EERSTE EENHEID 100mm UIT KOZIJN.

REVISIE AS-BUILT 23-02-2011

ACCOORD		Code:	Wijz. datum:	Omschrijving:	Get:
DATUM					
GEZIEN					

Opdrachtg: Breijer Bouw Huizen BV

X-REF1:

Adviseur: Technion adviseurs

X-REF2:

Project: Gemeente Wijdmeren
Renovatie
Brandweerkazerne te Nederhorst den Berg

Omschrijving: Symbolenlijst

Projectnummer:	104001
Getekend:	DBT
Datum:	
Gezien:	Schaal:
	n.v.t.
Discipline:	Formaat:
Elektro	A3
Tekeningnummer:	E00_01



Vestiging Dordrecht
Postbus 212 - 3300AE - Dordrecht
T. 078-613.36.33 F. 078-613.54.99

info@etbvos.nl
www.etbvos.nl

Vestiging Utrecht
Postbus 40350 - 3504AD - Utrecht
T. 030-241.33.44 F. 030-241.07.78

Dit document blijft eigendom van Parallel Groep ETB Vos B.V.
- Ontvangers moeten voorafgaande schriftelijke
toestemming hebben, voordat zij tot geheel of gedeeltelijk vermenigvuldigen overgaan
en/of de inhoud aan derden ter beschikking wordt gegeven. Alle rechten voorbehouden.

Gezien: