


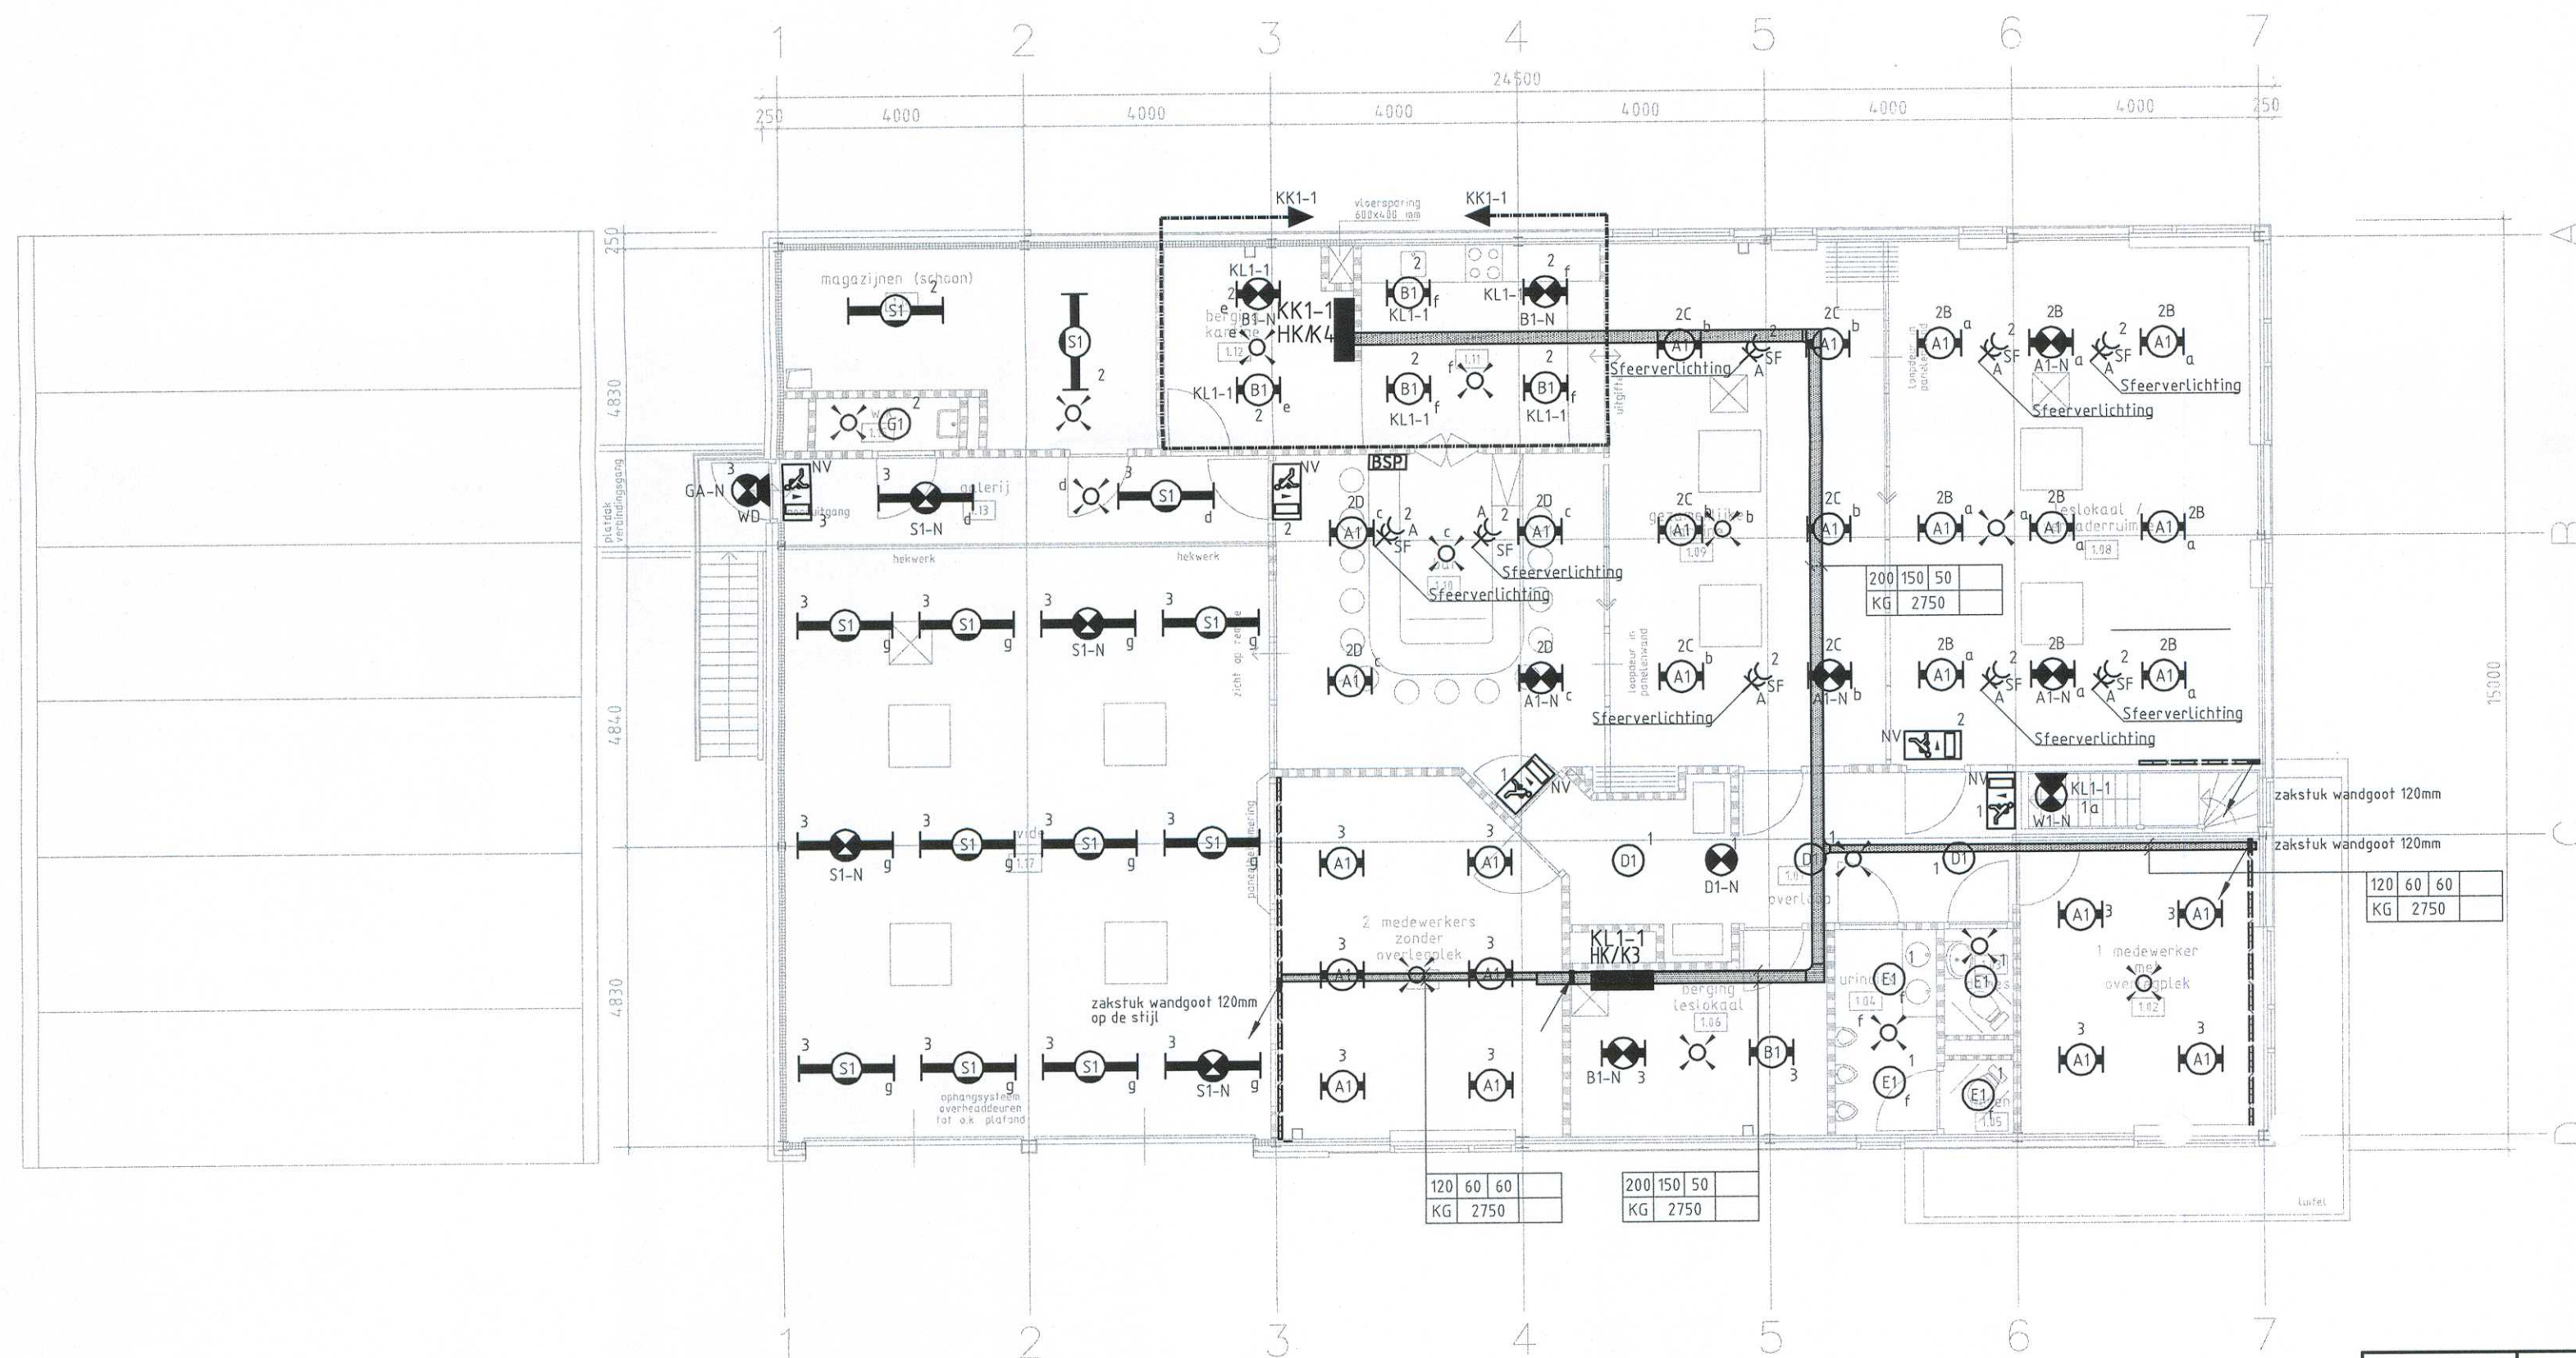

REVISIE AS-BUILT 23-02-2011

ACCOORD		Code:	Wijz.	datum:	Omschrijving:	Get:
DATUM						
GEZIEN						

Opdrachtg: Breijer Bouw Huizen BV	X-REF1:081515RA nederhorst BG d.d. 15-07-2010
Adviseur: Technion adviseurs	X-REF2:

Project: **Gemeente Wijdmeren**
Renovatie
Brandweerkazerne te Nederhorst den Berg

Omschrijving: **Licht Installatie**
1e verdieping

Projectnummer: 104001		
Getekend: DBT		
Gezien:		
Discipline: Elektro		
Tekeningnummer: E00_01_02	Vestiging Dordrecht Postbus 212 - 3300AE - Dordrecht T. 078-613.36.33 F. 078-613.54.99 Vestiging Utrecht Postbus 40350 - 3504AD - Utrecht T. 030-241.33.44 F. 030-241.07.78 Dit document blijft eigendom van Parallel Groep ETB Vos B.V. - Ontvangers moeten voorafgaande schriftelijke toestemming hebben, voordat zij tot geheel of gedeeltelijk vermenigvuldigen overgaan en/of de inhoud aan derden ter beschikking wordt gegeven. Alle rechten voorbehouden.	