


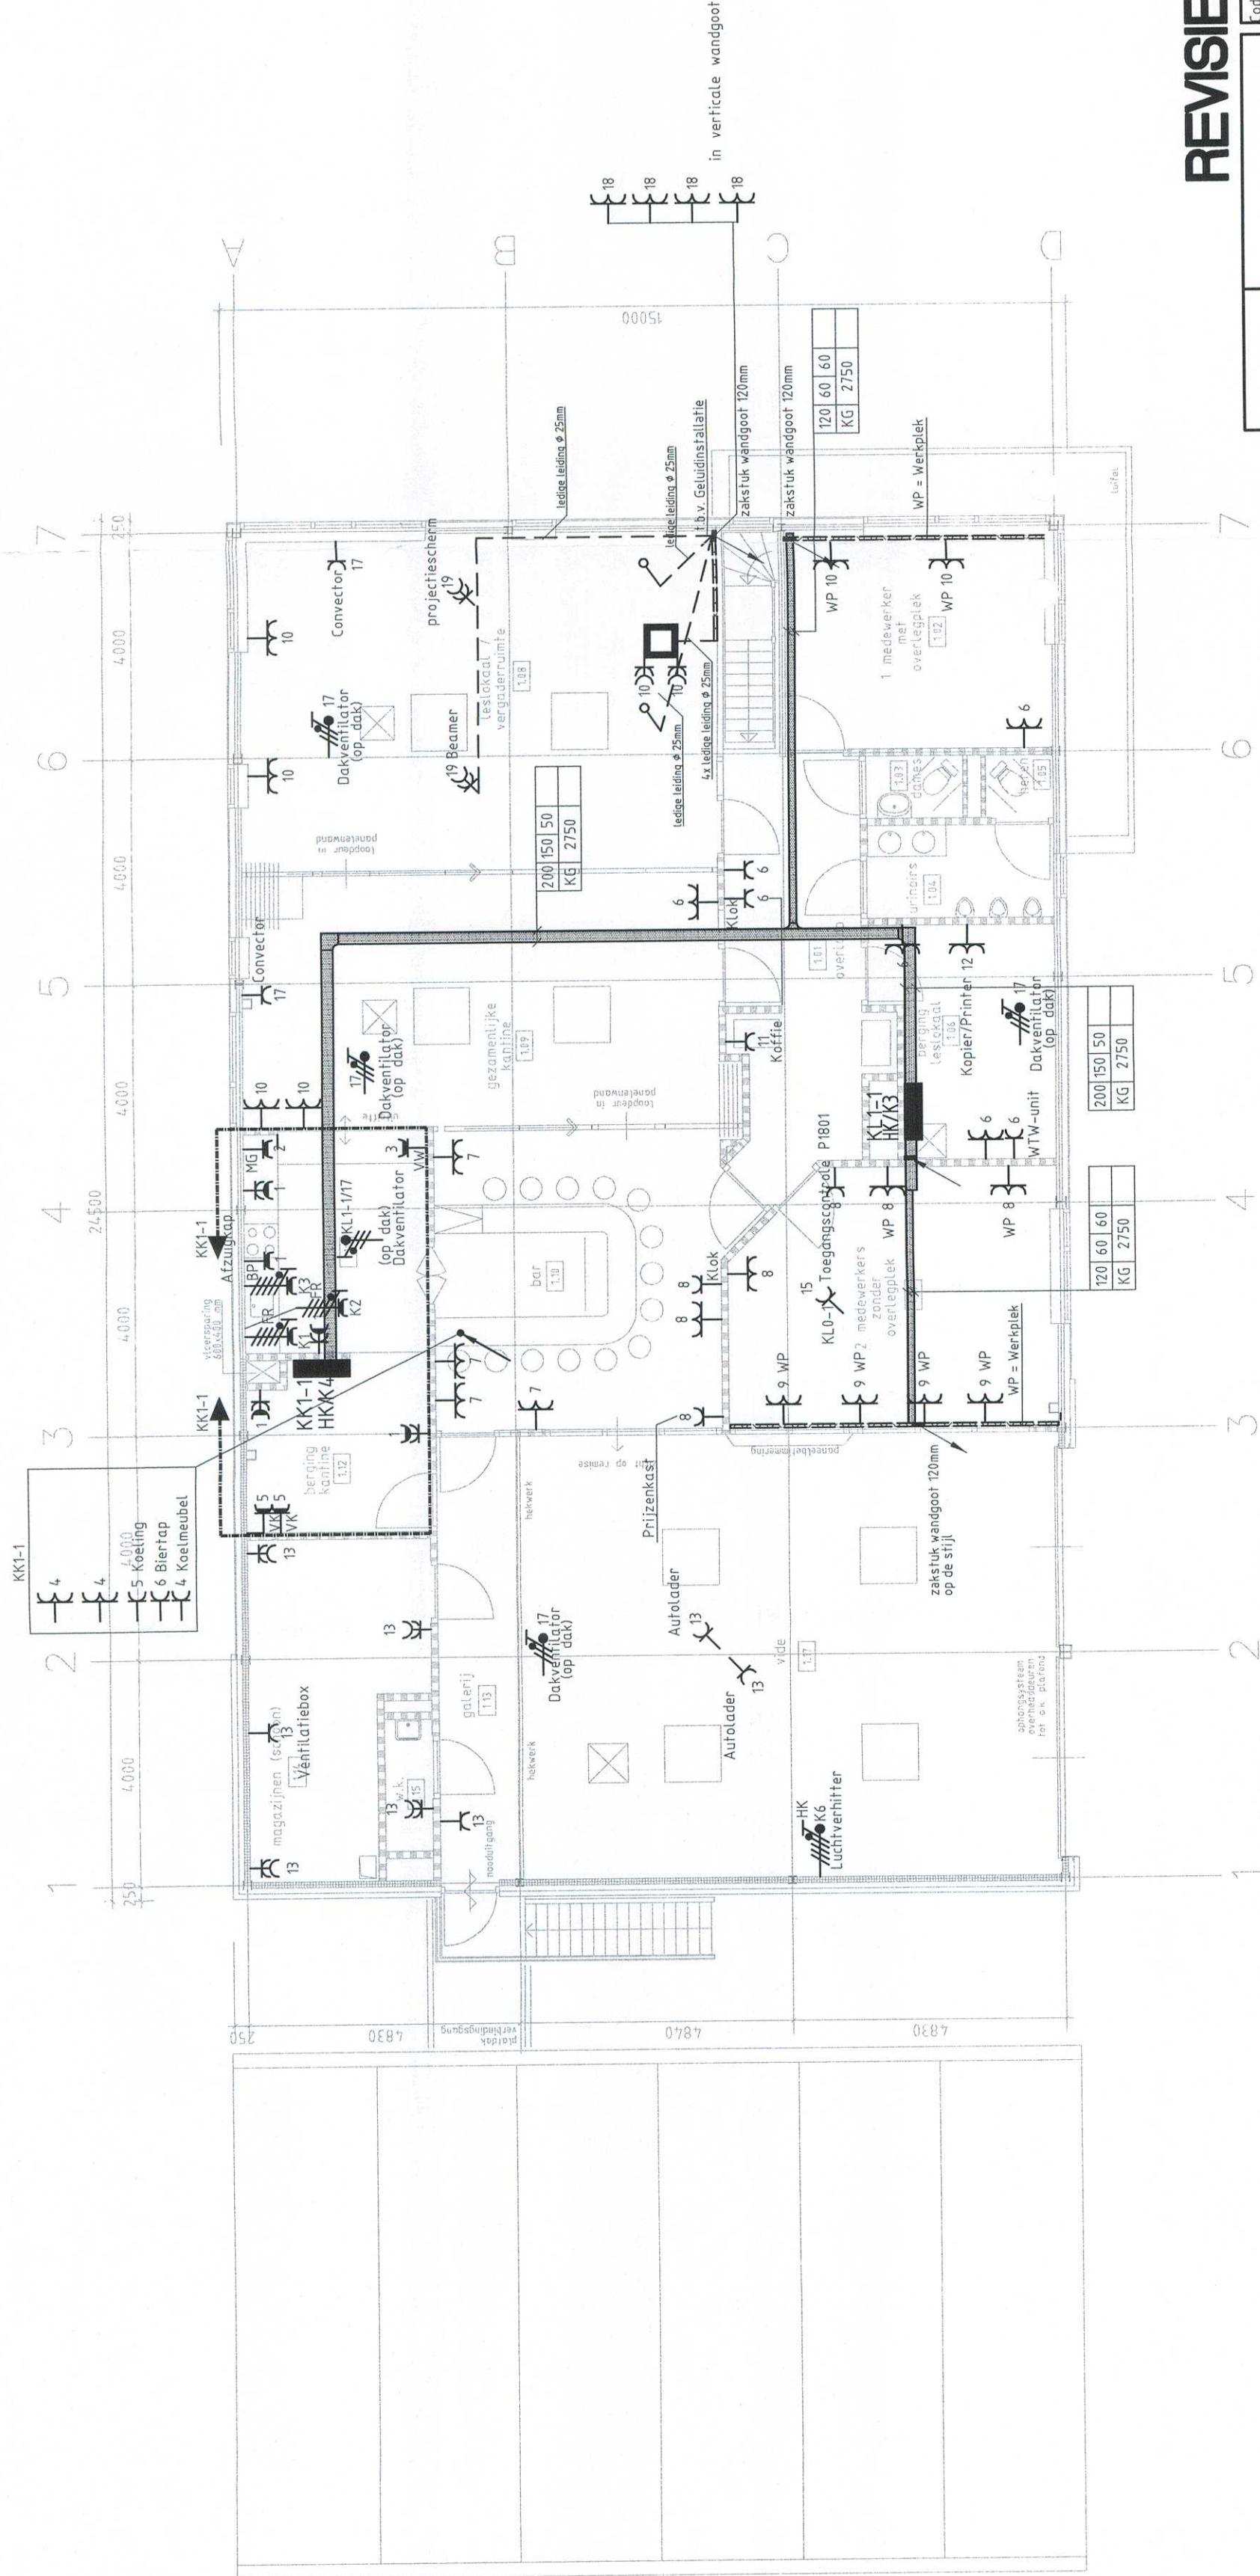

REVISIE AS-BUILT 23-02-2011

ACCORD		Code: Wjz: datum: Omschrijving:	Get:
DATUM			
GEZIEN			

Opdrachtg: Breijer Bouw Huizen BV	X-REF1:081515ERA nederhorst BG d.d. 15-07-2010
Adviseur: Technion adviseurs	X-REF2:

Project: **Gemeente Wijdereen
Renovatie
Brandweerkazerne te Nederhorst den Berg**

Omschrijving: **Kracht Installatie
1e verdieping**

Projectnummer: 104001	Getekend: DBT	Gezien: Schadl	Discipline: Elektro	Tekeningnummer: E01_01_02
Project: 104001				
Getekend: DBT	Datum:	Schadl:	Formaat: AZ	Gezien:
Gezien:				
Discipline: Elektro				
Tekeningnummer: E01_01_02				



Vestiging Dordrecht
Postbus 212 - 3300AE - Dordrecht
T. 078-613.36.33 F. 078-613.54.99
info@etbvos.nl www.etbvos.nl

Vestiging Utrecht
Postbus 40350 - 3504AD - Utrecht
T. 030-241.33.44 F. 030-241.07.78

De document blijft eigendom van Parallel Groep ETB Vos B.V.
Ontvangers moeten voorafgaande schriftelijke toestemming hebben, voordat zij het geheel of gedeeltelijk vernoemd document overgeven
en/of de inhoud aan derden ter beschikking wordt gegeven. Alle rechten voorbehouden.