



KL0-1

- TNS stelsel
- I_z = 52,9A
- I_{nk} = 0,4kA
- Cos φ_{nl} = 0,85
- 3F+N+PE 400/50Hz

Van HK gr. K1 Lengte 10meter
YmVkm \ 5 x 10 mm2

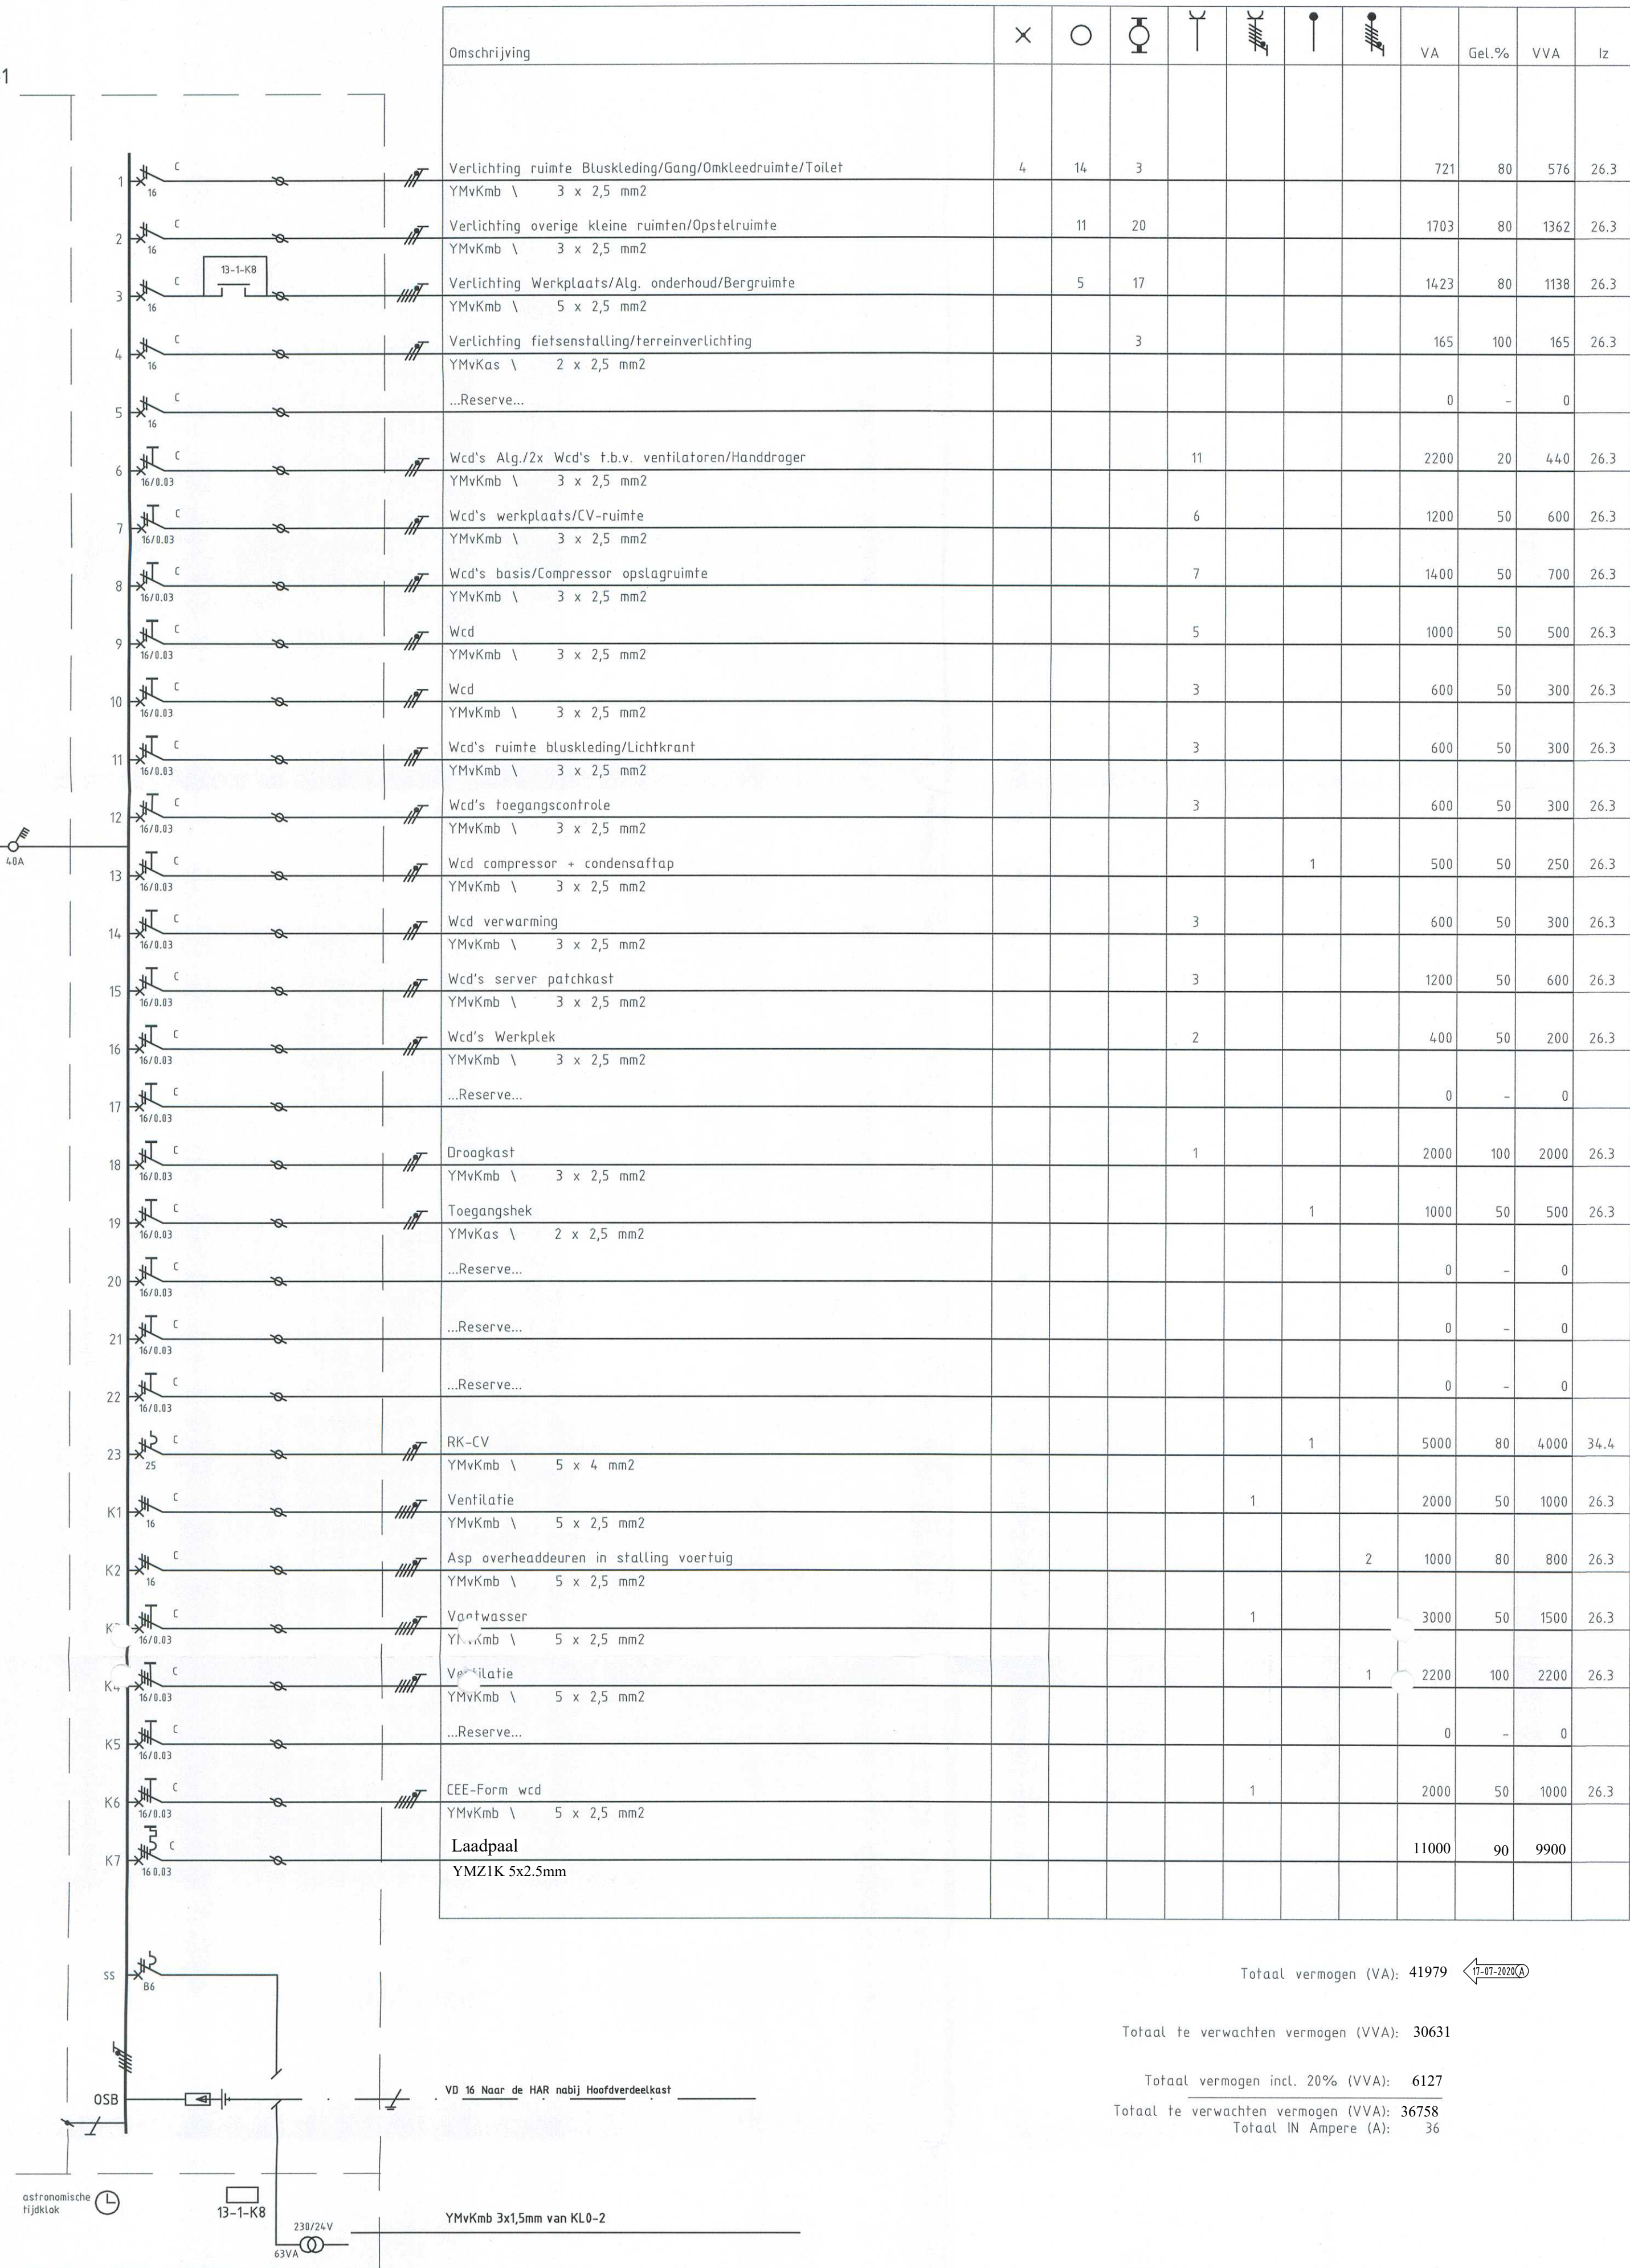

-Afwerking leidinginvoer: middels kabelwartels met trekontlasting en beschermingsgraad IP43

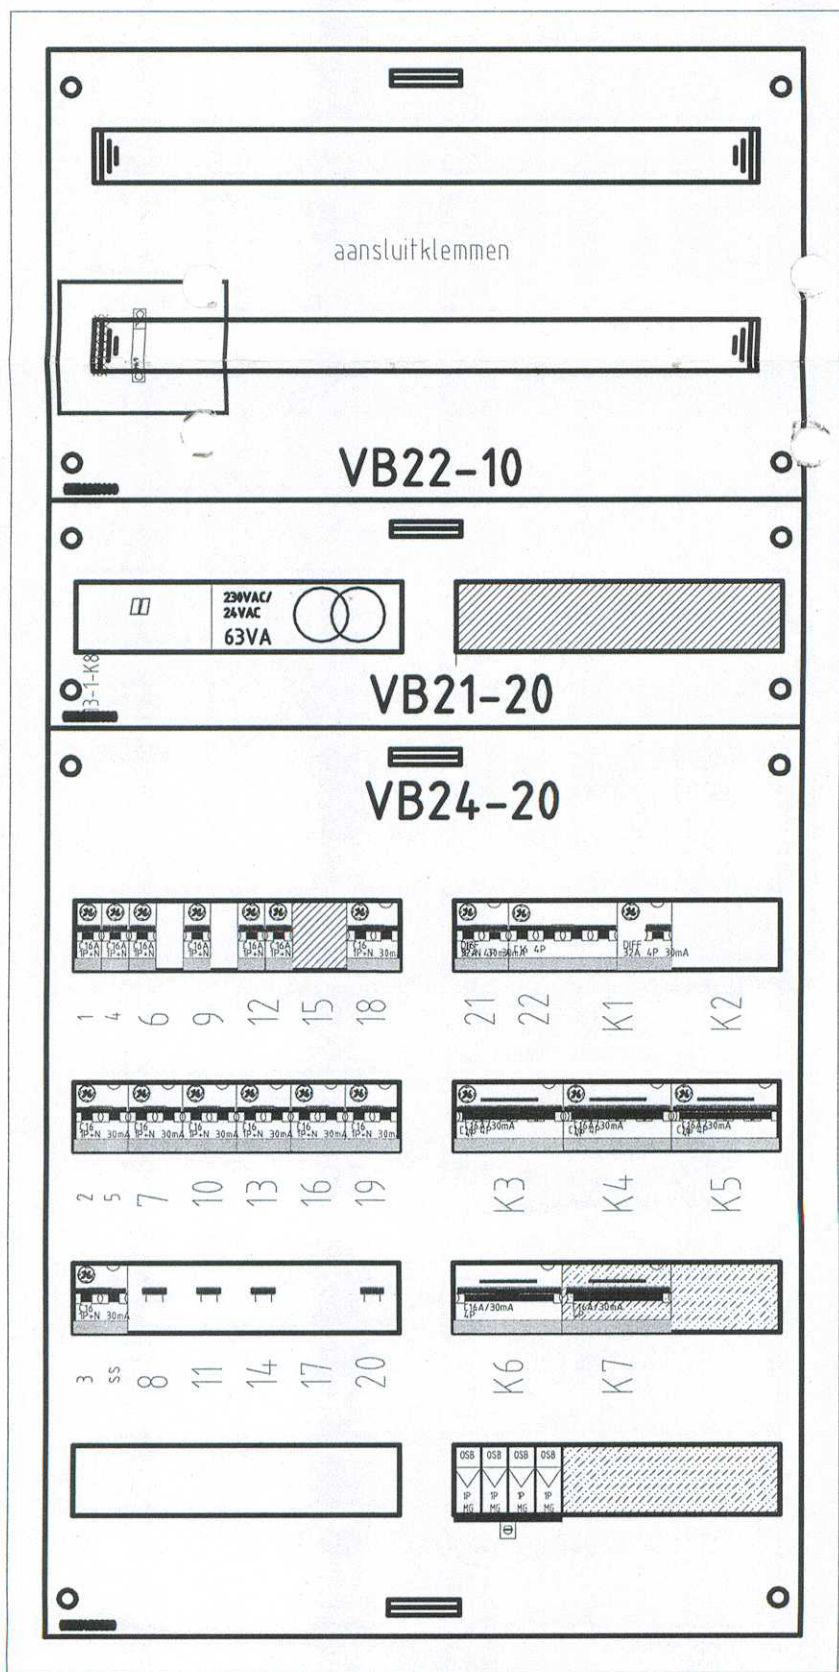

Type S27
IP31/41
B 550mm
H 1100mm
D 210mm

Opmerking

- Fab:GE Power Controls
- Type: S27
- AFm: (hxbxd):1100x550x210mm
- Voedingskabel Bovenuit de verdeelkast
- Afgaande kabels Bovenuit de verdeelkast
- Beschermingsgraad IP41 met gesloten deur
- Materiaal: Plaatstaal
- Kastnaam en groepen aanduiding door middel van resopalplaten
- Oppervlaktebehandeling gelakt
- Deur voorzien van een cilinder slot
- Montage van schema-/plaattegrond-/tekeningshouder gelijk aan de binnenzijde van de deur.
- Afwerking leidinginvoer: middels kabelwartels met trekontlasting en beschermingsgraad IP43

Indien niet nader aangegeven:

- Leidingen YmVkm
- Automaat 1p+N 16A/C,Karakteristiek 3p+N 16A/C,Karakteristiek

-Kortsluitvastheid : 6kA

-Aardlek 30mA

-OSB Type TNS (midden)

Totaal vermogen (VA): 41979

Totaal te verwachten vermogen (VVA): 30631

Totaal vermogen incl. 20% (VVA): 6127

Totaal te verwachten vermogen (VVA): 36758

Totaal IN Ampere (A): 36

REVISIE AS-BUILT 23-02-2011

ACCOORD		Code: Wijz. datum: Omschrijving: Get:	
DATUM		A 17-07-20 Aansluiting Laadpaal F.P	
GEZIEN			
Opdracht: Breijer Bouw Huizen BV		X-REF:	
Adviseur: Technion adviseurs		X-REF2:	
Project: Gemeente Wijdmeren Renovatie Brandweerkazerne te Nederhorst den Berg			
Omschrijving: Installatieschema KL0-1 Begane grond			
Projectnummer: 104001		Datum:	
Getekend: DBT	Schaal: nvt	Discipline: Elektro	
Formaat: A1		Tekeningsnummer: E08_00_01	
Tekeningsnaam: 104001.E08_00_01.dwg		Gezien:	

PARALLEL GROEP
ETB VOS B.V.

Vestiging Dordrecht
Postbus 212 - 3300AE - Dordrecht
T. 078-613.36.33 F. 078-613.54.99 info@etbvos.nl www.etbvos.nl

Vestiging Utrecht
Postbus 40350 - 3504AD - Utrecht
T. 030-241.33.44 F. 030-241.07.78

Dit document blijft eigendom van Parallel Groep ETB Vos B.V.
Ontvangers moeten voorafgaande schriftelijke toestemming hebben, voordat zij het geheel of gedeeltelijk verspreiden of openbaar maken of de inhoud aan derden ter beschikking wordt gegeven. Alle rechten voorbehouden.