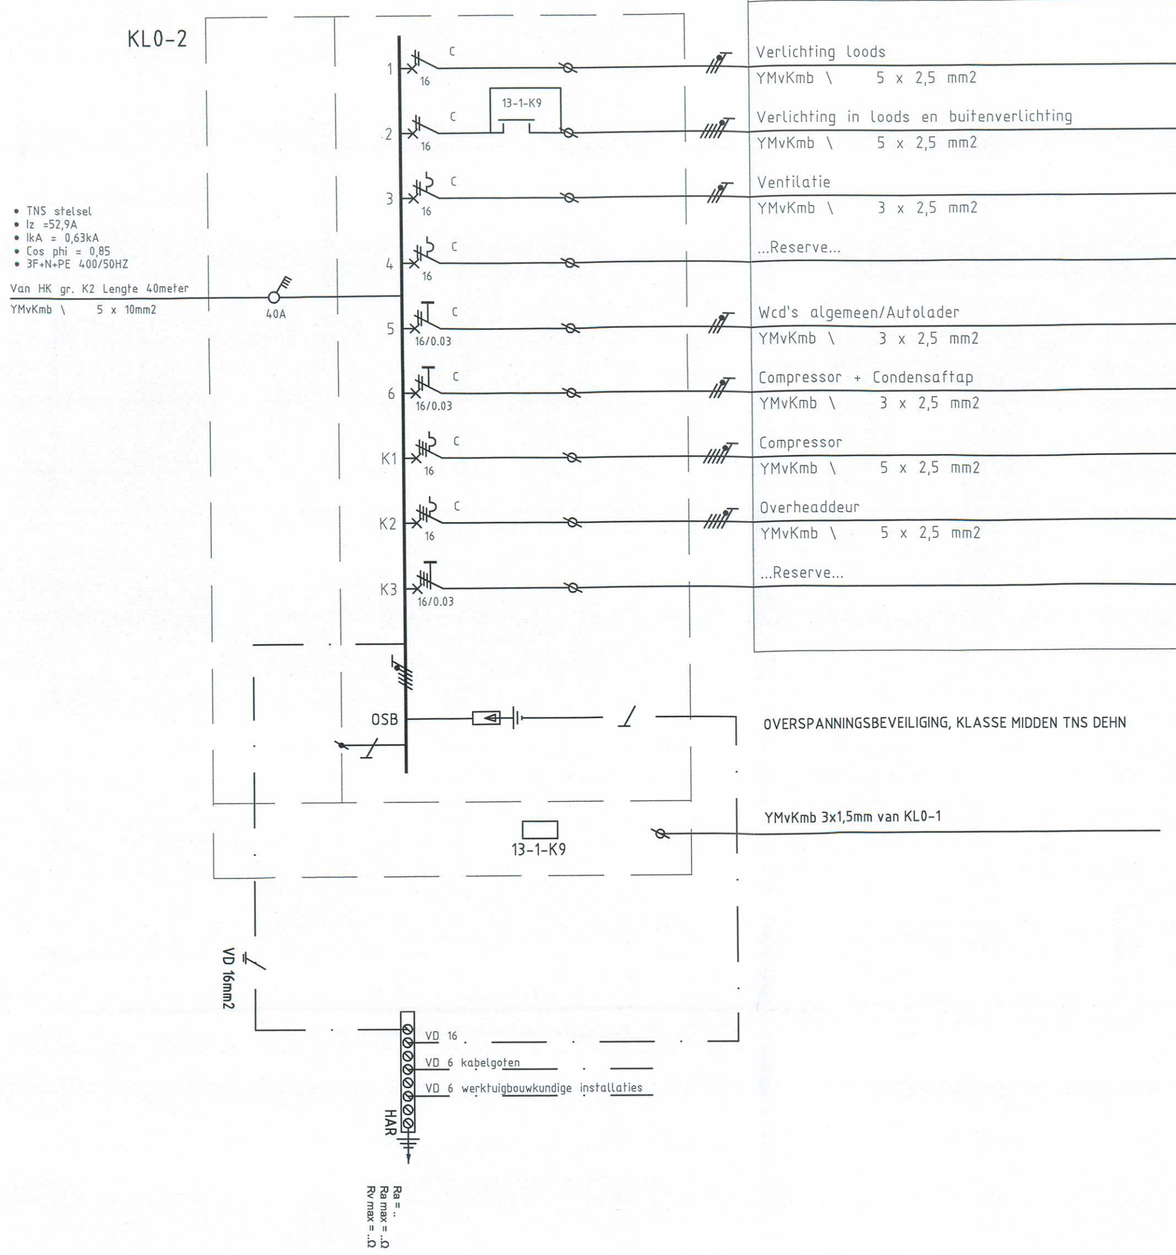

Omschrijving							VA	Gel.%	VVA	Iz
Verlichting loods		2	12				1356	80	1084	26.3
YMvKmb \ 5 x 2,5 mm2										
Verlichting in loods en buitenverlichting	1	4					198	80	158	26.3
YMvKmb \ 5 x 2,5 mm2										
Ventilatie							2200	100	2200	26.3
YMvKmb \ 3 x 2,5 mm2										
...Reserve...							0	-	0	
Wcd's algemeen/Autolader				6			1200	50	600	26.3
YMvKmb \ 3 x 2,5 mm2										
Compressor + Condensaftap				1			500	50	250	26.3
YMvKmb \ 3 x 2,5 mm2										
Compressor							0	80	0	
YMvKmb \ 5 x 2,5 mm2										
Overheaddeur						3	6500	50	3250	26.3
YMvKmb \ 5 x 2,5 mm2										
...Reserve...							0	-	0	
							0	-	0	

Totaal vermogen (VA): 11954

Totaal te verwachten vermogen (VVA): 7542

Totaal vermogen incl. 20% (VVA): 1508

Totaal te verwachten vermogen (VVA): 9050
Totaal IN Ampere (A): 13

Opmerking
-Fab:GE Power Controls
-Type: S24
-AFm: (hxbxd):650x550x210mm
-Voedingskabel Bovenuit de verdeelkast
-Afgaande kabels Bovenuit de verdeelkast
-Beschermingsgraad IP41 met gesloten deur
-Materiaal: Plaatstaal
-Kastnaam en groepen aanduiding door middel van resopalplaten
-Oppervlaktebehandeling gelakt
-Deur voorzien van een cylinderslot
-Montage van schema-/plattegrond-/tekeninghouder gelijk aan de binnenzijde van de deur.
-Afwerking leidinginvoer: middels kabelwartels met trekontlasting en beschemingsgraad IP43

Indien niet nader aangegeven:
-Leidingen YmvKmb
-Automaat 1p+N 16A/C_Karakteristiek
3p+N 16A/C_Karakteristiek

-Kortsluitvastheid : 6kA

-Aardlek 30mA
-OSB Type TNS (midden)

-Afwerking leidinginvoer: middels kabelwartels met trekontlasting en beschemingsgraad IP43

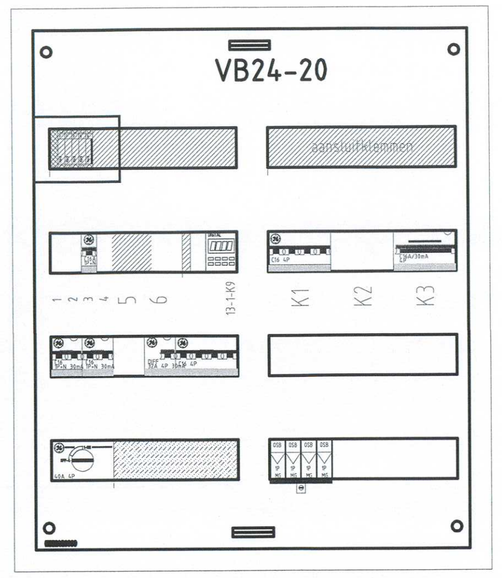

Type S24
IP31/41
B 550mm
H 650mm
D 210mm

REVISIE AS-BUILT 23-02-2011

		Code:	Wijz. datum:	Omschrijving:	Gef:
ACCOORD					
DATUM					
GEZIEN					

Opdrachtg: Breijer Bouw Huizen BV X-REF1:
Adviseur: Technion adviseurs X-REF2:

Project: Gemeente Wijdemeren
Renovatie
Brandweerkazerne te Nederhorst den Berg

Omschrijving: Installatieschema KL0-2
Begane grond

Projectnummer: 104001
Getekend: DBT
Datum:
Gezien:
Schaal: nvt
Discipline: Elektro
Formaat: A1
Tekeningnummer: E08_00_02

PARALLEL GROEP
ETB VOS B.V.
Vestiging Dordrecht
Postbus 212 - 3300AE - Dordrecht
T. 078-613.36.33 F. 078-613.54.99
info@etbvos.nl
www.etbvos.nl
Vestiging Utrecht
Postbus 40350 - 3504AD - Utrecht
T. 030-241.33.44 F. 030-241.07.78

Dit document blijft eigendom van Parallel Groep ETB Vos B.V.
- Ontvangers meeten voorafgaande schriftelijke toestemming hebben, voordat zij tot geheel of gedeeltelijk vermenigvuldigen overgaan en/of de inhoud aan derden ter beschikking wordt gegeven. Alle rechten voorbehouden.

Gezien:

Tekeningfile: 104001_E08_00_02.dwg

Made in StabiCAD®