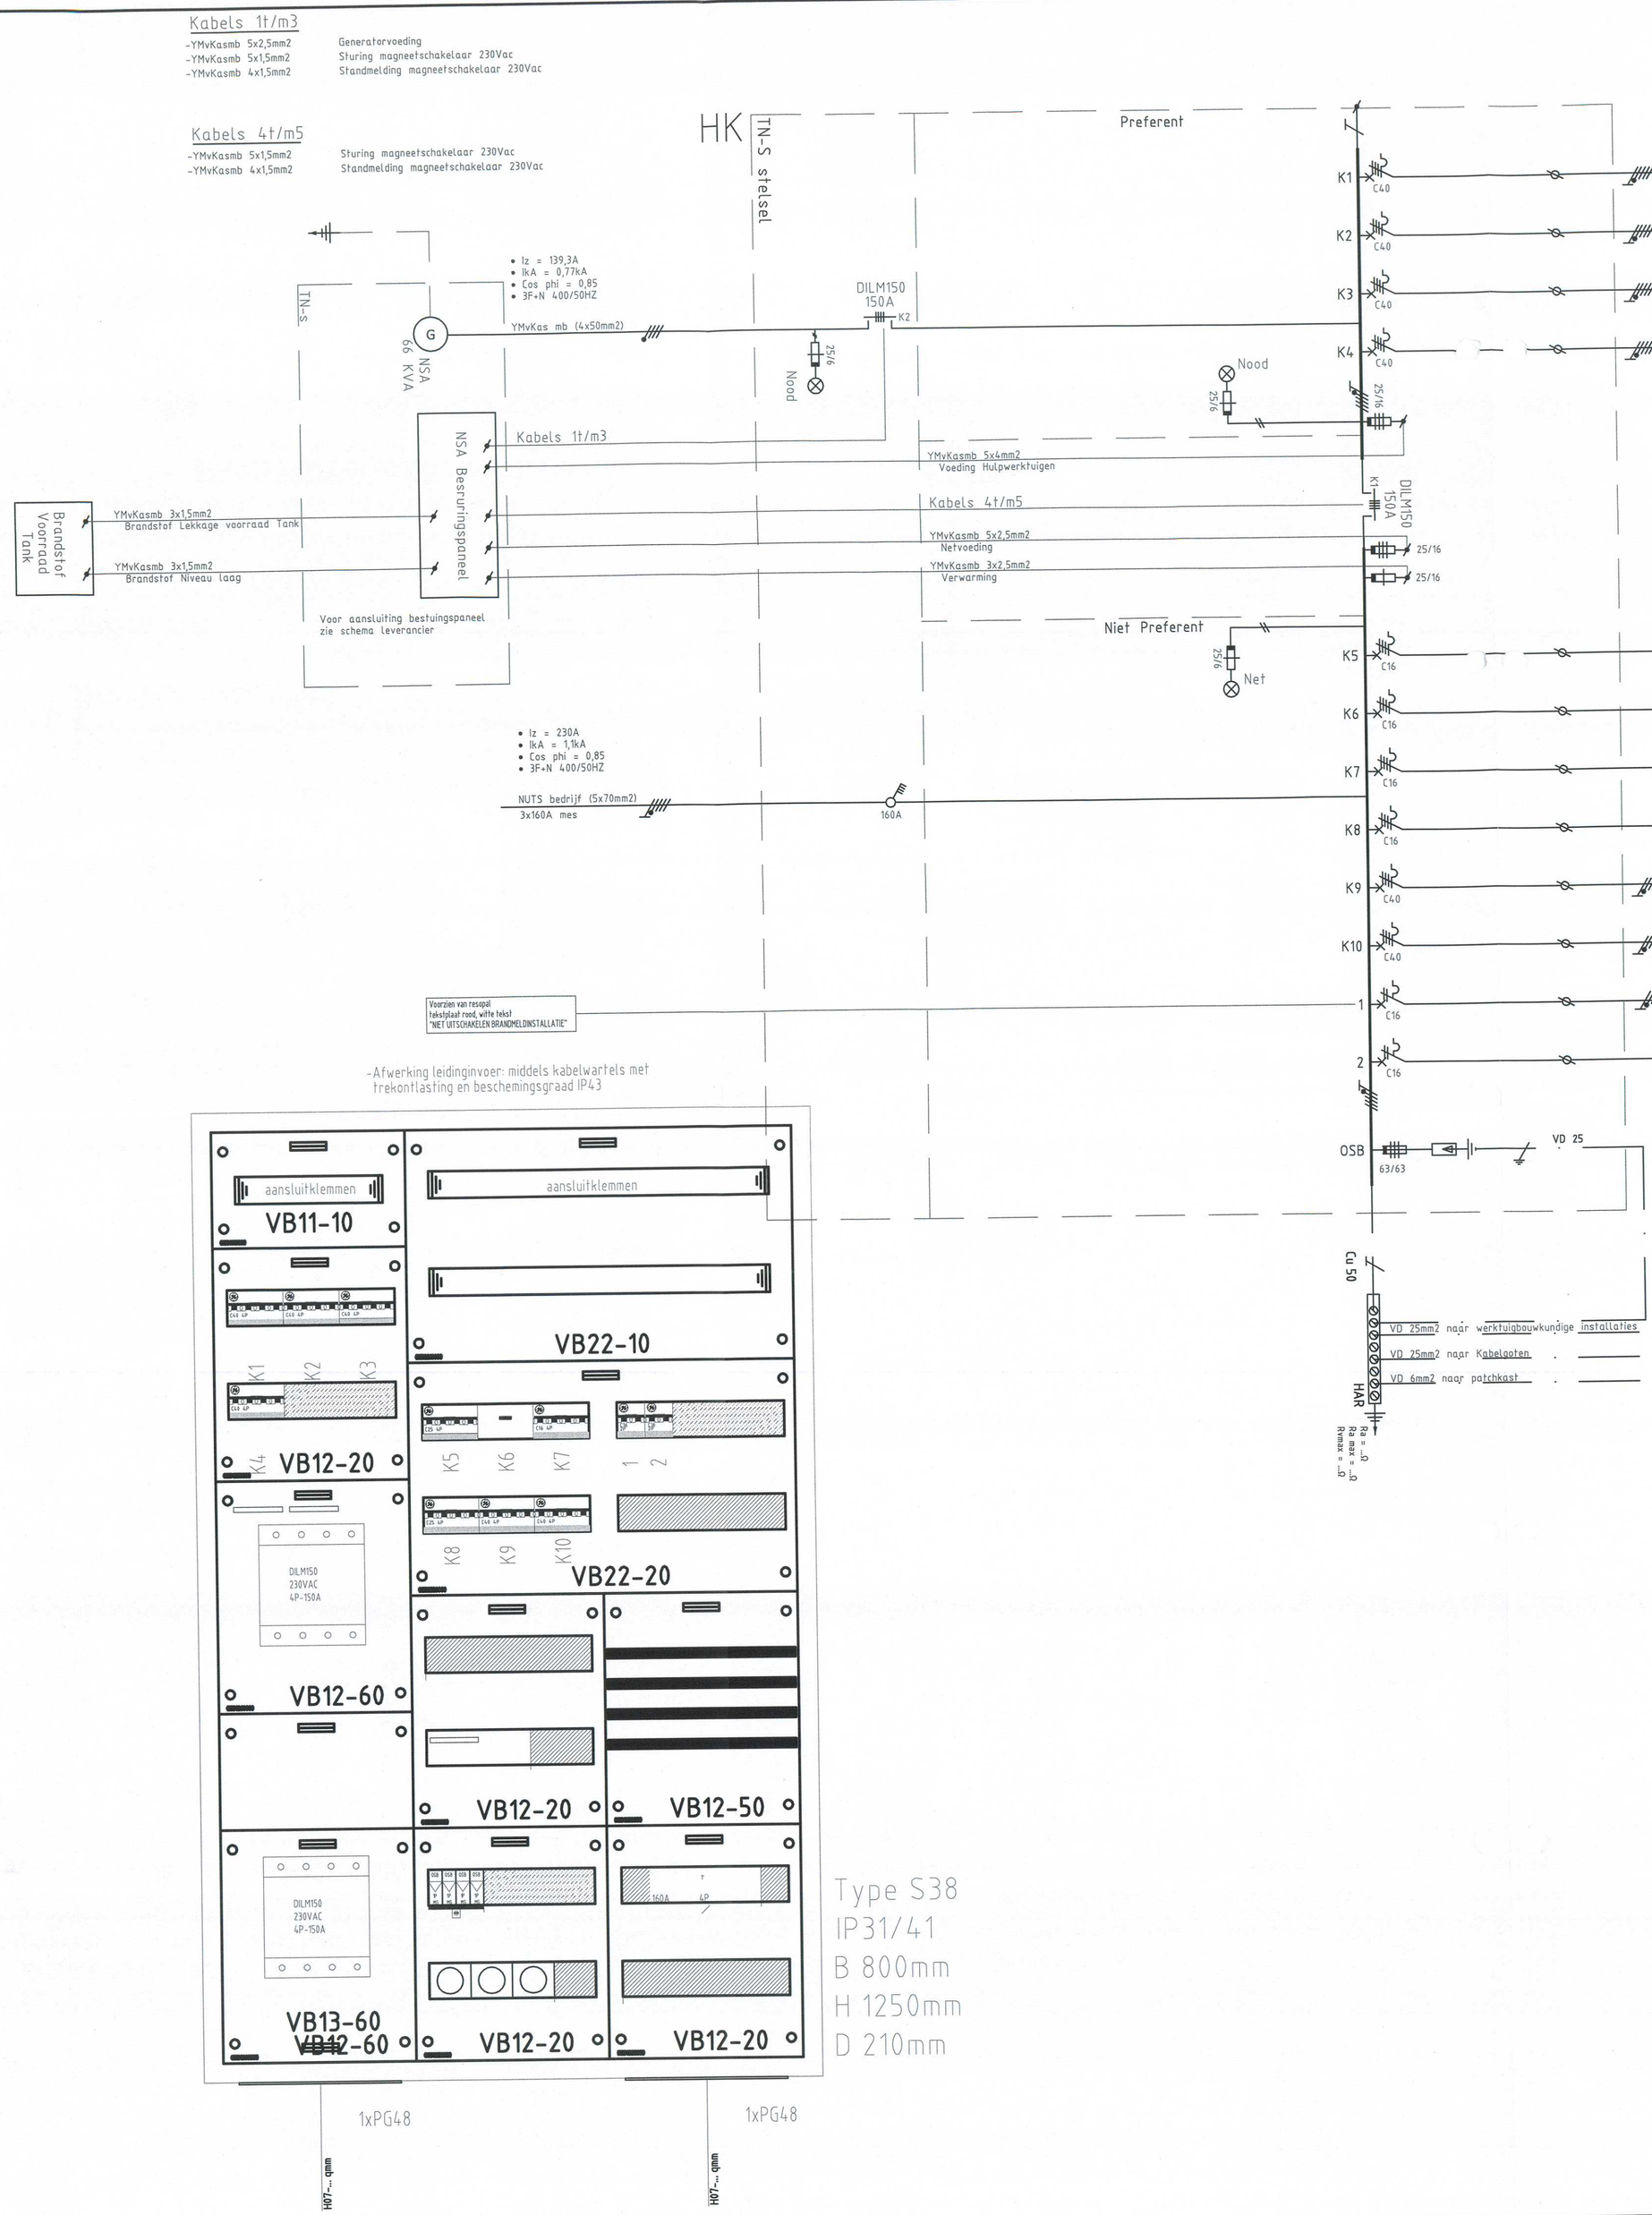

Type S38
IP31/41
B 800mm
H 1250mm
D 210mm

Omschrijving	×	○						VA	VVA	Iz
Verdeelinrichting KL0-1	4	31	44	43	4	6	2	30979	24871	52,9
YMvKmb \ 5 x 10 mm2										
Verdeelinrichting KL0-2	2	5	12	7	1		2	11954	9050	52,9
YMvKmb \ 5 x 10 mm2										
Verdeelinrichting KL1-1	5	11	53	60		6	2	23713	16717	52,9
YMvKmb \ 5 x 10 mm2										
Verdeelinrichting KK1-1				9	3			20900	13300	52,9
YMvKmb \ 5 x 10 mm2										

Totaal vermogen (VA): 87546
Totaal te verwachten vermogen (VVA): 63938
Totaal vermogen incl. 20% (VVA): 12780
Totaal te verwachten vermogen (VVA): 76718
Overall gelijktijdigheid 75% vermogen (VVA): 57525
Totaal IN Ampere (A): 83

Omschrijving	×	○						VA	VVA	
...Reserve...								0	0	
...Reserve...								0	0	
...Reserve...								0	0	
...Reserve...								0	0	
Hogedrukreiniger							1	24000	24000	44,3
YMvKmb \ 5 x 6 mm2										
Hogedrukreiniger							1	24000	24000	44,3
YMvKmb \ 5 x 6 mm2										
Brandmeldcentrale						1		500	500	26,3
YMvKmb \ 3 x 2,5 mm2										
...Reserve...								0	0	

Totaal vermogen (VA): 136046
Totaal te verwachten vermogen (VVA): 112438
Totaal vermogen incl. 20% (VVA): 22480
Totaal te verwachten vermogen (VVA): 134918
Overall gelijktijdigheid 65% vermogen (VVA): 87685
Totaal IN Ampere (A): 127

Opmerking
-Fab:GE Power Controls
-Type: S38
-AFm: (hxbxd):1250x800x210mm
-Voedingskabel onderuit de verdeelkast
-Voedingskabel NSA onderuit de verdeelkast
-Afgaande kabels Bovenuit de verdeelkast
-Beschermingsgraad IP31
-Materiaal: Plaatstaal
-Kastnaam en groepen aanduiding door middel van resopalplaten
-Oppervlaktebehandeling gelakt
-Deur voorzien van een cylinderslot
-Montage van schema-/plattegrond-/tekeninghouder
aan de binnenzijde van de deur.
-Afwerking leidinginvoer: middels kabelwartels met
trekontlasting en beschemingsgraad IP43

Indien niet nader aangegeven:
-Leidingen YmvKmb
-Automaat 1p+N 16A/C_Karakteristiek
3p+N 16A/C_Karakteristiek
-Kortsluitvastheid : 6kA
-OSB Type TNS (Grof)

REVISIE AS-BUILT 23-02-2011

		Code:	Wijz. datum:	Omschrijving:	Gef:
ACCOORD					
DATUM					
GEZIEN					

Opdrachtg: Breijer Bouw Huizen BV X-REF1:
Adviseur: Technion adviseurs X-REF2:

Project: Gemeente Wijdemeren
Renovatie
Brandweerkazerne te Nederhorst den Berg

Omschrijving: Installatieschema HK
Begane grond

Projectnummer: 104001	
Getekend: DBT	Datum:
Gezien:	Schaal: nvt
Discipline: Elektro	Formaat: A1
Tekeningnummer: E08_00_HK	

PARALLEL GROEP
ETB VOS B.V.

Vestiging Dordrecht
Postbus 212 - 3300AE - Dordrecht
T. 078-613.36.33 F. 078-613.54.99

info@etbvos.nl
www.etbvos.nl

Vestiging Utrecht
Postbus 40350 - 3504AD - Utrecht
T. 030-241.33.44 F. 030-241.07.78

Dit document blijft eigendom van Parallel Groep ETB Vos B.V.
- Ontvangers meeten voorafgaande schriftelijke toestemming hebben, voordat zij tot geheel of gedeeltelijk vermenigvuldigen overgaan en/of de inhoud aan derden ter beschikking wordt gegeven. Alle rechten voorbehouden.

Gezien:

Tekeningfile: 104001_E08_00_HK.dwg