


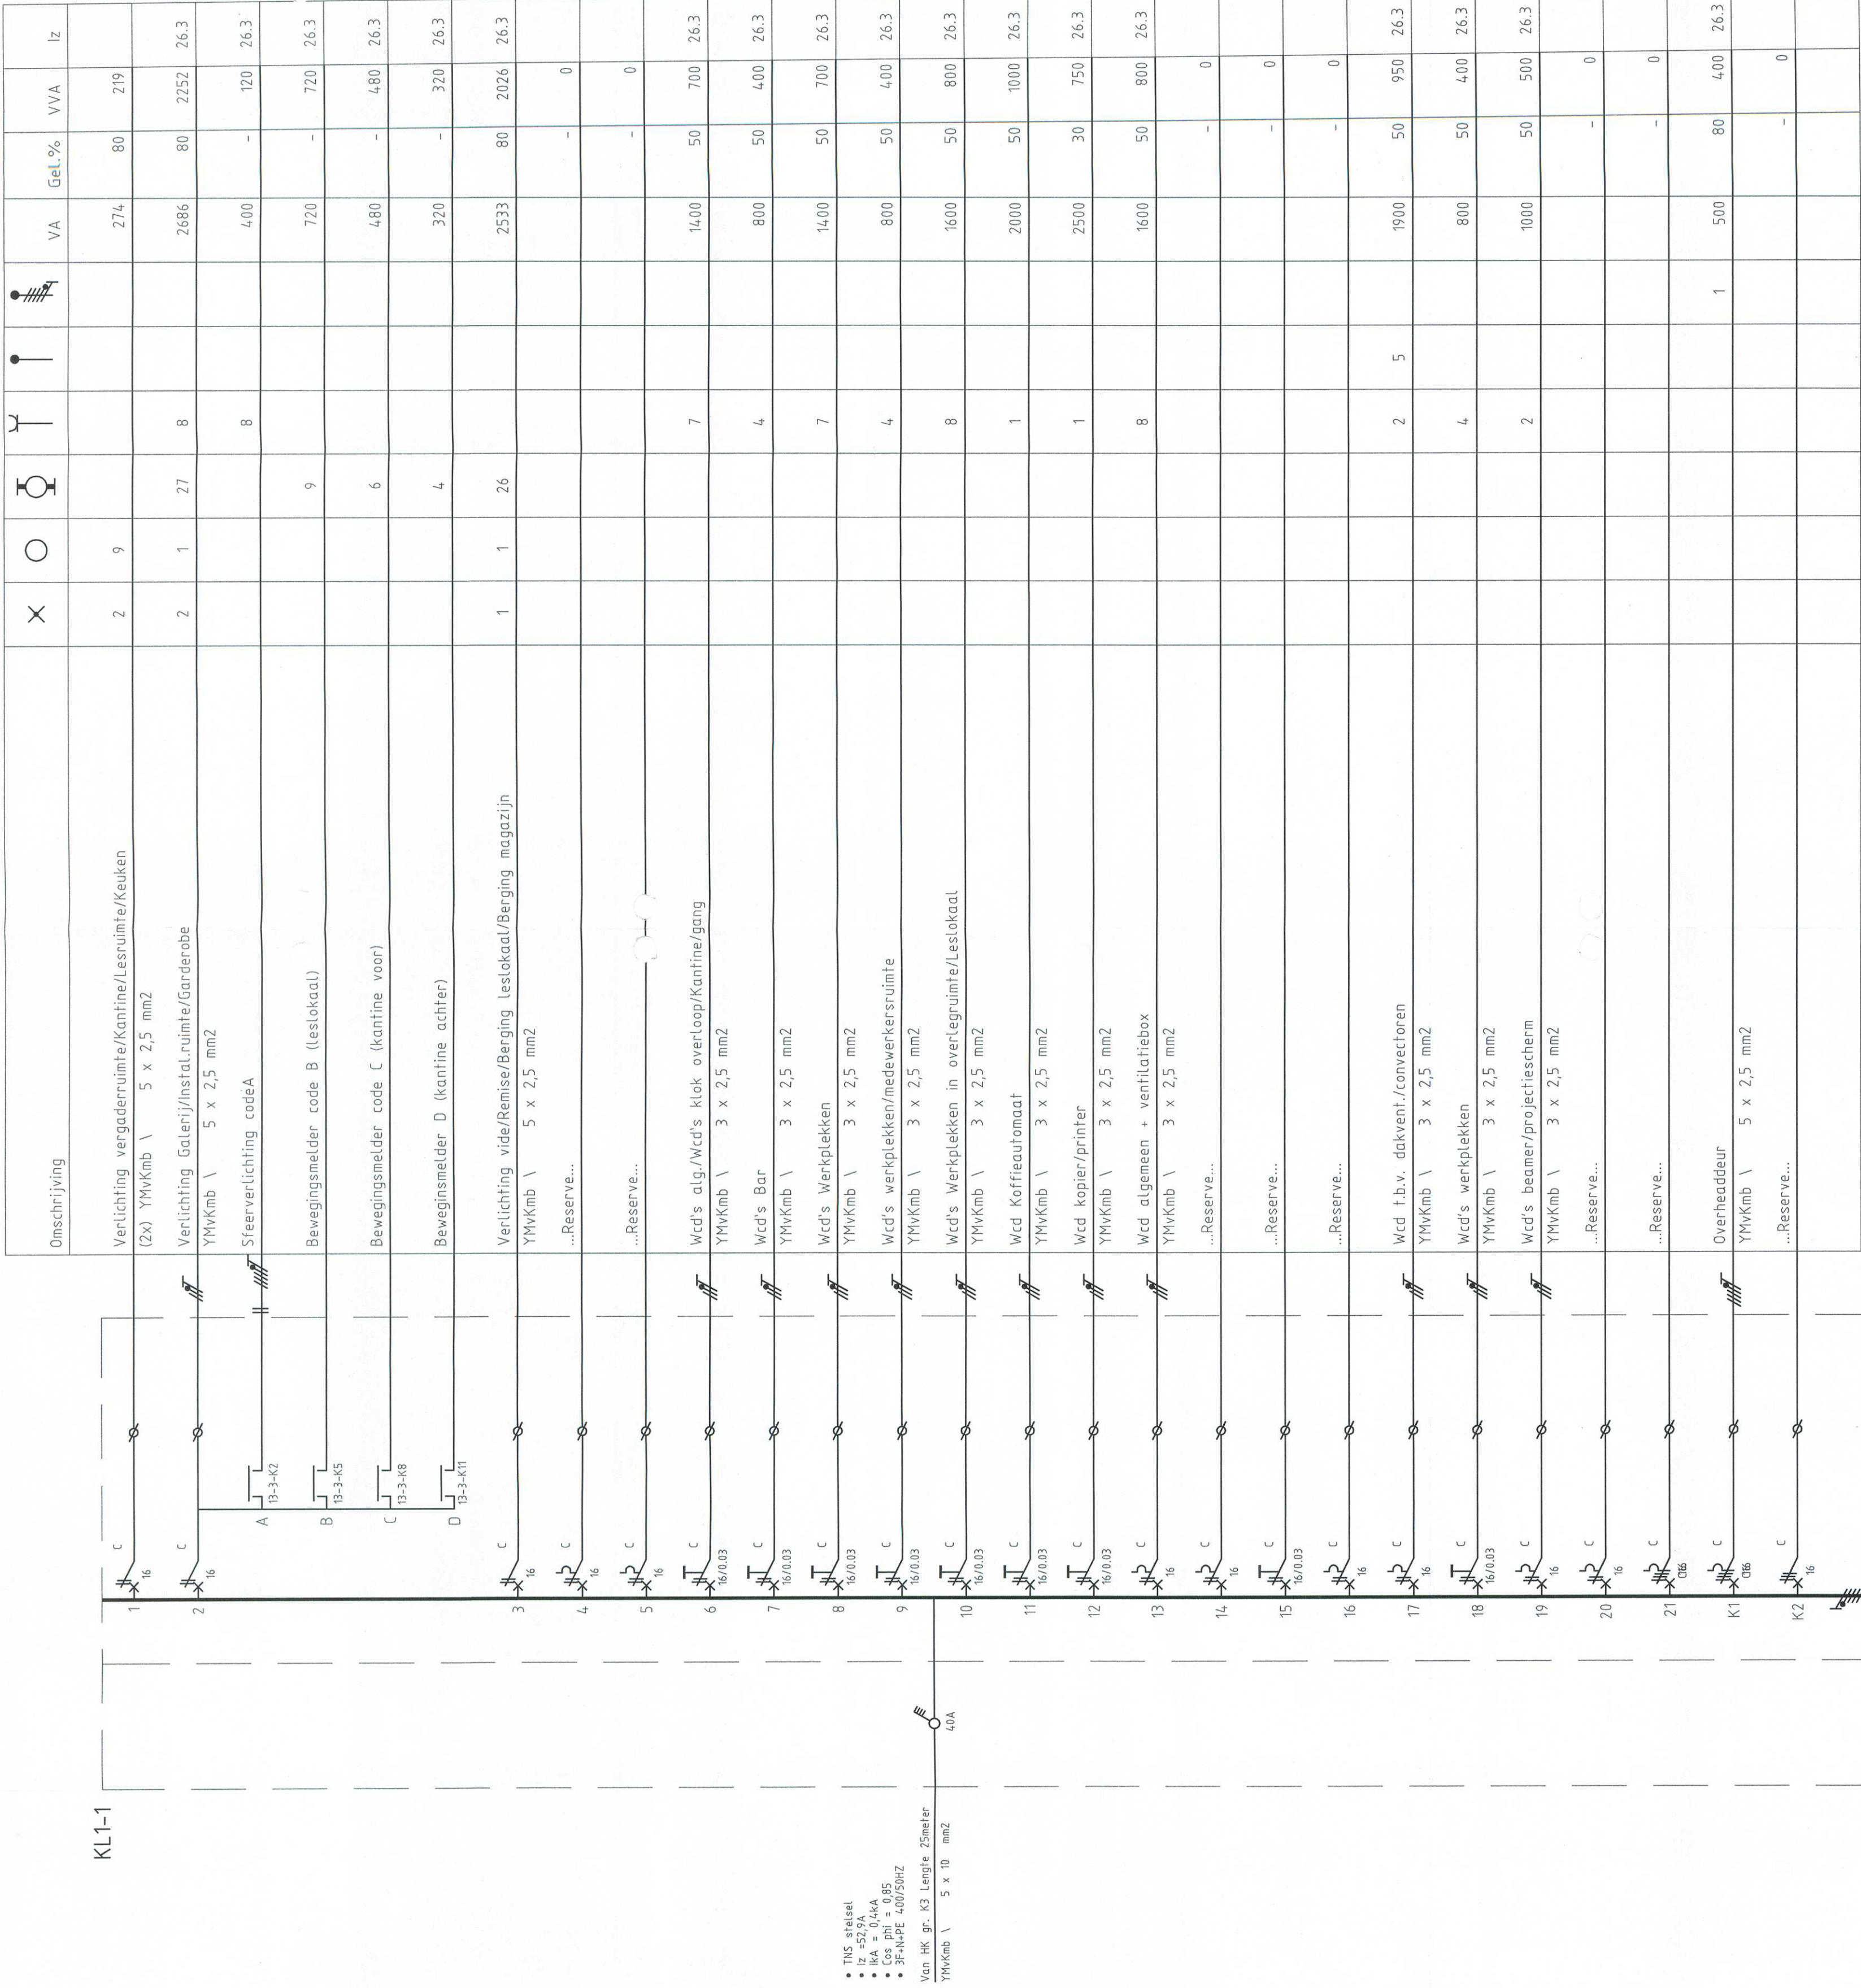

Opmerking
-Fabrie Power Controls
-Type: S27
-Arm: (max)d=1100x550x210mm
-Aansluiting: Bovenuit de verdeelkast
-Afschermingsgraad: Bovenuit de verdeelkast
-Beschermingsgraad: IP41 met gesloten deur
-Materiaal: Plaatstaal
-Kastnaam en groepen aanduiding door middel van resoplaten
-Oppervlaktebehandeling gelakt
-Deur voorzien van een cilinderlot
-Montage van schema-/plattegrond-/tekeninghouder
-Montage van de binnenzijde van de deur.
-Afwerking leidinginvoer: middels kabelwartels met trekantasting en beschermingsgraad IP43
-Indien niet anders aangegeven:
-Leidingen: YMKmb
-Automat: 1p-N 16A/C Karakteristiek
3p-N 16A/C Karakteristiek
-Kortsluitvastheid : 6kA
-Aardlek 30mA
-OSB Type TNS (midden)

REVISIE AS-BUILT 23-02-2011

ACCOORD		Gepl. Wijk. datum	Omschrijving	Uit.
DATUM				
GEZIEN				

Opdrachtgever: Bouw Huisen BV	X-REF1
Aanvraag: Technisch Adviseurs	X-REF2

Project:
Gemeente Wijdemeren
Renovatie
Brandweerkazerne te Nederhorst den Berg

Omschrijving: **Installatieschema KL1-1**
te verdieping

Projectnummer:	104.001
Getekend:	DBT
Gezien:	nvt
Discipline:	Elektr.
Tekeningnummer:	E08_01_01

Datum:	
Schaal:	nvt
Formaat:	A1

Verlichting: Dordrecht	Verlichting: Utrecht
Postbus 122 - 3300AE - Dordrecht	Postbus 40350 - Utrecht
T. 078-413.36.33	F. 078-413.54.99
www.ebv.nl	www.ebv.nl

De afbouw wordt gedaan na plaatsing van alle elektrische materialen.	Gezien:
- Omvang met voorgaande tekening	
- Het ontwerp is niet te gebruiken voor andere projecten.	
- Het ontwerp is niet te gebruiken voor andere projecten.	

Totaal vermogen (VA): 23713

Totaal te verwachten vermogen (VVA): 13937

Totaal vermogen incl. 20% (VVA): 2780

Totaal te verwachten vermogen (VVA): 16717
Totaal IN Ampere (AI): 24

VO 16 Naar de H&M nabij Hoofverdelkast

OVERSPANNINGSBEVEILIGING, KLASSE MIDDEN TNS DEHN

YMKmb \ 0X0.8mm Naar BSP

Type S27
IP31/41
B 550mm
H 1100mm
D 210mm

-Afwerking leidinginvoer: middels kabelwartels met trekantasting en beschermingsgraad IP43

