

KK1-1

- TNS stelsel
- Iz = 52,9A
- IkA = 0,4kA
- Cos phi = 0,85
- 3F-N+PE 400/50HZ

Van HK gr. K4 Lengte 35meter
YmVKmb \ 5 x 10 mm2

Omschrijving			Gel.%	VVA	Iz
Wcd's algemeen		5	50	500	26.3
YmVKmb \ 3 x 2,5 mm2					
Wcd vrieskasten + Magnetron		1	50	450	26.3
YmVKmb \ 3 x 2,5 mm2					
Wcd t.b.v. Vaatwasser		1	50	1650	26.3
YmVKmb \ 3 x 2,5 mm2					
Bar/koelmeubel		3	50	300	26.3
YmVKmb \ 3 x 2,5 mm2					
Diepvries achter		2	100	600	26.3
YmVKmb \ 3 x 2,5 mm2					
Koeling		1	100	200	26.3
YmVKmb \ 3 x 2,5 mm2					
Biertap		1	100	500	26.3
YmVKmb \ 3 x 2,5 mm2					
Friteuse		1	50	2550	26.3
YmVKmb \ 5 x 2,5 mm2					
Friteuse					
YmVKmb \ 5 x 2,5 mm2					
Bakplaat		1	50	1800	26.3
YmVKmb \ 5 x 2,5 mm2					
...Reserve...			-	0	


VD 16 Naar de HAR nabij Hoofdverdeelkast

OVERSPANNINGSBEVEILIGING, KLASSE MIDDEN TNS DEHN

Totaal vermogen (VA): 20000

Totaal te verwachten vermogen (VVA): 11100

-Afwerking leidinginvoer: middels kabelwartels met
trekontlasting en beschemingsgraad IP43

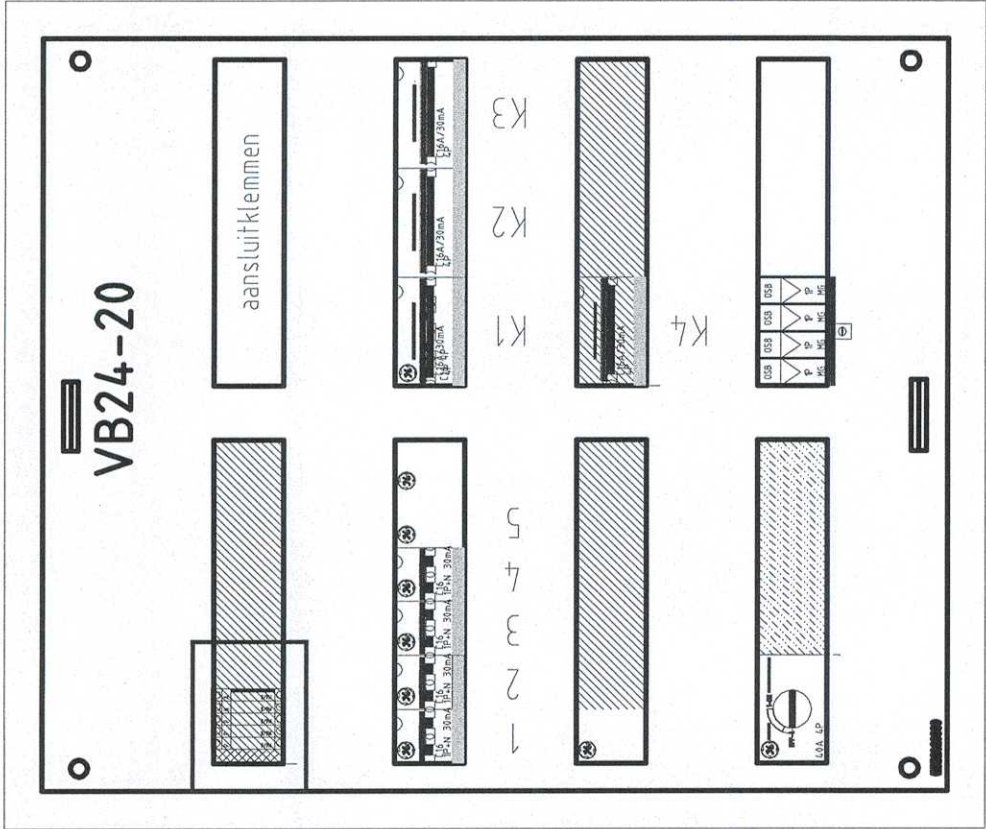

Type S24
IP31/41
B 550mm
H 650mm
D 210mm

- Opmmerking
- Fab:GE Power Controls
 - Type: S24
 - AFm: (hxbxd):650x550x210mm
 - Voedingskabel Bovenuit de verdeelkast
 - Afgaande kabels Bovenuit de verdeelkast
 - Beschermingsgraad IP41 met gesloten deur
 - Materiaal: Plaatstaal
 - Kastnaam en groepen aanduiding door middel van resopalplaten
 - Oppervlaktebehandeling gelakt
 - Deur voorzien van een cilinder slot
 - Montage van schema-/plattgrond-/tekeninghouder gelijk aan de binnenzijde van de deur.
 - Afwerking leidinginvoer: middels kabelwartels met trekontlasting en beschemingsgraad IP43

Indien niet nader aangegeven:

- Leidingen YmVKmb
- Automaat 1p+N 16A/C.Karakteristiek
- 3p+N 16A/C.Karakteristiek

-Kortsluitvastheid : 6kA

-Aardlek 30mA

-OSB Type TNS (midden)

REVISIE AS-BUILT 23-02-2011

ACCOORD	Code: Wijz. datum: Omschrijving: Get:
DATUM	
GEZIEN	

Opdrachtg: Breijer Bouw Huizen BV	X-REF1:
Adviseur: Technion adviseurs	X-REF2:

Project: Gemeente Wijdereen
Renovatie
Brandweerkazerne te Nederhorst den Berg

Omschrijving: Installatieschema KK1-1
1e verdieping

Projectnummer: 104001	Getekend: DBT	Gezien: nvf	Discipline: Elektro	Tekeningnummer: E08_01_02
Project: Gemeente Wijdereen Renovatie Brandweerkazerne te Nederhorst den Berg				
Omschrijving: Installatieschema KK1-1 1e verdieping				
Projectnummer: 104001				
Getekend: DBT	Datum:	Gezien: nvf	Discipline: Elektro	Tekeningnummer: E08_01_02
PARALLEL GROEP ETB VOS B.V.				
Vestiging Dordrecht Postbus 212 - 3300AE - Dordrecht T. 078-613.36.33 F. 078-613.54.99 info@etbvos.nl www.etbvos.nl				
Vestiging Utrecht Postbus 40350 - 3504AD - Utrecht T. 030-241.07.78 F. 030-241.07.78				
Dit document blijft eigendom van Parallel Groep ETB Vos B.V. - Ontvangers moeten voorgaande schriftelijke toestemming hebben, voordat zij het geheel of gedeeltelijk vermenigvuldigen overgaan en/of de inhoud aan derden ter beschikking wordt gegeven. Alle rechten voorbehouden.				
Gezien:				