


Dak

1e verdieping

Begane Grond

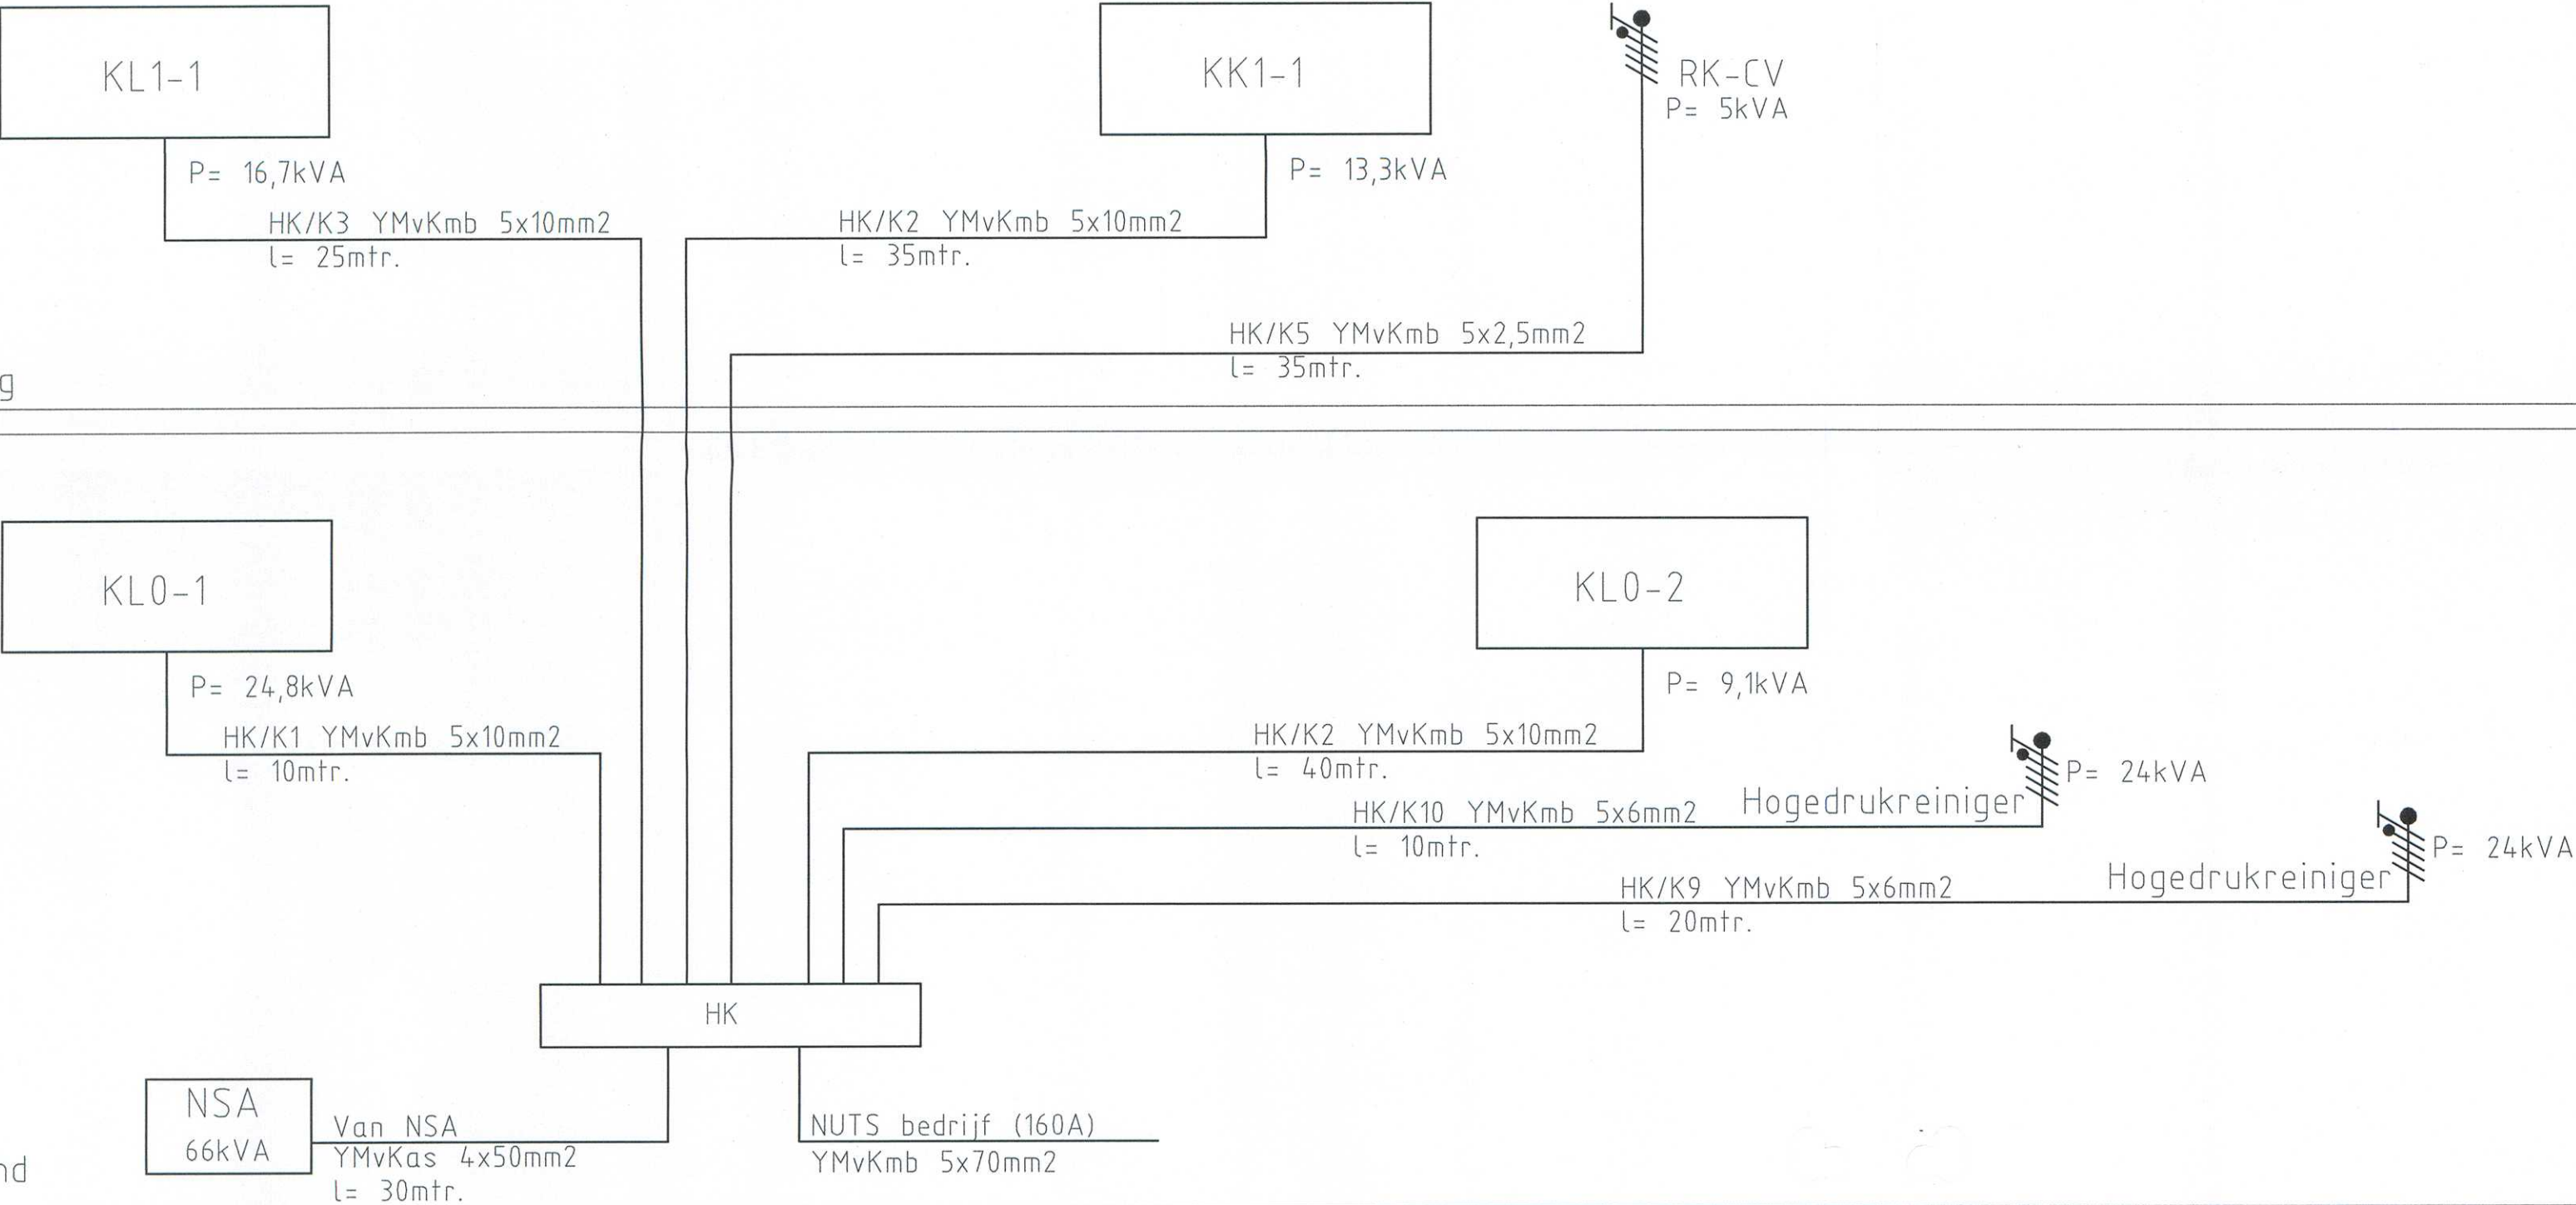

REVISIE AS-BUILT 23-02-2011

ACCOORD		Code:	Wijz.	datum:	Omschrijving:	Gef:
DATUM						
GEZIEN						

Opdracht:	Breijer Bouw Huizen BV	X-REF1:	
Adviseur:	Technion adviseurs	X-REF2:	

Project:	Gemeente Wijdemeren Nieuwbouw Brandweerkazerne te Nederhorst den Berg
----------	---

Omschrijving:	Blokschema/Principeschema Voedingen Begane grond
---------------	---

Projectnummer: 104001		 PARALLEL GROEP ETB VOS B.V. Vestiging Dordrecht Postbus 212 - 3300AE - Dordrecht T. 078-613.36.33 F. 078-613.54.99 info@etbvos.nl www.etbvos.nl Vestiging Utrecht Postbus 40350 - 3504AD - Utrecht T. 030-241.33.44 F. 030-241.07.78 Dit document blijft eigendom van Parallel Groep ETB Vos B.V. - Ontvangers moeten voorafgaande schriftelijke toestemming hebben, voordat zij het geheel of gedeeltelijk vernoemde document overgaan en/of de inhoud aan derden ter beschikking wordt gegeven. Alle rechten voorbehouden.	Gezien:
Getekend: DBT	Datum:		
Gezien:	Schaal: nvt		
Discipline: Elektro	Formaat: A2		
Tekeningnummer: E11_00_01			