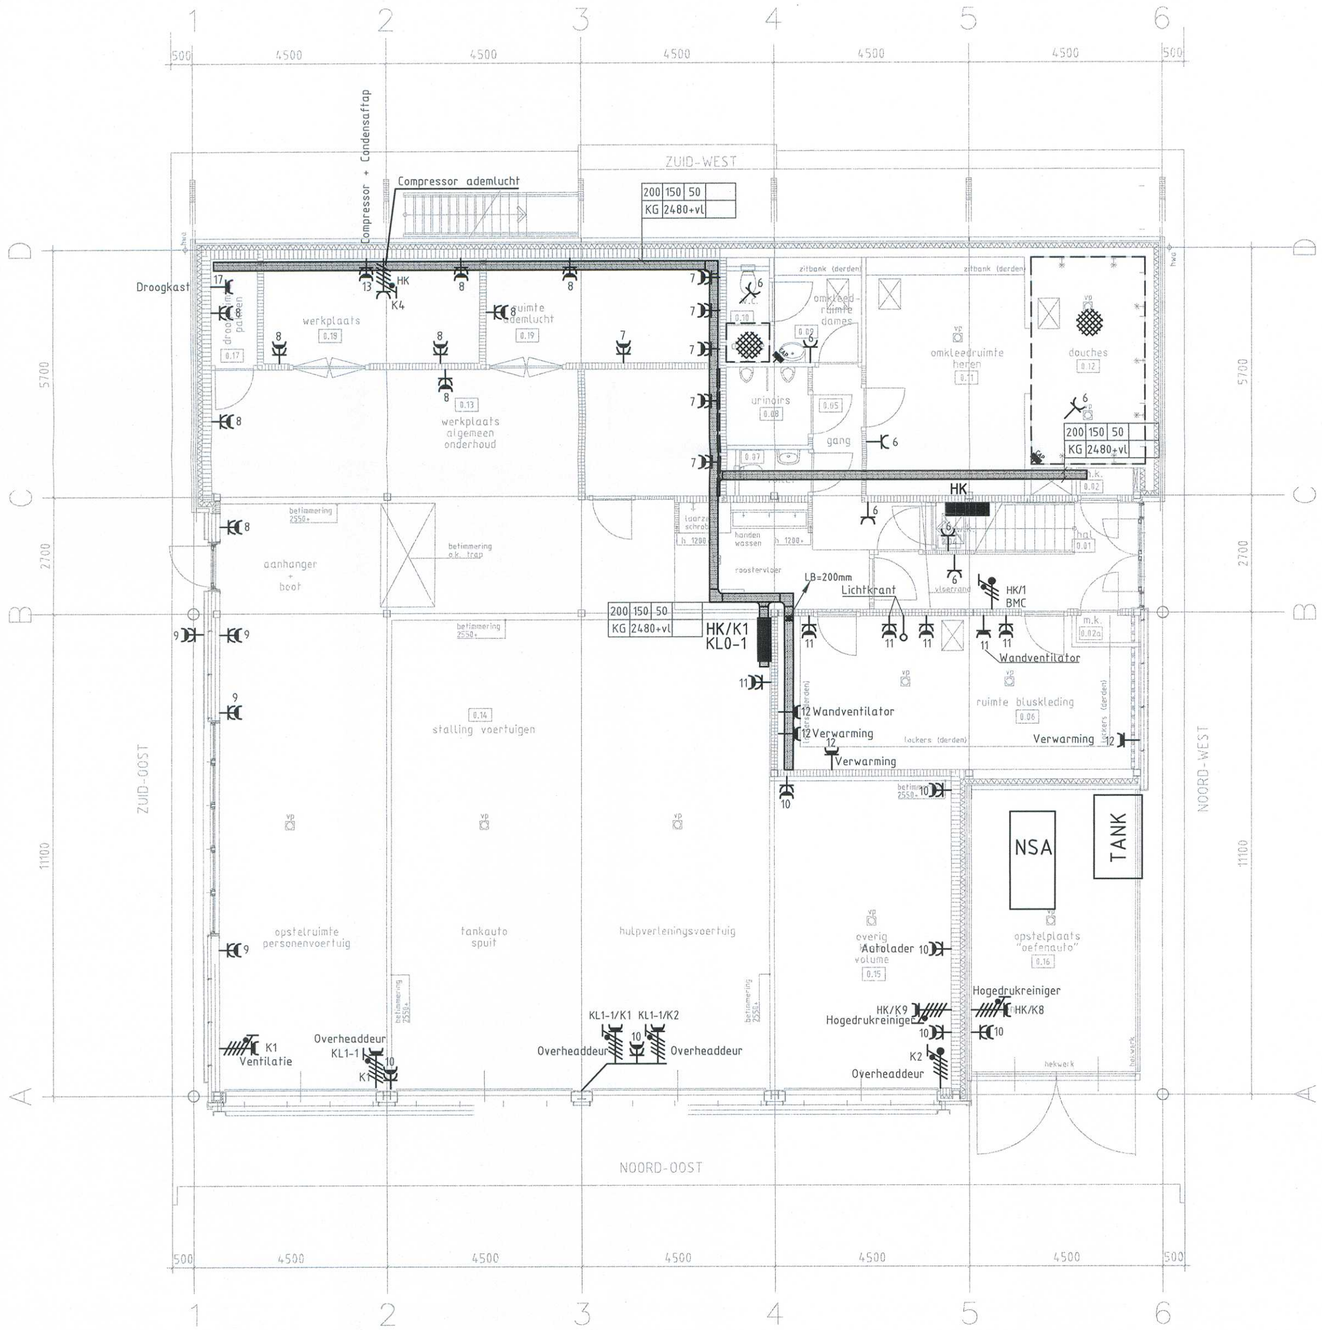

REVISIE AS-BUILT 23-02-2011

ACCOORD	
DATUM	
GEZIEN	

Code:	Wijz. datum:	Omschrijving:	Get:

Opdrachtg: Breijer Bouw Huizen BV — X-REF1:081515RA sGraveland BG d.d. 15-07-2010

Adviseur: Technion adviseurs — X-REF2:

Project: Gemeente Wijdemeren
Nieuwbouw
Brandweerkazerne te 's Graveland

Omschrijving: Kracht installatie
Begane grond

Projectnummer: 104001	
Getekend: DBT	Datum:
Gezien:	Schaal: 1:100
Discipline: Elektro	Formaat: A2
Tekeningnummer: E01_00_01	

PARALLEL GROEP
ETB VOS B.V.

Vestiging Dordrecht
Postbus 212 - 3300AE - Dordrecht
T. 078-613.36.33 F. 078-613.54.99

info@etbvos.nl
www.etbvos.nl

Vestiging Utrecht
Postbus 40350 - 3504AD - Utrecht
T. 030-241.33.44 F. 030-241.07.78

Dit document blijft eigendom van Parallel Groep ETB Vos B.V.
- Ontvangers moeten voorafgaande schriftelijke toestemming hebben, voordat zij tot geheel of gedeeltelijk vermenigvuldigen overgaan en/of de inhoud aan derden ter beschikking wordt gegeven. Alle rechten voorbehouden.

Gezien:

Tekeningfile: 104001_E00_01.dwg