


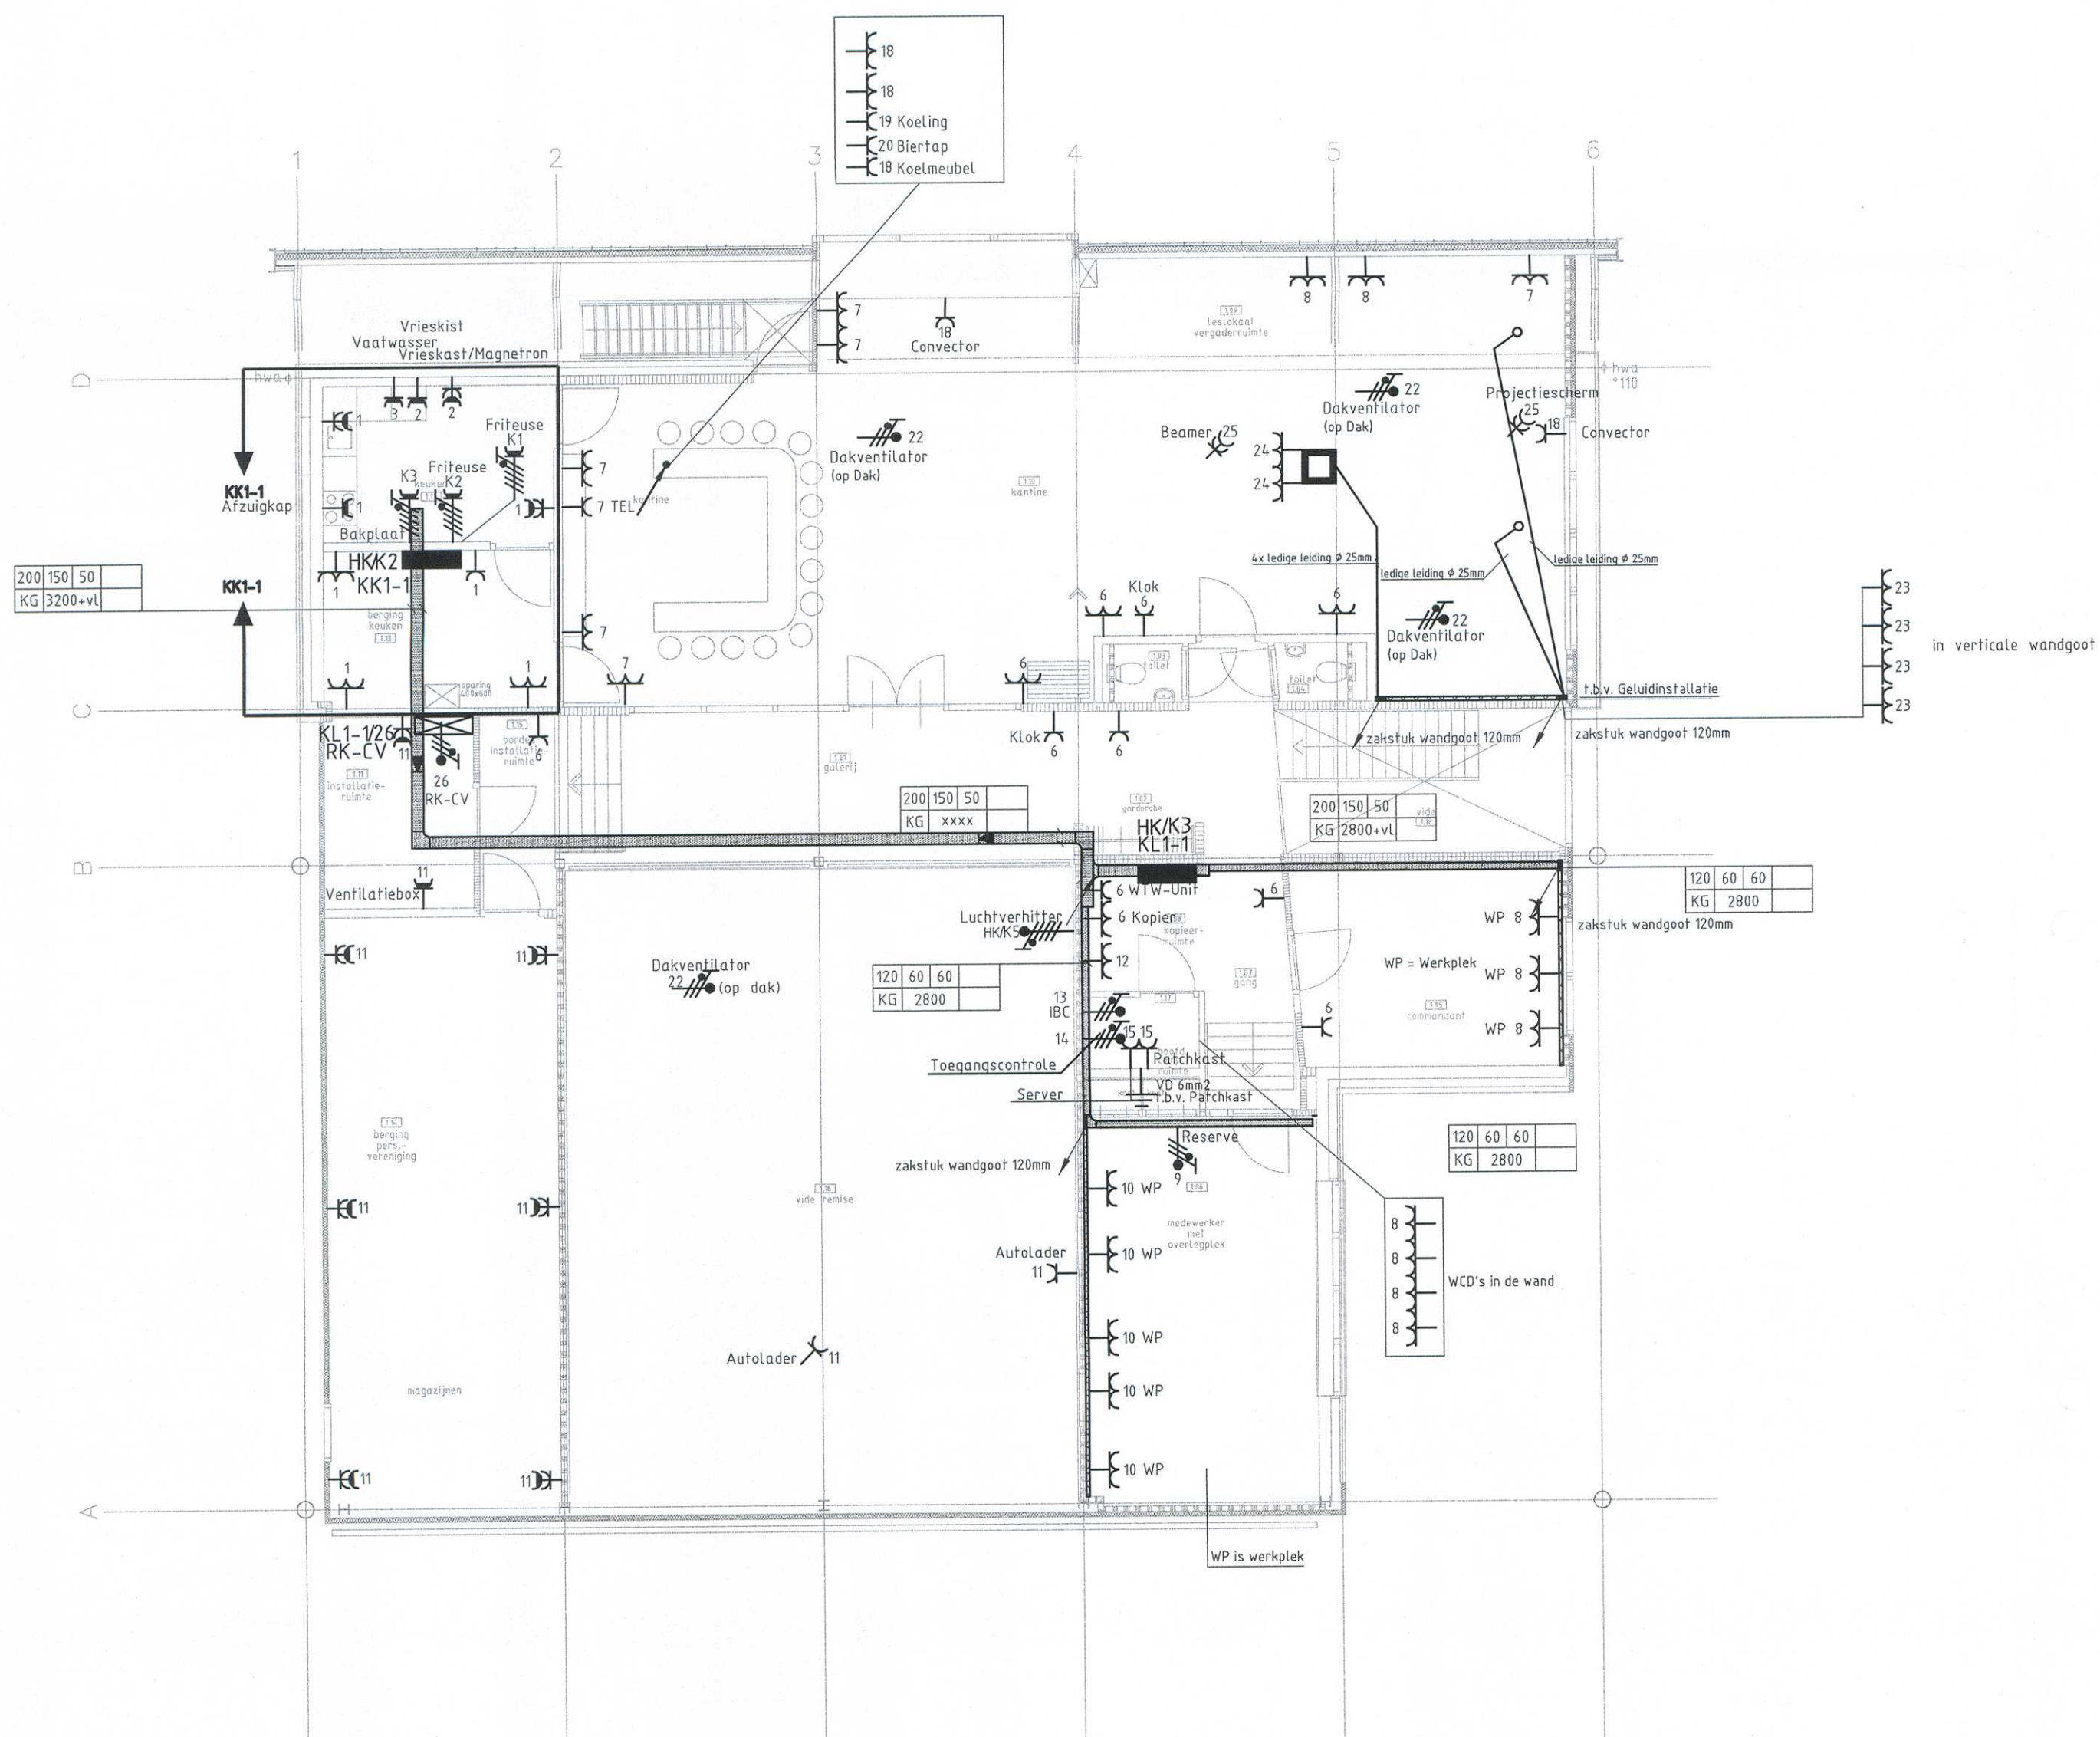

1e verdieping

## REVISIE AS-BUILT 23-02-2011

| ACCOORD |  | Code: | Wijz. datum: | Omschrijving: | Get: |
|---------|--|-------|--------------|---------------|------|
| DATUM   |  |       |              |               |      |
| GEZIEN  |  |       |              |               |      |

|                                   |                                             |
|-----------------------------------|---------------------------------------------|
| Opdrachtg: Breijer Bouw Huizen BV | X-REF1:081515RA sGraveland 1e d.d. 10-09-09 |
| Adviseur: Technion adviseurs      | X-REF2:                                     |

|          |                                                                     |
|----------|---------------------------------------------------------------------|
| Project: | Gemeente Wijdmeren<br>Nieuwbouw<br>Brandweerkazerne te 's Graveland |
|----------|---------------------------------------------------------------------|

|               |                                     |
|---------------|-------------------------------------|
| Omschrijving: | Kracht installatie<br>1e verdieping |
|---------------|-------------------------------------|

|   |           |   |
|---|-----------|---|
| Projectnummer:   | 104001    |  <b>PARALLEL GROEP</b><br><b>ETB VOS B.V.</b> |
| Getekend:   | DBT       |   |
| Gezien:   | Schaal:   |   |
| Discipline:   | Elektro   |   |
| Tekeningnummer:   | E01_01_01 |   |
| Vestiging Dordrecht<br>Postbus 212 - 3300AE - Dordrecht<br>T. 078-613.36.33 F. 078-613.54.99<br>info@etvos.nl<br>www.etvos.nl   |           | Vestiging Utrecht<br>Postbus 40350 - 3504AD - Utrecht<br>T. 030-241.33.44 F. 030-241.07.78                                         |
| Dit document blijft eigendom van Parallel Groep ETB Vos B.V.<br>- Ontvangers moeten voorafgaande schriftelijke<br>toestemming hebben, voordat zij tot geheel of gedeeltelijk vermenigvuldigen overgaan<br>en/of de inhoud aan derden ter beschikking wordt gegeven. Alle rechten voorbehouden. |           | Gezien:   |