KL0-1

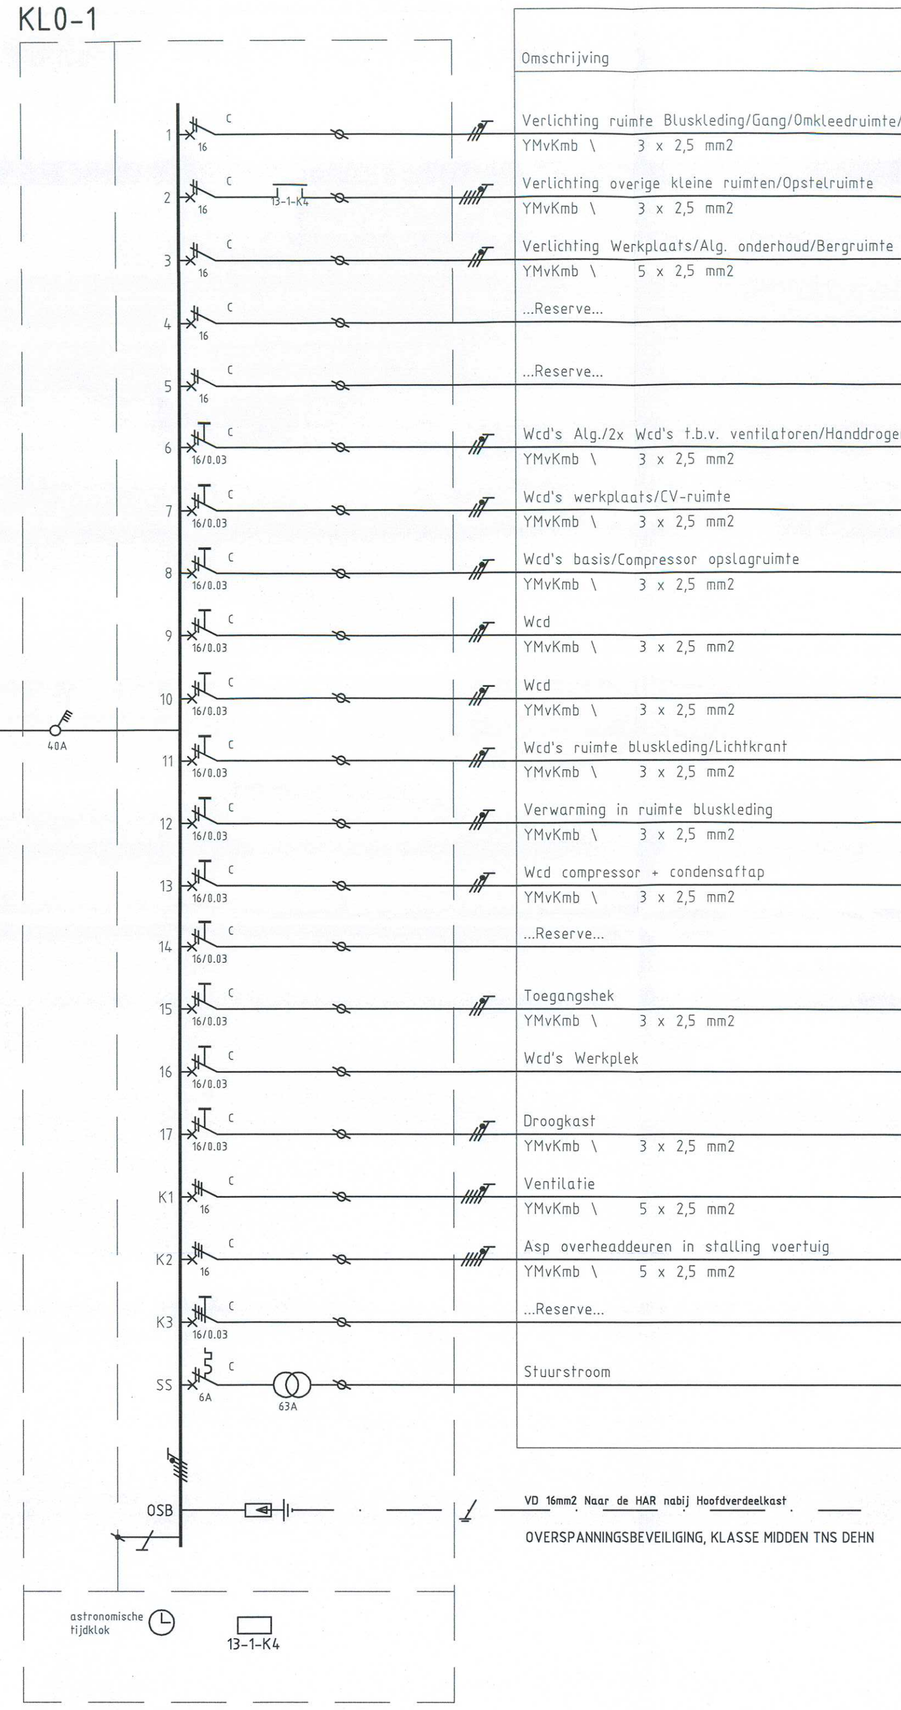

		Omschrijving	×	○						VA	Gel.%	VVA	Iz
1	C 16	Verlichting ruimte Bluskleding/Gang/Omkleedruimte/Toilet	2	15	7					820	80	656	26.3
		YMvKmb \ 3 x 2,5 mm2											
2	C 16	Verlichting overige kleine ruimten/Opstelruimte		6	10					880	80	770	26.3
		YMvKmb \ 3 x 2,5 mm2											
3	C 16	Verlichting Werkplaats/Alg. onderhoud/Bergruimte	1	2	17					986	80	788	26.3
		YMvKmb \ 5 x 2,5 mm2											
4	C 16	...Reserve...								0	-	0	
5	C 16	...Reserve...								0	-	0	
6	C 16/0.03	Wcd's Alg./2x Wcd's t.b.v. ventilatoren/Handdroger			1	7				1465	20	293	26.3
		YMvKmb \ 3 x 2,5 mm2											
7	C 16/0.03	Wcd's werkplaats/CV-ruimte				6				1200	50	600	26.3
		YMvKmb \ 3 x 2,5 mm2											
8	C 16/0.03	Wcd's basis/Compressor opslagruimte				9				1800	50	900	26.3
		YMvKmb \ 3 x 2,5 mm2											
9	C 16/0.03	Wcd				4				800	50	400	26.3
		YMvKmb \ 3 x 2,5 mm2											
10	C 16/0.03	Wcd				7				1400	50	700	26.3
		YMvKmb \ 3 x 2,5 mm2											
11	C 16/0.03	Wcd's ruimte bluskleding/Lichtkrant				6				1200	50	600	26.3
		YMvKmb \ 3 x 2,5 mm2											
12	C 16/0.03	Verwarming in ruimte bluskleding				4				800	50	400	26.3
		YMvKmb \ 3 x 2,5 mm2											
13	C 16/0.03	Wcd compressor + condensaftap				1				500	50	250	26.3
		YMvKmb \ 3 x 2,5 mm2											
14	C 16/0.03	...Reserve...								0	-	0	
15	C 16/0.03	Toegangshek						1		1000	50	500	26.3
		YMvKmb \ 3 x 2,5 mm2											
16	C 16/0.03	Wcd's Werkplek								0	-	0	
17	C 16/0.03	Droogkast				1				2000	50	1000	26.3
		YMvKmb \ 3 x 2,5 mm2											
K1	C 16	Ventilatie					1			2200	50	1100	26.3
		YMvKmb \ 5 x 2,5 mm2											
K2	C 16	Asp overheaddeuren in stalling voertuig							1	500	80	400	26.3
		YMvKmb \ 5 x 2,5 mm2											
K3	C 16/0.03	...Reserve...								0	-	0	
S5	C 6A (63A)	Stuurstroom								0	-	0	

VD 16mm2 Naar de HAR nabij Hoofdverdeelkast

OVERSPANNINGSBEVEILIGING, KLASSE MIDDEN TNS DEHN

Totaal vermogen (VA): 17551

Totaal te verwachten vermogen (VVA): 9357

Totaal vermogen incl. 20% (VVA): 1880

Totaal te verwachten vermogen (VVA): 11237

Totaal IN Ampere (A): 16

Opmerking
-Fab:GE Power Controls
-Type: S25
-Afm: (hxbxd):800x550x210mm
-Voedingskabel Bovenuit de verdeelkast
-Afgaande kabels Bovenuit de verdeelkast
-Beschermingsgraad IP41 met gesloten deur
-Materiaal: Plaatstaal
-Kastnaam en groepen aanduiding door middel van resopalplaten
-Oppervlaktebehandeling gelakt
-Deur voorzien van een cylinderslot
-Montage van schema-/plattegrond-/tekeninghouder gelijk aan de binnenzijde van de deur.
-Afwerking leidinginvoer: middels kabelwartels met trekontlasting en beschemingsgraad IP43

Indien niet nader aangegeven:
-Leidingen YMz1Kmbzh
-Automaat 1p+N 16A/C_Karakteristiek
3p+N 16A/C_Karakteristiek

-Kortsluitvastheid : 6kA

-Aardlek 30mA
-OSB Type TNS (midden)

-Afwerking leidinginvoer: middels kabelwartels met trekontlasting en beschemingsgraad IP43

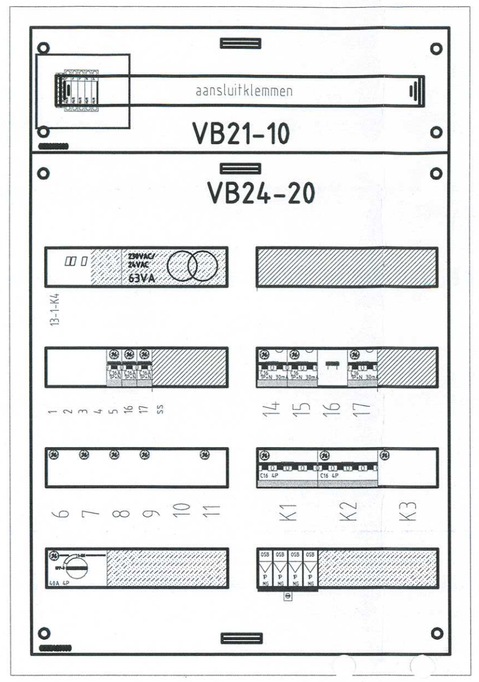

Type S25
IP31/41
B 550mm
H 800mm
D 210mm

REVISIE AS-BUILT 23-02-2011

		Code:	Wijz. datum:	Omschrijving:	Gef:
ACCOORD					
DATUM					
GEZIEN					

Opdrachtg: Breijer Bouw Huizen BV X-REF1:
Adviseur: Technion adviseurs X-REF2:

Project: Gemeente Wijdemeren
Nieuwbouw
Brandweerkazerne te 's Graveland

Omschrijving: Installatieschema KL0-1
Begane grond

Projectnummer: 104001
Getekend: DBT
Datum:
Gezien:
Schaal: nvt
Discipline: Elektro
Formaat: A1
Tekeningnummer: E08_00_01

PARALLEL GROEP
ETB VOS B.V.
Vestiging Dordrecht
Postbus 212 - 3300AE - Dordrecht
T. 078-613.36.33 F. 078-613.54.99
info@etbvos.nl
www.etbvos.nl
Vestiging Utrecht
Postbus 40350 - 3504AD - Utrecht
T. 030-241.33.44 F. 030-241.07.78

Dit document blijft eigendom van Parallel Groep ETB Vos B.V.
- Ontvangers meeten voorafgaande schriftelijke toestemming hebben, voordat zij tot geheel of gedeeltelijk vermenigvuldigen overgaan enlof de inhoud aan derden ter beschikking wordt gegeven. Alle rechten voorbehouden.

Gezien: