


- TNS stelsel
- Iz = 52,9A
- IkA = 0,4kA
- Cos phi = 0,85
- 3F+N+PE 400/50HZ

Van HK gr. K2 Lengte 45meter
YMvKmb \ 5 x 10 mm2

KK1-1

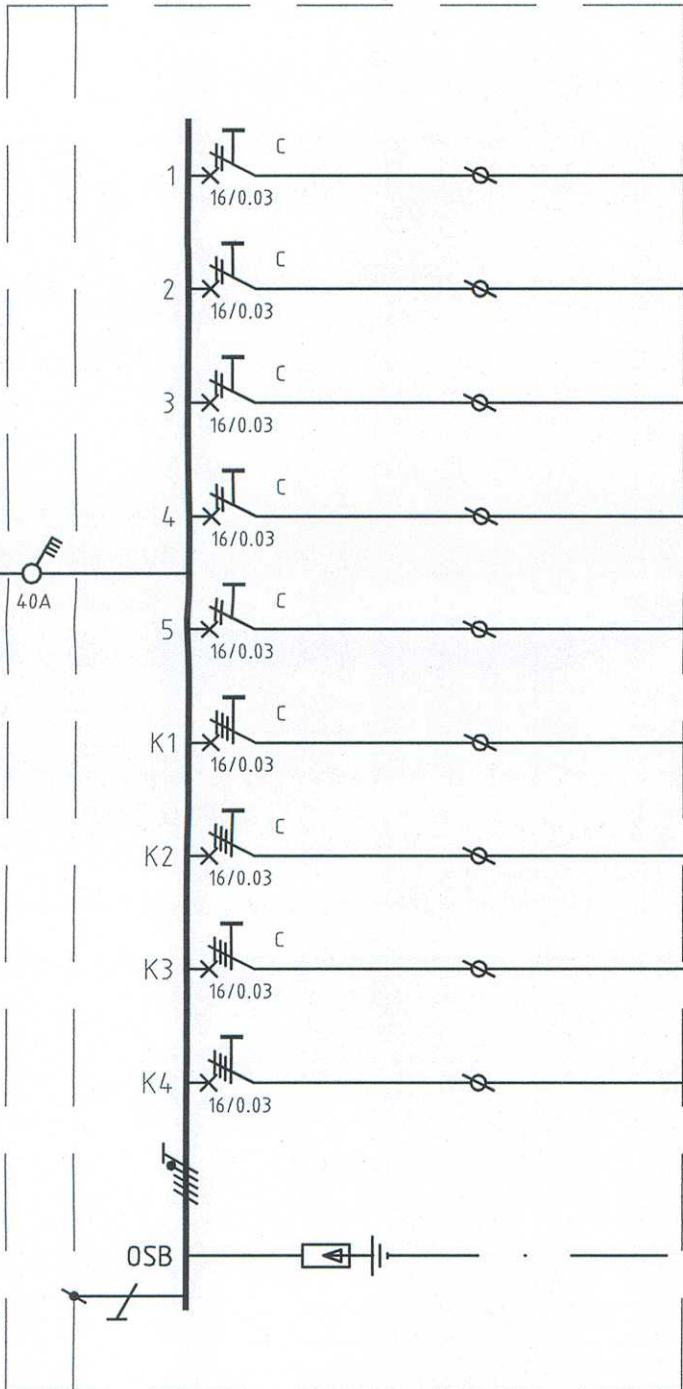

Omschrijving			VA	Gel.%	VVA	Iz
Wcd's algemeen	7		1400	50	700	26.3
YMvKmb \ 3 x 2,5 mm2						
Wcd vrieskasten + Magnetron	2		1200	50	600	26.3
YMvKmb \ 3 x 2,5 mm2						
Wcd f.b.v. Vaatwasser	1		3300	50	1650	26.3
YMvKmb \ 3 x 2,5 mm2						
...Reserve...			0	-	0	
...Reserve...			0	-	0	
Friteuse		1	5100	50	2550	26.3
YMvKmb \ 5 x 2,5 mm2						
Friteuse		1	5100	50	2550	26.3
YMvKmb \ 5 x 2,5 mm2						
Bakplaat		1	3600	50	1800	26.3
YMvKmb \ 5 x 2,5 mm2						
...Reserve...			0	-	0	

VD 16mm2 Naar de HAR nabij Hoofdverdeelkast

OVERSPANNINGSBEVEILIGING, KLASSE MIDDEN TNS DEHN

Totaal vermogen (VA): 19700


Totaal te verwachten vermogen (VVA): 9850

Totaal vermogen incl. 20% (VVA): 1980

Totaal te verwachten vermogen (VVA): 11830

Totaal IN Ampere (A): 17

-Afwerking leidinginvoer: middels kabelwartels met trekonthasting en beschermingsgraad IP43

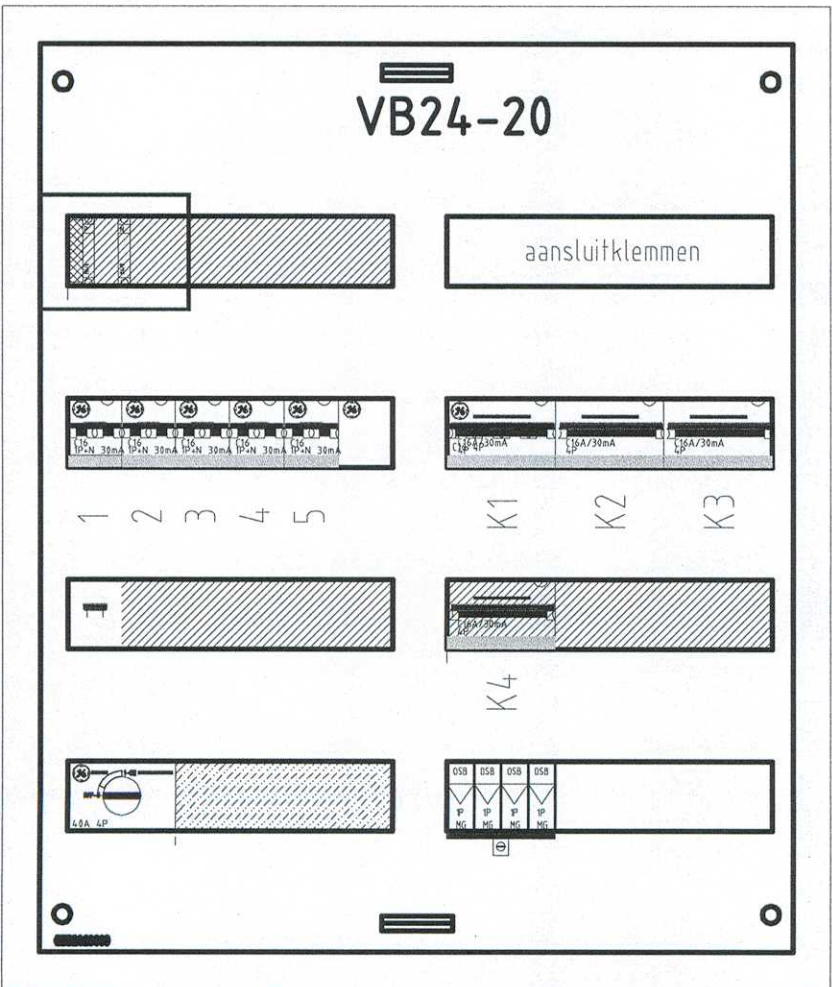

Type S24
IP31/41
B 550mm
H 650mm
D 210mm

Opmerking

- Fab:GE Power Controls
- Type: S24
- AFm: (hxbxd):650x550x210mm
- Voedingskabel Bovenuit de verdeelkast
- Afgaande kabels Bovenuit de verdeelkast
- Beschermingsgraad IP41 met gesloten deur
- Materiaal: Plaatstaal
- Kastnaam en groepen aanduiding door middel van resopalplater
- Oppervlaktebehandeling gelakt
- Deur voorzien van een cylinderslot
- Montage van schema-/plattegrond-/tekeninghouder gelijk aan de binnenzijde van de deur.
- Afwerking leidinginvoer: middels kabelwartels met trekonthasting en beschermingsgraad IP43

Indien niet nader aangegeven:

- Leidingen YMz1Kmbzh
- Automaat 1p+N 16A/C_Karakteristiek 3p+N 16A/C_Karakteristiek

-Kortsluitvastheid : 6kA

-Aardlek 30mA

-OSB Type TNS (midden)

REVISIE AS-BUILT 23-02-2011

ACCOORD		Code:	Wijz.	datum:	Omschrijving:	Get:
DATUM						
GEZIEN						

Opdrachtg: Breijer Bouw Huizen BV	X-REF1:
Adviseur: Technion adviseurs	X-REF2:

Project:	Gemeente Wijdmeren Nieuwbouw Brandweerkazerne te 's Graveland
----------	---

Omschrijving:	Installatieschema KK1-1 1e verdieping
---------------	--

Projectnummer: 104001	Getekend: DBT	Datum:	Gezien:	Schaal: nvt	Discipline: Elektro	Formaat: A2	Tekeningnummer: E08_01_02	PARALLEL GROEP ETB VOS B.V.	Vestiging Dordrecht Postbus 212 - 3300AE - Dordrecht T. 078-613.36.33 F. 078-613.54.99 info@etbvos.nl www.etbvos.nl	Vestiging Utrecht Postbus 40350 - 3504AD - Utrecht T. 030-241.33.44 F. 030-241.07.78	Gezien:
--------------------------	------------------	--------	---------	----------------	------------------------	----------------	------------------------------	--------------------------------	---	--	---------