


Dak

1e verdieping

Begane Grond

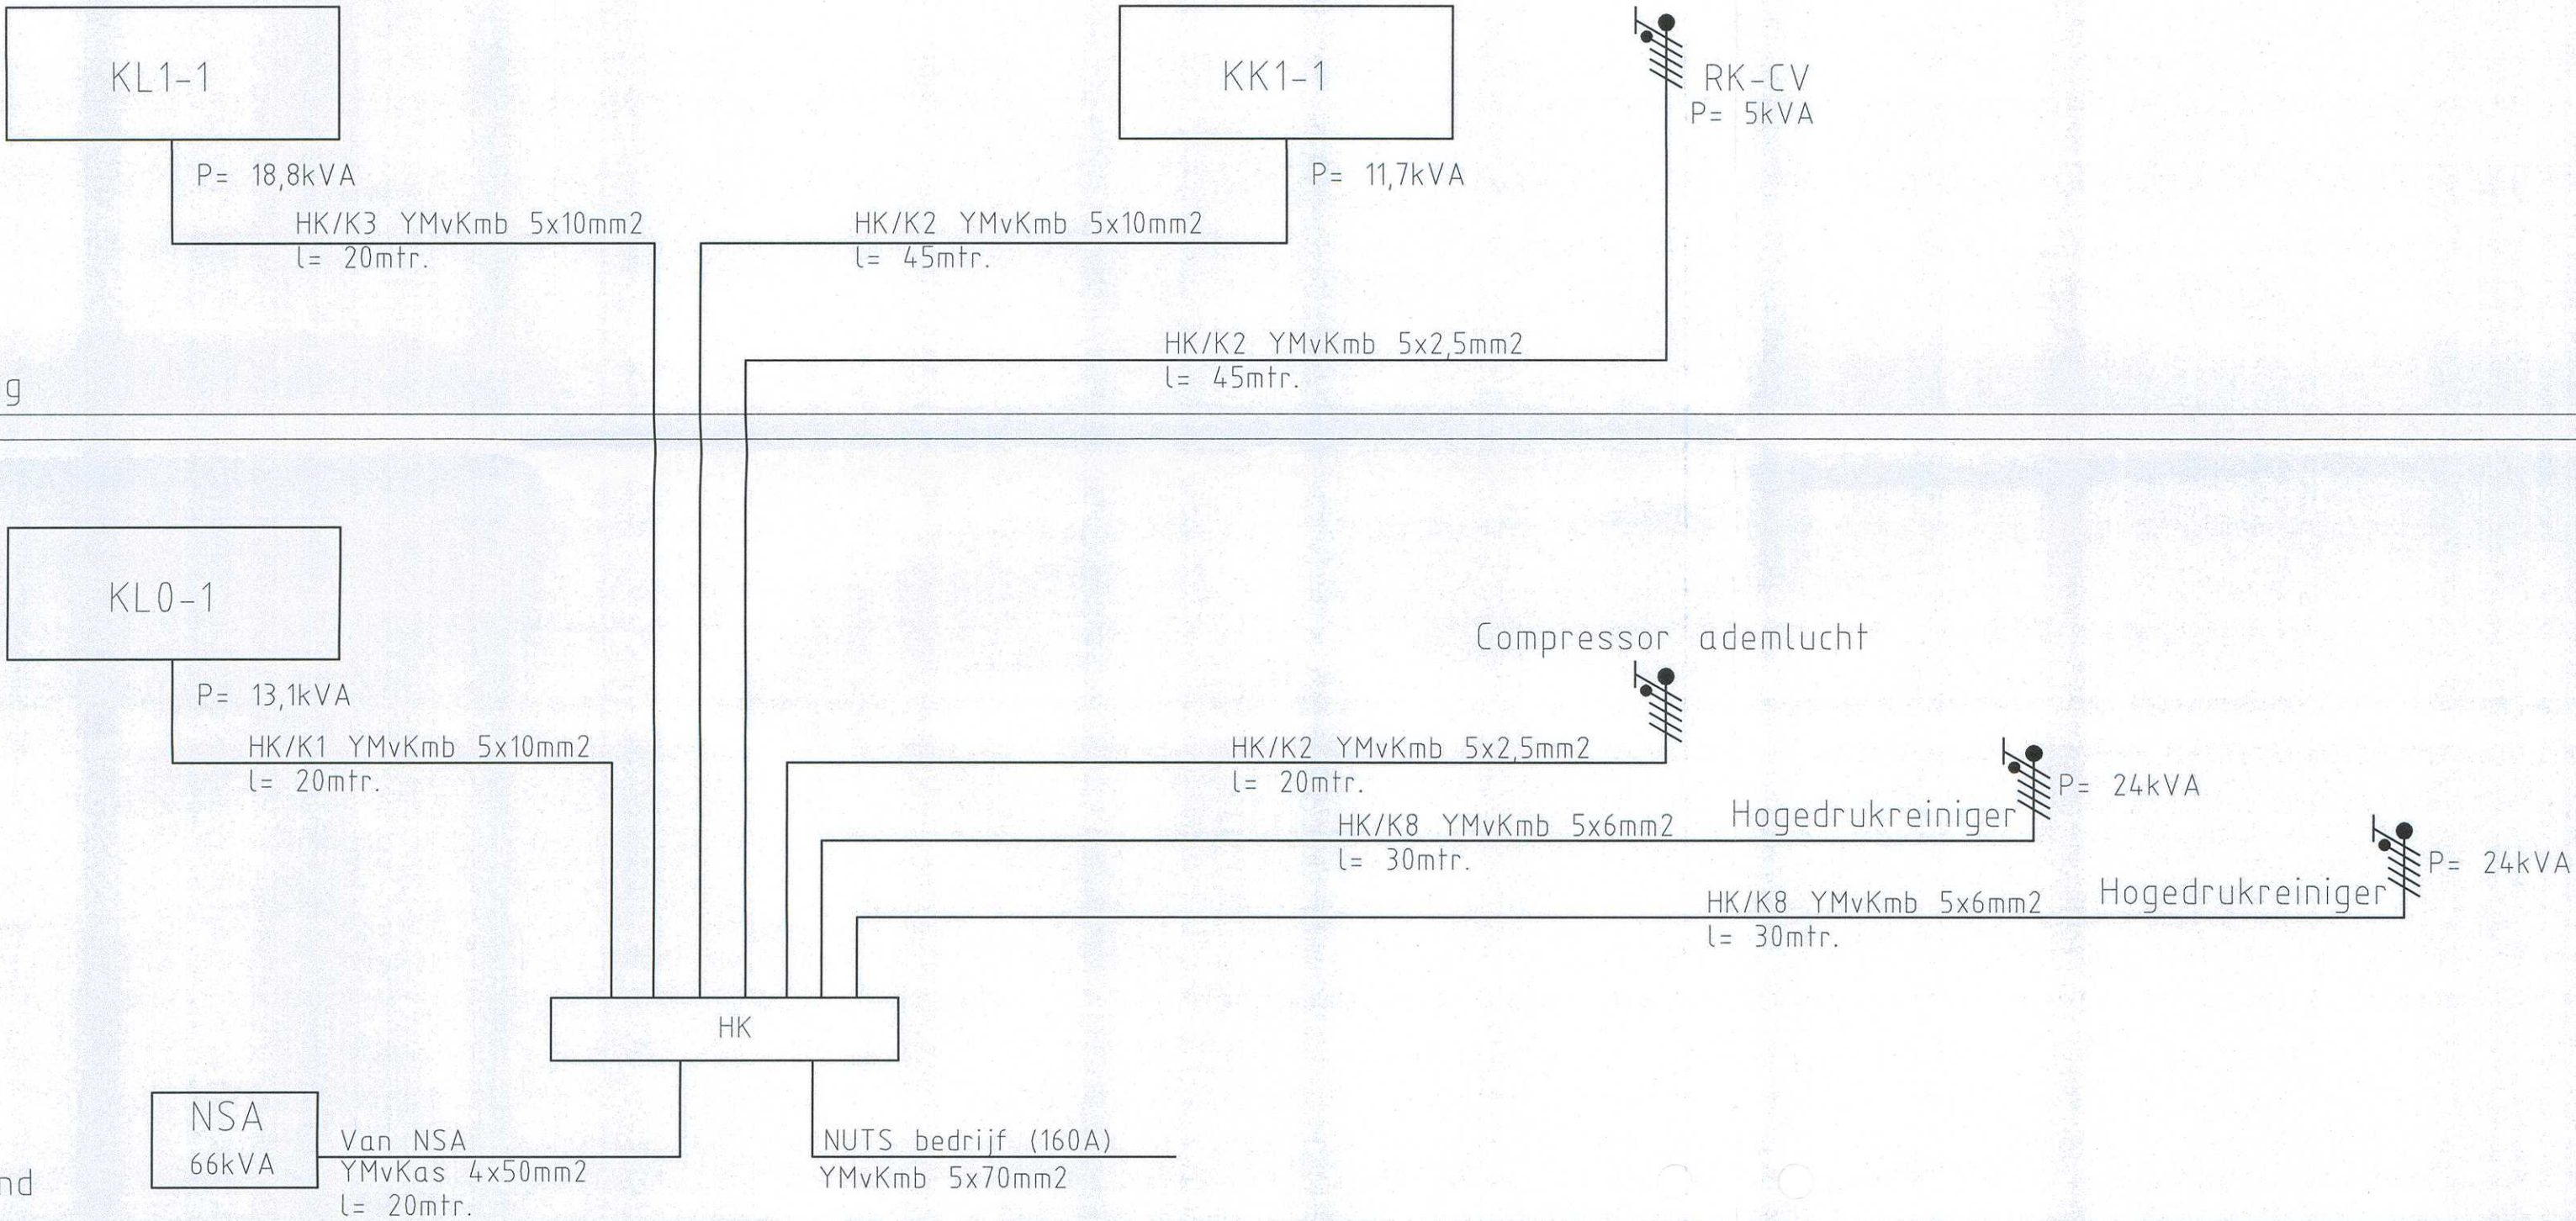

REVISIE AS-BUILT 23-02-2011

ACCOORD		Code:	Wijz.	datum:	Omschrijving:	Get:
DATUM						
GEZIEN						
Opdrachtg: Breijer Bouw Huizen BV		X-REF:				
Adviseur: Technion adviseurs		X-REF:				
Project: Gemeente Wijdmeren Nieuwbouw Brandweerkazerne te 's Graveland						
Omschrijving: Blokschema/Principeschema Voedingen Begane grond						
Projectnummer: 104001		 PARALLEL GROEP ETB VOS B.V. Vestiging Dordrecht Postbus 212 - 3300AE - Dordrecht T. 078-613.36.33 Vestiging Utrecht Postbus 40350 - 3504AD - Utrecht T. 030-241.33.44 F. 078-613.54.99 F. 030-241.07.78 www.etbvos.nl				
Getekend: DBT	Datum:	Dit document blijft eigendom van Parallel Groep ETB Vos B.V. - Ontvangers moeten voorafgaande schriftelijke toestemming hebben, voordat zij tot geheel of gedeeltelijk vernieuwvuldigen overgaan en/of de inhoud aan derden ter beschikking wordt gegeven. Alle rechten voorbehouden.				
Gezien:	Schaal: nvt					
Discipline: Elektro	Formaat: A2					
Tekeningnummer: E11_00_01						
		Gezien:				