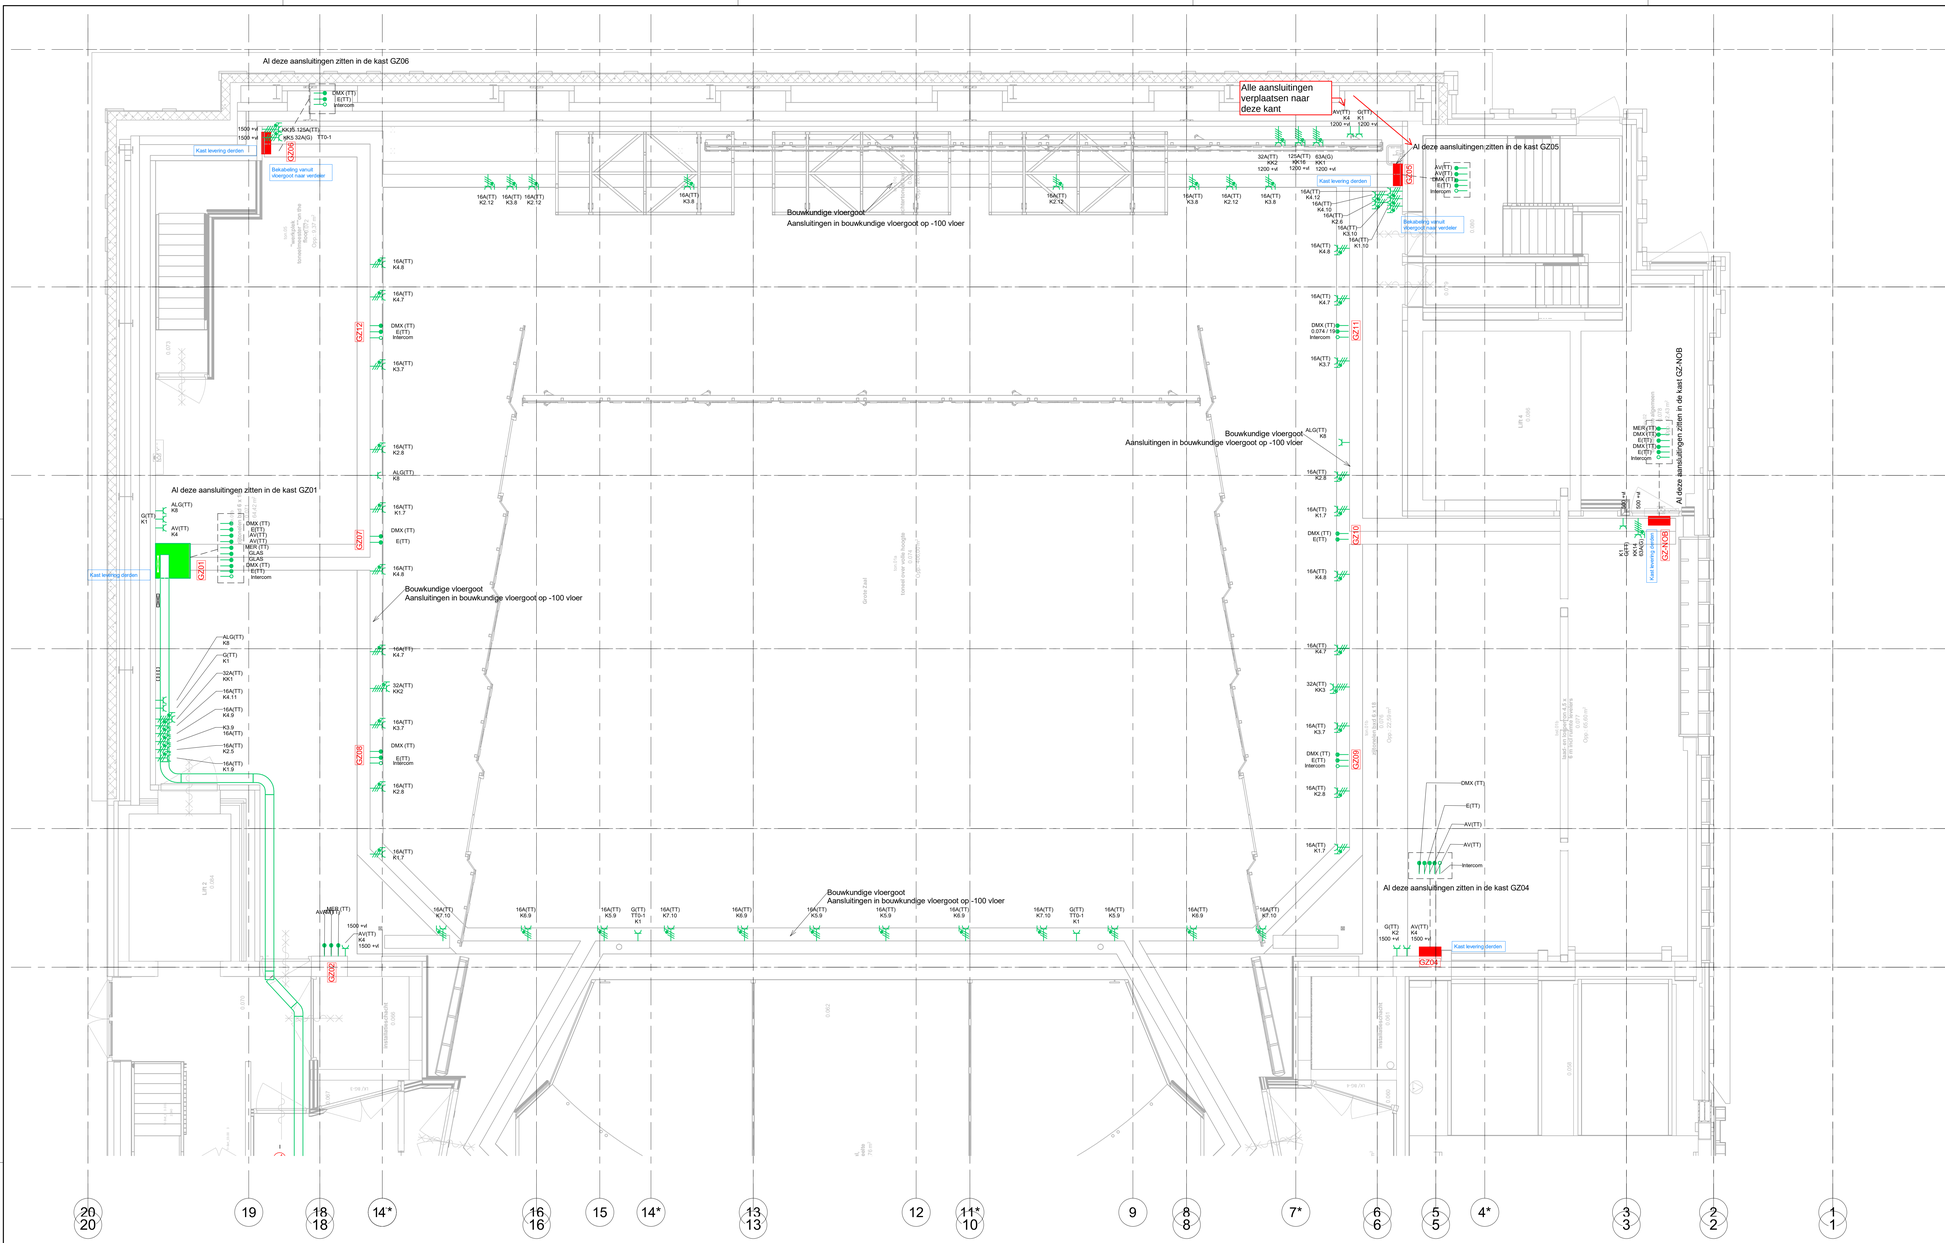

Symbool	Omschrijving	
	Contactdoos 1-voudig met beschermingscontact, slagvast, waterdicht	Opbouw
	Contactdoos 1 fase, nul en beschermingscontact 230V 16A CEE-form	Opbouw
16A	Contactdoos 3 fasen, nul en beschermingscontact, slagvast, waterdicht 400V 16A CEE-form	Opbouw
32A	Contactdoos 3 fasen, nul en beschermingscontact, slagvast, waterdicht 400V 32A CEE-form	Opbouw
63A	Contactdoos 3 fasen, nul en beschermingscontact, slagvast, waterdicht 400V 63A CEE-form	Opbouw
125A	Contactdoos 3 fasen, nul en beschermingscontact, slagvast, waterdicht 400V 125A CEE-form	Opbouw
G	t.b.v. geluid	
AV	t.b.v. AV	
DMX(TT)	Aansluiting DMX t.b.v. theatertechniek	
E(TT)	Aansluiting Ethernet t.b.v. theatertechniek	
Glas	Aansluiting Glasvezel t.b.v. theatertechniek	
E(AV)	Aansluiting Ethernet t.b.v. AV	
MER	Aansluiting Ethernet naar MER t.b.v. theatertechniek	
INTER	Aansluiting Intercom t.b.v. theatertechniek, (ledige voorziening)	
	Luidspreker opbouw, levering derden	
	Luidspreker inbouw, levering derden	
	* Lokale volumeregelaar, levering derden	
	Kabelladder voor geluid	
	Kabelladder voor licht	
	Kabelgoot voor algemene theatertechniek	

Montagehoogte in mm
Breedte x hoogte in mm
Functiebehoud
Gebruik
Codering goot
KG = Kabelgoot
LB = Ladderbaan
NB = Nato kabelbaan
WG = Wandgoot

Breedte compartiment	300	200	500
Sterkstroom	ST	ZW	D
Info over goot	INFO		

Zwakstroom
Data

Theater Techniek:
- Alle wcd aansluitingen zitten op kast TT0-2, indien anders aangegeven

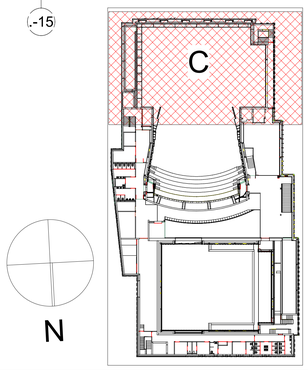

VOOR UITVOERING 17-12-2021

Project Datum :

Wijz.	Omschrijving	Datum	Getekend	Gezien
C	Tekening opgeschuurd TER ONDERTEKENING	05-08-2022	J. J.	S. H.
B	Wijzigen bouwdeel nummering / codering	22-04-2022	J. J.	S. H.
A	Opmerkingen FBTA d.d. 25-01-22 (HOLO / Meerwerkopgaave) en tekeningen VOOR UITVOERING	25-01-2022	J. J.	S. H.

Project :
Theater aan de Parade

Onderwerp :
Theater Techniek
Begane grond, Bouwdeel C

Gekeken : J.J.
Datum : 01-10-2021
Paraaf :

Gezien : S.H.
Datum : 01-10-2021
Paraaf :

SPIE Nederland BV
Building Systems
e-Efficient buildings
Sanderboutkaan 51
6181 DN Elsloo
Postbus 85
6200 AB Maastricht
Tel +31 (88) 119 2300
Fax +31 (88) 119 2301

Projectnummer : 04070.20.5002

Formaat :	Schaal :	Blad :
A0	1 : 50	E220C

FILENAME : TaDP_A_INS_Elektrarxf