

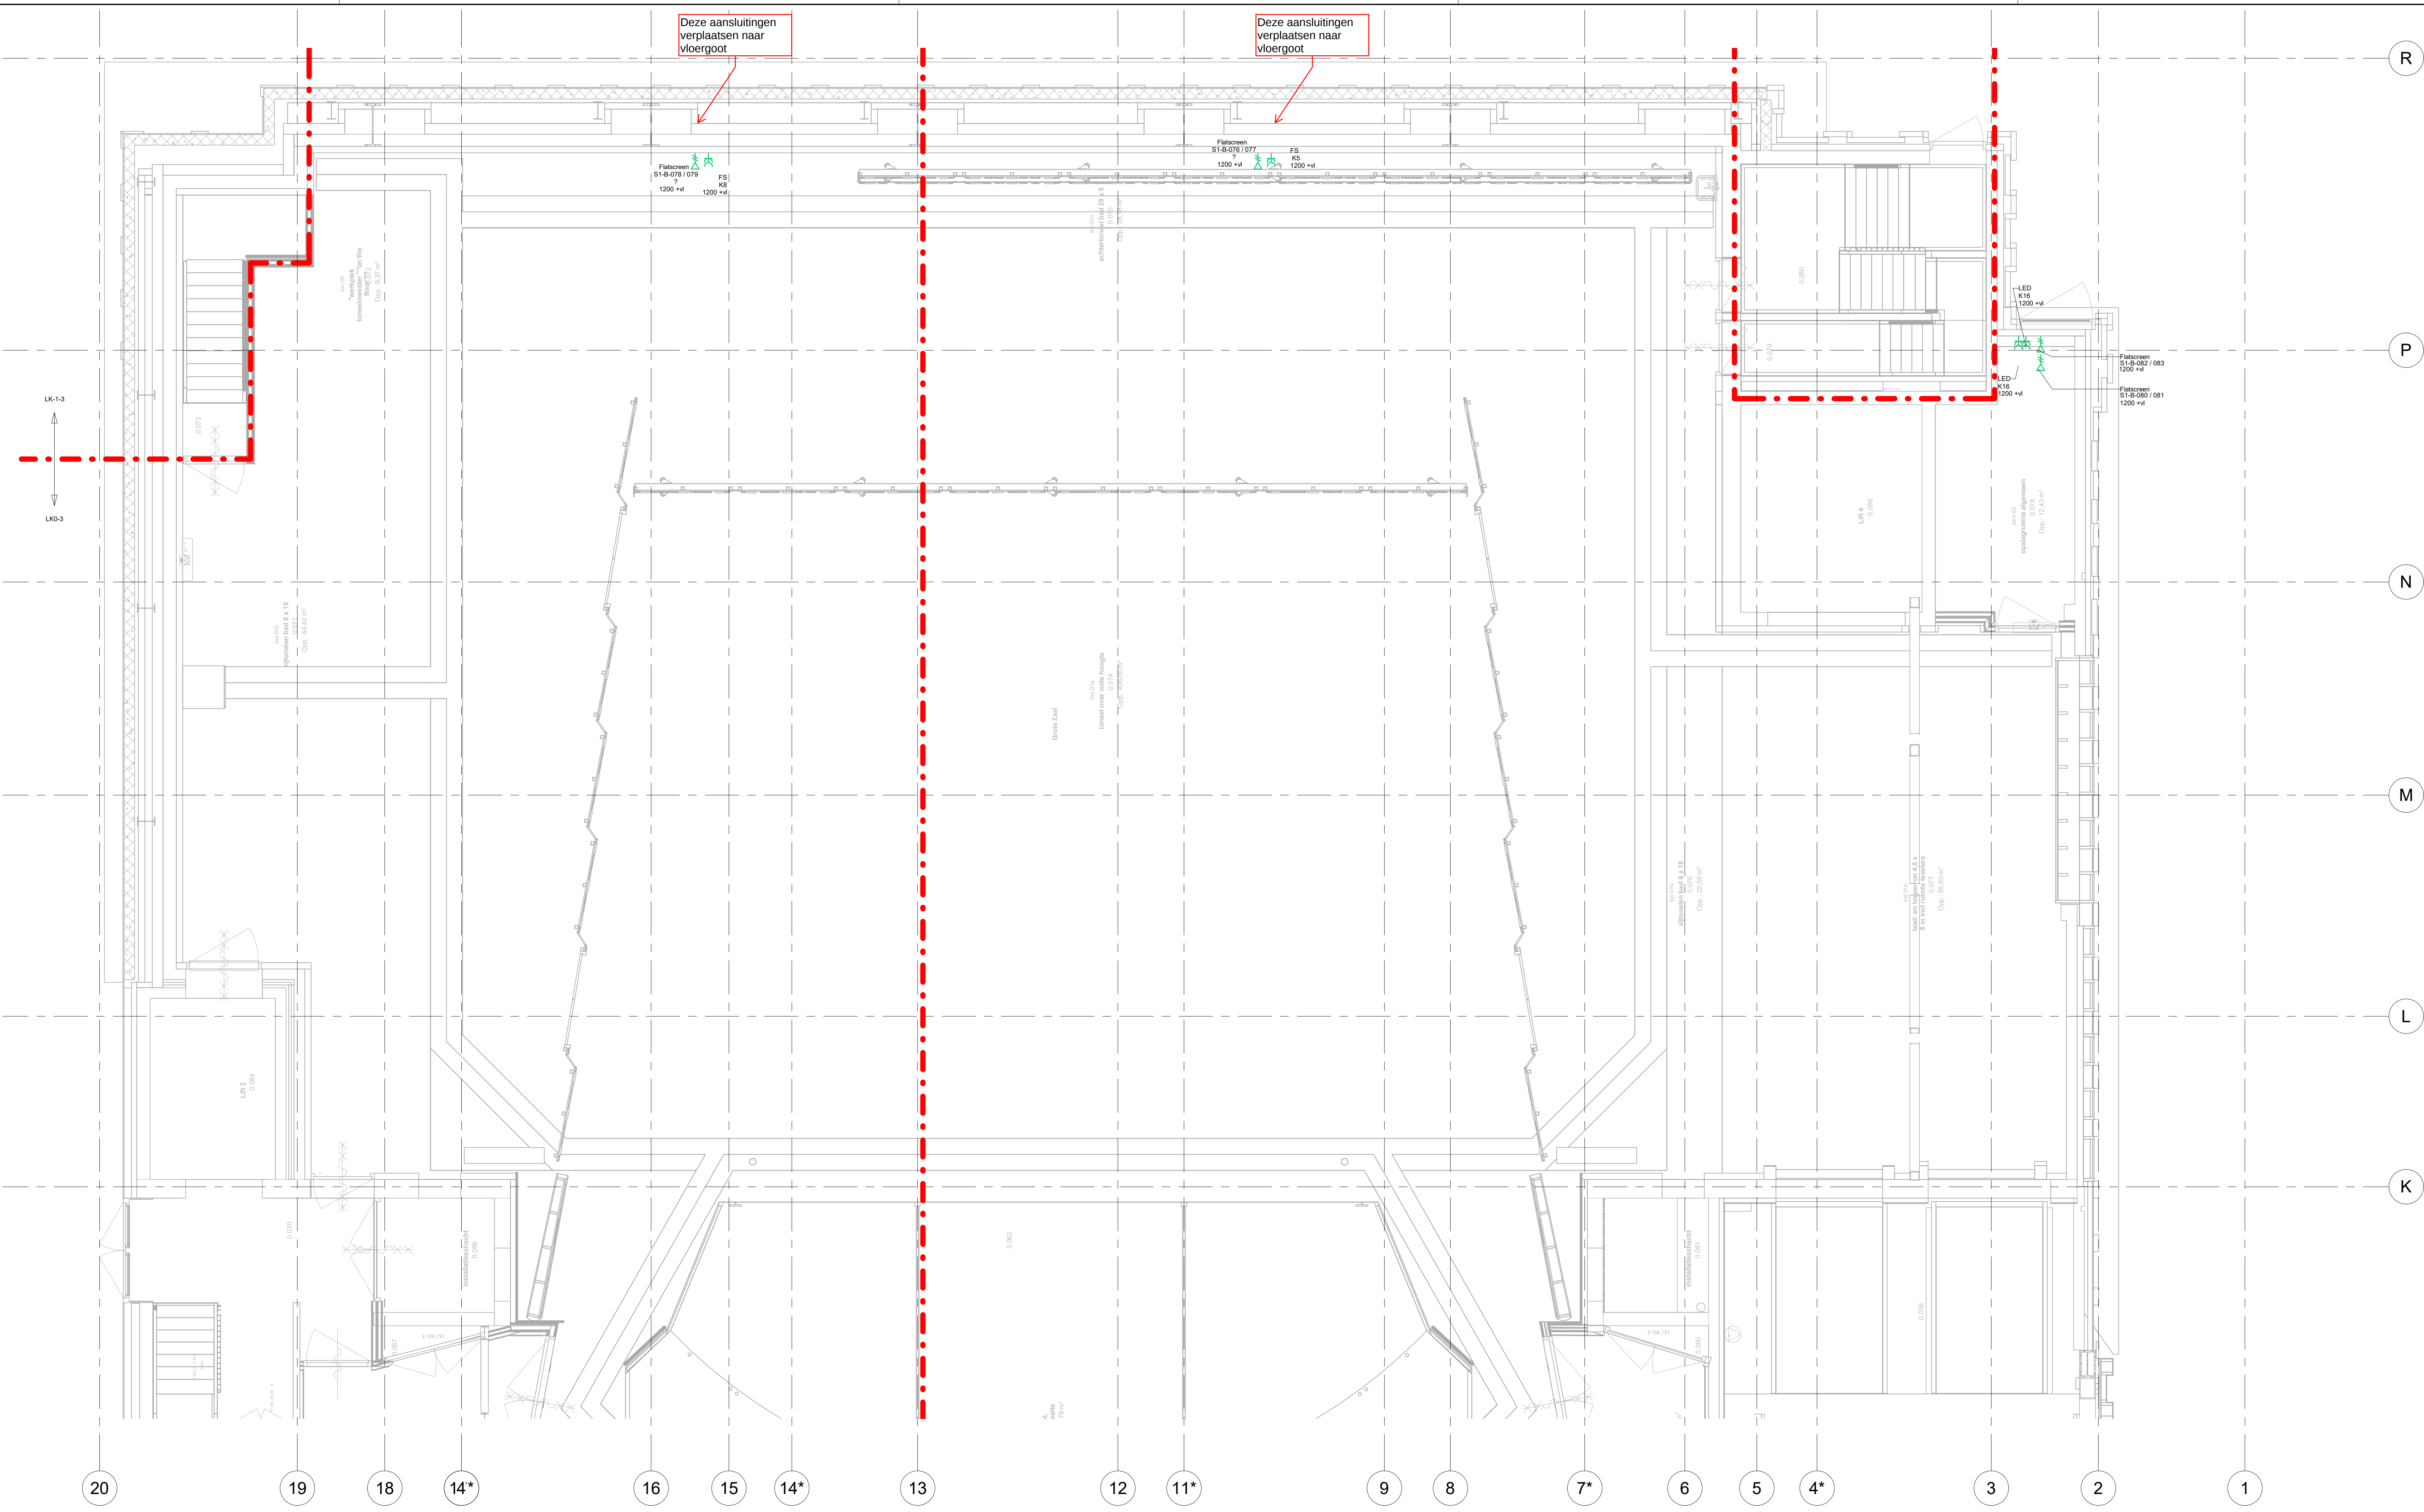


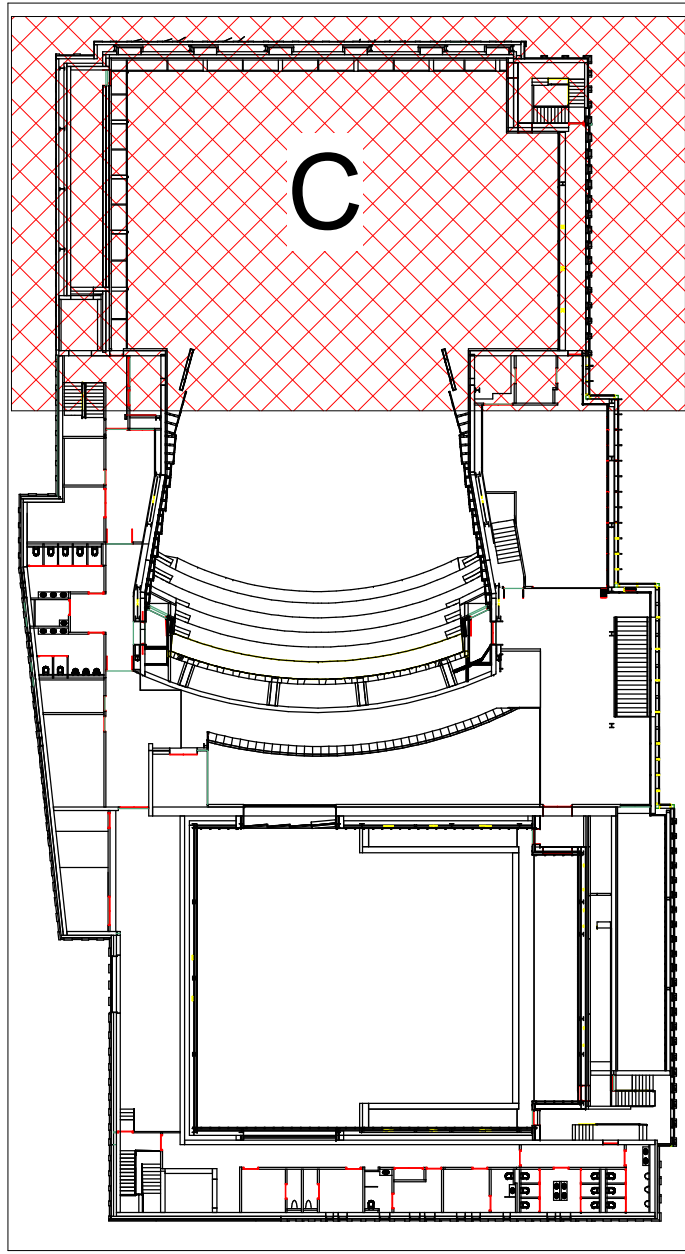

Deze aansluitingen
verplaatsen naar
vloergoot

Deze aansluitingen
verplaatsen naar
vloergoot

Symbool	Omschrijving
	Aansluitpunt data
	Aansluitpunt data 2-voudig
	Contactdoos 1-voudig met beschermingscontact
	Contactdoos 2-voudig met beschermingscontact
	Luidspreker

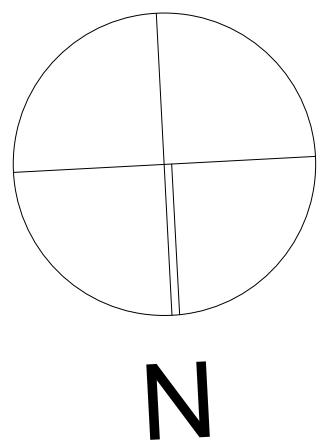

VOOR UITVOERING

11-03-2022

Project	Datum	Uitvoering
D	Tekening opgesteld TER ONDERTEKENING	05-08-2022 J. J. S. H.
C	Overname aanpak van de werf	11-03-2022 J. J. S. H.
B	Opmerkingen AV-techniek d.d. 15-12-21 (HOLD / Meetwerkopgaven) en tekeningen VOOR UITVOERING	11-10-2021 J. J. S. H.
A	Wijziging A met verwerken van opmerkingen d.d. 15-11-2021	10-11-2021 J. J. S. H.
Wp	Uitvoering	Datum

Project	Gereikt	J. J.
Theater aan de Parade	Datum	01-10-2021
AV-techniek-installatie	Paraf	
Begane grond, Bouwdeel C	Samen	S. H.
	Datum	01-10-2021
	Paraf	

Orderwerp :	Gezien : S.H.
AV Techniek-installatie	Datum : 01-10-2021
Begane grond, Bouwdeel C	Paraaf :

SPIE
SPIE Nederland BV
Building Systems
e-efficient buildings

