


INFORMATIEFORMULIER

Thema: gasLageDruk



PEN aansluitschets laagspanningsnet

straat HOVENIER STRAAT	huis nr. NB 90	gemeente / plaats ALKMAAR.	groeps nr. 3046
kabeldoorsnede 3 x 2 1/2 RG mm ²		kabel lengte 9- m	
aansluitdatum 15-6-'81		nr. l.s. beheerkaart	
huisaansluiting		ov-aansluiting	
afgetakt van perceel nr. _____		lichtmast nr. _____	
aansluitkast <u>kunststof</u> / <u>gietijzer</u> A		lichtmastmodel lph 4- m	
		armatuur 40 W ind. / cap. / gecomp.	
opmerkingen: RAPP. 40.25.19			
NR. 182		OUDSHOORN'S AANN. BEDRIJF B.V. ZUIDERWEG 6 1741 NA SCHAGEN TEL. 02240-12479-12733	

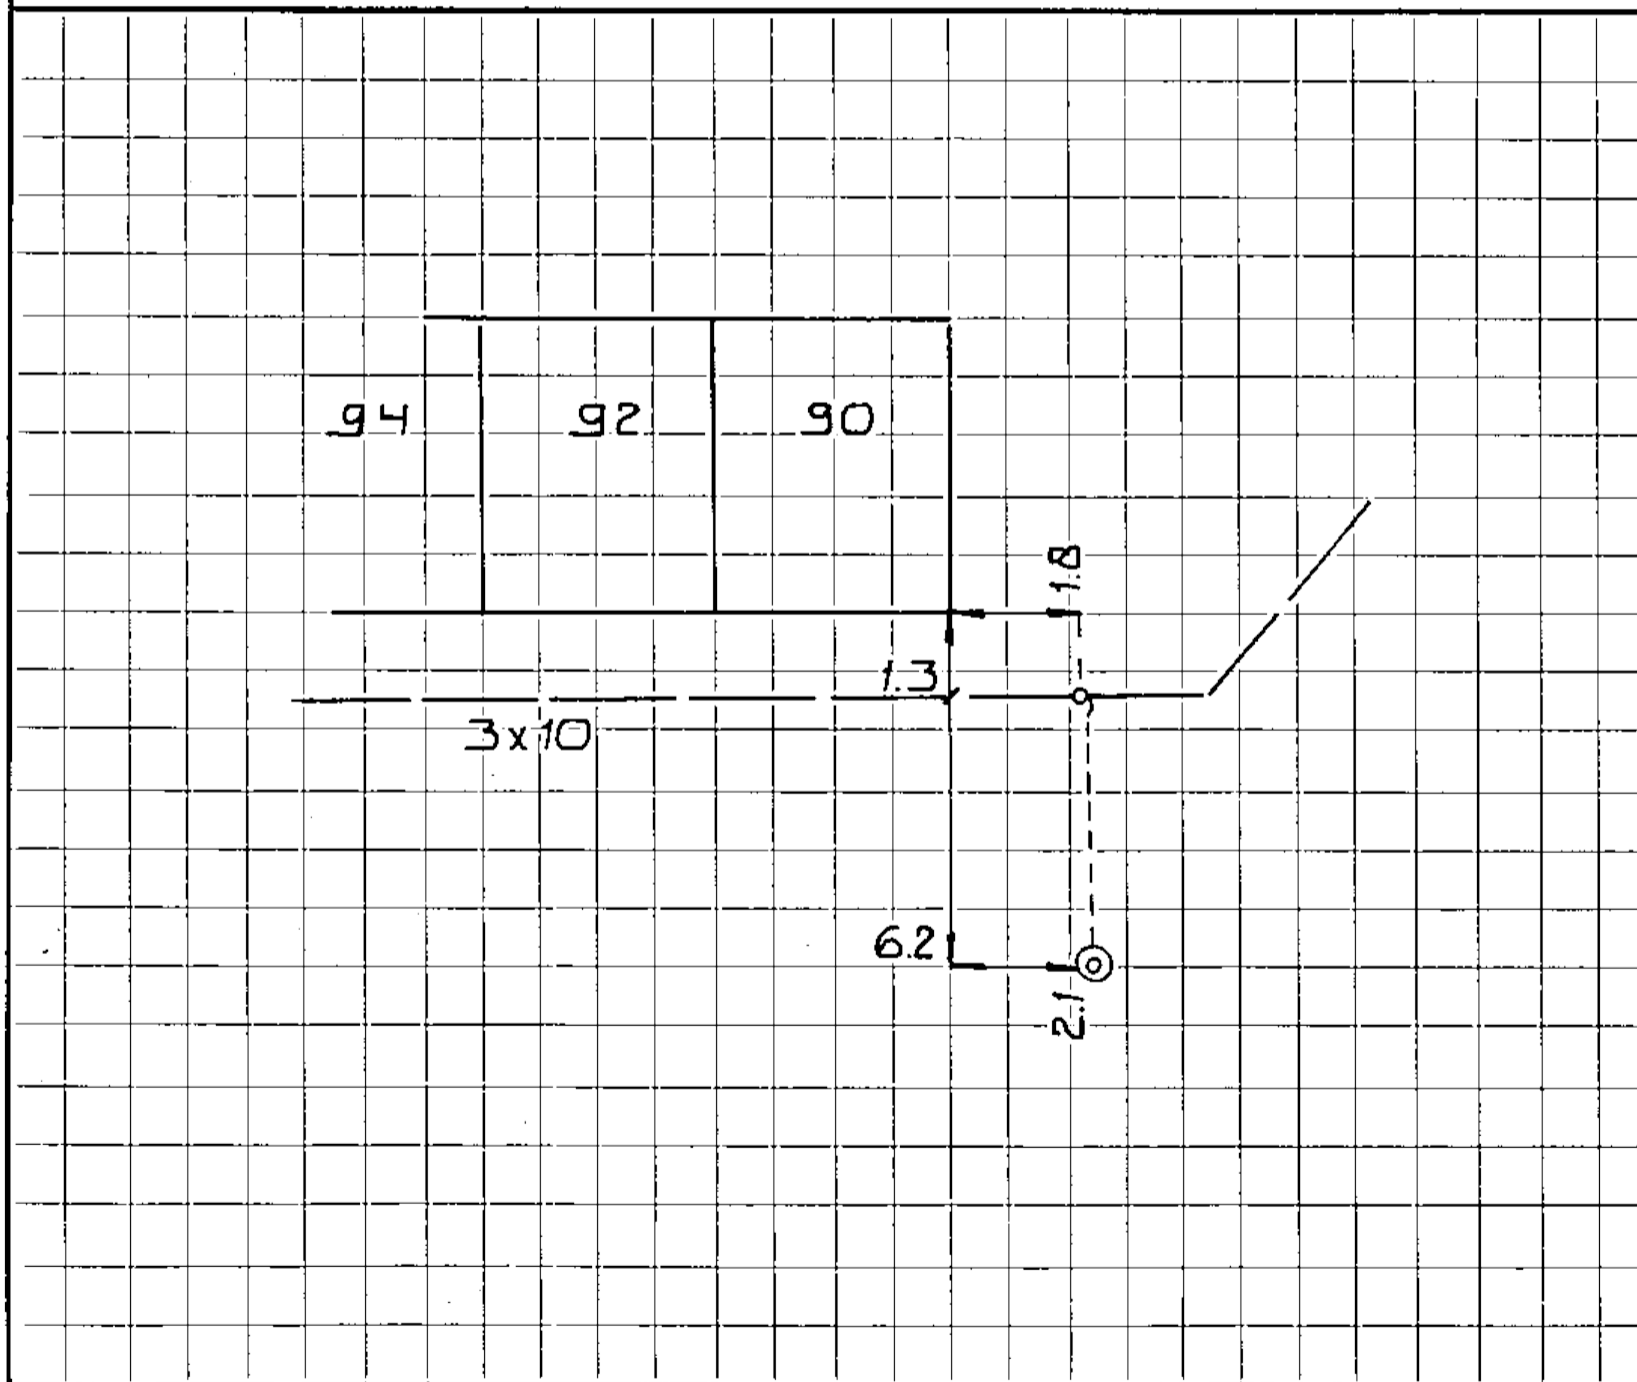

808.076 - 1000 (50 x 1) - 2 - '80

Gemeente, Plaats, Adres en Postcode:
 Alkmaar, Alkmaar, Hovenierstraat 90, 1825AD